




6 7 8 9 10 11 12

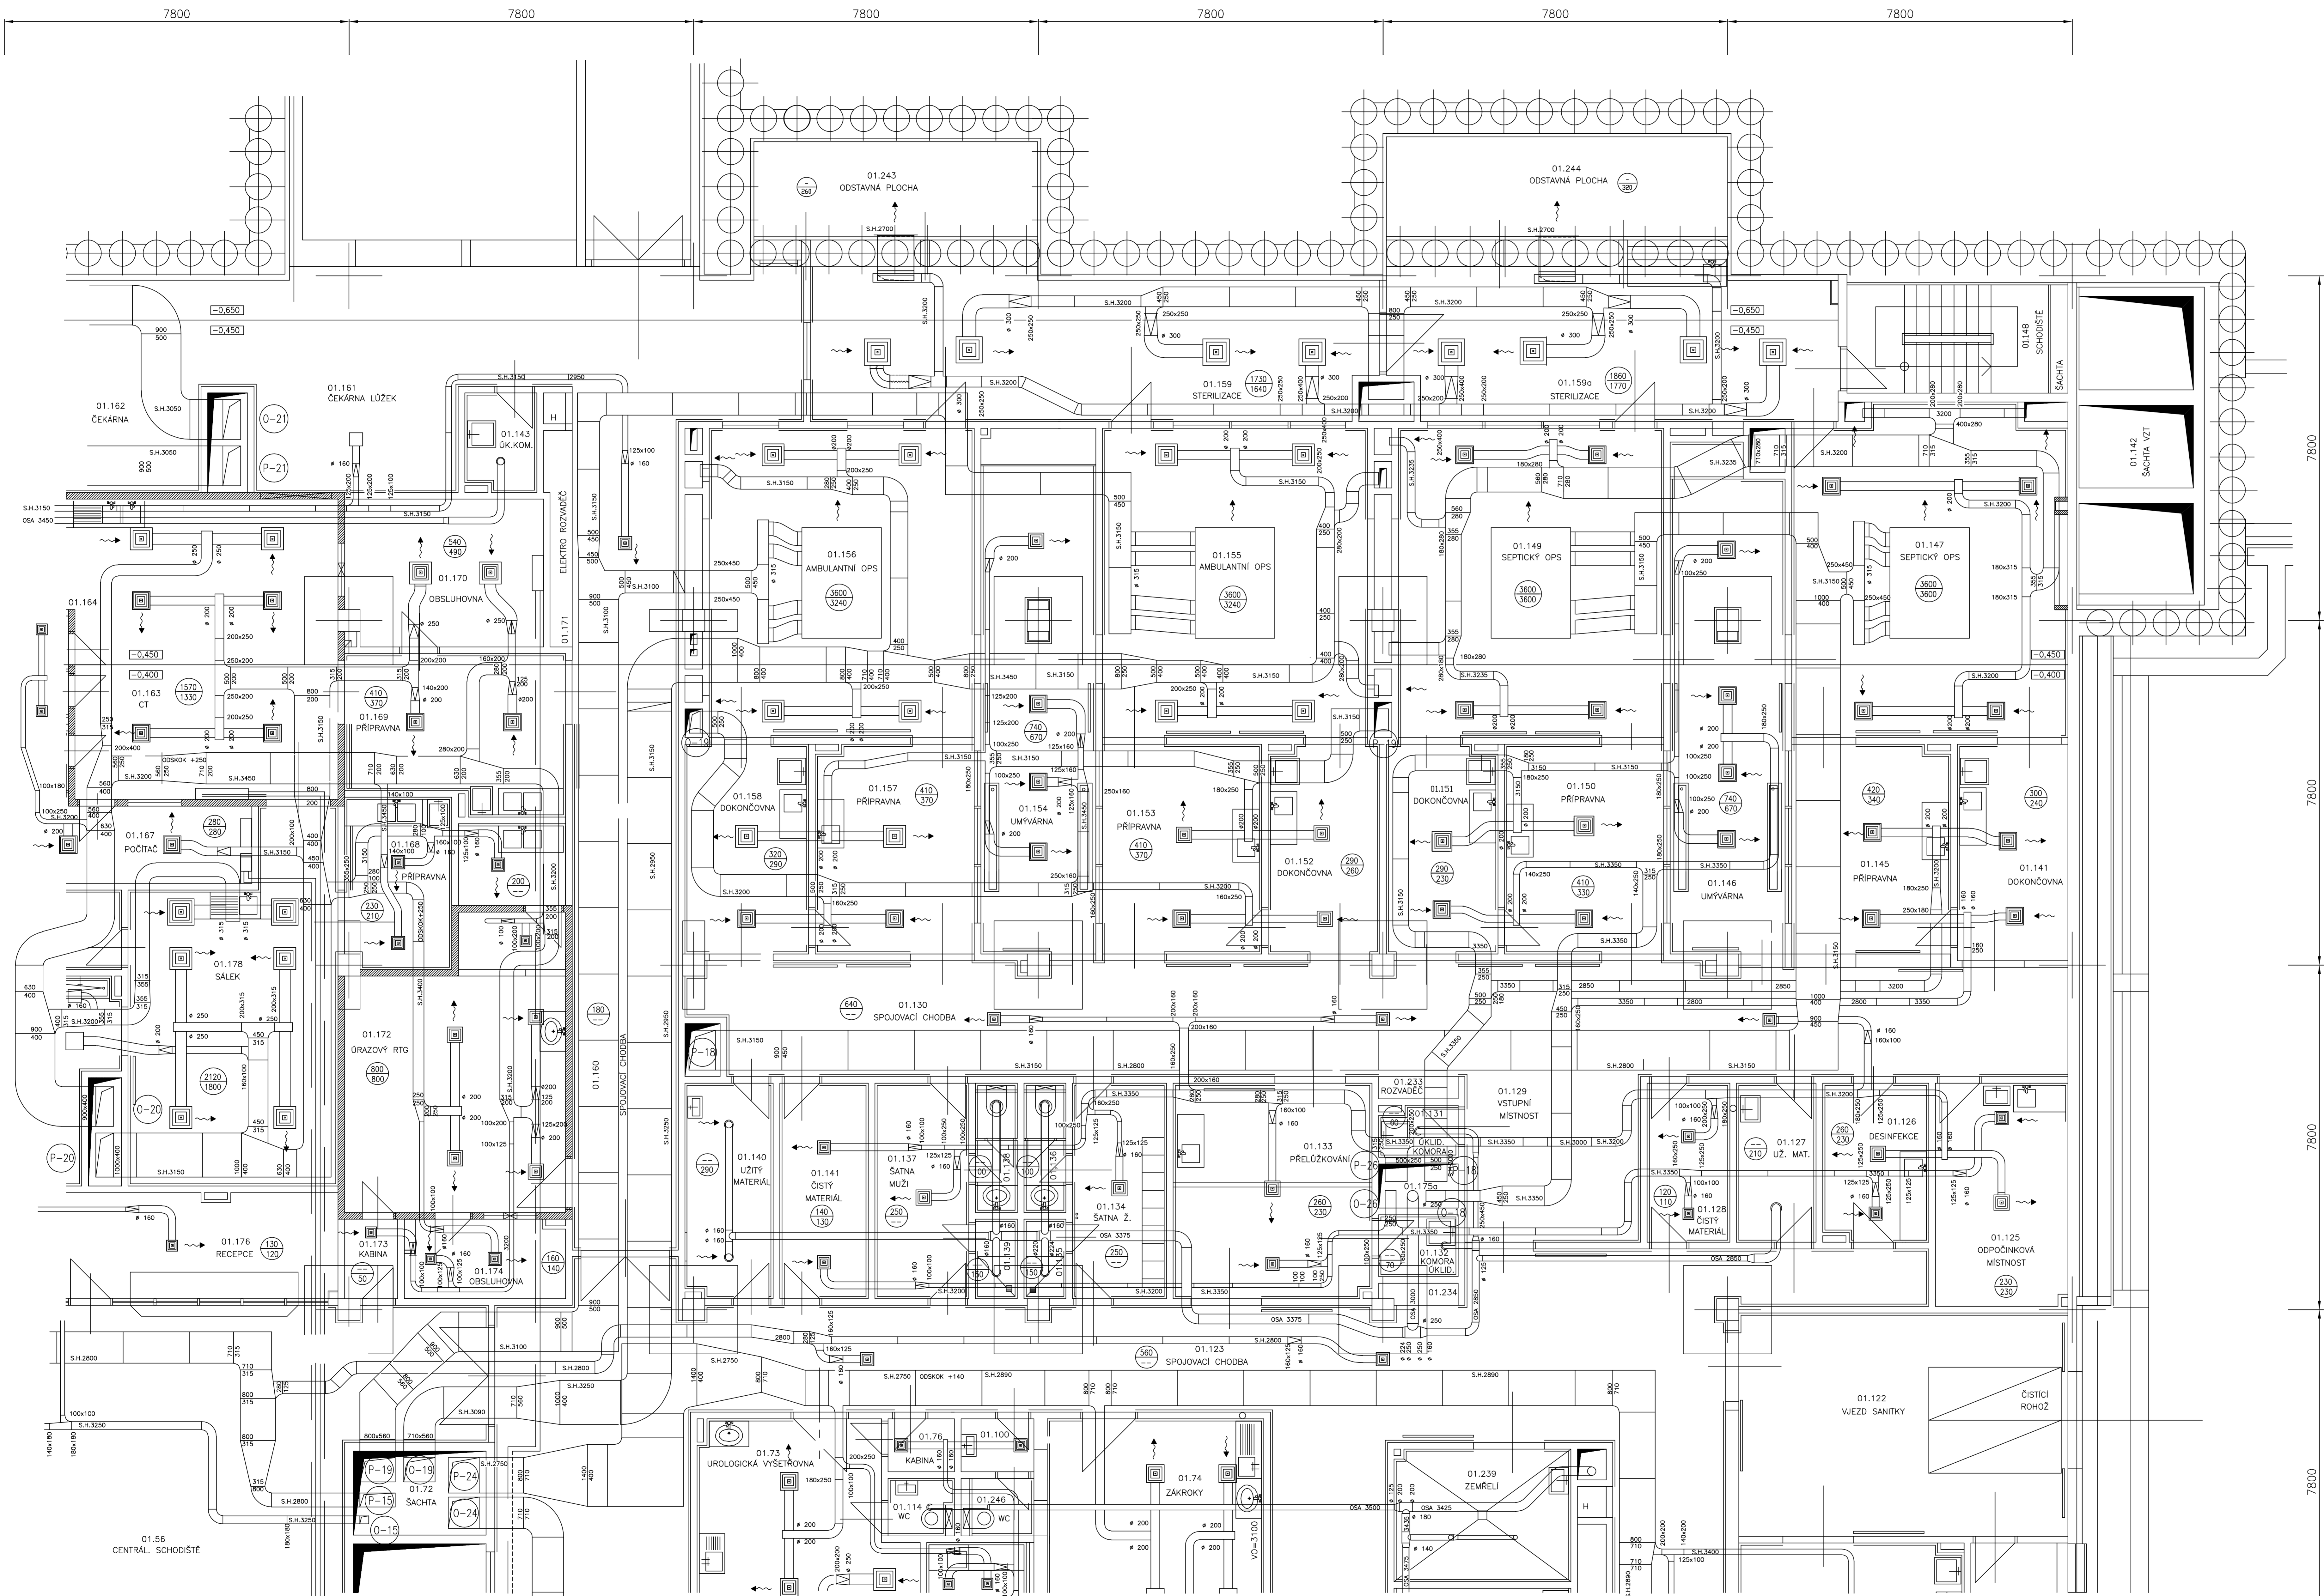

A
B
C
D
E

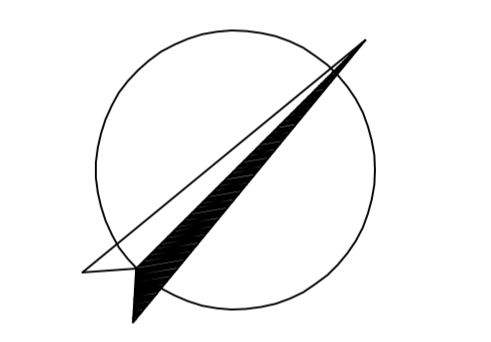

DĚLENÍ VÝKRESU

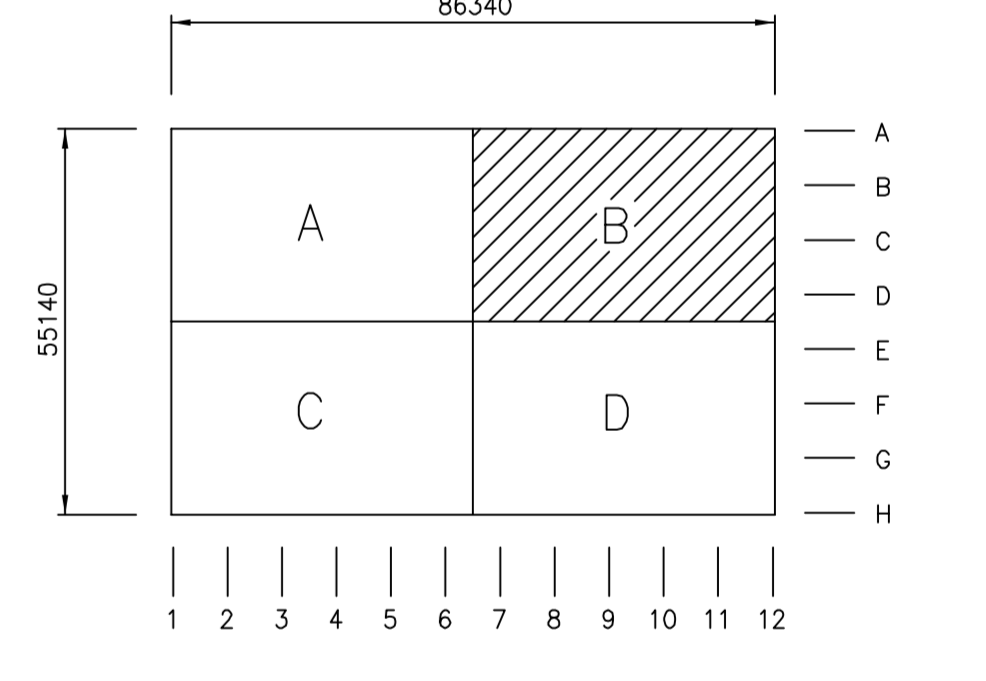

- LEGENDA ZAŘÍZENÍ:**
- Z15 Větrání chodby
 - Z18 Klimatizace sept OPS I,II včetně zázemí
 - Z19 Klimatizace ambul. OPS I,II včetně zázemí
 - Z26 Větrání sterilizace a špinavého zázemí OPS

1.PP = -4,100 = 233,100 m n.m.
±0,000 = 237,200 m n.m.

ZÁKAZNÍK		DATUM	PROJEKT	POPS
VÝKONAVATEL	ING. SMOLEK	V E F	DR. ANDEREGGÖVA	
OSV. PROJEKT	ING. SMOLEK	W I P	ING. HERMEL	
KONTROLNÍK	ING. SMOLEK			
MĚSTO	OLOMOUČ	OKRES	OLOMOUČ	
INVESTOR	FN OLOMOUČ			
STAVBA	MODERNIZACE A DOSTAVBA F.N.OLMOUČ	DATUM	12/2004	
	SKUTEČNÉ PŘEVODNÍ PROJEKT PROVOZ A ÚDRŽBY	STRUČNĚ	RP	
90-PS	PS 02 STROJOVNA A ROZVODNY VZT	PROJEKTANT	ZT	
	VZDUCHOTECHNIKA	MĚŘÍTKO	1:50	
VÝKRES		ZÁK. ČÍSLO	898-52860-51	
		PROJ. ČÍSLO	898-52860-51/061	

PŮDORYS 1.PP ČÁST B