
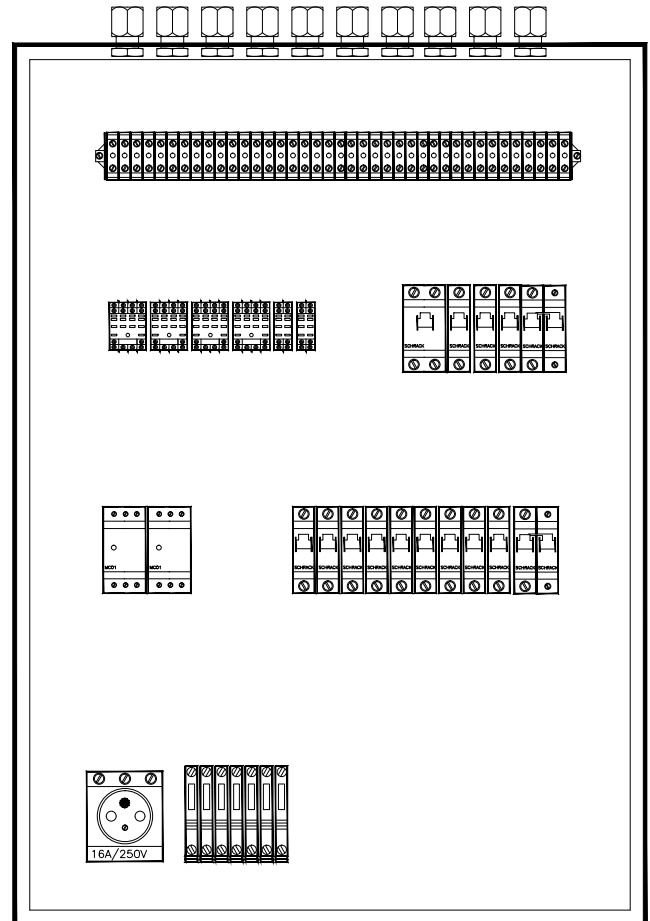


# ROZVÁDĚČ 3MR8


NÁSTĚNNÝ ROZVADĚČ  
 ROZMĚR v\*š\*h 500\*400\*210  
 PROVEDENÍ OCELOPLECHOVÉ  
 KRYTÍ IP 43/20  
 "ŠIBR" NAHOŘE

PŘEPÍNAČE A KONTROLKY POPSAT DLE STRAN  
 S LINIOVÝM SCHÉMATEM. JEJICH ROZMÍSTĚNÍ LZE ZMĚNIT,  
 POŘADÍ NE. KONTROLKY UMÍSTIT NAD PŘEPÍNAČE!

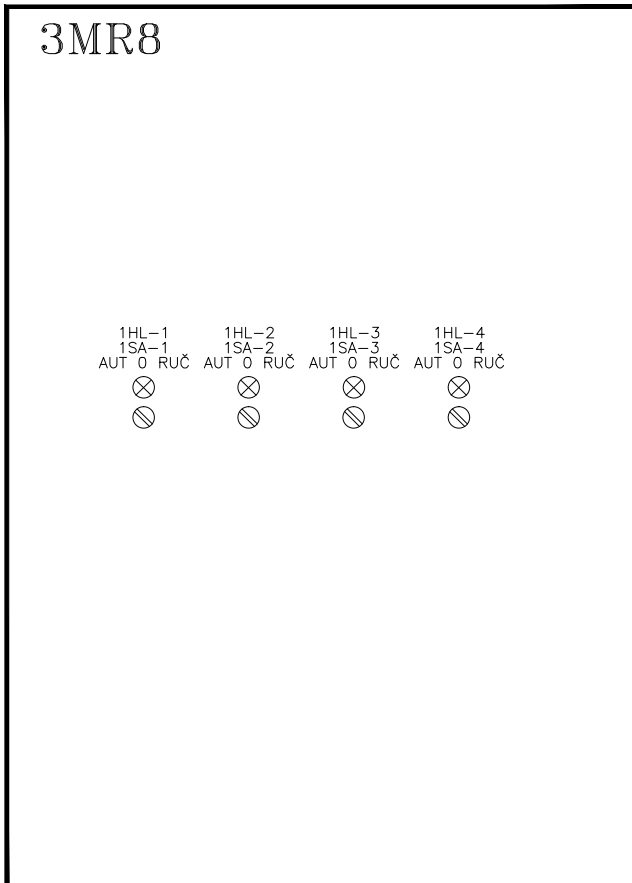

## POZN.:

- ROZVÁDĚČ OPATŘIT VNĚJŠÍ A VNITŘNÍ OCHRANNOU SVORKOU
- OCHRANNÉ POPOJOVANÍ PROVÉST VODIČEM CY 6 mm<sup>2</sup>

ZODP. PROJEKTANT		VYPRACOVAL		KRESLIL		 <p>Smržická 13, 796 01 Prostějov                  Tel.: 582 337 724 – 6                  Fax: 582 333 358                  e-mail: info@elmarpv.cz</p>
Ing. Petr VOLNÝ		Ing. Petr LYSICKÝ				
KRAJ : OL	STAV.ÚŘ.: OLOMOUC	OBEC.ÚŘ.: OLOMOUC				
INVESTOR	FN Olomouc					
AKCE: REKONSTRUKCE SYSTÉMU MaR STROJOVNA VZT, HLAVNÍ OPERAČNÍ SÁLY NADSTAVNA				STUPEŇ :	skut.stav	
				DATUM :	5/2022	
				FORMÁT :	8 A4	
				ZAK. ČÍSLO	...	
OBSAH: SCHÉMA ZAPOJENÍ ROZVADĚČE 3MR8				MĚŘITKO	ČÍSLO VÝKR. D.1.01.4g-008	
				...		


VZT62 – šatny I., 3.NP  
VZT63 – šatny II., 3.NP

INDEX	ELMAR group s.r.o.	5/2022	Lysický	SCHÉMA ZAPOJENÍ 3MR8
	ZMENA ::: ::: MĚŘENÍ A REGULACE	DATUM	PODPIS	

INDEX
ZMENA
... ..
MEŘENÍ A REGULACE
ELMAR group s.r.o.
DATUM
5/2022
PODPIS
Lysický

Listu 8  
 List 3  
 č. výkresu D.1.01.4g-008

## SILNOPROUDÉ VÝVODY

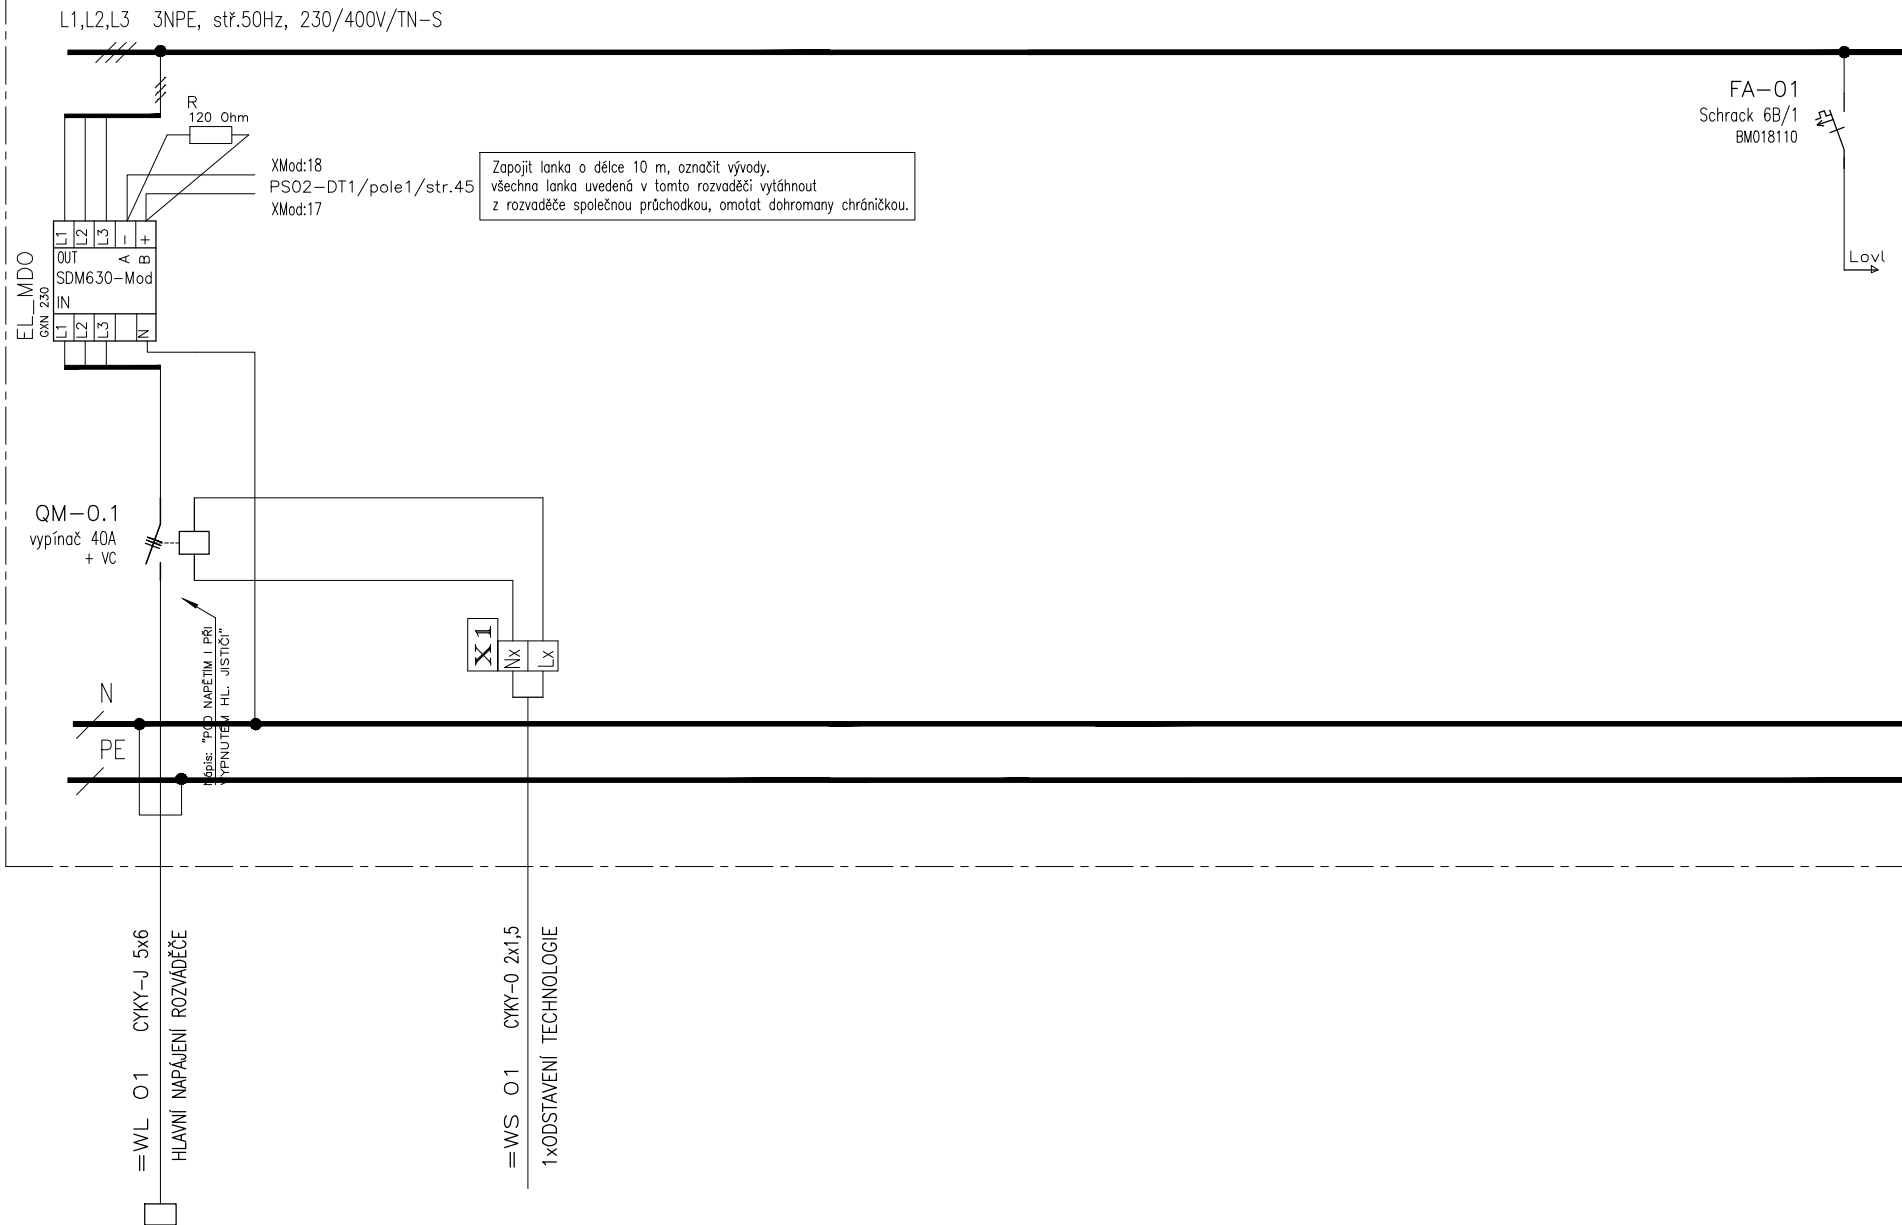


dodávka ELE  
 stávající, jistit na 32 A  
 z MDO

Zapojit paralelně se stop tlačítkem ve stávajícím ELE rozvaděči  
 PS02-DT1 silové pole

pozor na polaritu!

INDEX	
ZMENA	
MĚŘENÍ A REGULACE	<b>ELMAR group s.r.o.</b>
DATUM	5/2022
PODPIS	Lysický
listu	8
list	4
č. výkresu	<b>D.1.01.4g-008</b>

# SILNOPROUDÉ VÝVODY

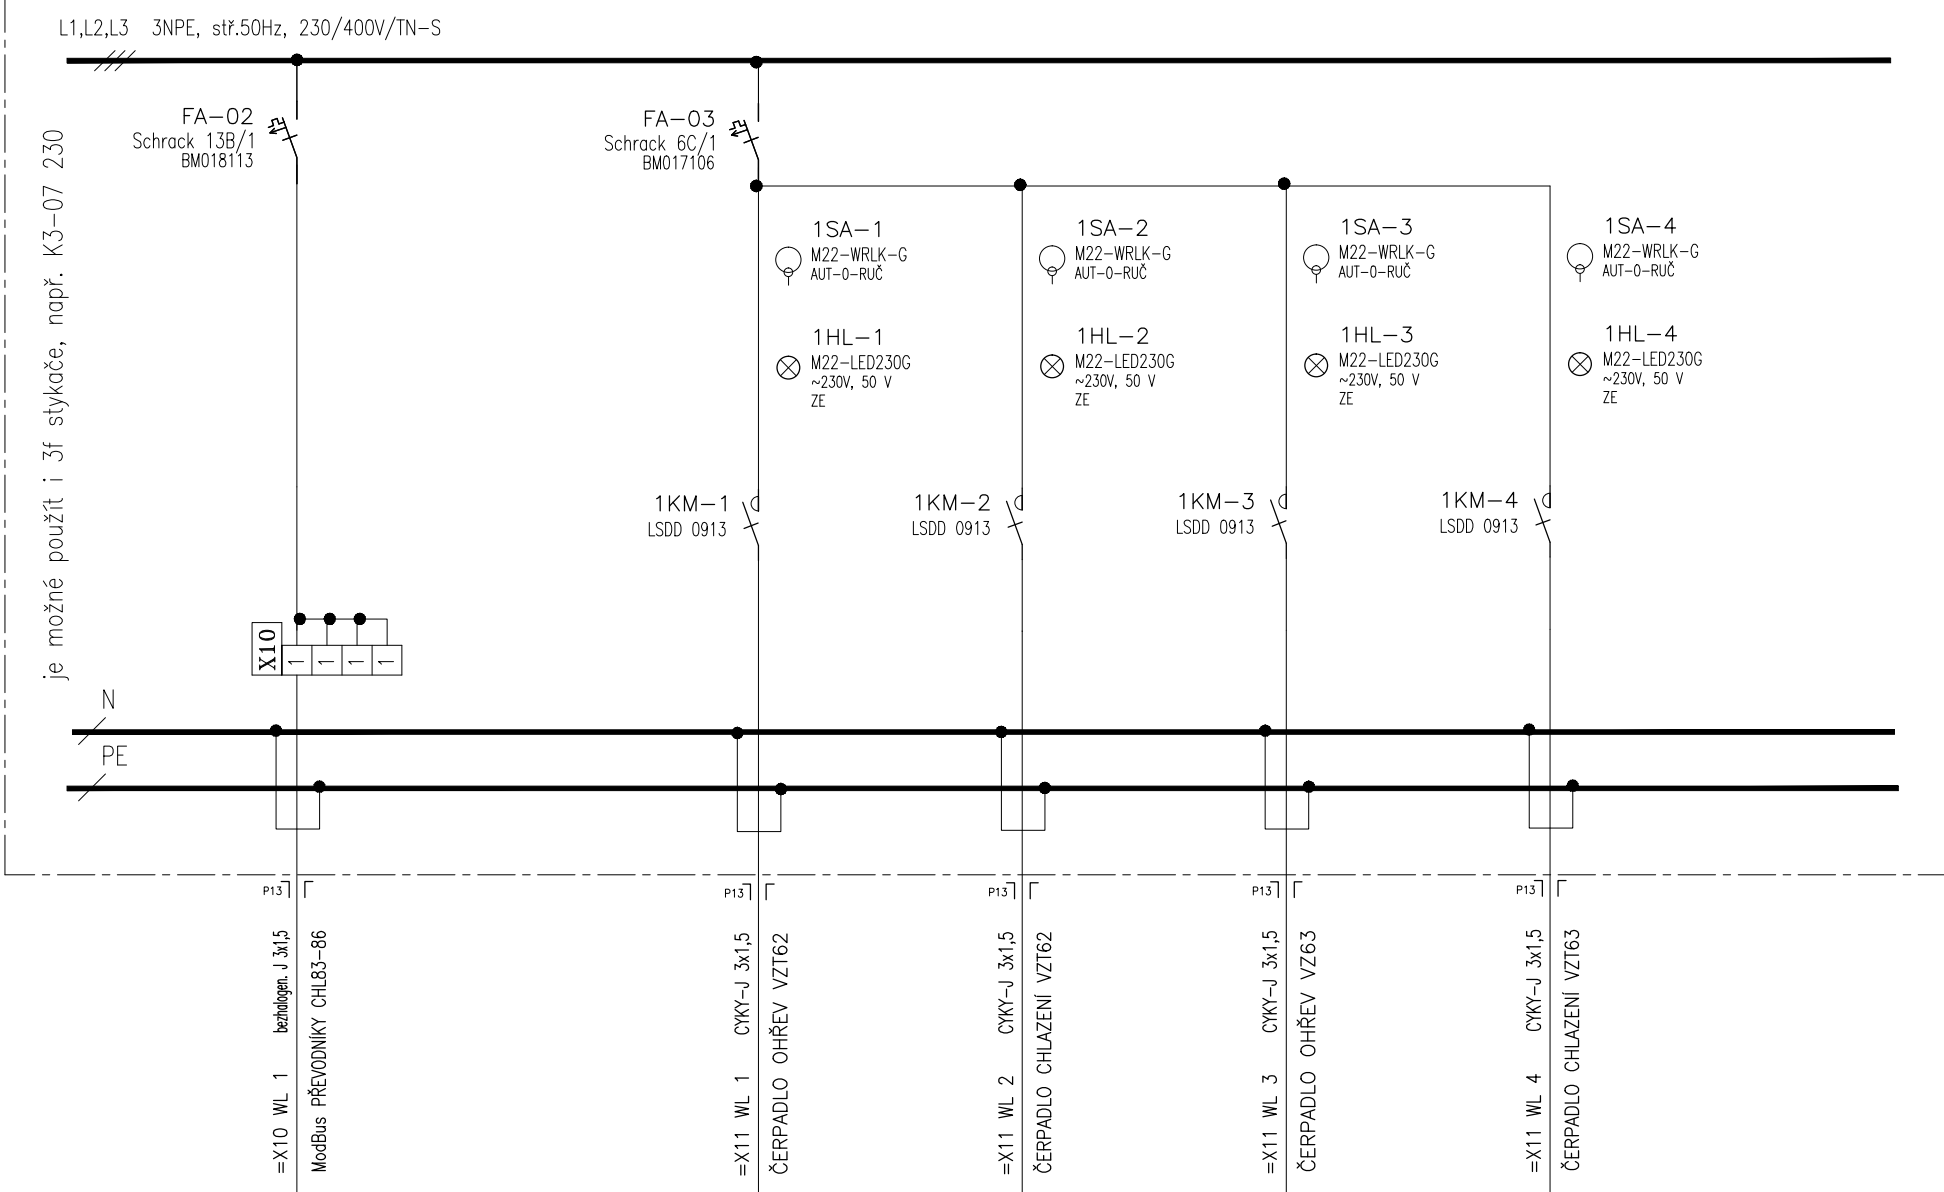

SCHEMA ZAPOJENÍ 3MR8

INDEX  
 ZMENA  
 ...  
**ELMAR group s.r.o.**  
 MĚŘENÍ A REGULACE  
 DATUM 5/2022  
 PODPIS Lysický

SCHEMA ZAPOJENÍ 3MR8  
 Listu 8 List 5 č. výkresu **D.1.01.4g-008**


### SILNOPROUDÉ VÝVODY

L1,L2,L3 3NPE, stř.50Hz, 230/400V/TN-S

Lovl

RE\_PPK4:24, LIST 38  
 PS02-DT1/pole1  
 RE\_PPK6:21, LIST 39

Zapojit lanka o délce 10 m, označit vývody.  
 všechna lanka uvedená v tomto rozvaděči vytáhnout  
 z rozvaděče společnou průchodkou, omotat dohromady chráničkou.

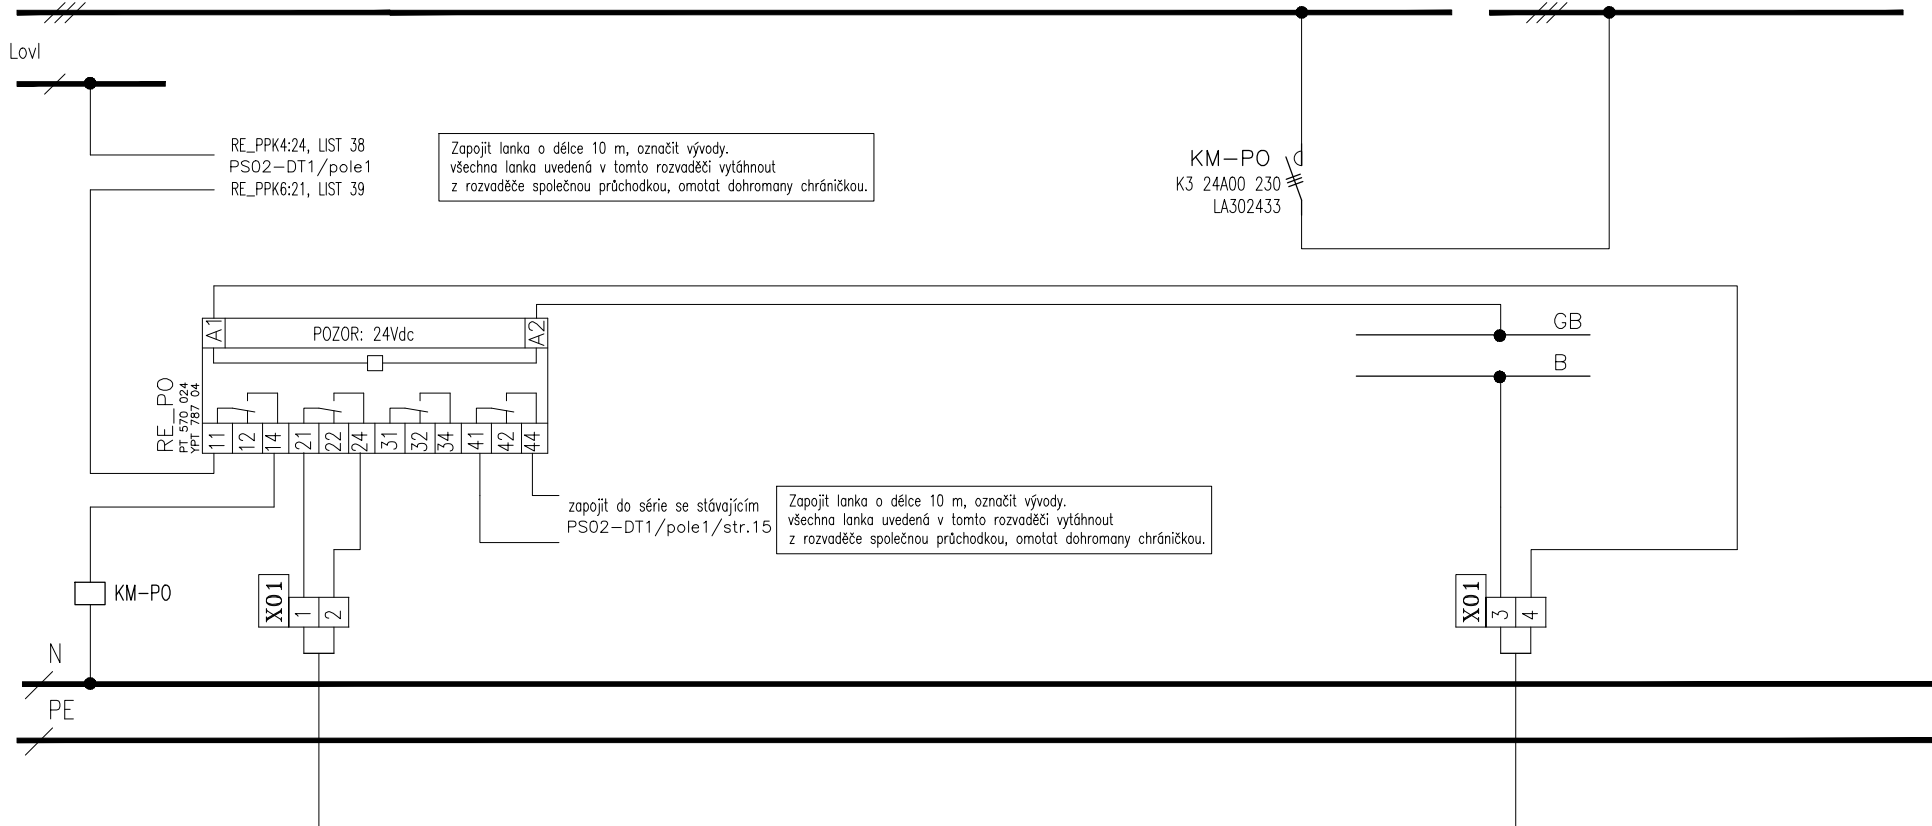

zapojit do série se stávajícím  
 PS02-DT1/pole1/str.15


Zapojit lanka o délce 10 m, označit vývody.  
 všechna lanka uvedená v tomto rozvaděči vytáhnout  
 z rozvaděče společnou průchodkou, omotat dohromady chráničkou.

=EPS-ELE bezhologen 0 2x1,5  
 SIGNALIZACE DO ELE  
 Z ROZV. ELE

=EPS DOD. EPS  
 POŽÁRNÍ SIGNALIZACE Z EPS (SEP=0X)  
 Z ROZV. EPS

INDEX
ZMENA
... ELMAR group s.r.o.
MĚŘENÍ A REGULACE
DATUM
5/2022
PODPIS
Lysický

SCHEMA ZAPOJENÍ 3MR8  
 Listu 8 List 6 č.výkresu D.1.01.4g-008

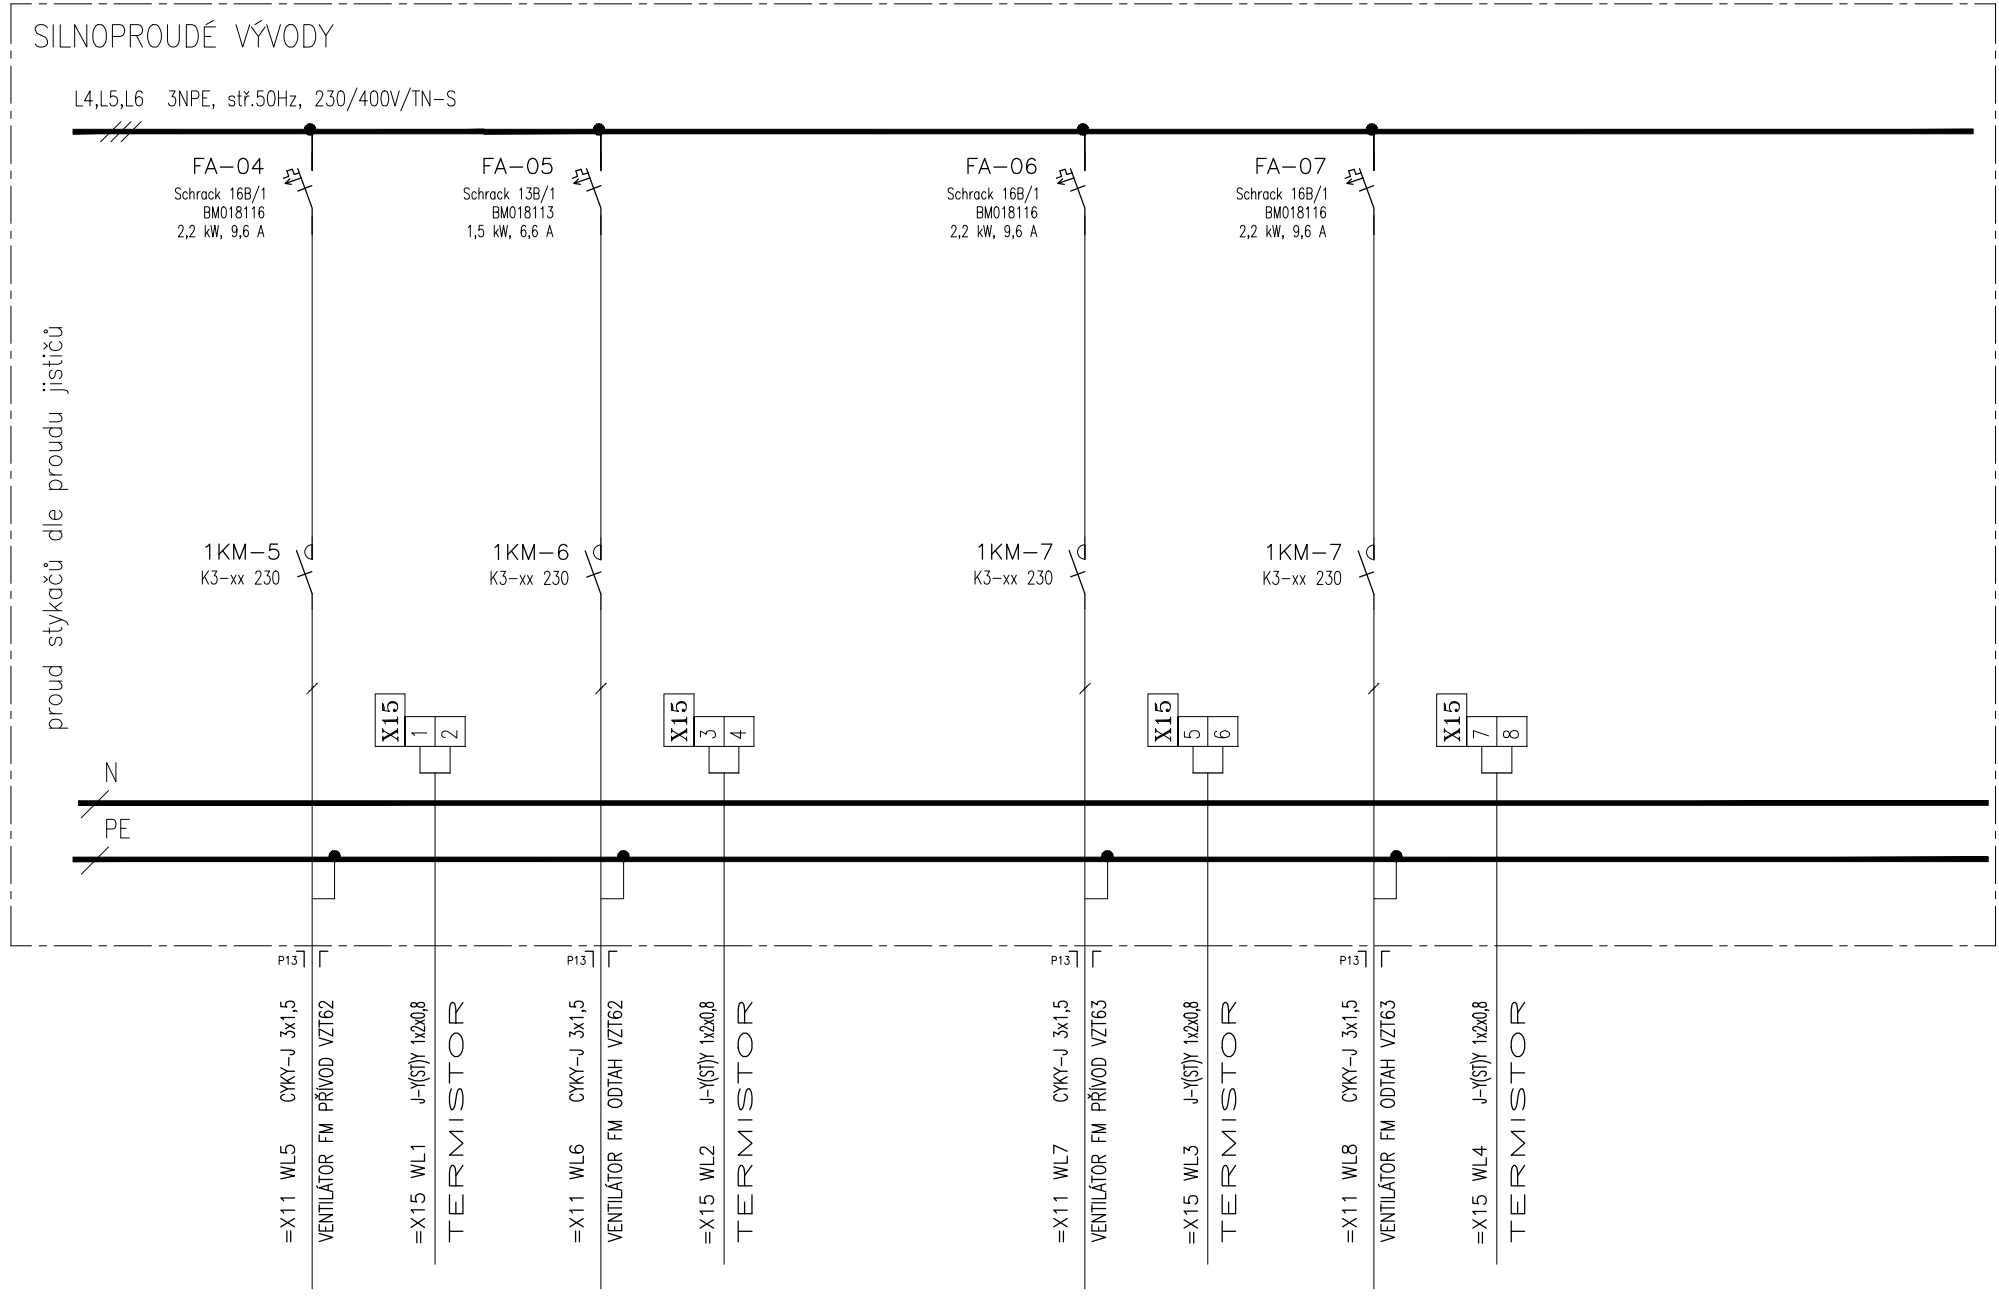


MOTOROVÝ KABEL NAPŘ.: NYCY 4x1,5

MOTOROVÝ KABEL NAPŘ.: NYCY 4x1,5

INDEX	
ZMENA	ELMAR group s.r.o.
MĚŘENÍ A REGULACE	
DATUM	5/2022
PODPIS	Lysický

Listu 8  
 List 7  
 Č. výkresu D.1.01.4g-008

# LINIOVÉ SCHÉMA

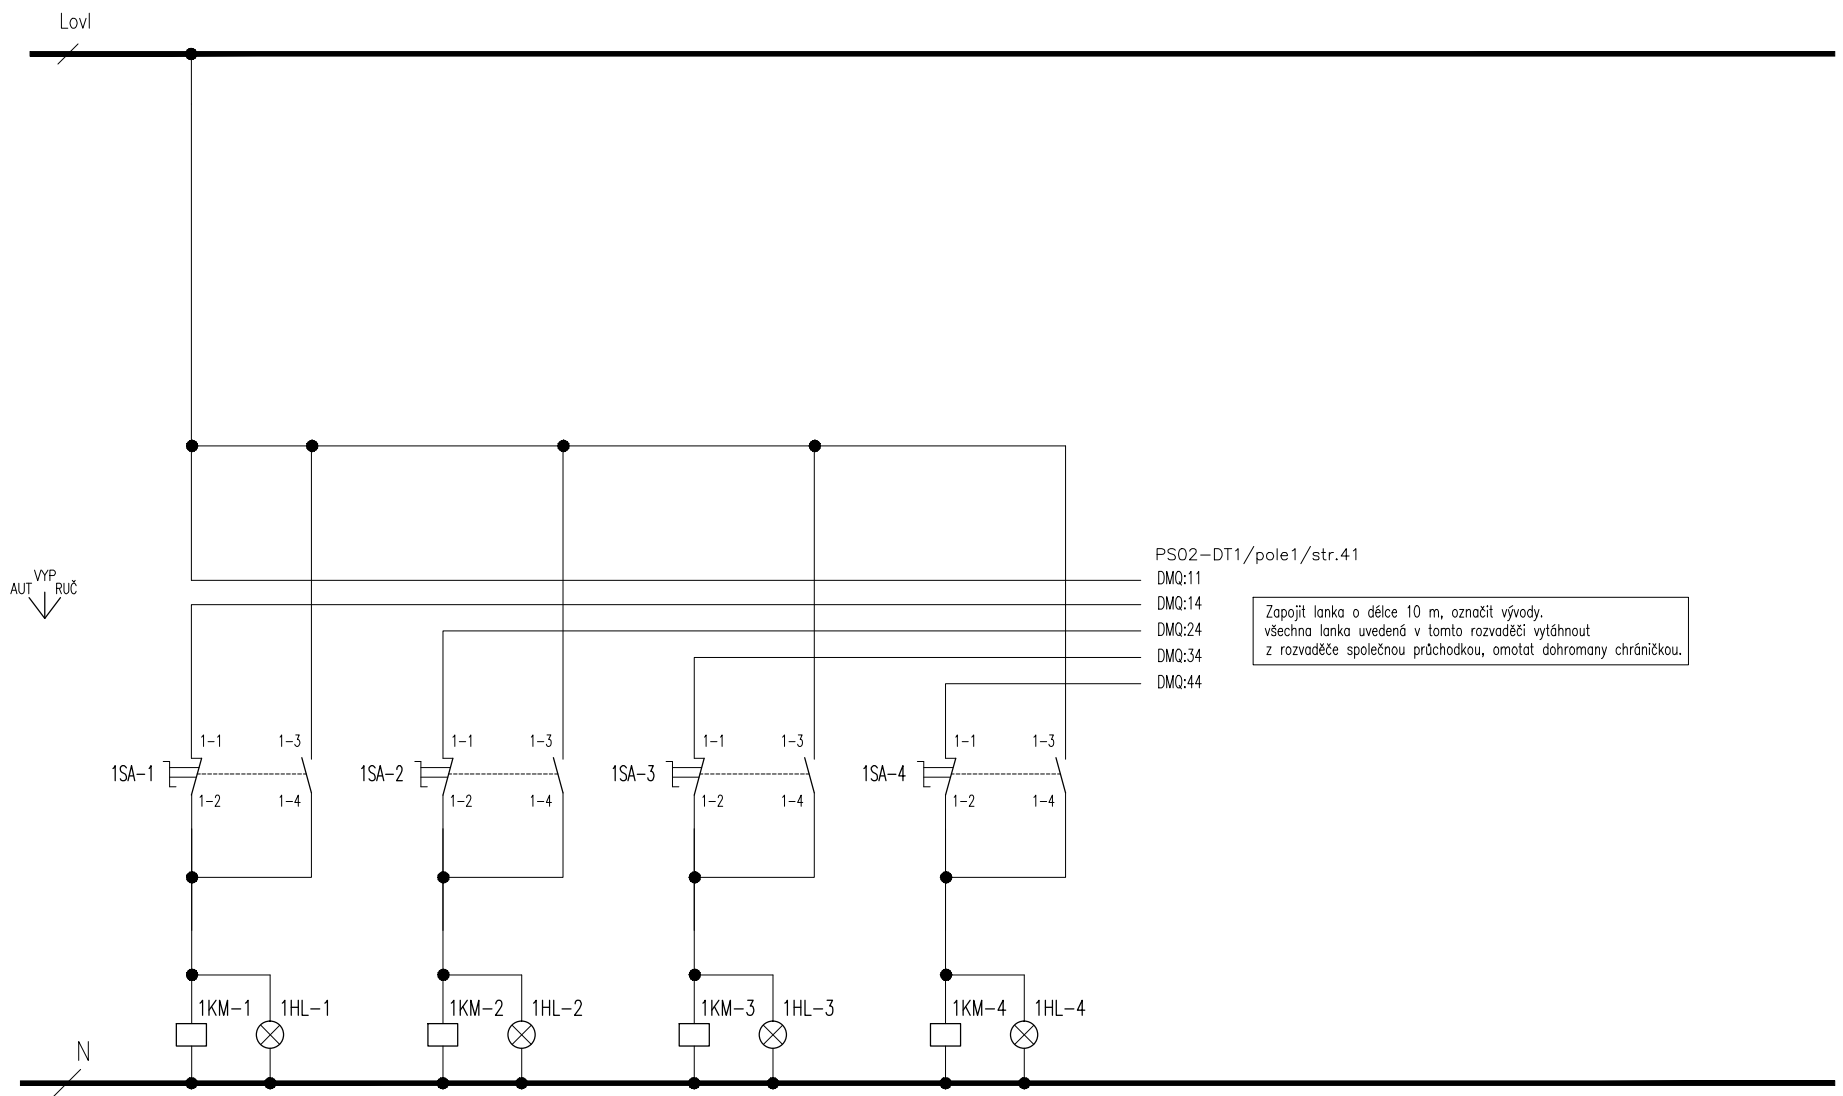

WYP  
 AUT | RUC


PS02-DT1/pole1/str.41  
 DMQ:11  
 DMQ:14  
 DMQ:24  
 DMQ:34  
 DMQ:44

Zapojit lanka o délce 10 m, označit vývody.  
 všechna lanka uvedená v tomto rozvaděči vytáhnout  
 z rozvaděče společnou průchodkou, omotat dohromady chráničkou.

ČERPADLO OHŘEV VZT62    ČERPADLO CHLAZENÍ VZT62    ČERPADLO OHŘEV VZT63    ČERPADLO CHLAZENÍ VZT63

INDEX	
ZMENA	
MĚŘENÍ A REGULACE	ELMAR group s.r.o.
DATUM	5/2022
PODPIS	Lysický

Listu 8  
 List 8  
 č. výkresu D.1.01.4g-008

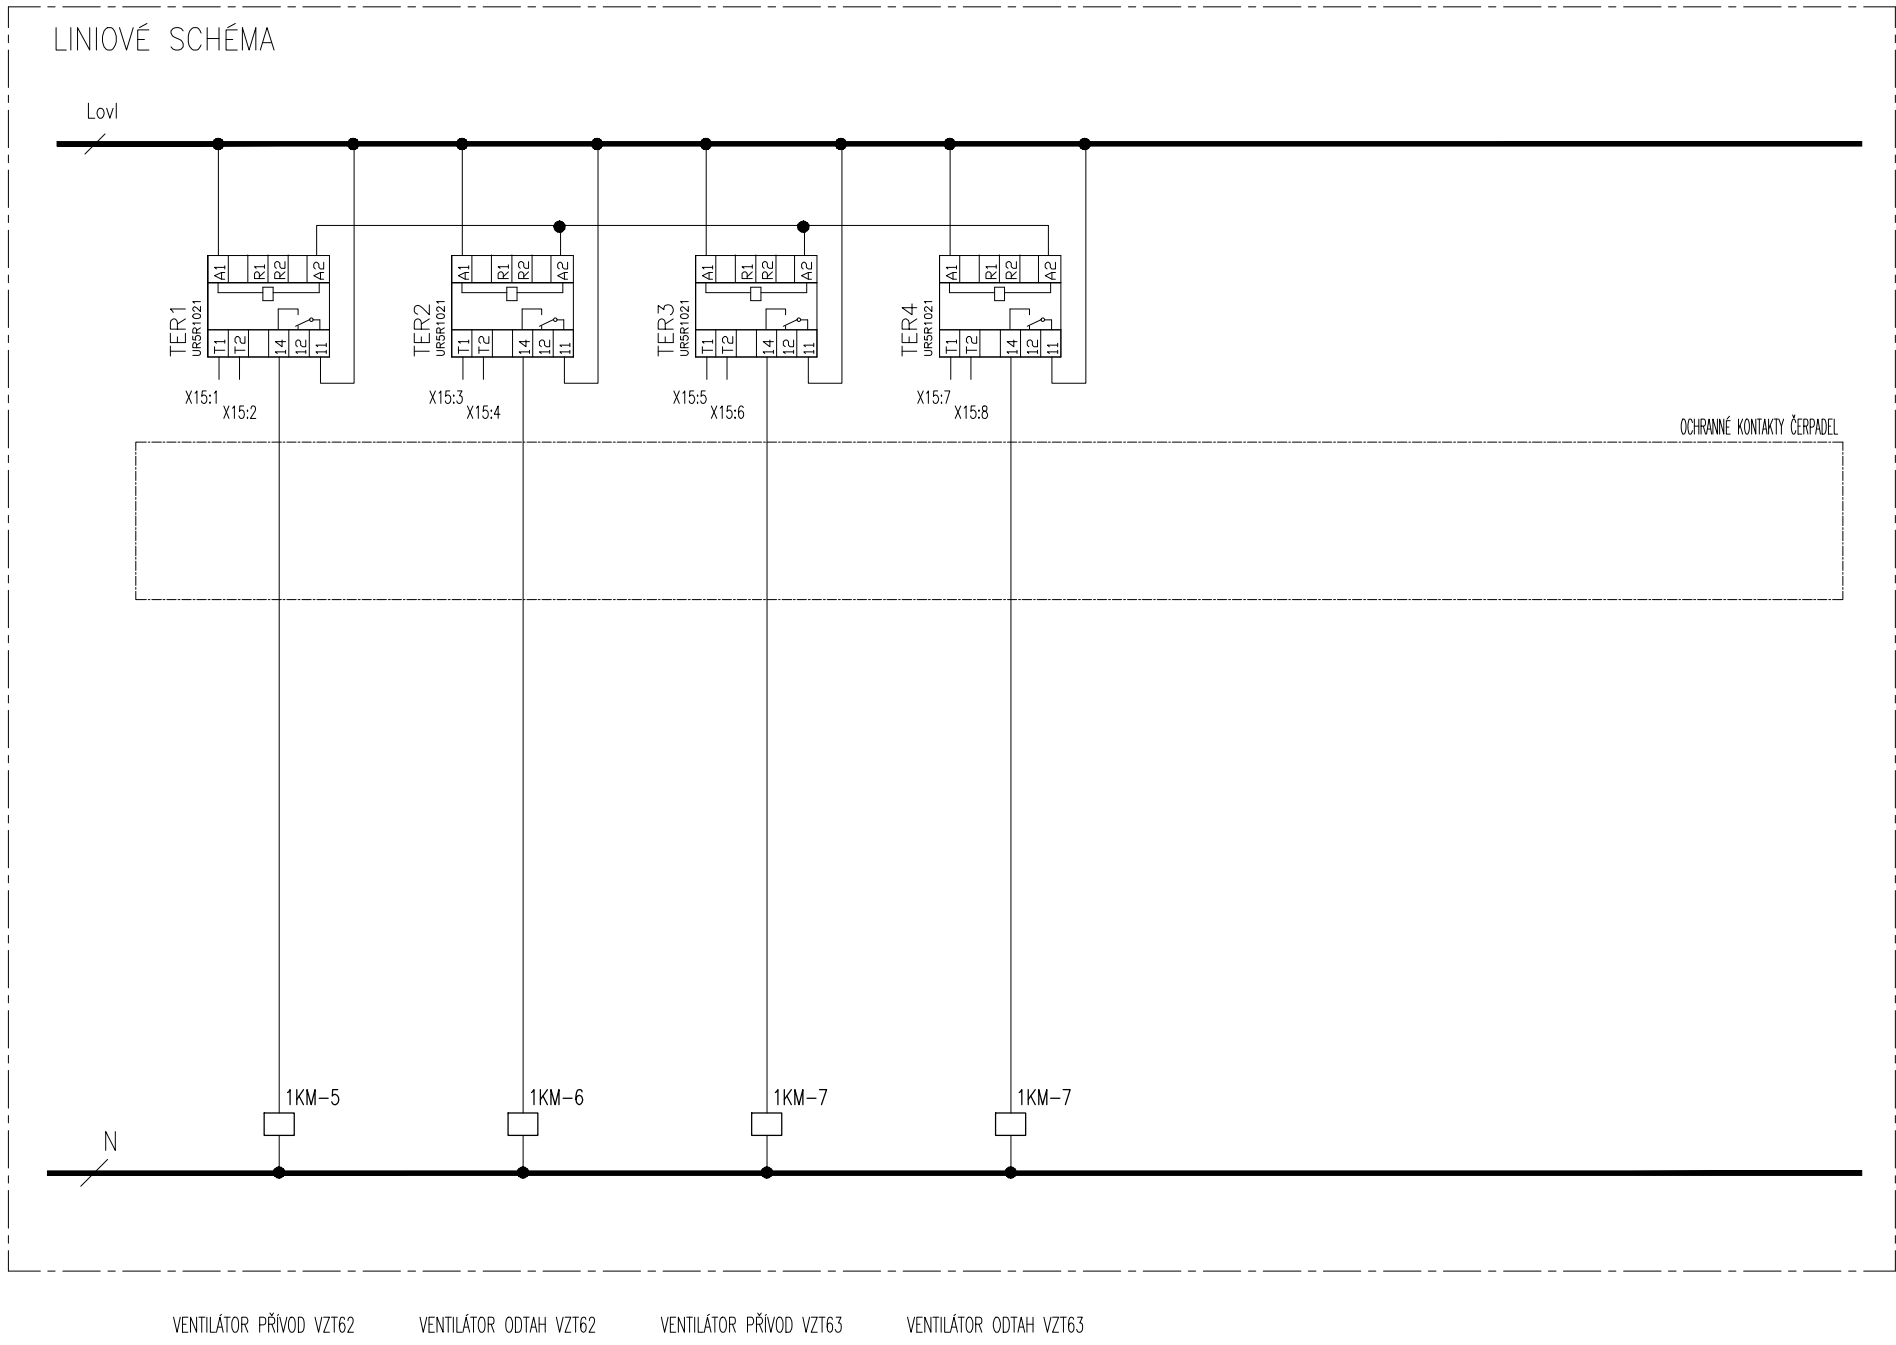

VENTILÁTOR PŘÍVOD VZT62
VENTILÁTOR ODTAH VZT62
VENTILÁTOR PŘÍVOD VZT63
VENTILÁTOR ODTAH VZT63