
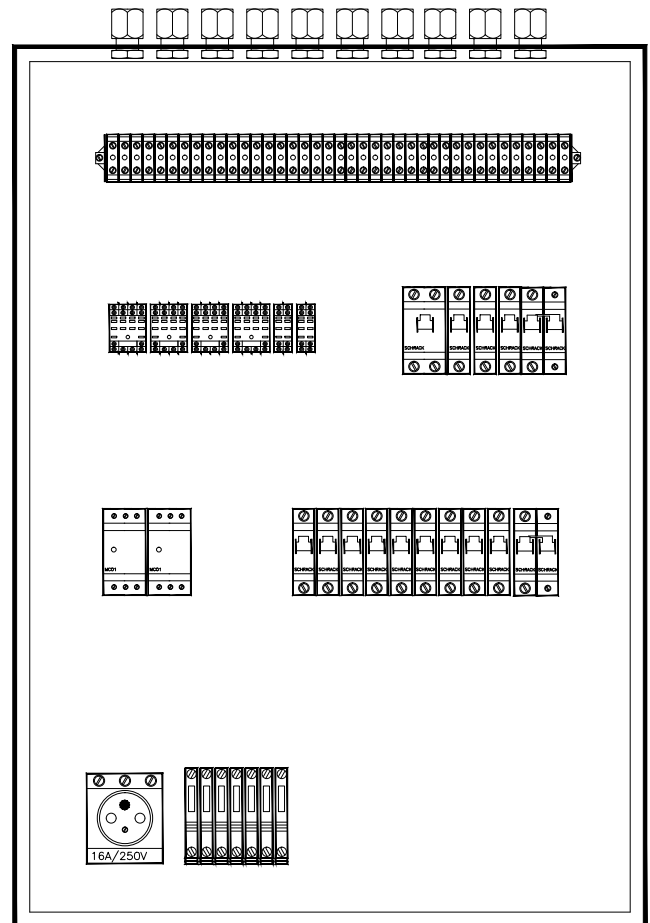


# ROZVÁDĚČ 3MR9


NÁSTĚNNÝ ROZVADĚČ  
 ROZMĚR v\*š\*h 500\*400\*210  
 PROVEDENÍ OCELOPLECHOVÉ  
 KRYTÍ IP 43/20  
 "ŠIBR" NAHOŘE

PŘEPÍNAČE A KONTROLKY POPSAT DLE STRAN  
 S LINIOVÝM SCHÉMATEM. JEJICH ROZMÍSTĚNÍ LZE ZMĚNIT,  
 POŘADÍ NE. KONTROLKY UMÍSTIT NAD PŘEPÍNAČE!

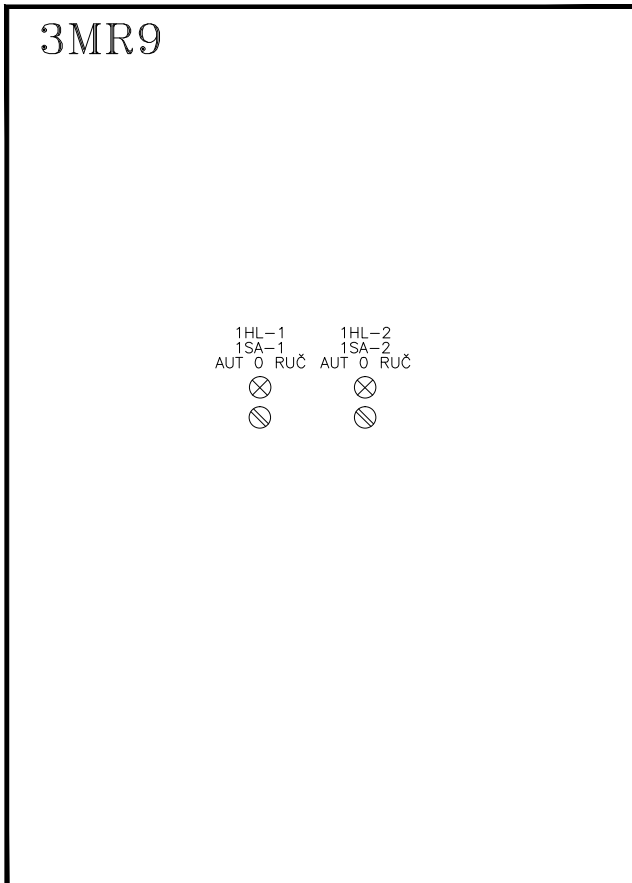

## POZN.:

- ROZVÁDĚČ OPATŘIT VNĚJŠÍ A VNITŘNÍ OCHRANNOU SVORKOU
- OCHRANNÉ POPOJOVANÍ PROVÉST VODIČEM CY 6 mm<sup>2</sup>

ZODP. PROJEKTANT		VYPRACOVAL		KRESLIL		 <p>Smržická 13, 796 01 Prostějov                  Tel.: 582 337 724 - 6                  Fax: 582 333 358                  e-mail: info@elmarpv.cz</p>	
Ing. Petr VOLNÝ		Ing. Petr LYSICKÝ					
KRAJ : OL	STAV.ÚŘ.: OLOMOUC	OBEC.ÚŘ.: OLOMOUC					
INVESTOR	FN Olomouc						
AKCE: REKONSTRUKCE SYSTÉMU MaR STROJOVNA VZT, HLAVNÍ OPERAČNÍ SÁLY NADSTAVNA						STUPEŇ :	skut.stav
						DATUM :	5/2022
						FORMÁT :	7 A4
						ZAK. ČÍSLO	...
OBSAH: SCHÉMA ZAPOJENÍ ROZVADĚČE 3MR9						MĚŘITKO	ČÍSLO VÝKR.
						...	D.1.01.4g-009


VZT64 – ZASEDACÍ MÍSTNOST A ŠATNY 3.NP

INDEX	ELMAR group s.r.o.	5/2022	Lysický	SCHÉMA ZAPOJENÍ 3MR9
ZMENA	::	DATUM	PODPIS	Listu 7 List 2 Č.výkresu <b>D.1.01.4g-009</b>
::	MĚŘENÍ A REGULACE			

INDEX	
ZMENA	
MĚŘENÍ A REGULACE	ELMAR group s.r.o.
DATUM	5/2022
PODPIS	Lysický

Listu 7 List 3 č. výkresu **D.1.01.4g-009**  
**SCHEMA ZAPOJENÍ 3MR9**

## SILNOPROUDÉ VÝVODY

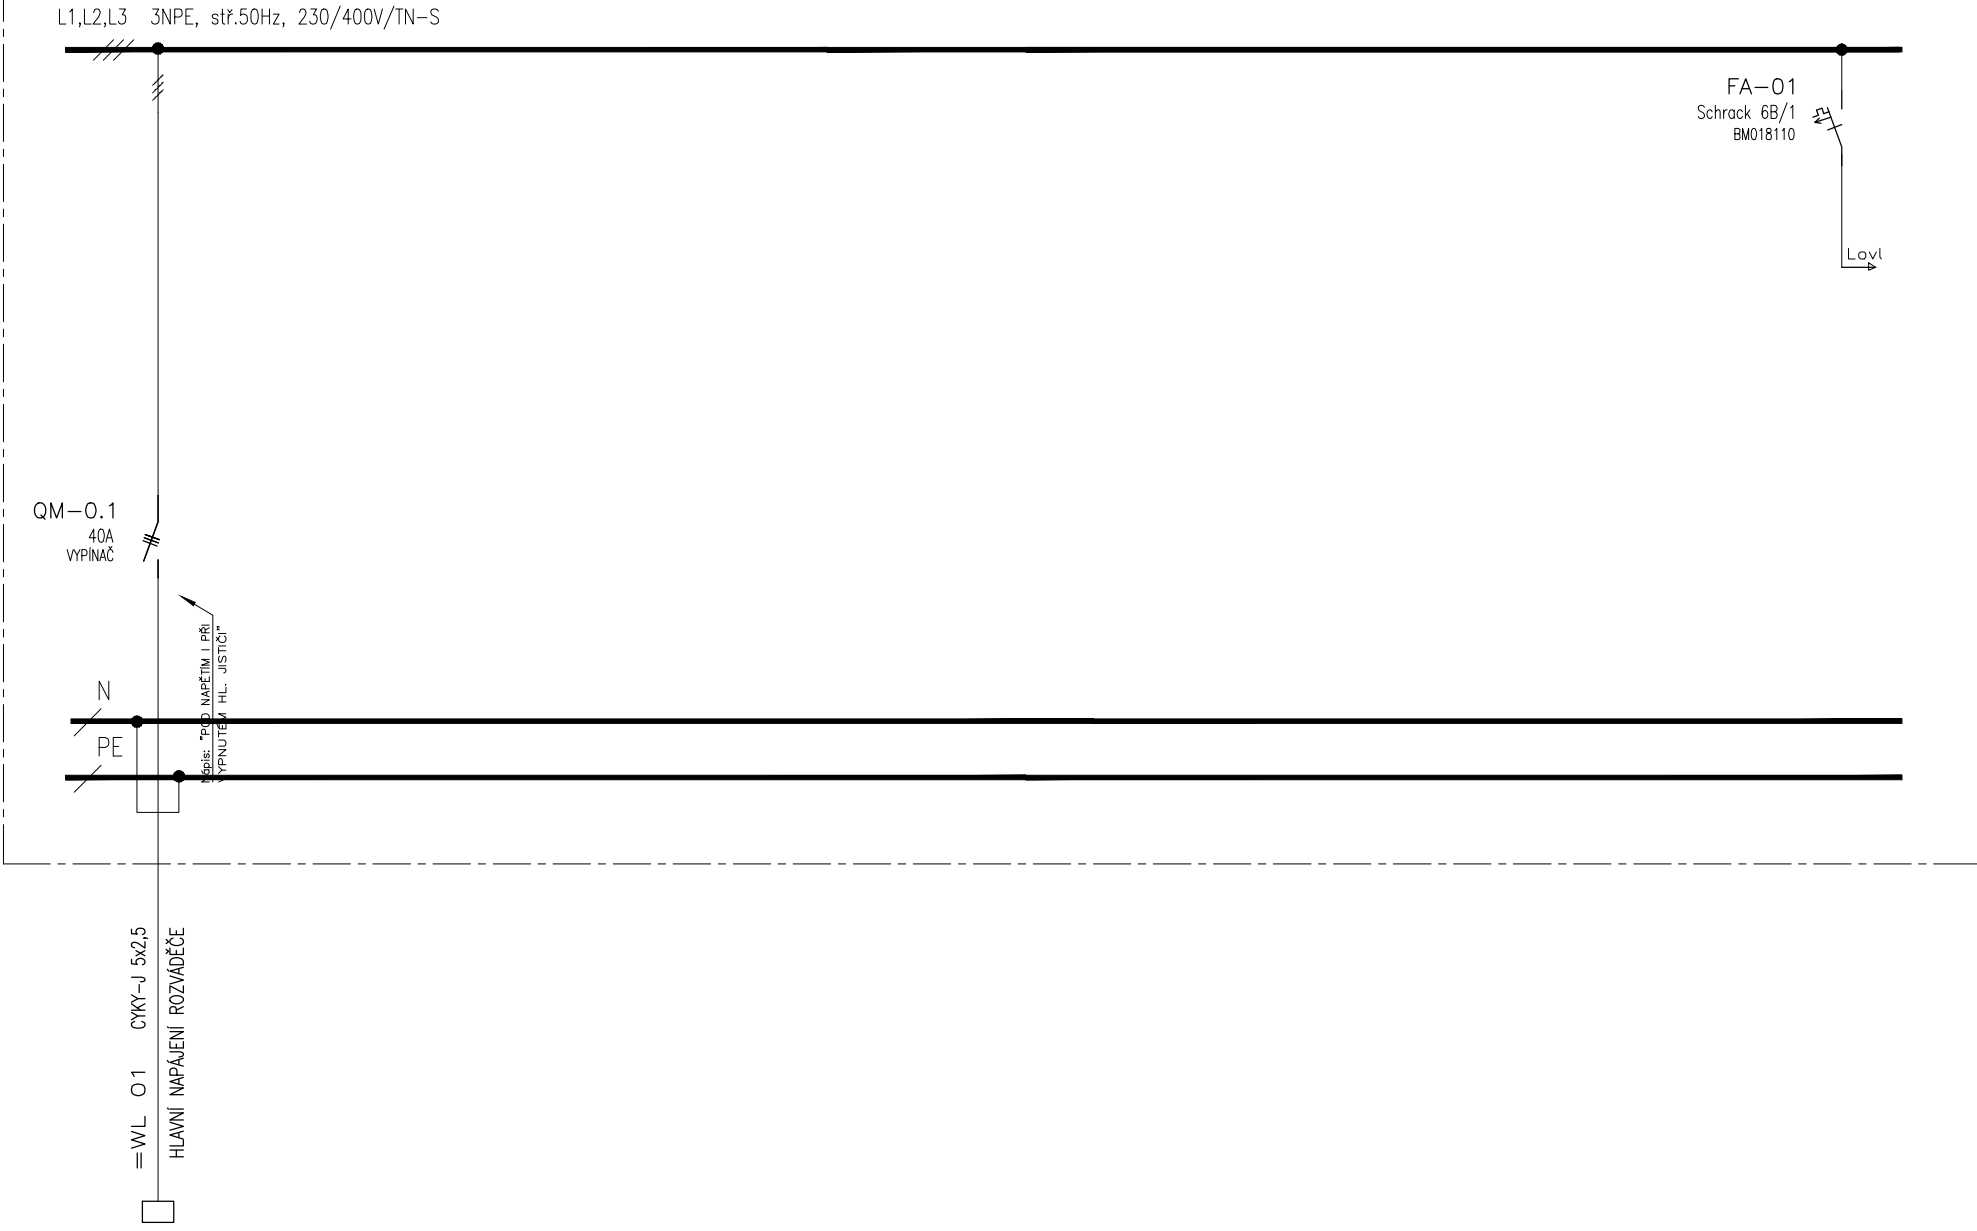

dodávka MaR  
 z DT2-silové pole na 16 A  
 z MDO


INDEX
ZMENA
ELMAR group s.r.o.
MĚŘENÍ A REGULACE
DATUM 5/2022
PODPIS Lysický

SCHEMA ZAPOJENÍ 3MR9  
 List 4 Č.výkresu D.1.01.4g-009

### SILNOPROUDÉ VÝVODY

L1,L2,L3 3NPE, stř.50Hz, 230/400V/TN-S

je možné použít i 3f stykače, např. K3-07 230

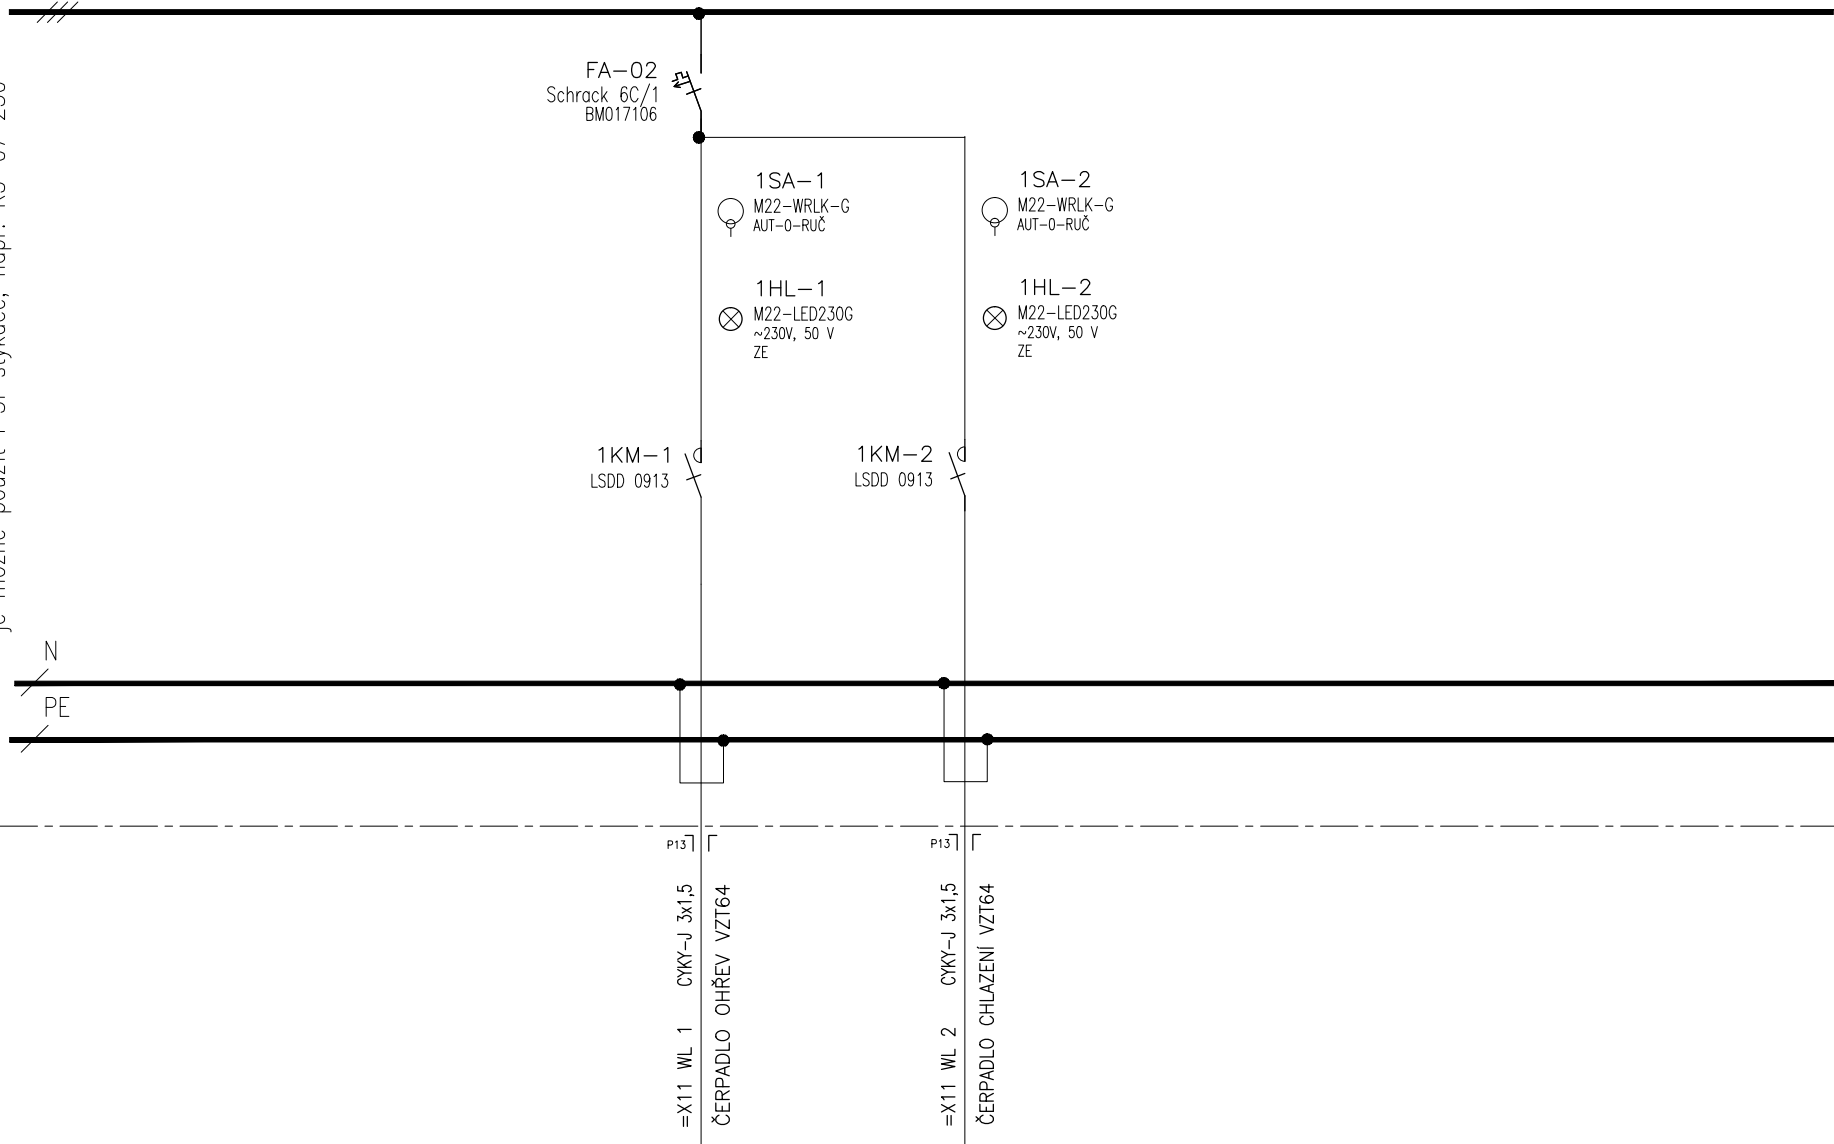

INDEX	
ZMENA	ELMAR group s.r.o.
MĚŘENÍ A REGULACE	
DATUM	5/2022
PODPIS	Lysický
listu	7
list	5
č. výkresu	D.1.01.4g-009

# SILNOPROUDÉ VÝVODY

L1,L2,L3 3NPE, stř.50Hz, 230/400V/TN-S


L4,L5,L6 3NPE, stř.50Hz, 230/400V/TN-S

Lovl

RE\_PPK9:24, LIST 17  
PSO2-DT1/pole1  
RE\_PPK11:21, LIST 18

Zapojit lanka o délce 5 m, označit vývody.  
všechna lanka uvedená v tomto rozvaděči vytáhnout  
z rozvaděče společnou průchodkou, omotat dohromady chráničkou.

KM-PO  
K3 24A00 230  
LA302433

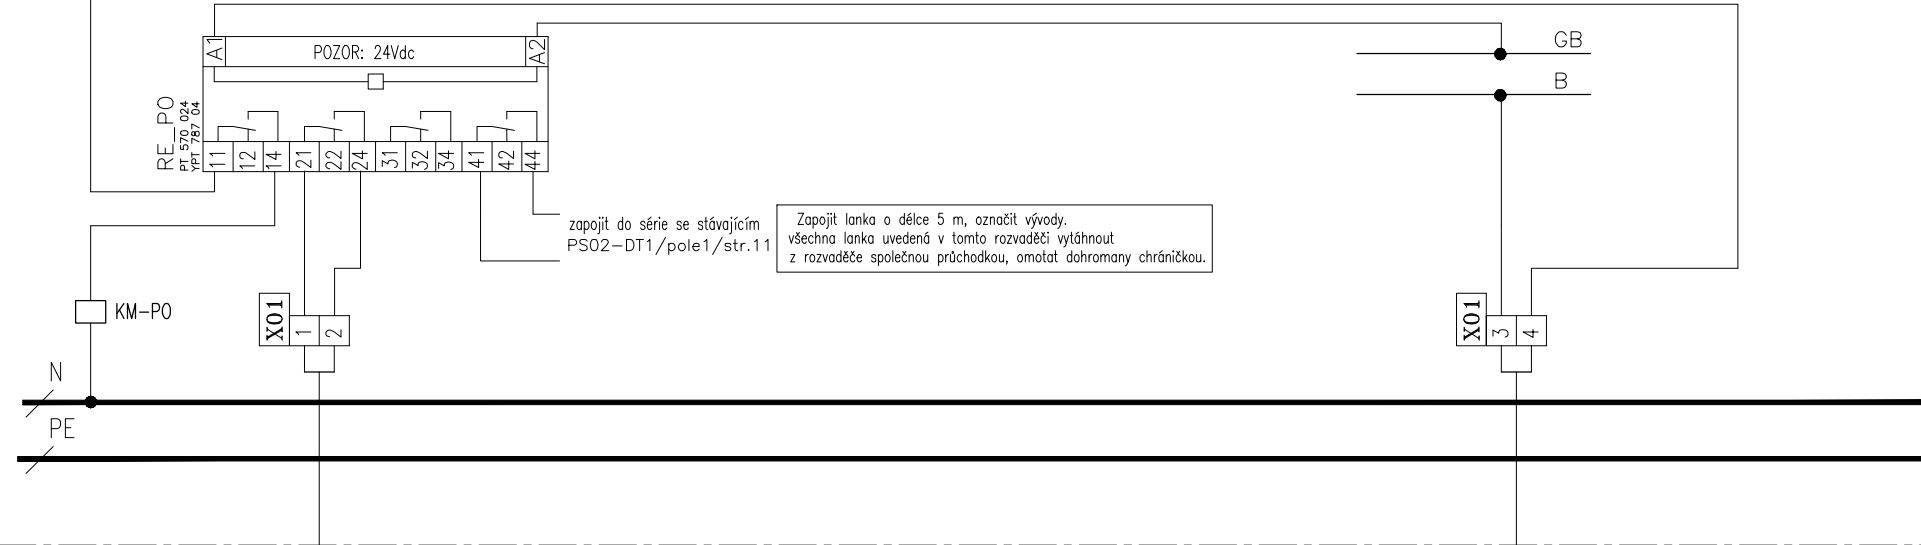

zapojit do série se stávajícím  
PSO2-DT1/pole1/str.11

Zapojit lanka o délce 5 m, označit vývody.  
všechna lanka uvedená v tomto rozvaděči vytáhnout  
z rozvaděče společnou průchodkou, omotat dohromady chráničkou.

=EPS-ELE bezhologen 0 2x1,5  
SIGNALIZACE DO ELE

Z ROZV. ELE

=EPS DOD. EPS  
POŽÁRNÍ SIGNALIZACE Z EPS (SEP=0X)


Z ROZV. EPS

SCHEMA ZAPOJENÍ 3MR9

INDEX	
ZMENA	
MEŘENÍ A REGULACE	<b>ELMAR group s.r.o.</b>
DATUM	5/2022
PODPIS	Lysický

Listu 7 List 6 Č.výkresu **D.1.01.4g-009**  
**SCHEMA ZAPOJENÍ 3MR9**


## SILNOPROUDÉ VÝVODY

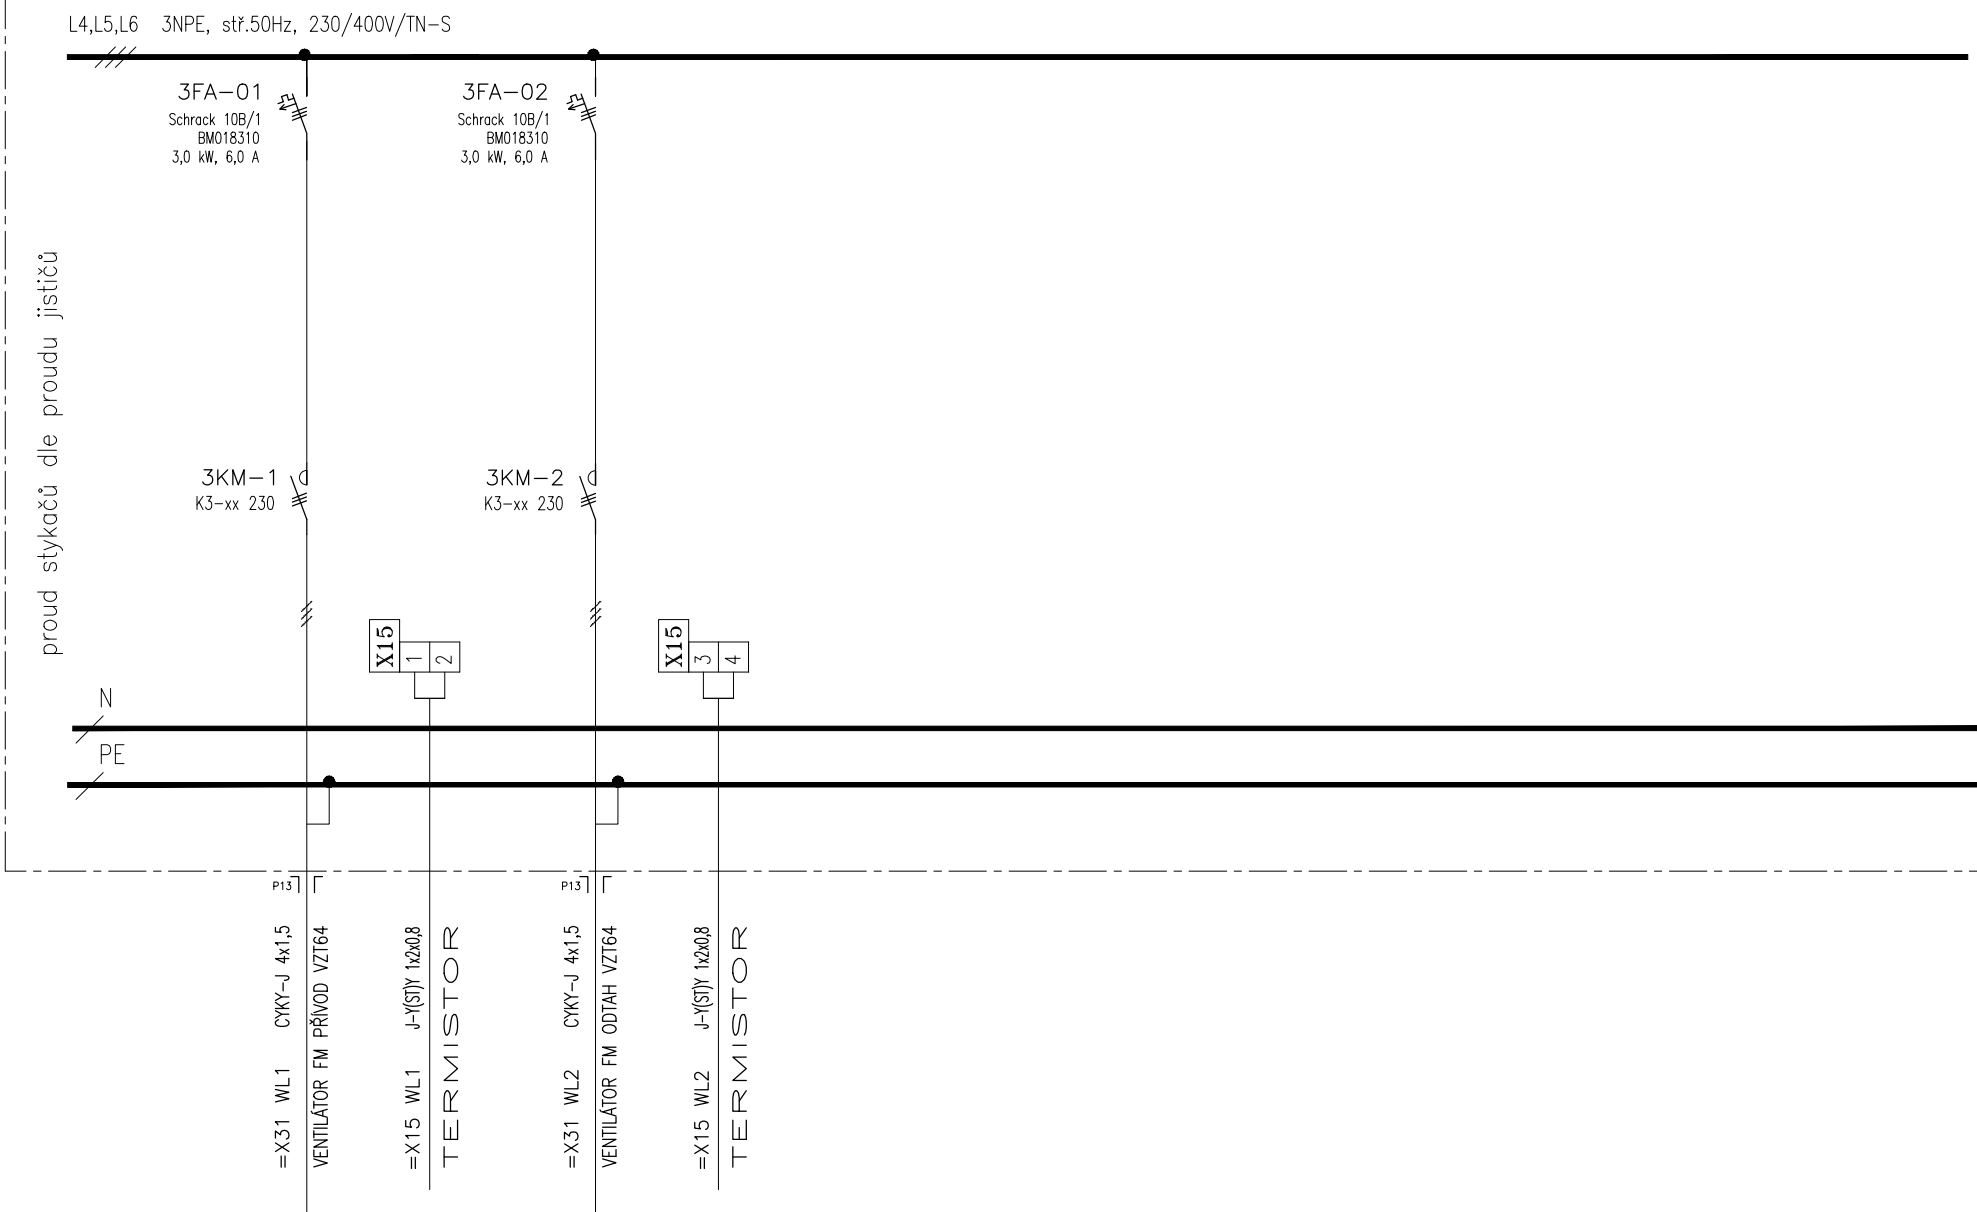

MOTOROVÝ KABEL NAPŘ.: NYCY 4x1,5

INDEX	
ZMENA	
MĚŘENÍ A REGULACE	<b>ELMAR group s.r.o.</b>
DATUM	5/2022
PODPIS	Lysický
LISTU	7
LIST	7
Č. VÝKRESU	D.1.01.4g-009

# LINIOVÉ SCHÉMA

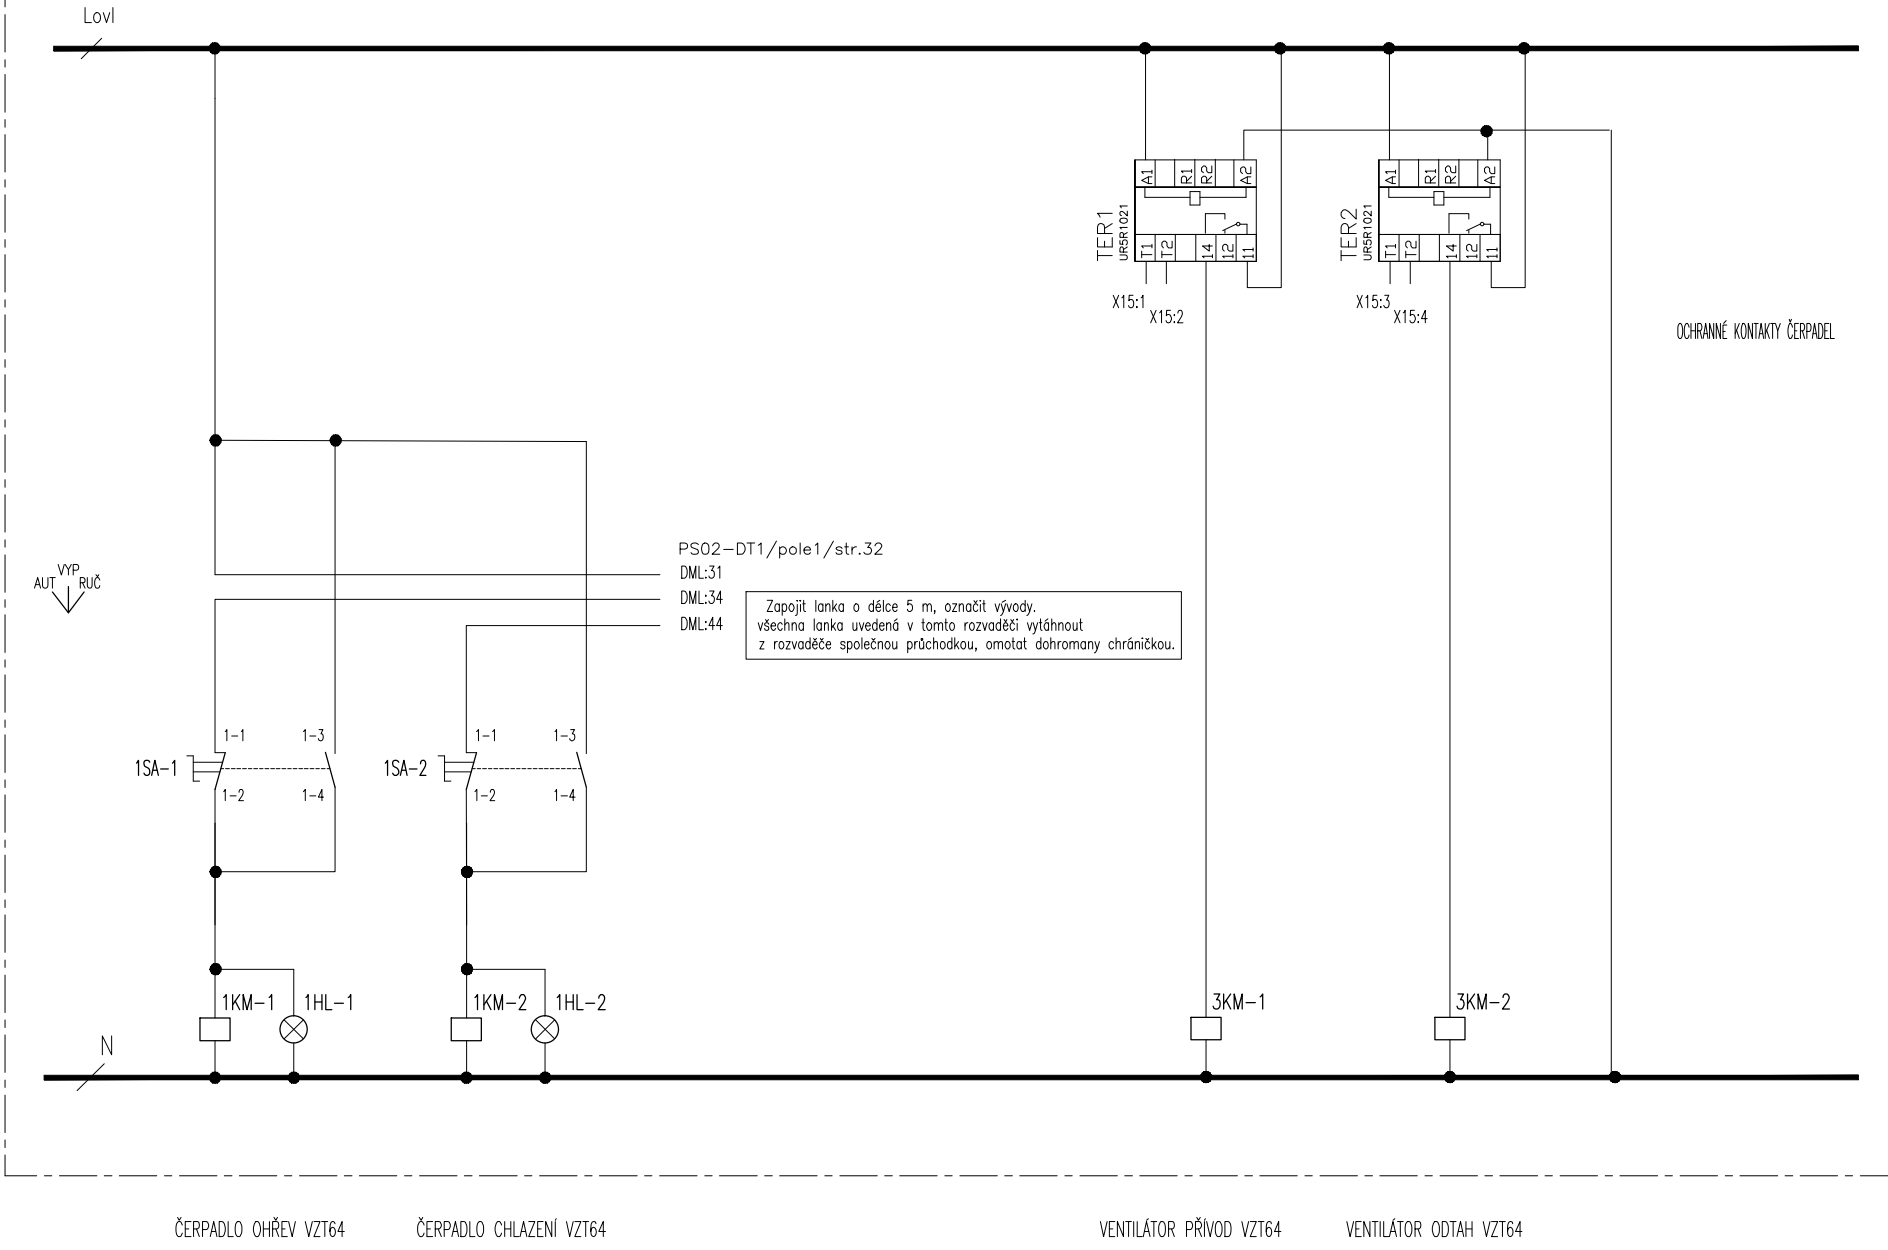

ČERPADLO OHŘEV VZT64

ČERPADLO CHLAZENÍ VZT64

VENTILÁTOR PŘÍVOD VZT64

VENTILÁTOR ODTAH VZT64

PS02-DT1/pole1/str.32  
 DML:31  
 DML:34  
 DML:44

Zapojit lanka o délce 5 m, označit vývody.  
 všechna lanka uvedená v tomto rozvaděči vytáhnout  
 z rozvaděče společnou průchodkou, omotat dohromady chráničkou.

OCHRANNÉ KONTAKTY ČERPADEL

YYP  
 AUT  
 RUC

