



ROZVÁDEČ PS02-DT2

pole č.2

SKŘÍŇOVÝ ROZVADĚČ STÁVAJÍCÍ
ROZMĚR v*š*h 2000*800*400
PROVEDENÍ OCELOPLECHOVÉ
KRYTÍ IP 43/20
"ŠIBR" NAHOŘE

STÁVAJÍCÍ KONTROLKY A PŘEPÍNAČE NAHRADIT NOVÝMI.
DOPLNIT 2 KONTROLKY

Z PŮVODNÍHO ROZVADĚČE SE POUŽIJÍ POUZE
SVORKY.

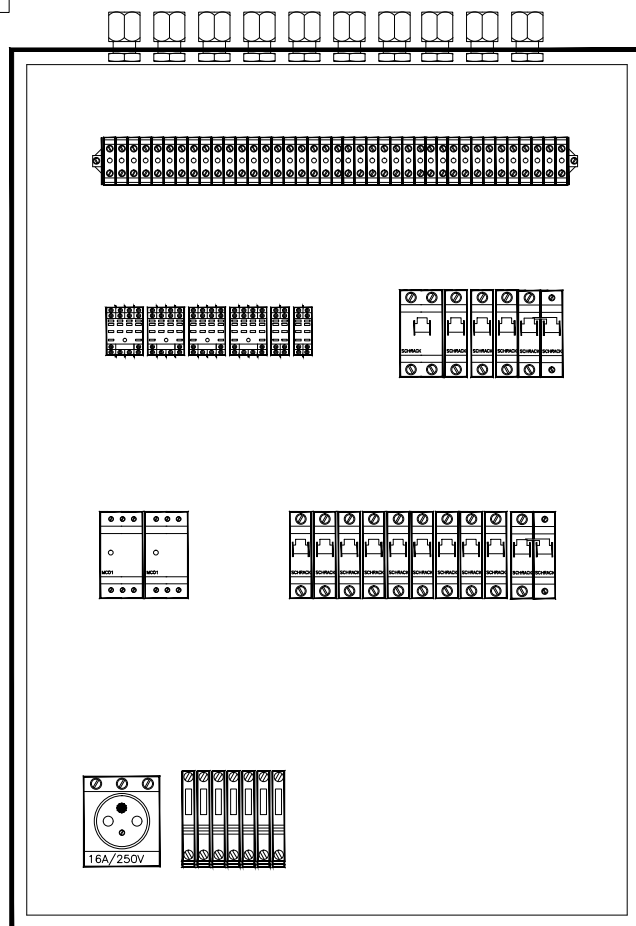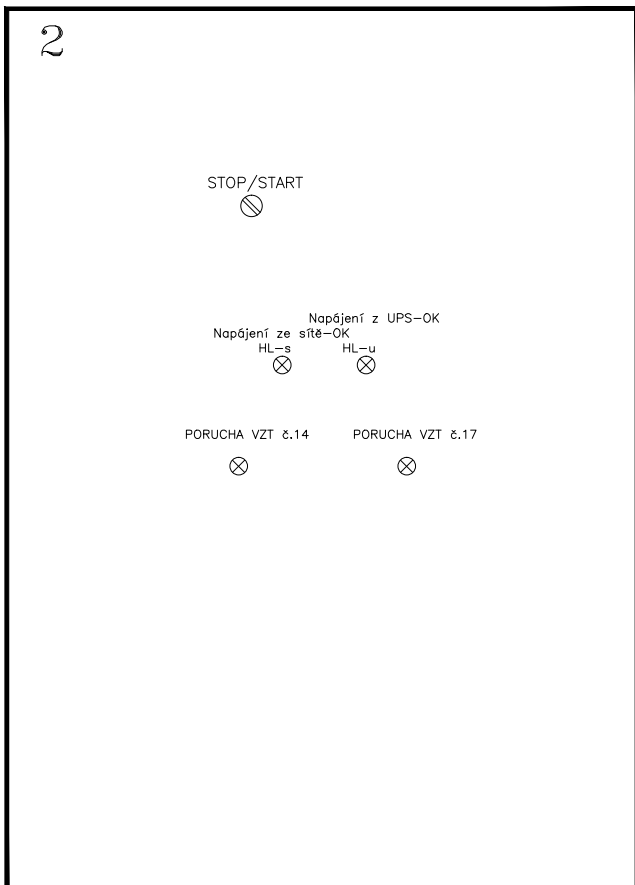

POZN.:

- ROZVÁDEČ OPATŘIT VNĚJŠÍ A VNITŘNÍ OCHRANNOU SVORKOU
- OCHRANNÉ POPOJOVÁNÍ PROVÉST VODIČEM CY 6 mm²

ZODP. PROJEKTANT		VYPRACOVAL		KRESLIL	
Ing. Petr VOLNÝ		Ing. Petr LYSICKÝ			
KRAJ : OL	STAV.ÚŘ.: OLOMOUC	OBEC.ÚŘ.: OLOMOUC			
INVESTOR	FN Olomouc				
AKCE:				STUPEŇ :	DPS
REKONSTRUKCE SYSTÉMU MaR STROJOVNA VZT, HLAVNÍ OPERAČNÍ SÁLY NADSTAVNA				DATUM :	5/2022
				FORMÁT :	33 A4
				ZAK. ČÍSLO	...
OBSAH: ÚPRAVA ROZVADĚČE DT2.2				MĚŘITKO	ČÍSLO VÝKR.
				...	D.1.01.4g.-011

Elmar group
s.r.o.
projekce, montáž a servis
elektro a MaR techniky

Smržická 13, 796 01 Prostějov
Tel.: 582 337 724 – 6
Fax: 582 333 358
e-mail: info@elmarpv.cz

adresy:

DM1 - 1/0

DM2 - 1/1

DM3 - 1/2

DM4 - 1/3

DM5 - 1/4

DM6 - 1/5

DM7 - 1/6

DM8 - 1/7

DM9 - 1/8

DMA - 1/9

DMB - 2/0

DMC - 2/1

DMD - 2/2

DME - 2/3

DMF - 2/4

DMG - 2/5

DMH - 4/0 NOVÝ - AI

DMI - 4/1 NOVÝ - DO

DMJ - 4/2 NOVÝ - DO

DMK - 4/3 NOVÝ - DO

DML - 4/4 NOVÝ - DO

VZT14 - ARO


VZT17 - VYŠETŘOVNY 1.NP

VZT36 - větrání strojovny VZT "B"

3x POŽÁRNÍ VENTILÁTORY


VZT64 - ZASEDACÍ MÍSTNOST A ŠATNY 3.NP (část2)

INDEX	ELMAR group s.r.o.	DATUM	5/2022	PODPIS	Lysický	SCHÉMA ZAPOJENÍ DT2.2	
ZMENA	...					Listu	33
	MĚŘENÍ A REGULACE					List	2
						č.výkresu	D.1.01.4g.-011

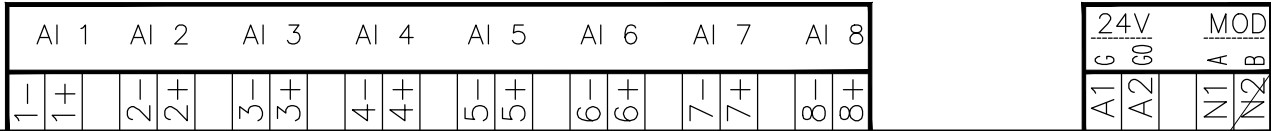

V ROZVADĚČI

V PROVOZU

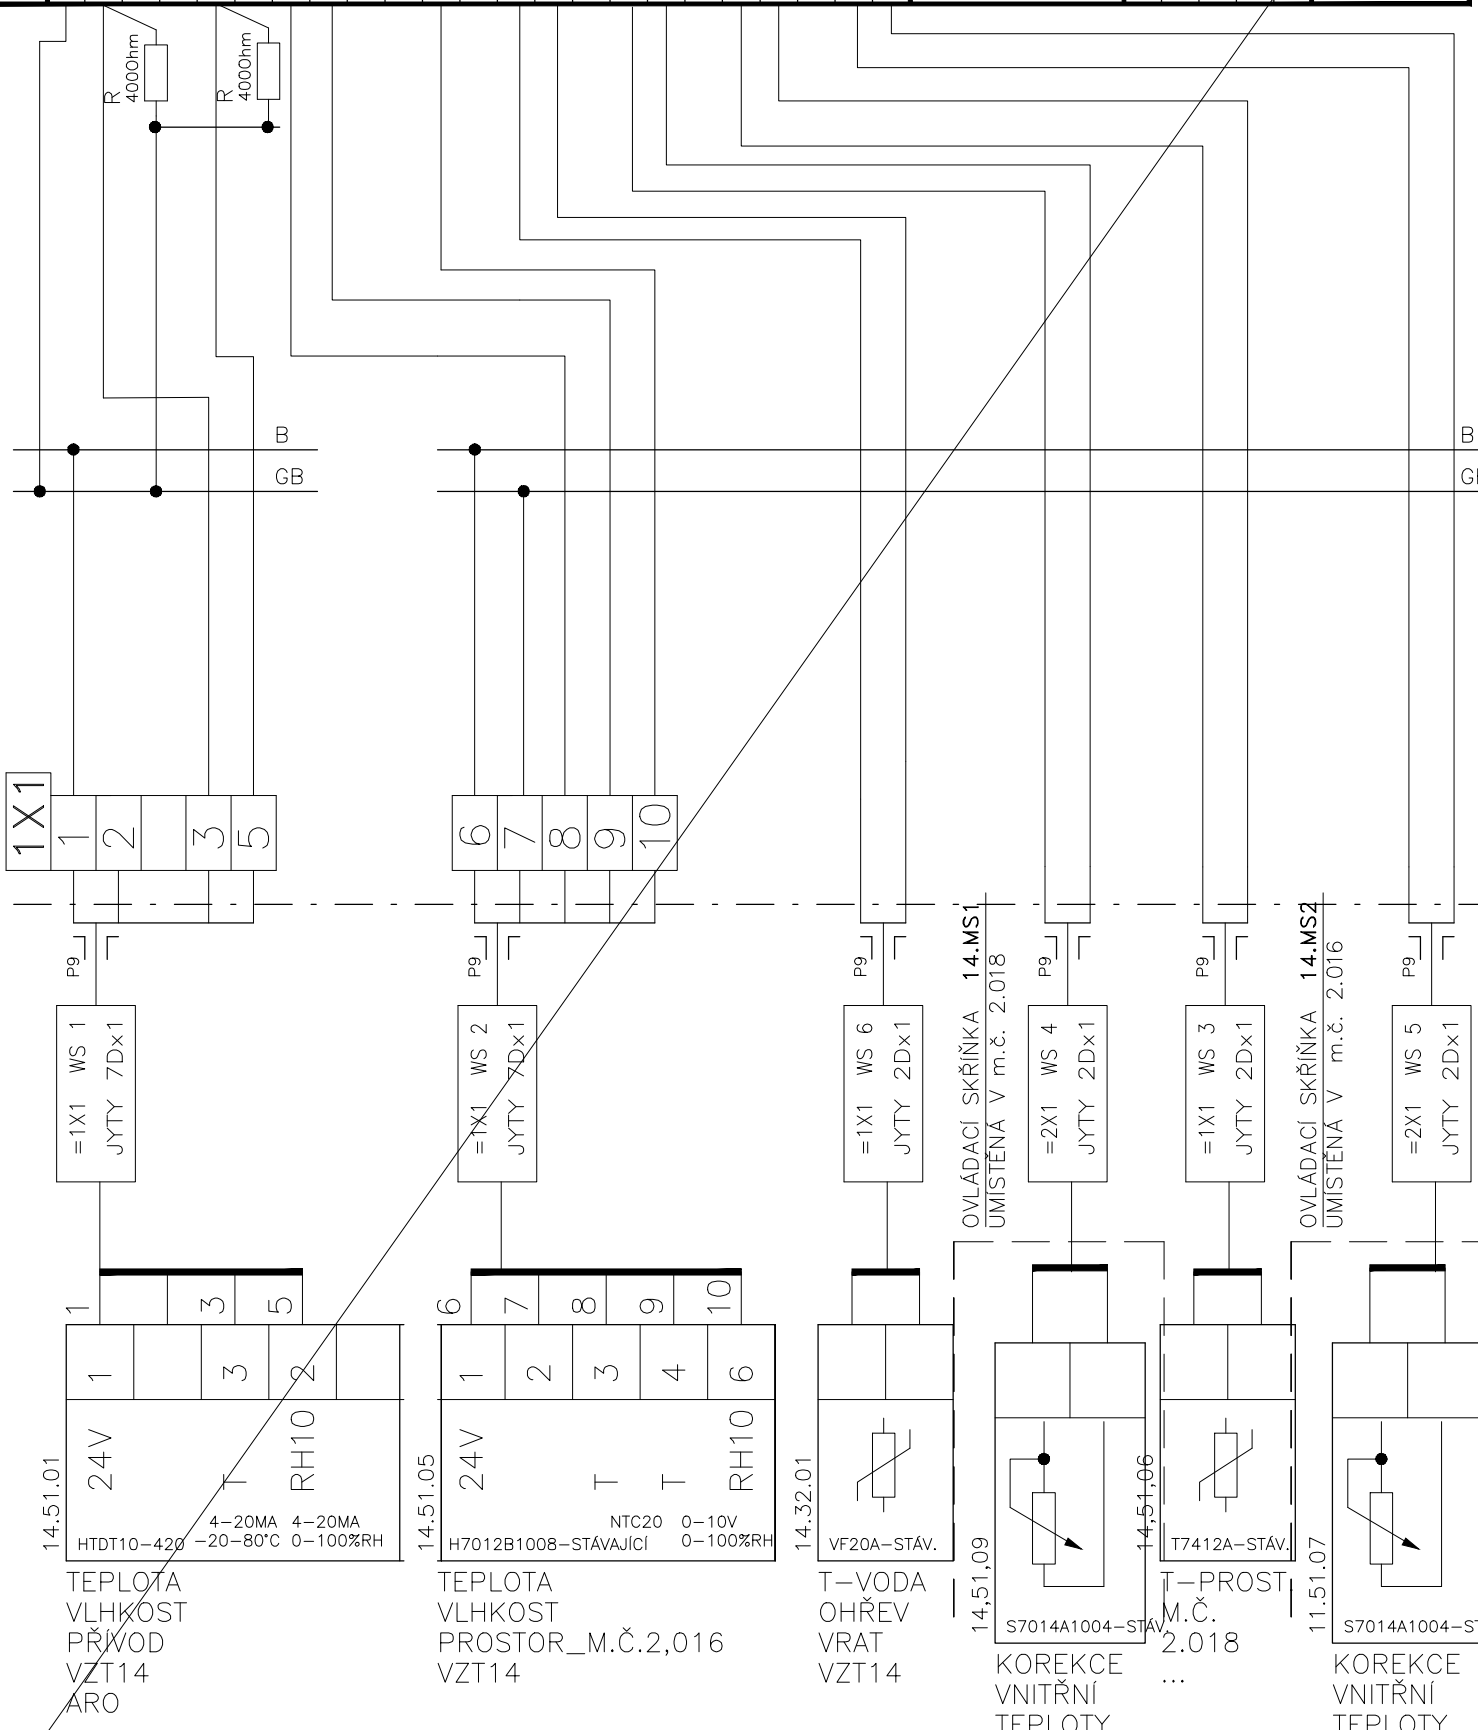

14.51.01
24V
HTDT10-420
4-20MA 4-20MA
-20-80°C 0-100%RH
RH10
TEPLOTA
VLHKOST
PŘEVOD
VZT14
ARO

14.51.05
24V
H7012B1008-STÁVAJÍCÍ
NTC20 0-10V
0-100%RH
RH10
TEPLOTA
VLHKOST
PROSTOR_M.Č.2,016
VZT14

14.32.01
VF20A-STÁV.
T-VODA
OHŘEV
VRAT
VZT14

14.51.09
S7014A1004-STÁV.
KOREKCE
VNITŘNÍ
TEPLoty

14.51.06
T7412A-STÁV.
T-PROST
M.Č.
2.018

11.51.07
S7014A1004-STÁV.
KOREKCE
VNITŘNÍ
TEPLoty

OVLÁDACÍ SKŘÍŇKA 14.MS1
UMÍSTĚNÁ V m.č. 2.018

OVLÁDACÍ SKŘÍŇKA 14.MS2
UMÍSTĚNÁ V m.č. 2.016

INDEX	ELMAR group s.r.o.	5/2022	Lysický
ZMĚNA			
MĚŘENÍ A REGULACE			
DATUM			
PODPIS			

SCHĚMA ZAPOJENÍ DT2.2


Listu 33 List 3 Č.výkresu **D.1.01.4g.-011**

AI 1	AI 2	AI 3	AI 4	AI 5	AI 6	AI 7	AI 8
1-	1+	2-	2+	3-	3+	4-	4+
				5-	5+	6-	6+
						7-	7+
							8+

24V	MOD
G	A
A1	N1
A2	N2

V ROZVADĚČI

V PROVOZU

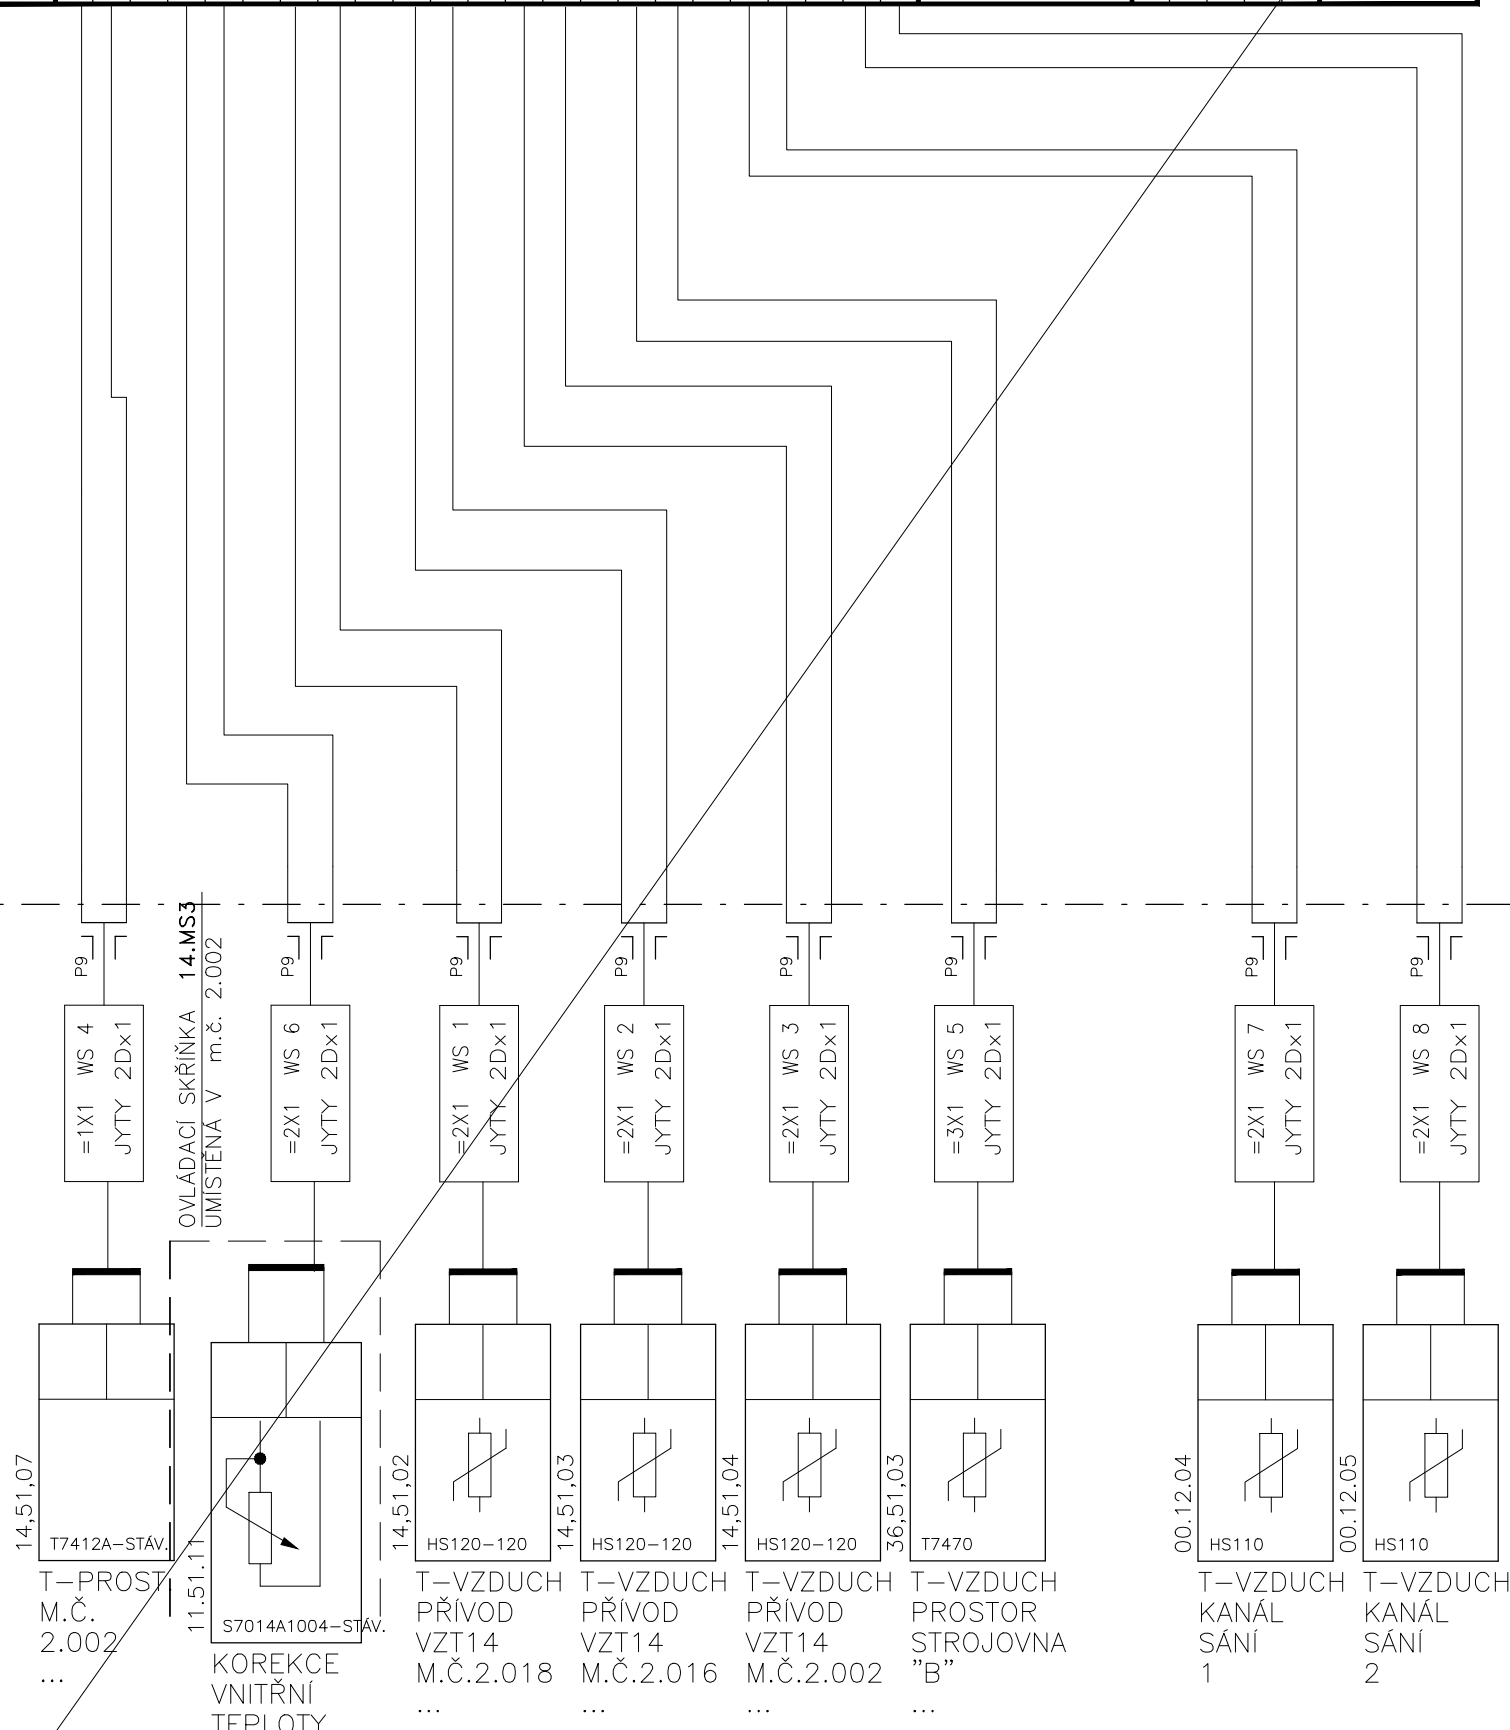

OVĚŘENÍ SKŘÍŇKA 14.MS3
UMÍSTĚNÁ V m.č. 2.002

14,51,07
T7412A-STAV.
T-PROST
M.Č.
2.002
...

11.51.11
S7014A1004-STAV.
KOREKCE
VNITŘNÍ
TEPLoty

14,51,02
HS120-120
T-VZDUCH
PŘÍVOD
VZT14
M.Č.2.018
...

14,51,03
HS120-120
T-VZDUCH
PŘÍVOD
VZT14
M.Č.2.016
...

14,51,04
HS120-120
T-VZDUCH
PŘÍVOD
VZT14
M.Č.2.002
...

36,51,03
T7470
T-VZDUCH
PROSTOR
STROJOVNA
"B"
...


00.12.04
HS110
T-VZDUCH
KANÁL
SÁNÍ
1

00.12.05
HS110
T-VZDUCH
KANÁL
SÁNÍ
2

INDEX	ELMAR group s.r.o.	5/2022	Lysický
ZMĚNA			
MĚŘENÍ A REGULACE			
DATUM			
PODPIS			


SCHÉMA ZAPOJENÍ DT2.2

Listu 33 List 4 Č.výkresu **D.1.01.4g.-011**


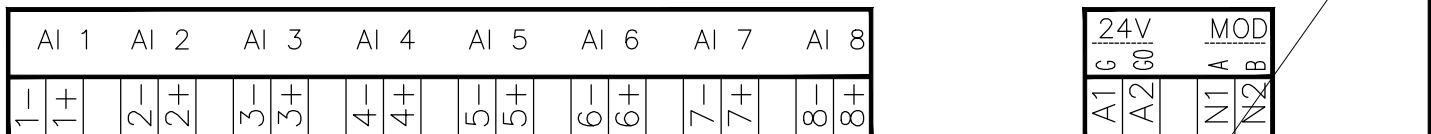


V ROZVADĚČI

V PROVOZU

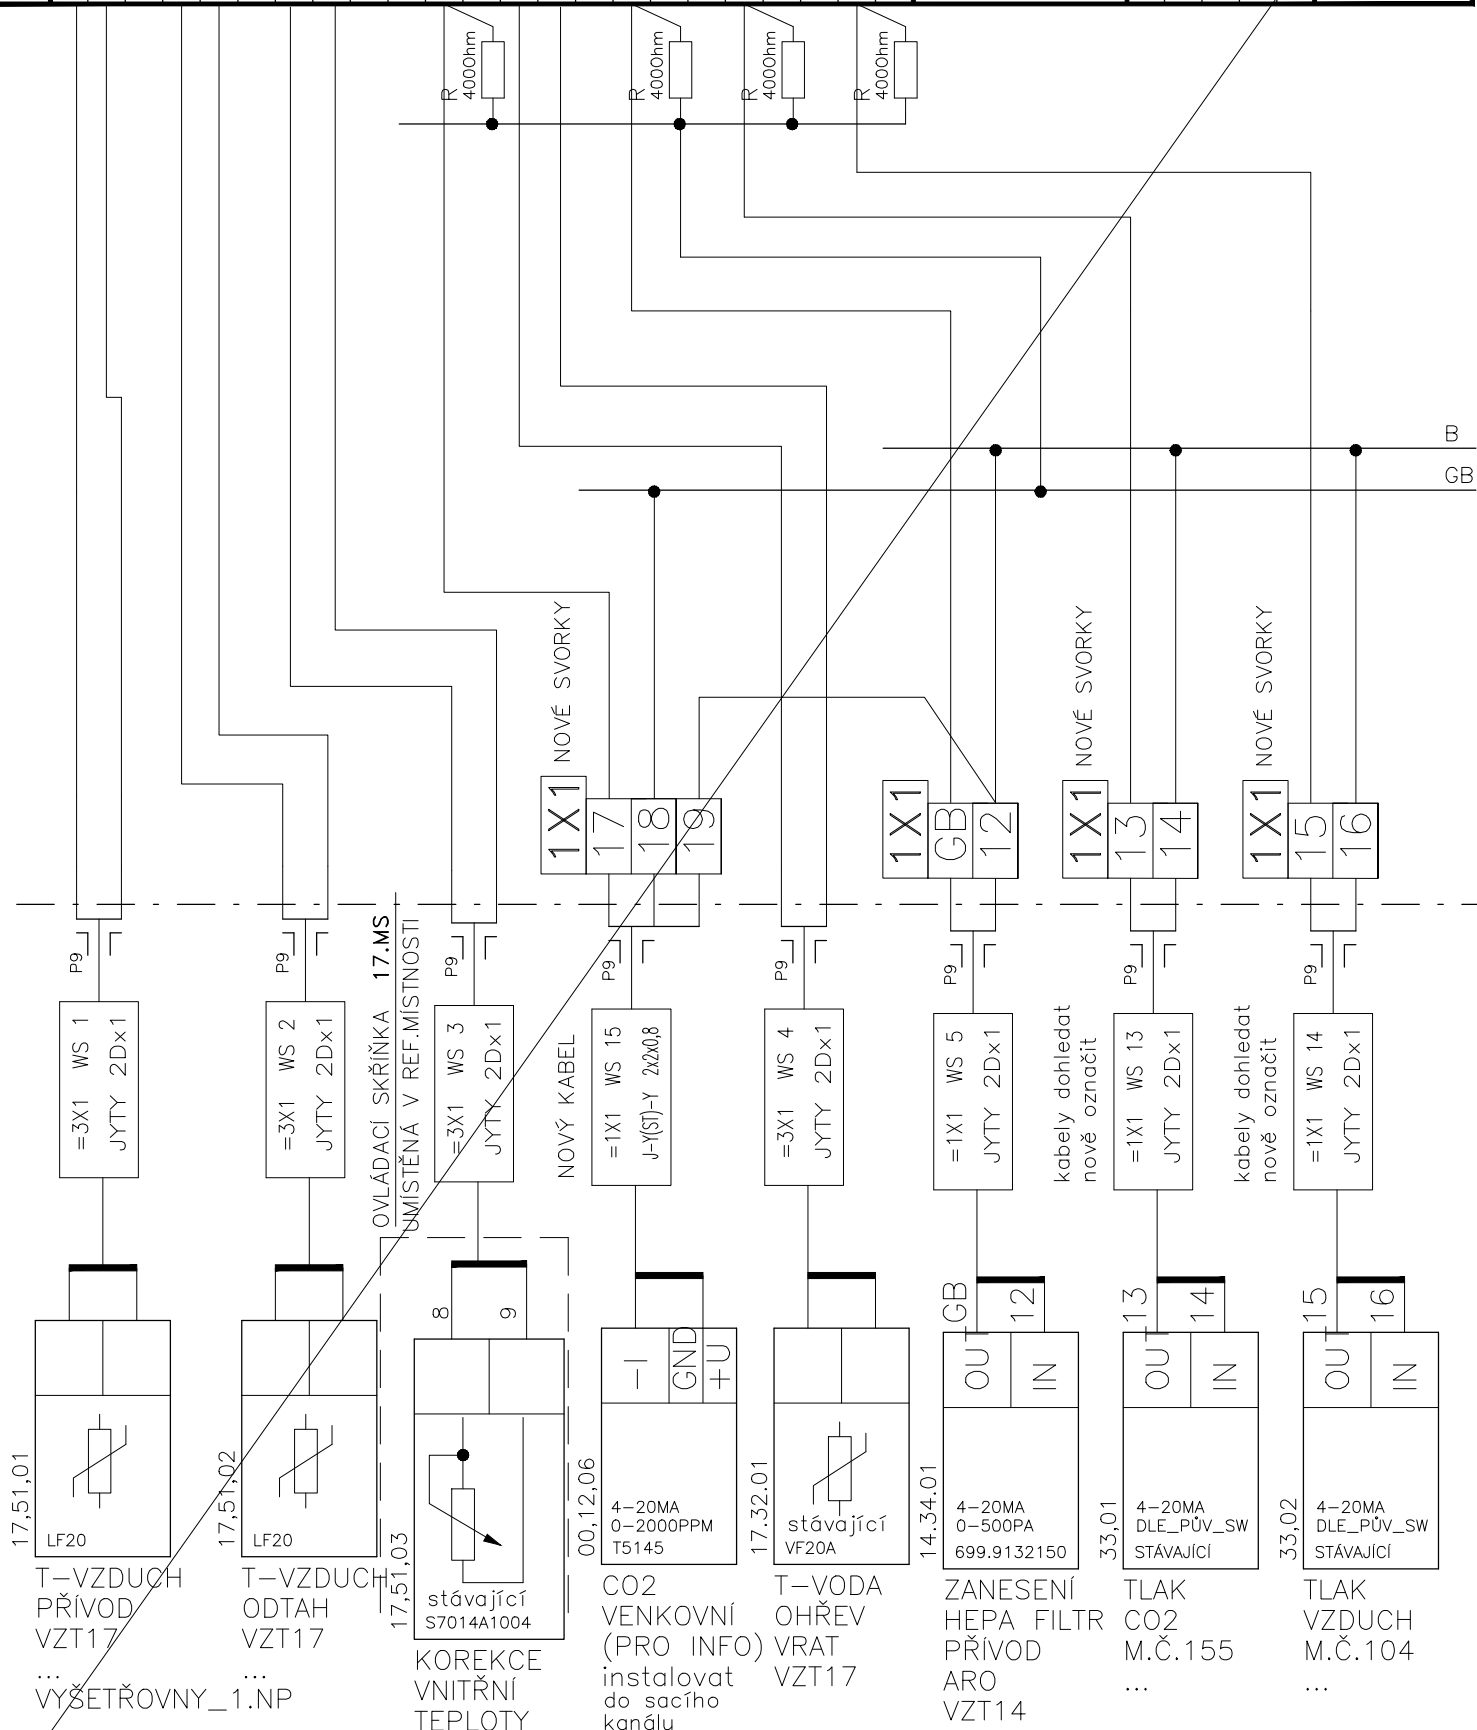




INDEX	ZMENA	ELMAR group s.r.o.	5/2022	Lysický
..
..
..
MĚŘENÍ A REGULACE	DATUM	PODPIS	Lysický	

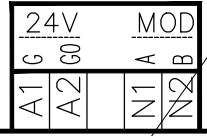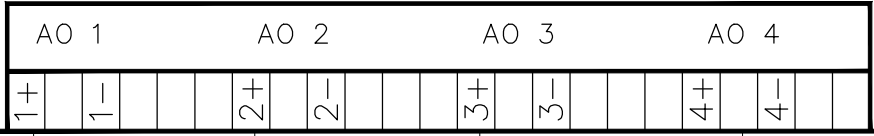

V ROZVADĚČI


V PROVOZU


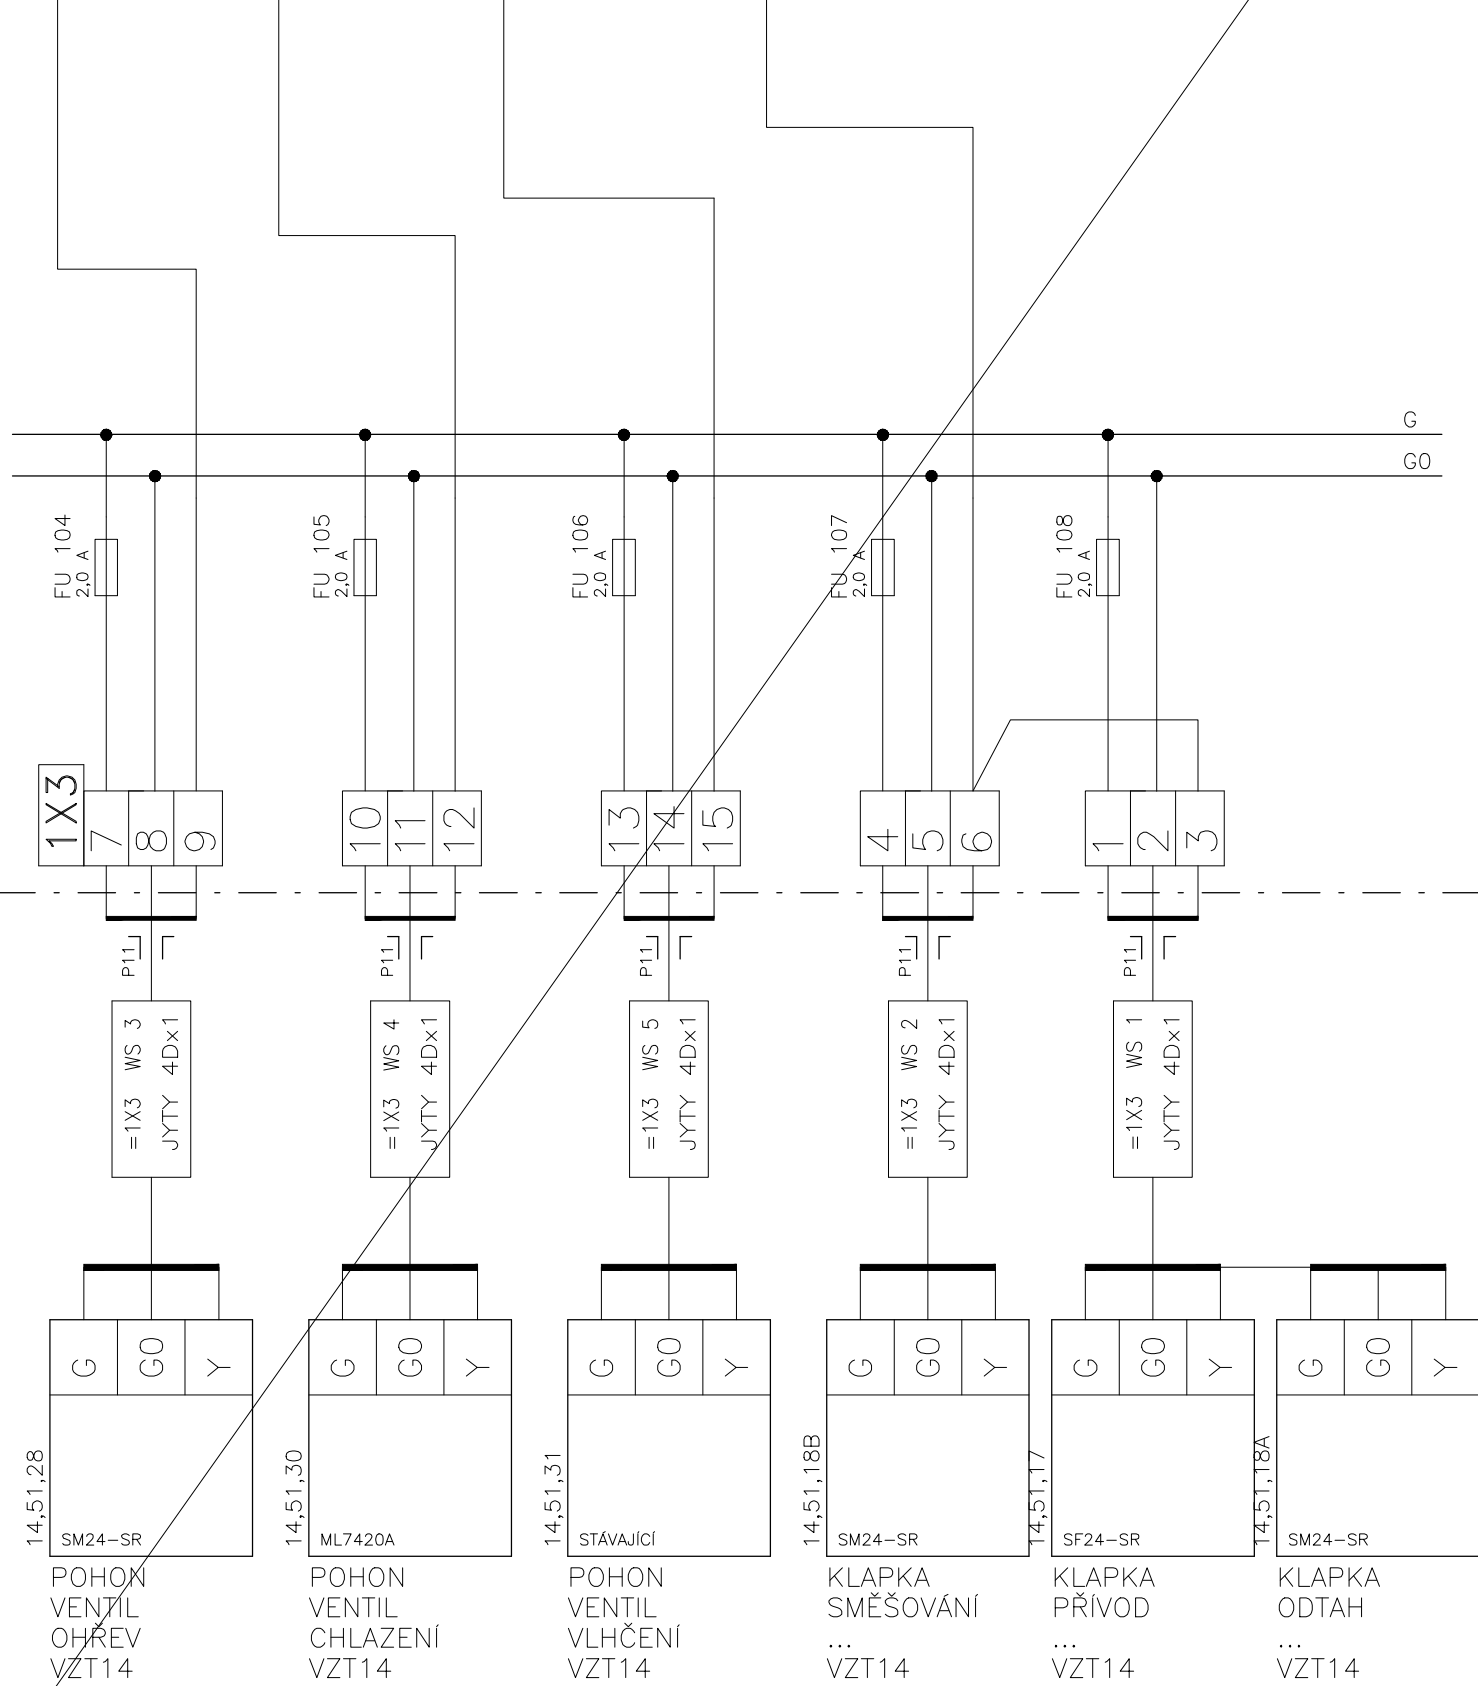


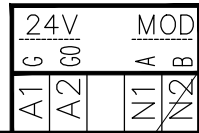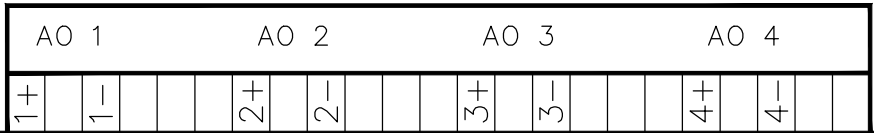


V ROZVADĚČI

V PROVOZU

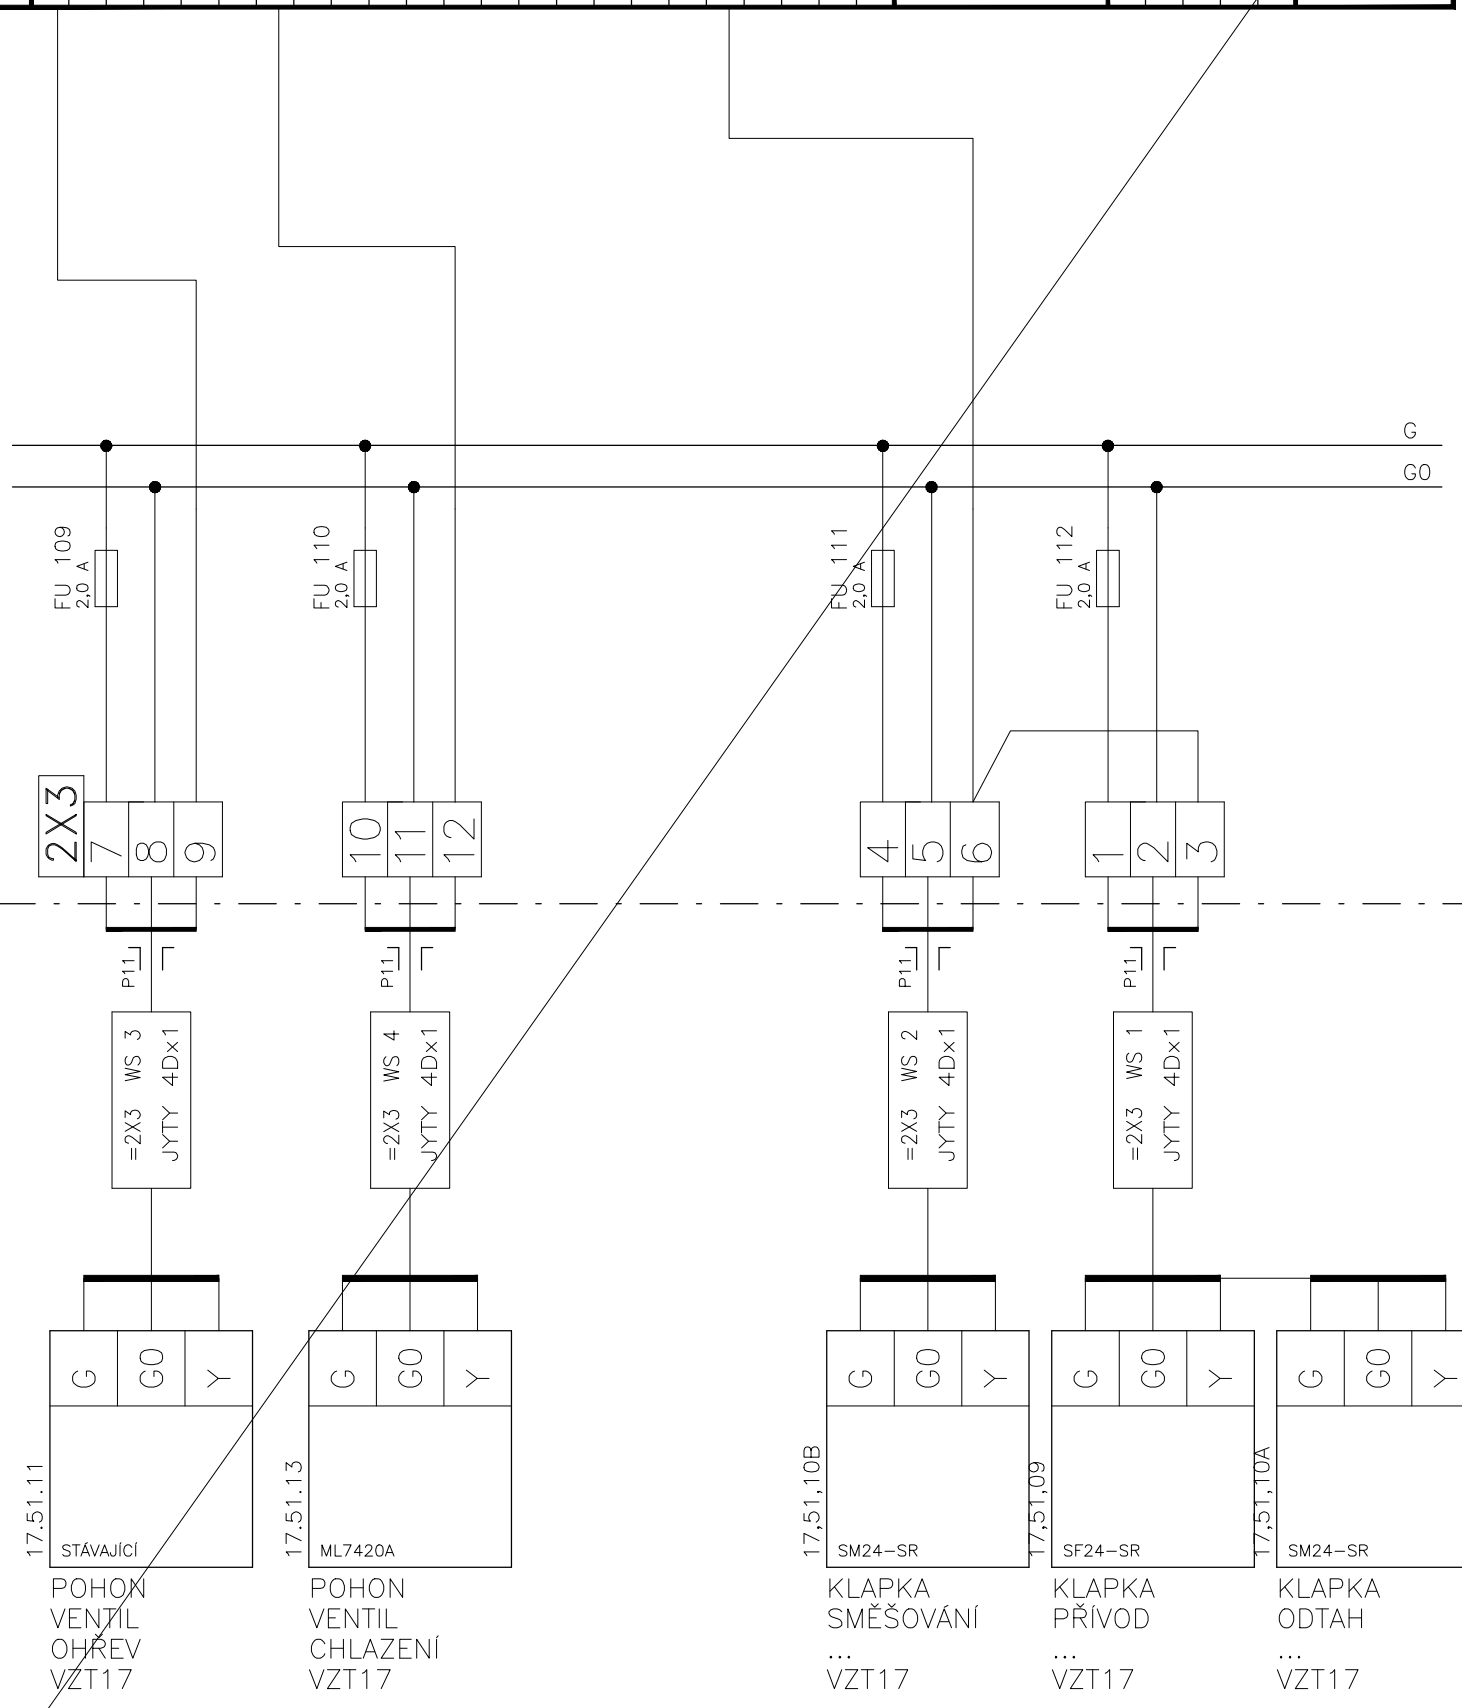


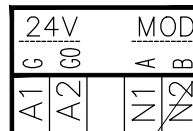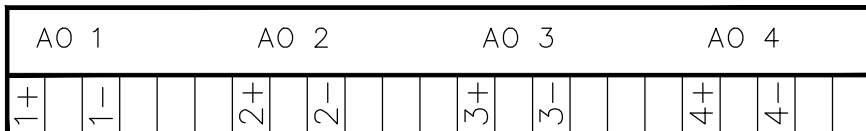

V ROZVADĚČI

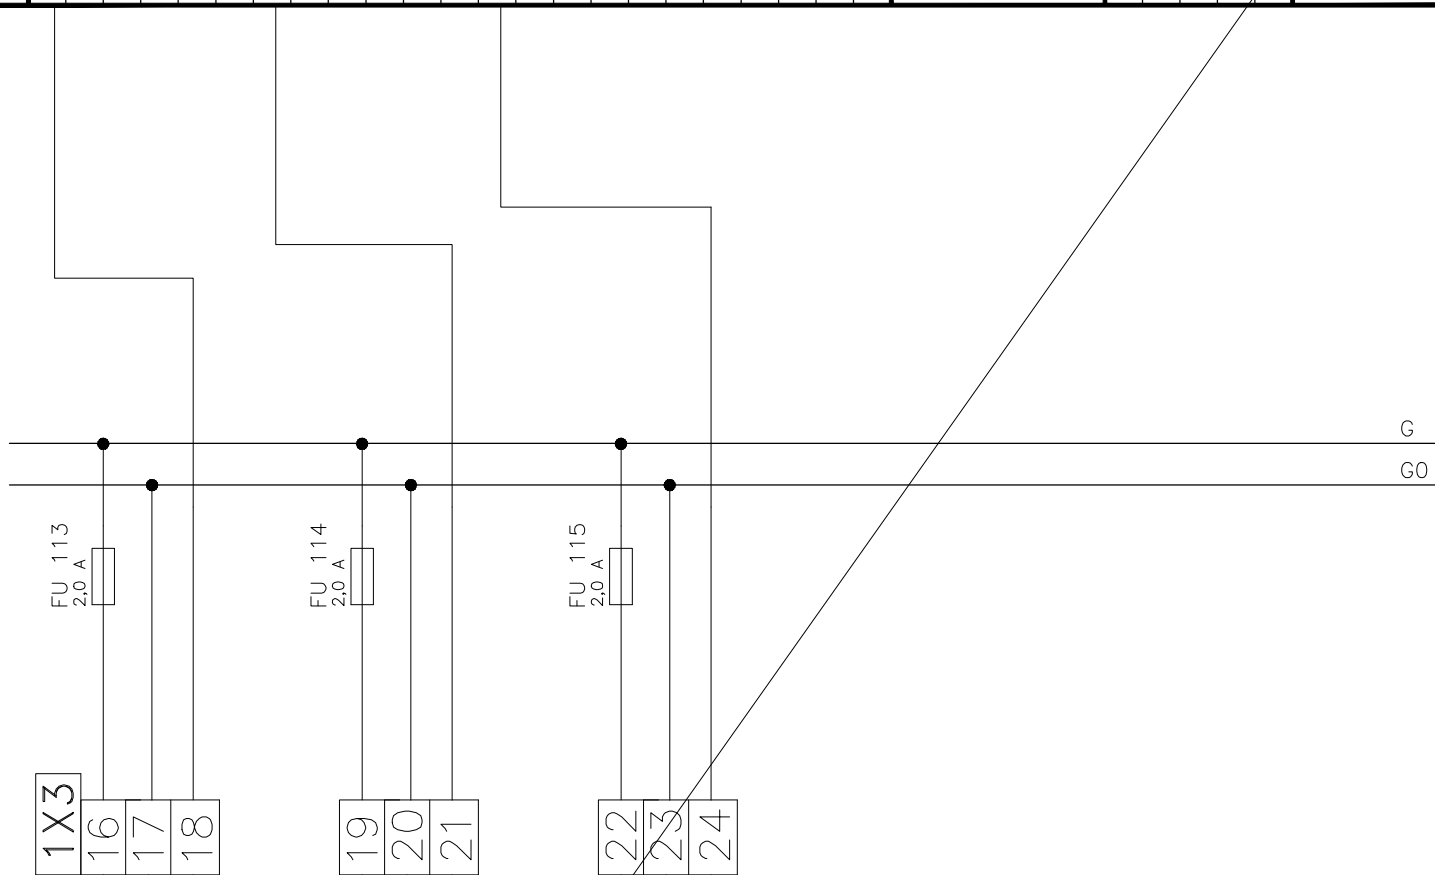

V PROVOZU

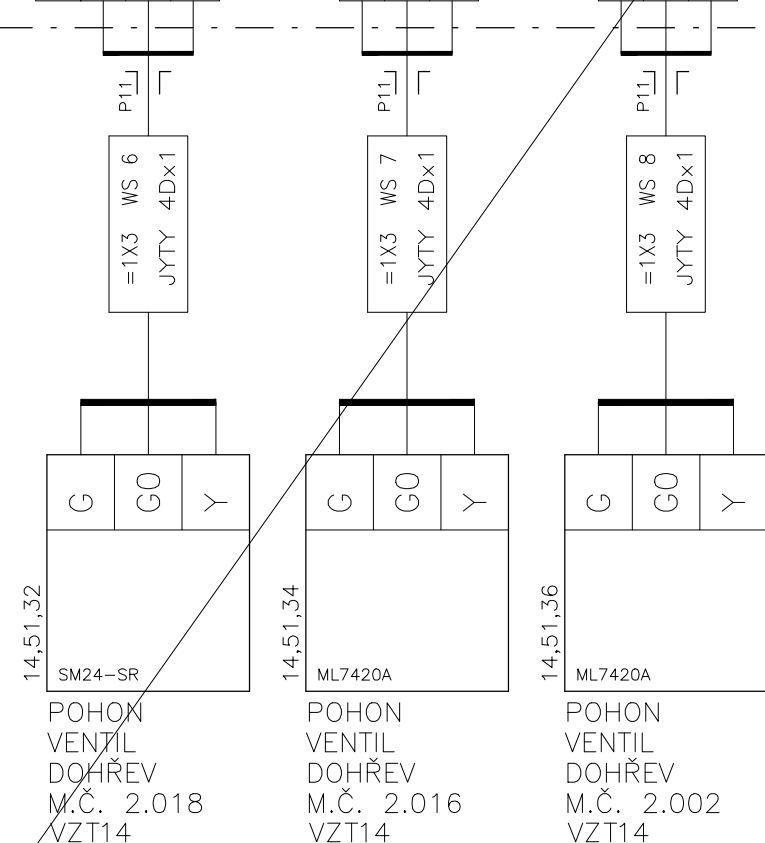

14,51,32
SM24-SR
POHON VENTIL DOHŘEV M.Č. 2.018 VZT14




14,51,34
ML7420A
POHON VENTIL DOHŘEV M.Č. 2.016 VZT14

14,51,36
ML7420A
POHON VENTIL DOHŘEV M.Č. 2.002 VZT14

INDEX	ELMAR group s.r.o.	DATUM	5/2022	PODPIS	Lysický
ZMENA					
	MĚŘENÍ A REGULACE				

SCHÉMA ZAPOJENÍ DT2.2

Listu 33 List 8 č.výkresu **D.1.01.4g.-011**

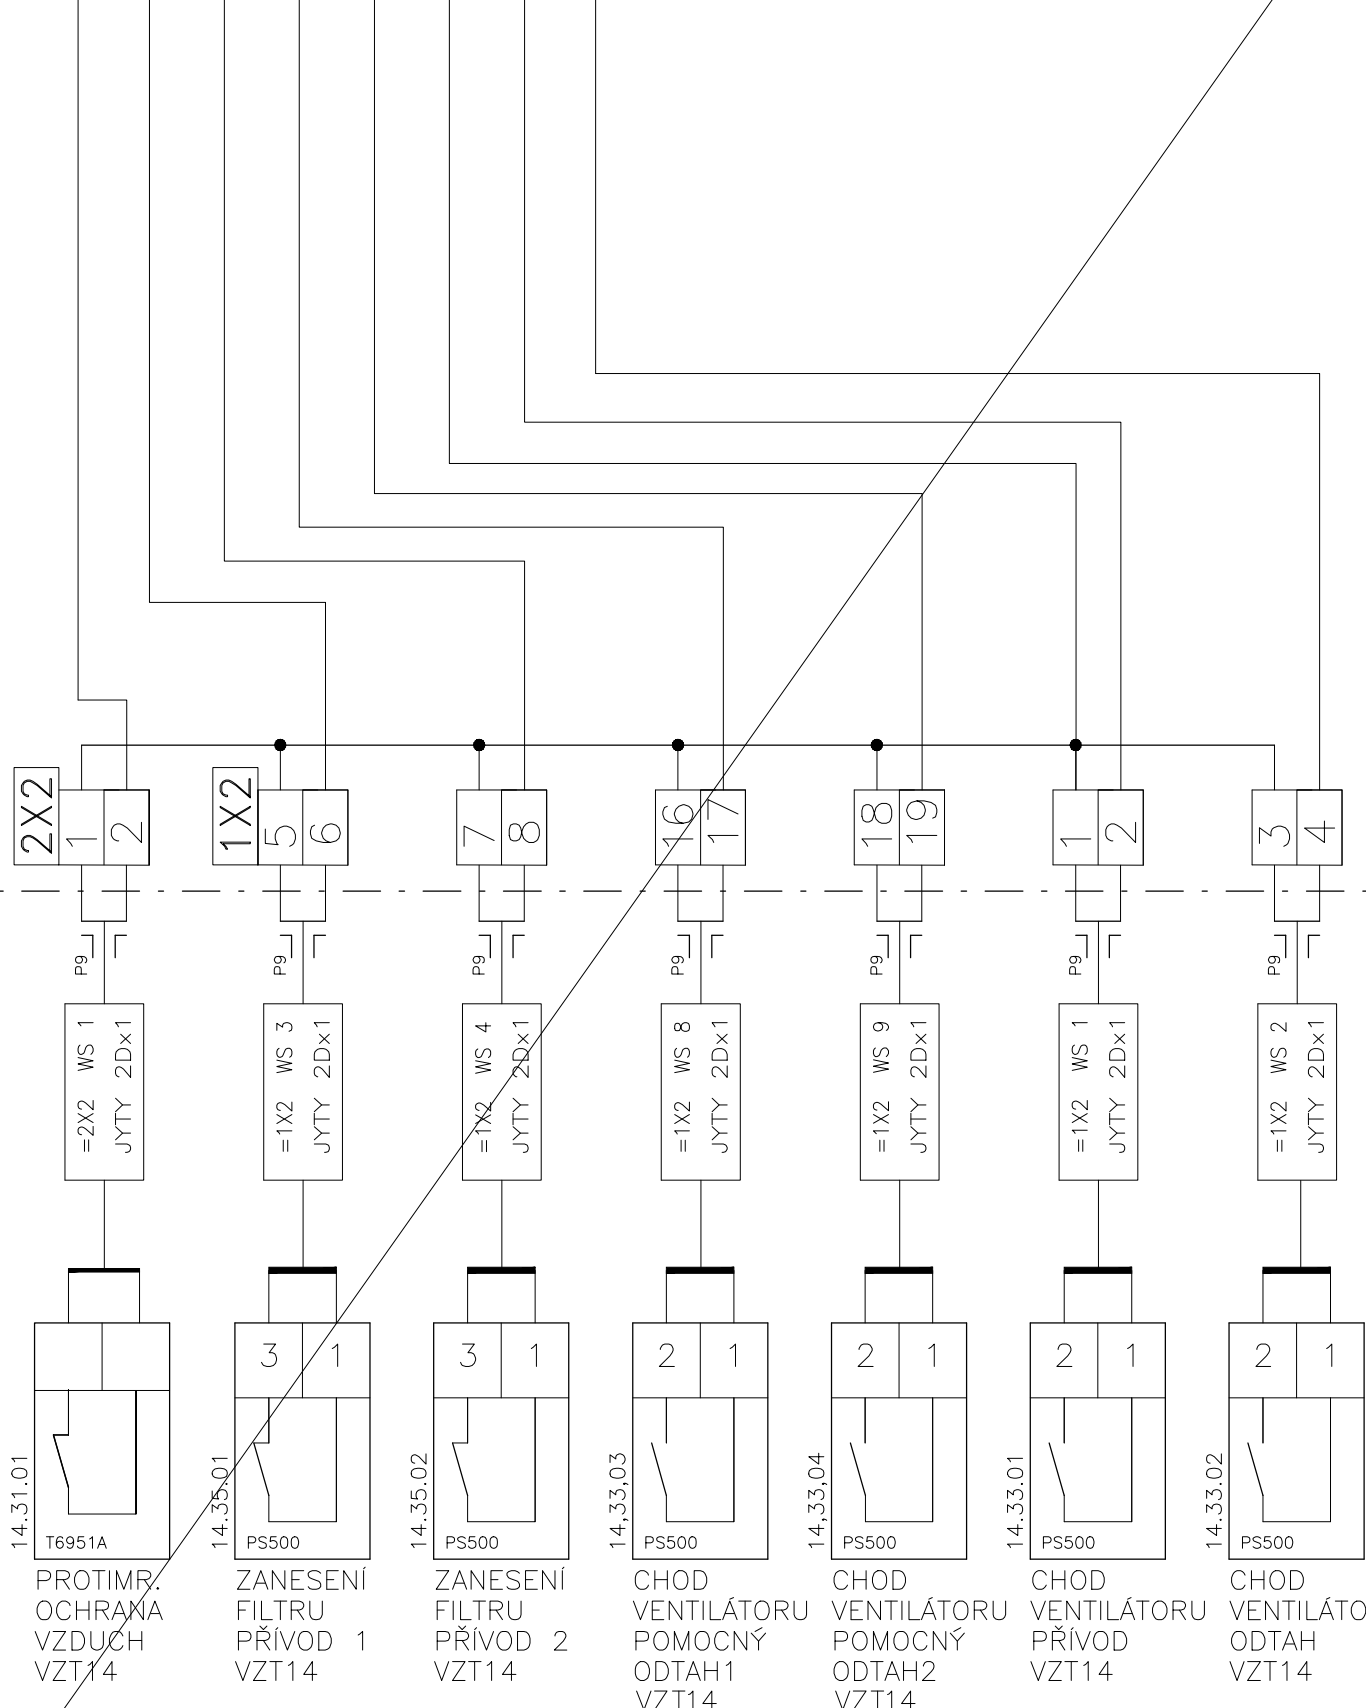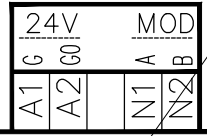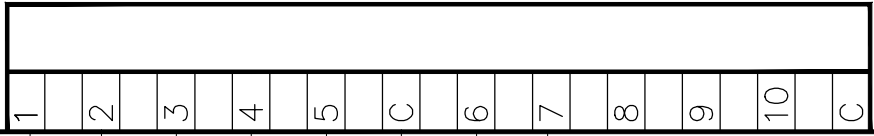

14.31.01
T6951A
PROTMR.
OCHRANA
VZDUCH
VZT14

14.35.01
PS500
ZANESENÍ
FILTRU
PŘÍVOD 1
VZT14

14.35.02
PS500
ZANESENÍ
FILTRU
PŘÍVOD 2
VZT14

14.33.03
PS500
CHOD
VENTILÁTORU
POMOCNÝ
ODTAH1
VZT14

14.33.04
PS500
CHOD
VENTILÁTORU
POMOCNÝ
ODTAH2
VZT14

14.33.01
PS500
CHOD
VENTILÁTORU
PŘÍVOD
VZT14

14.33.02
PS500
CHOD
VENTILÁTORU
ODTAH
VZT14

ELMAR group s.r.o.

5/2022



Lysický

SCHÉMA ZAPOJENÍ DT2.2

ZMENA
MĚŘENÍ A REGULACE

DATUM


PODPIS

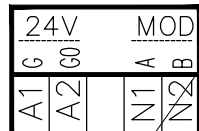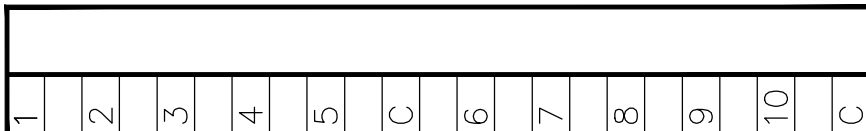


V ROZVADĚČI

V PROVOZU

RE 101
PT 570 524
YPT 787 04


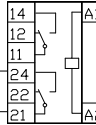


RE 102
PT 570 524
YPT 787 04

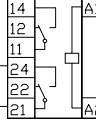

G


G0

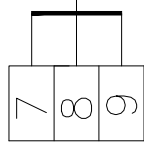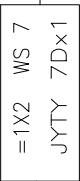

14.51.08

VOLBA
PROVOZU
VZT14
ÚTLUM
KOMFORT

OVĽADACÍ SKRŔIŔKA 14.MS2
UMÍSTĚNÁ V m.č. 2.016


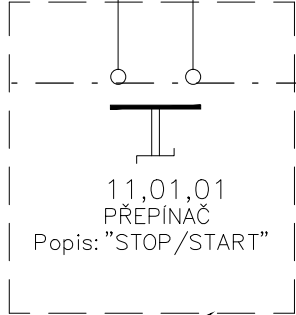


NA DVEŘÍCH ROZVADĚČE

INDEX	ELMAR group s.r.o.	5/2022	Lysický
ZMĚNA			
MEŘENÍ A REGULACE			
DATUM			
PODPIS			


SCHĚMA ZAPOJENÍ DT2.2

Listu 33 List 10 č.výkresu **D.1.01.4g.-011**

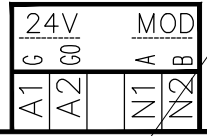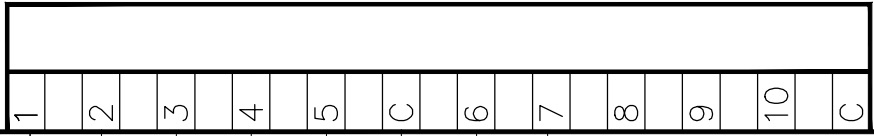

V ROZVADĚČI

V PROVOZU

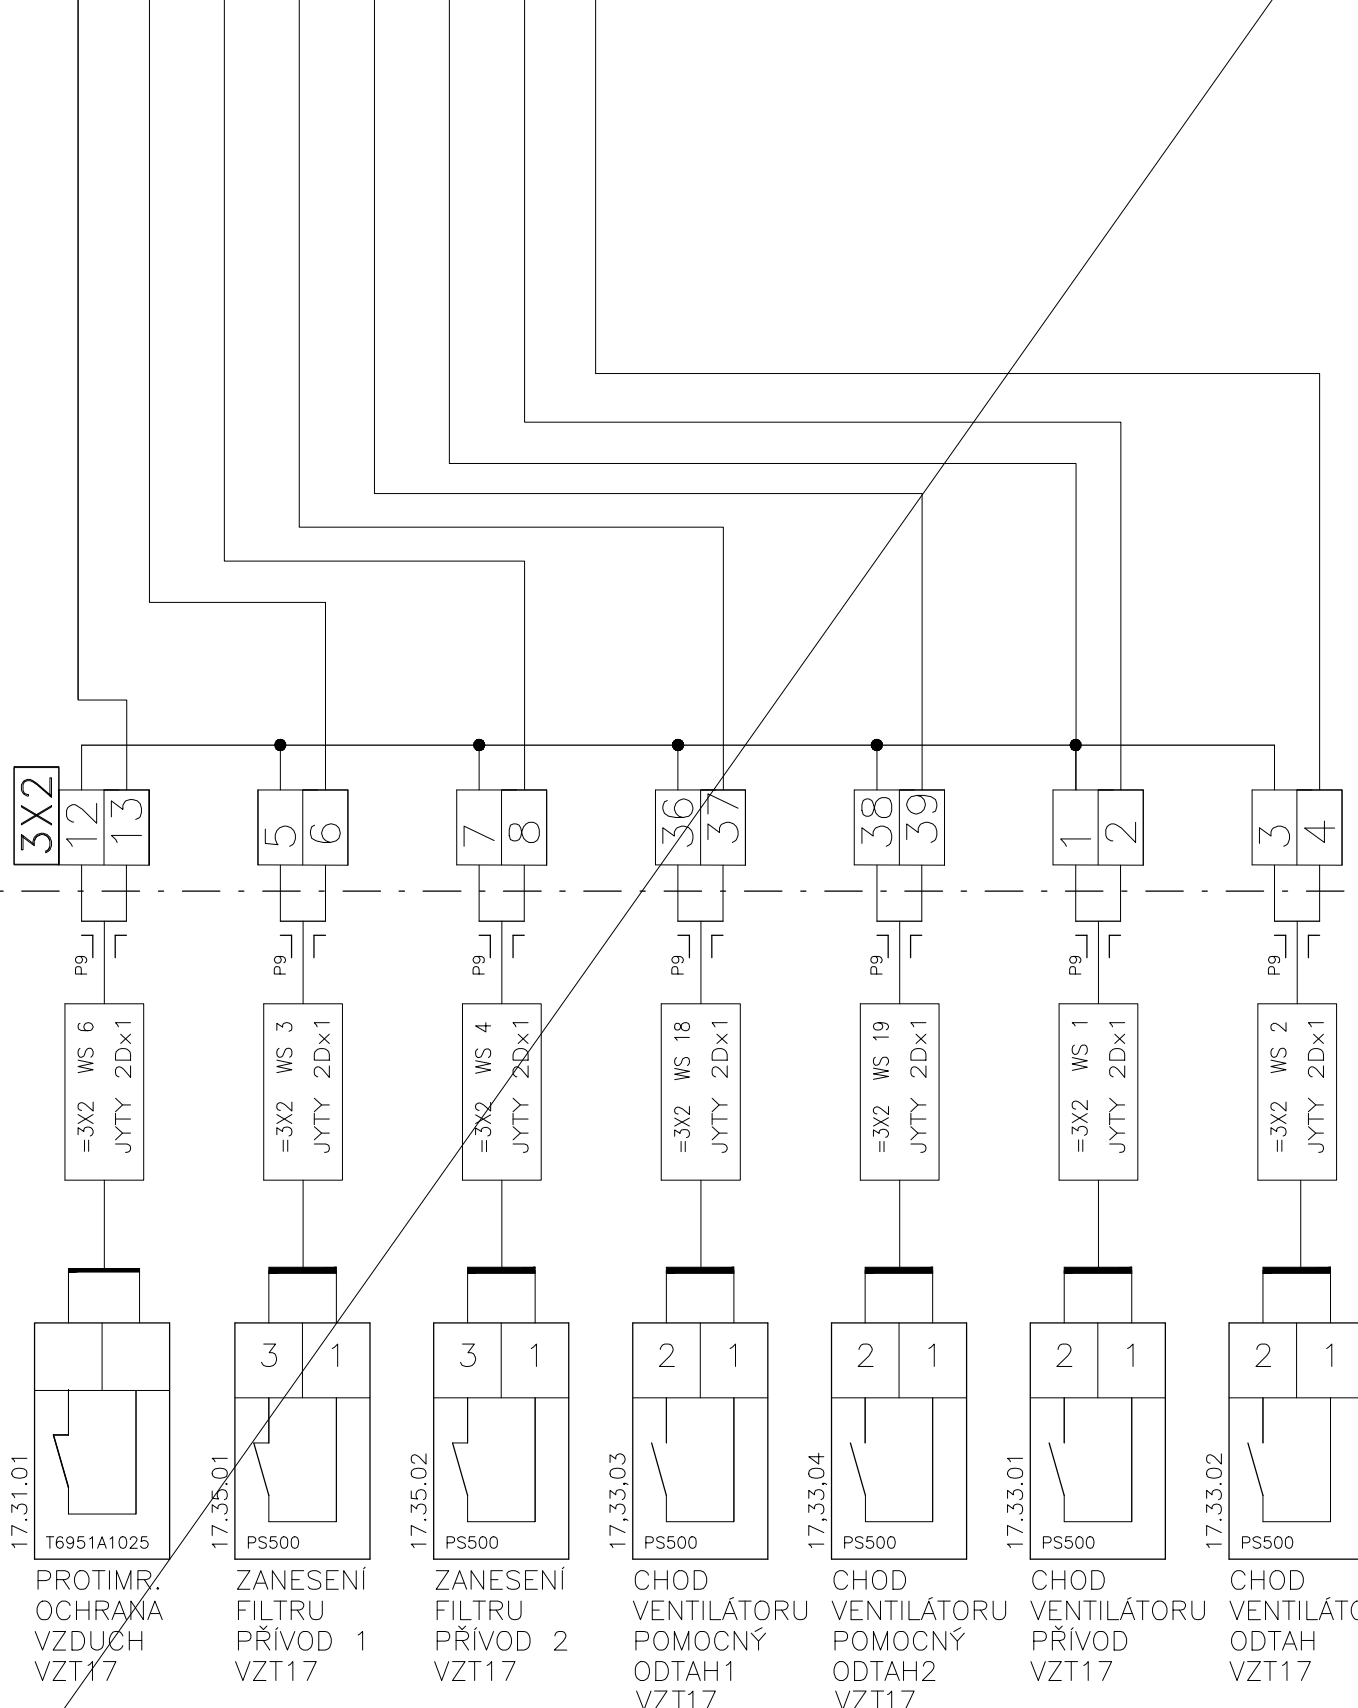

17.31.01
T6951A1025
PROTİMŘ.
OCHRANA
VZDUCH
VZT17

17.35.01
PS500
ZANESENÍ
FILTRU
PŘÍVOD 1
VZT17

17.35.02
PS500
ZANESENÍ
FILTRU
PŘÍVOD 2
VZT17



17.33.03
PS500
CHOD
VENTILÁTORU
POMOCNÝ
ODTAH1
VZT17

17.33.04
PS500
CHOD
VENTILÁTORU
POMOCNÝ
ODTAH2
VZT17

17.33.01
PS500
CHOD
VENTILÁTORU
PŘÍVOD
VZT17


17.33.02
PS500
CHOD
VENTILÁTORU
ODTAH
VZT17

INDEX	ELMAR group s.r.o.	DATUM	5/2022	PODPIS	Lysický	<p>SCHÉMA ZAPOJENÍ DT2.2</p> <p>Listu 33 List 11 č.výkresu D.1.01.4g.-011</p>
ZMĚNA	MEŘENÍ A REGULACE					

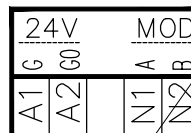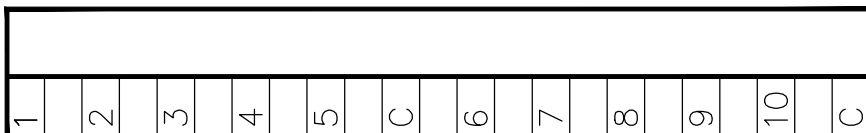


V ROZVADĚČI

RE 103
PT 570 524
YPT 787 04

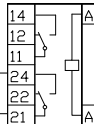



RE 104
PT 570 524
YPT 787 04

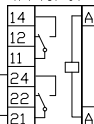



G

G0


NOVÉ SVORKY

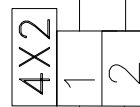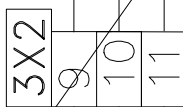

V PROVOZU

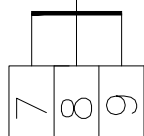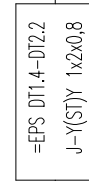

17.51.04
VOLBA
PROVOZU
VZT17
ÚTLUM
KOMFORT

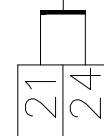

EPS
SIGNALIZACE
Z EPS
(SEP=OK)



OVLÁDACÍ SKŘÍŇKA 17.MS
UMÍSTĚNÁ V REF.MÍSTNOSTI

ZAPOJENO DO PS02-DT1 POLE4, LIST 13, RE_PO3
STROJOVNA "A"

INDEX	ELMAR group s.r.o.	5/2022	Lysický
ZMENA			
MEŘENÍ A REGULACE			
DATUM			
PODPIS			

SCHÉMA ZAPOJENÍ DT2.2


Listu 33 List 12 č.výkresu **D.1.01.4g.-011**

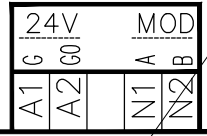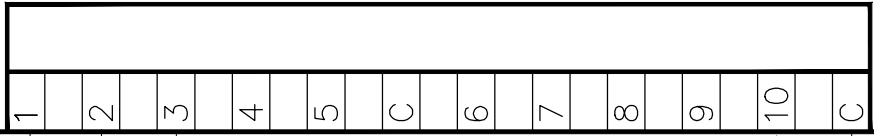

V ROZVADĚČI

RELS
list 2.27
NAPÁJENÍ
ZA SÍŤ OK 11
(SEP=OK) 14
Z RELÉ

V PROVOZU


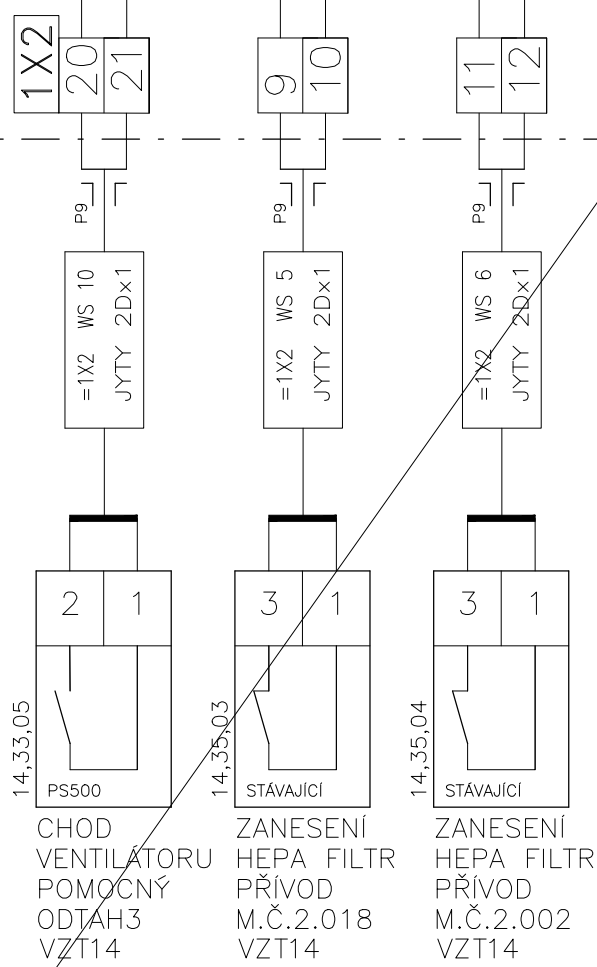


14,33,05
PS500
CHOD VENTILÁTORU POMOČNÝ ODTAĤ3 VZT14


14,35,03
STÁVAJÍCÍ
ZANESENÍ HEPA FILTR PŘÍVOD M.Č.2.018 VZT14

14,35,04
STÁVAJÍCÍ
ZANESENÍ HEPA FILTR PŘÍVOD M.Č.2.002 VZT14


INDEX	ZMĚNA	ELMAR group s.r.o.	DATUM	5/2022	PODPIS	Lysický	SCHĚMA ZAPOJENÍ DT2.2
	...						
	...	MĚŘENÍ A REGULACE					
							33 List 13 č.výkresu D.1.01.4g.-011

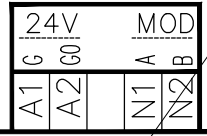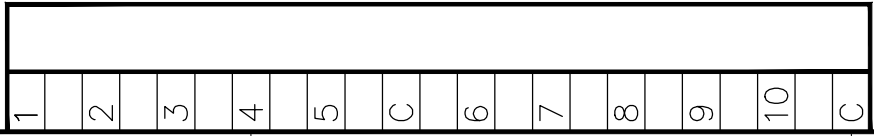



V ROZVADĚČI

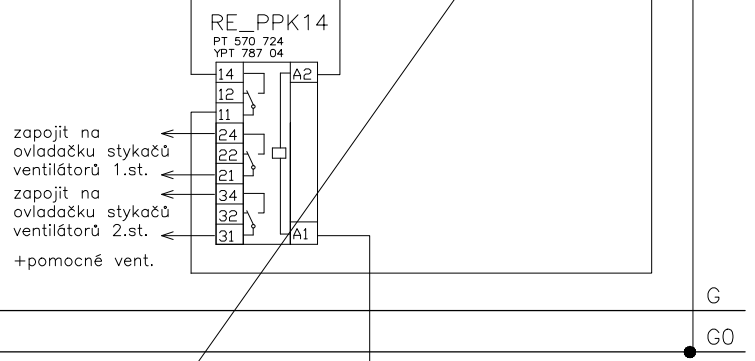

V PROVOZU

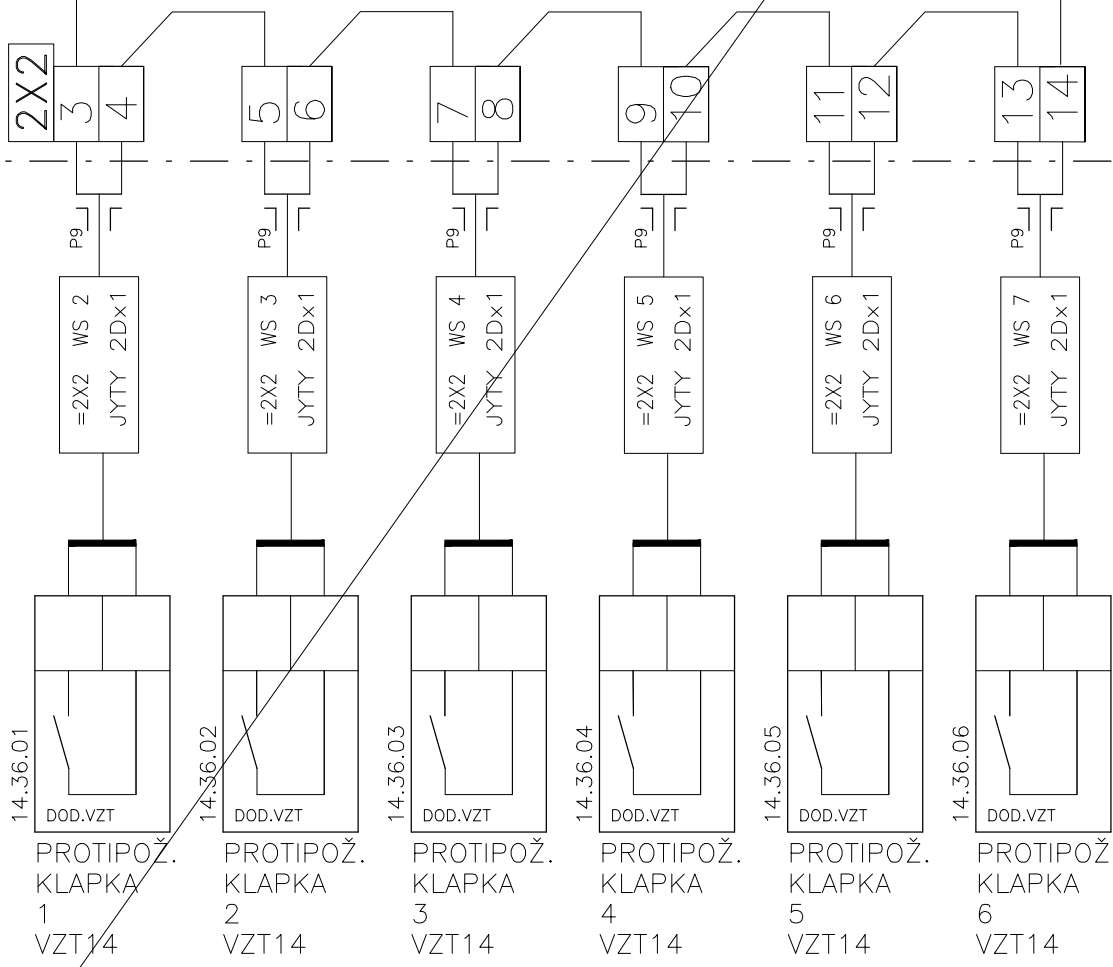

KLAPKY ZAPOJIT NA POMOČNÉ KONTAKTY TAK, ŽE PŘI OTEVŘENÍ KLAPKY BUDE KONTAKT VĚTŠÍHO ÚHLU OTEVŘENÍ SEPNUTÝ.

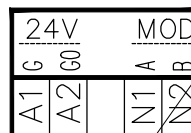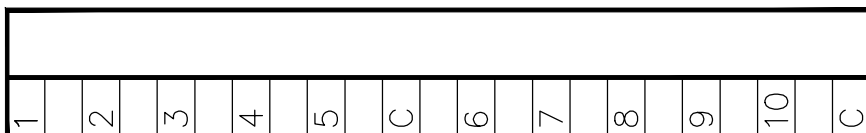


V ROZVADĚČI



G
G0

V PROVOZU


LIST 17

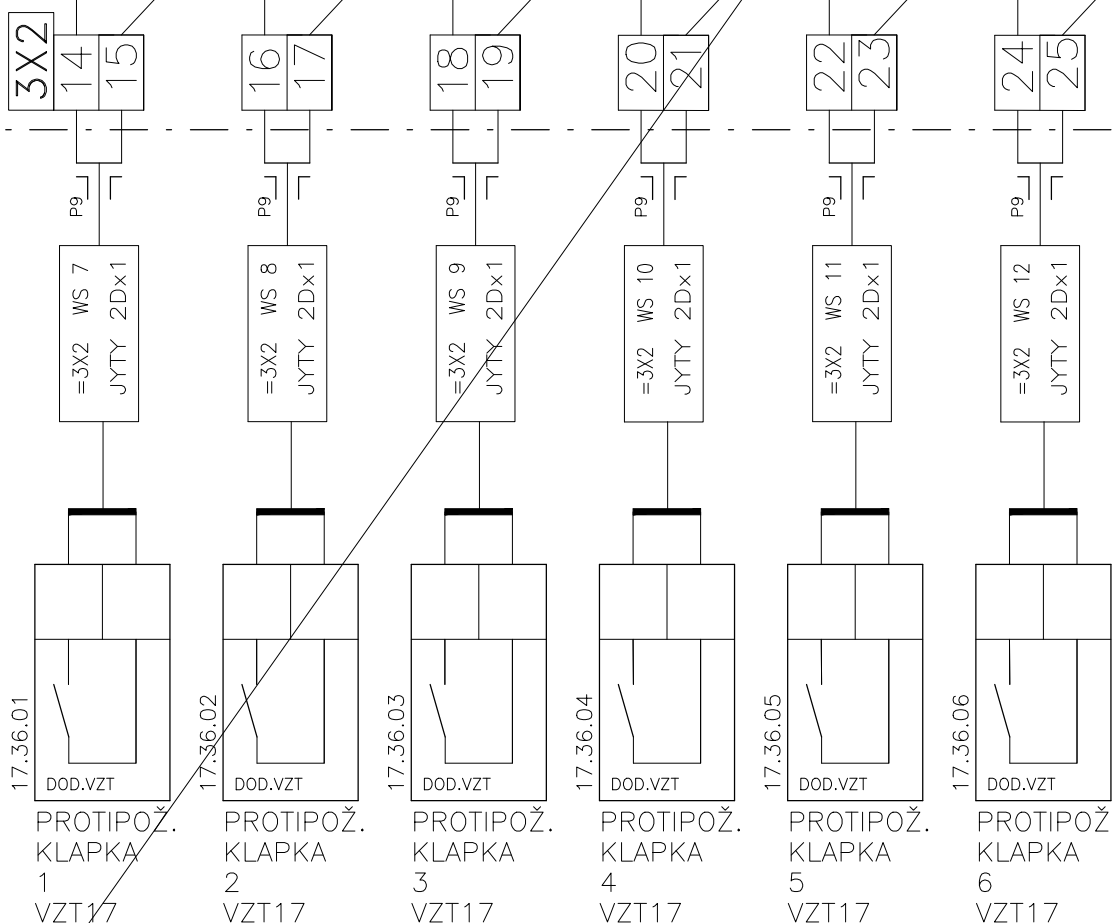

KLAPKY ZAPOJIT NA POMOČNÉ KONTAKTY TAK, ŽE PŘI OTEVŘENÍ KLAPKY BUDE KONTAKT VĚTŠÍHO ÚHLU OTEVŘENÍ SEPNUTÝ.

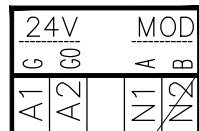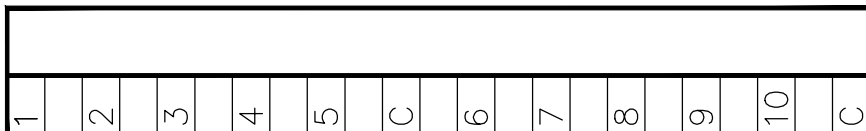


V ROZVADĚČI

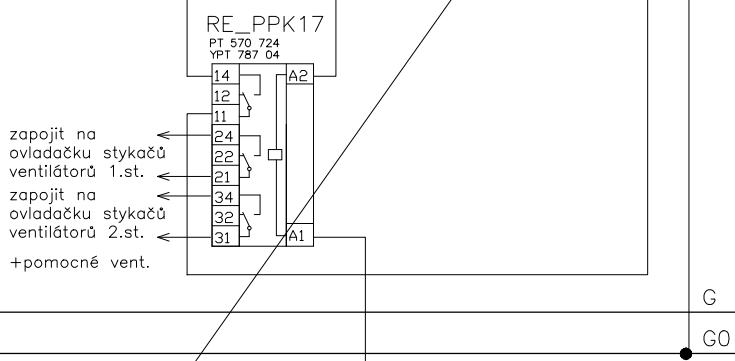



LIST 16

V PROVOZU

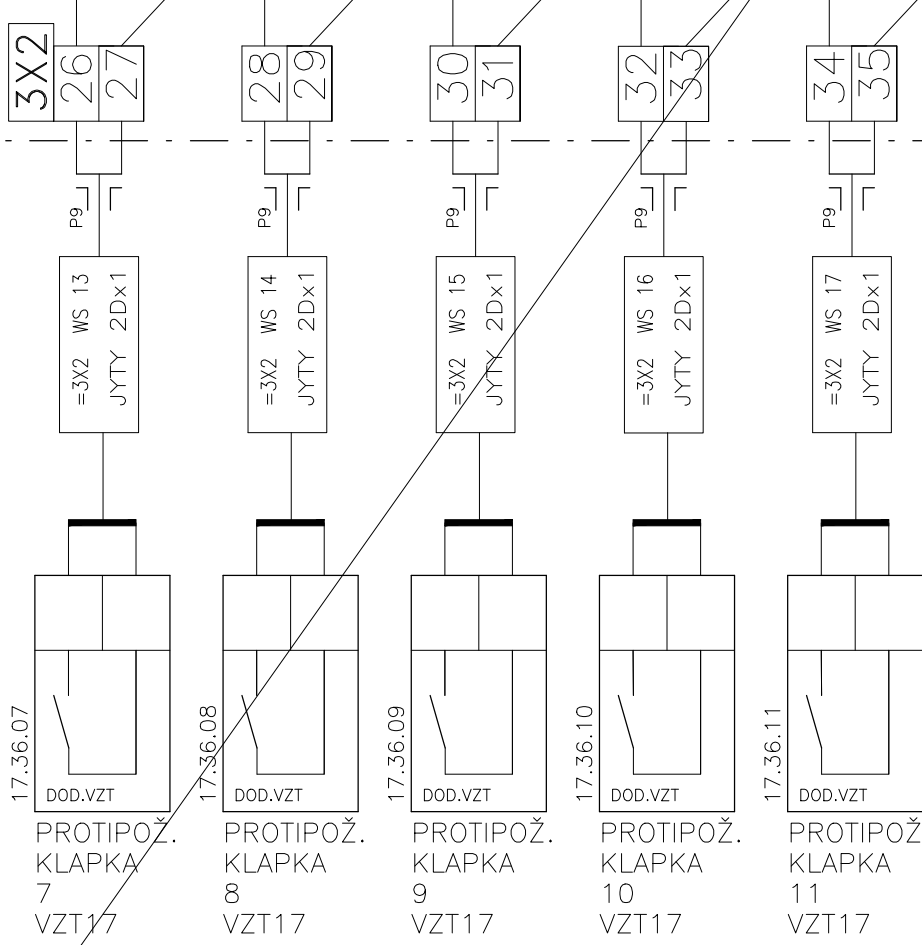


KLAPKY ZAPOJIT NA POMOČNÉ KONTAKTY TAK, ŽE PŘI OTEVŘENÍ KLAPKY BUDE KONTAKT VĚTŠÍHO ÚHLU OTEVŘENÍ SEPNUTÝ.

INDEX	ELMAR group s.r.o.	DATUM	5/2022	PODPIS	Lysický	SCHÉMA ZAPOJENÍ DT2.2
ZMENA	MEŘENÍ A REGULACE					

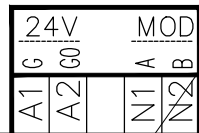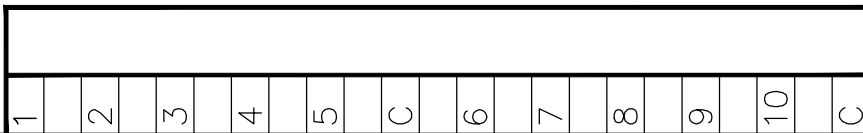



V ROZVADĚČI

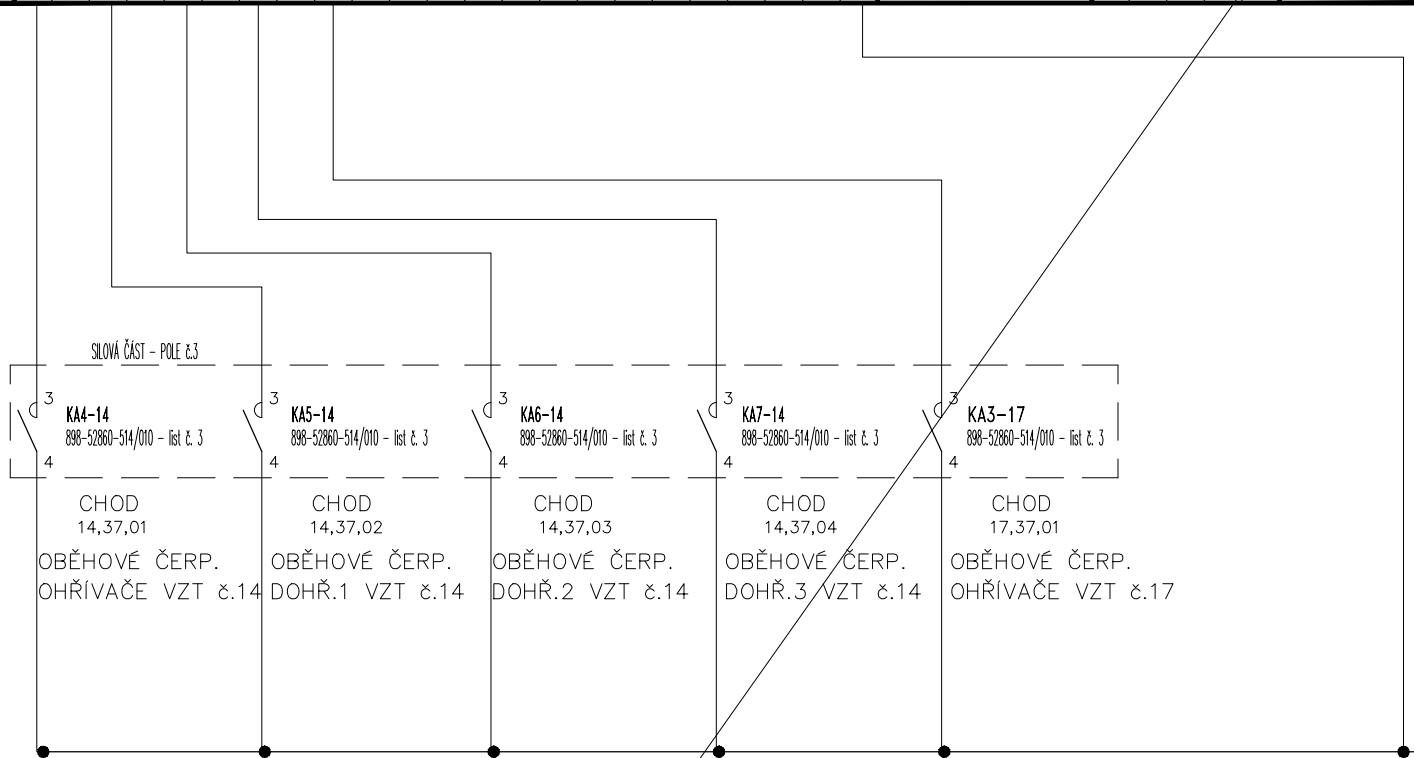

SVORKY V ROZVADĚČI CHYBÍ, KABELY JSOU ZAPOJENY PŘÍMO DO SILOVÉ ČÁSTI.

V PROVOZU

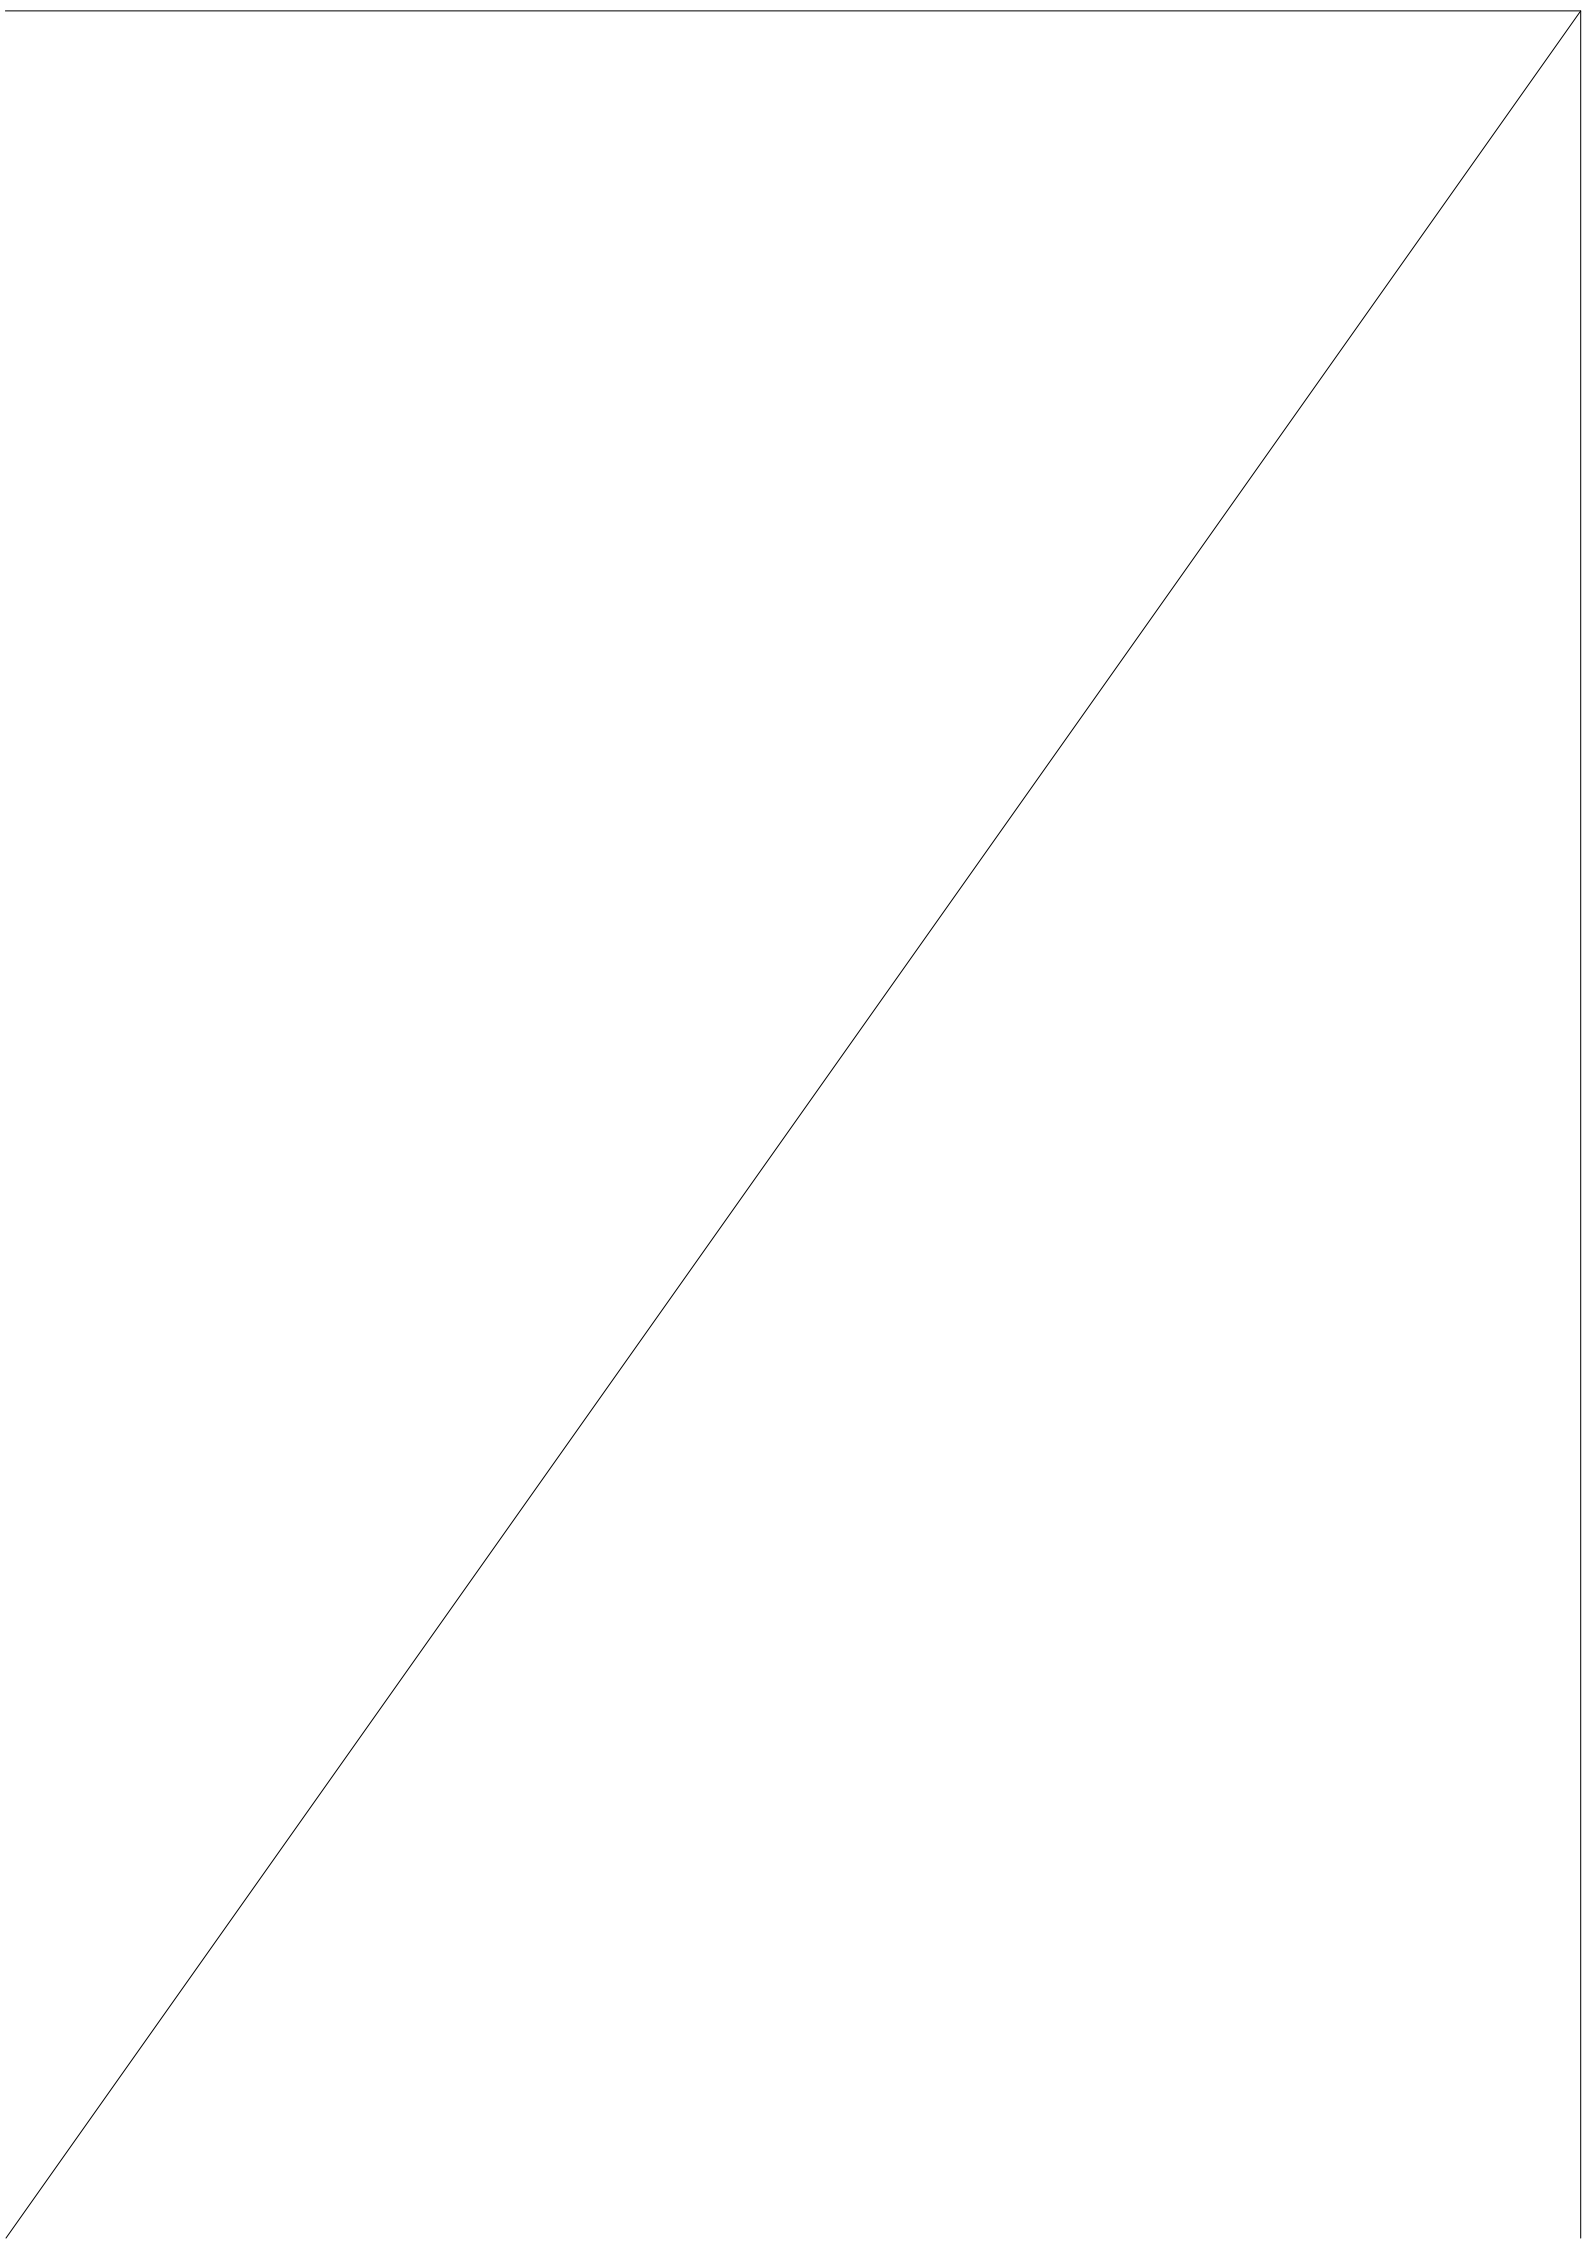

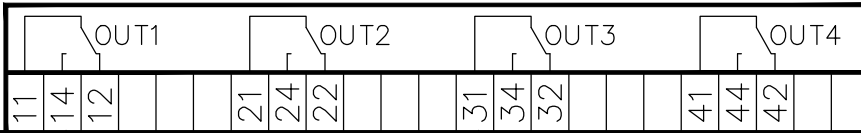


V ROZVADĚČI

898-51467-514/009 - list č. 18


898-51467-514/009 - list č. 18

G
GO

SVORKY V ROZVADĚČI CHYBÍ, KABELY JSOU ZAPOJENY PŘÍMO NA REGULÁTOR
JE POTŘEBA SE PODÍVAT DO STARÉ DOKUMENTACE NA KONKRÉTNÍ SVORKY NA REGULÁTORU

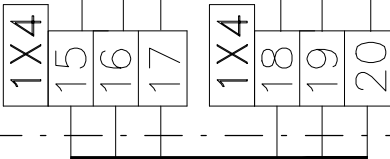


V PROVOZU

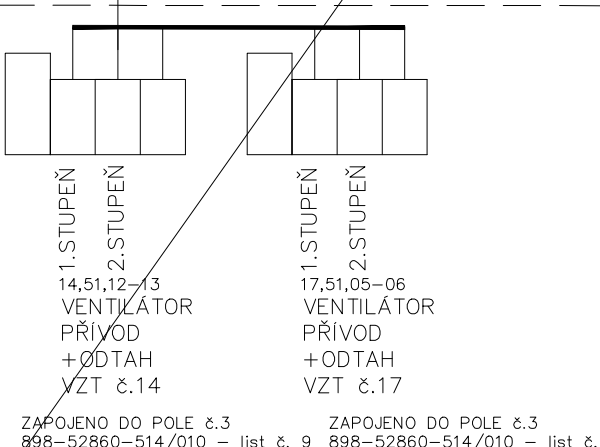

ZAPOJENO DO POLE č.3 898-52860-514/010 - list č. 9
ZAPOJENO DO POLE č.3 898-52860-514/010 - list č. 10

INDEX			
ZMĚNA	ELMAR group, s.r.o.	5/2022	Lysický
	MĚŘENÍ A REGULACE	DATUM	PODPIS

SCHĚMA ZAPOJENÍ DT2.2	
Listu 33	List 18 č.výkresu F1.4d.01

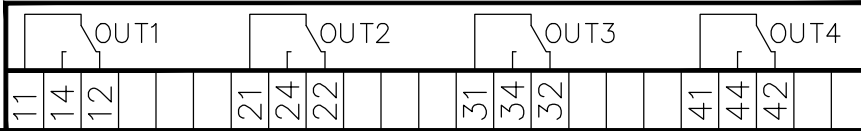

V ROZVADĚČI






898-51467-514/009 - list č. 22

898-51467-514/009 - list č. 21

SVORKY V ROZVADĚČI CHYBĚ KABELY JSOU ZAPOJENY PŘÍMO NA REGULÁTOR
JE POTŘEBA SE PODÍVAT DO STARÉ DOKUMENTACE NA KONKRÉTNÍ SVORKY NA REGULÁTORU

G
GO

V PROVOZU

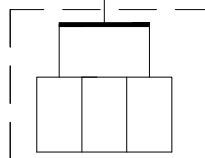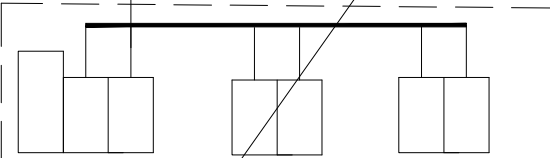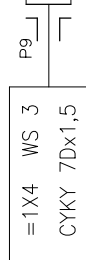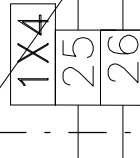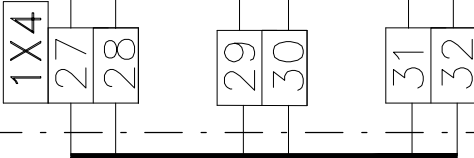

14,51,14 VENTILÁTOR
ODTAH
POMOCNÝ1
VZT14
M.Č. 2.002
ZAPOJENO DO POLE č.3
898-52860-514/010 - list č. 9

14,51,15 VENTILÁTOR
ODTAH
POMOCNÝ2
VZT14
M.Č. 2.002


14,51,16 VENTILÁTOR
ODTAH
POMOCNÝ3
VZT14
M.Č. 2.002

35,51,05 VENTILÁTOR
ODTAH
STROJOVNA
"B"
ZAPOJENO DO POLE č.3
898-52860-514/010 - list č. 11

INDEX			
ZMĚNA	ELMAR group, s.r.o.	5/2022	Lysický
DATUM			
PODPIS			
	MĚŘENÍ A REGULACE		
















SCHĚMA ZAPOJENÍ DT2.2

Listu 33 List 19 č.výkresu **F1.4d.01**

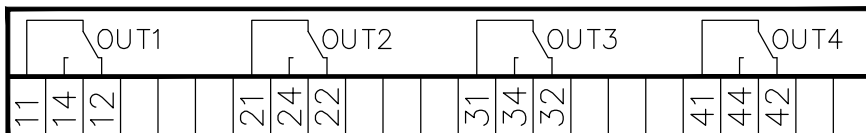

V ROZVADĚČI

V PROVOZU

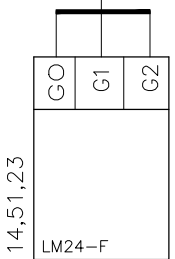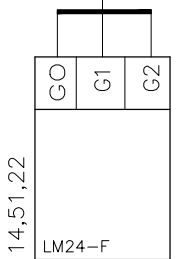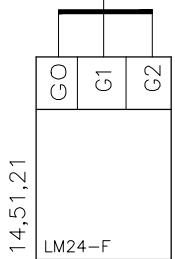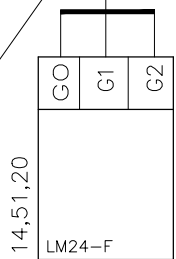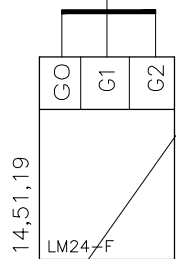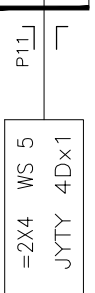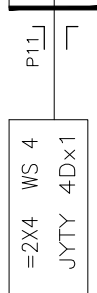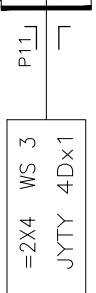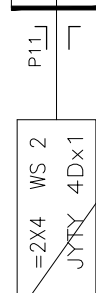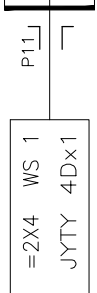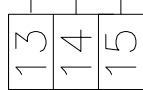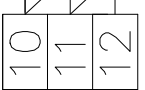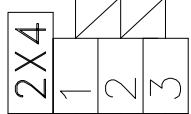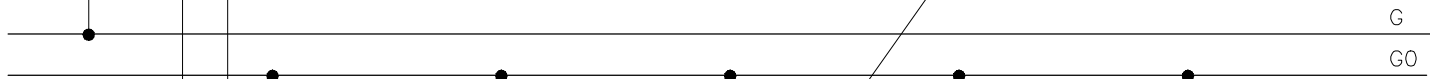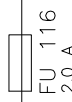

REGULÁTOR PRŮTOKU1 PŘÍVOD VZT14 m.č.2.018


REGULÁTOR PRŮTOKU2 PŘÍVOD VZT14 m.č.2.018

REGULÁTOR PRŮTOKU3 PŘÍVOD VZT14 m.č.2.018

REGULÁTOR PRŮTOKU4 PŘÍVOD VZT14 m.č.2.016


REGULÁTOR PRŮTOKU5 PŘÍVOD VZT14 m.č.2.002

INDEX	ZMĚNA	ELMAR group, s.r.o.	DATUM	5/2022	PODPIS	Lysický	SCHĚMA ZAPOJENÍ DT2.2 Listu 33 List 20 Č.výkresu F1.4d.01
		MĚŘENÍ A REGULACE					

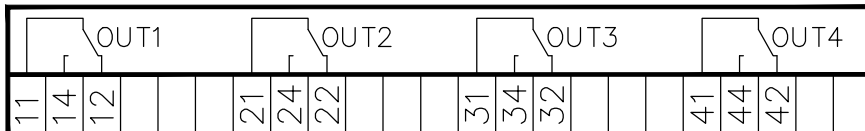

V ROZVADĚČI

V PROVOZU

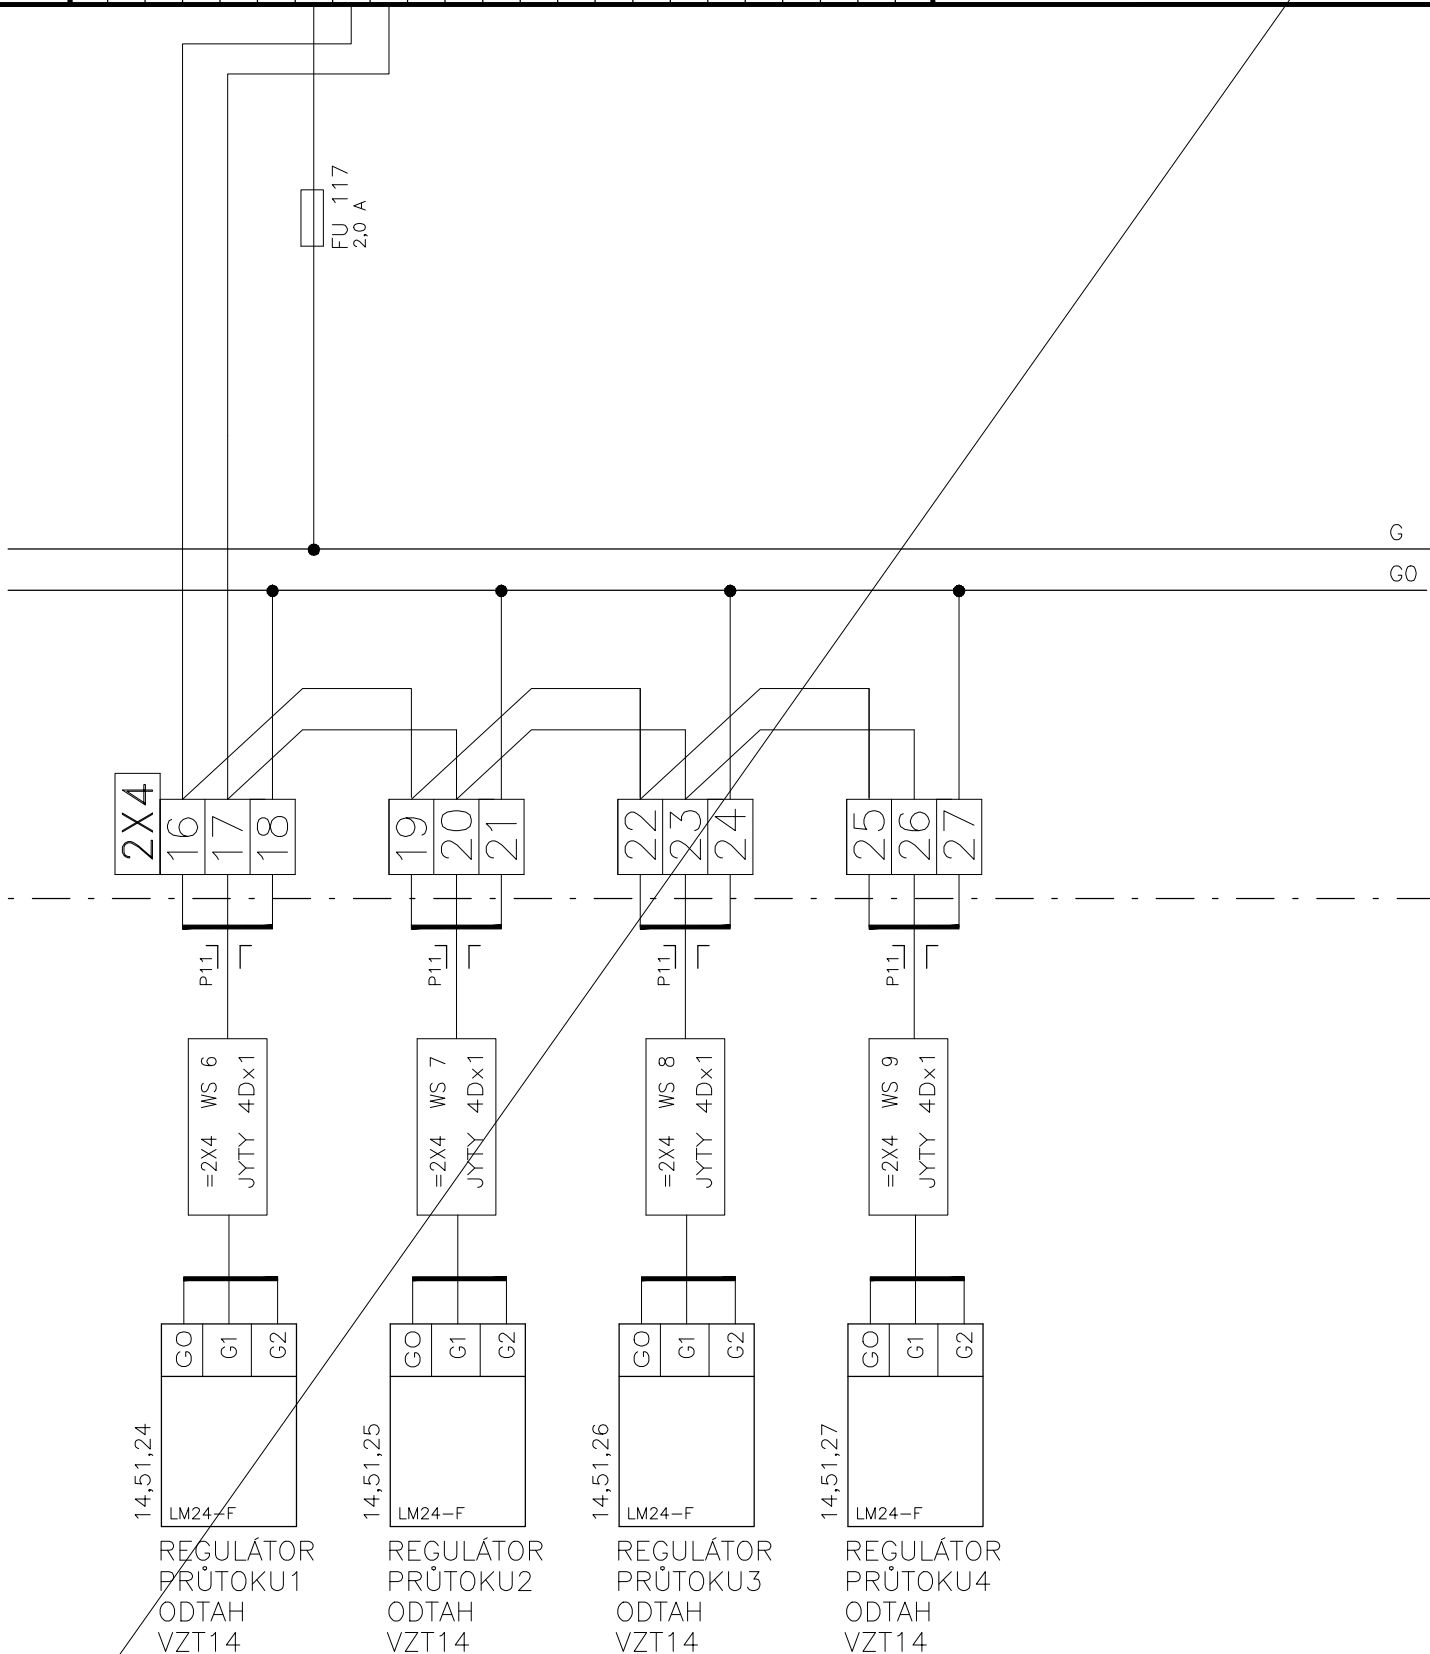


INDEX	ELMAR group, s.r.o.	DATUM	5/2022	PODPIS	Lysický	SCHÉMA ZAPOJENÍ DT2.2 Listu 33 List 21 č.výkresu F1.4d.01
ZMĚNA	MĚŘENÍ A REGULACE					

MR-DO4

DIGITÁLNÍ VÝSTUPY

ČÍSLO: DMD D,3


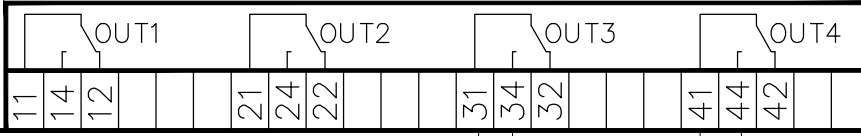


V ROZVADĚČI

V PROVOZU

898-51467-514/009 - list č. 21

898-51467-514/009 - list č. 21

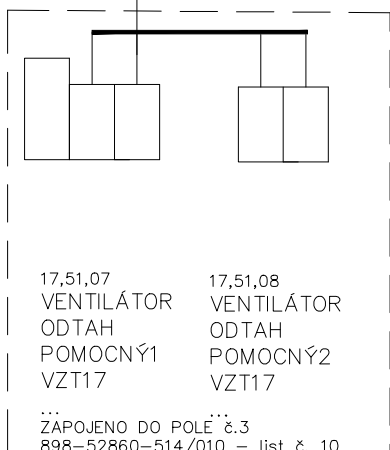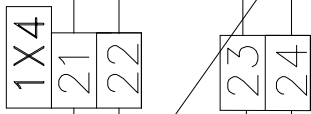

17,51,07 VENTILÁTOR ODTAH POMOČNÝ1 VZT17
17,51,08 VENTILÁTOR ODTAH POMOČNÝ2 VZT17

... ZAPOJENO DO POLE č.3
898-52860-514/010 - list č. 10



SVORKY V ROZVADĚČI CHYBÍ, KABELY JSOU ZAPOJENY PŘÍMO NA REGULÁTOR JE POTŘEBA SE PODÍVAT DO STARÉ DOKUMENTACE NA KONKRÉTNÍ SVORKY NA REGULÁTORU

G
GO

INDEX	ELMAR group, s.r.o.	5/2022	Lysický
ZMENA	...		
MĚŘENÍ A REGULACE			
DATUM			
PODPIS			

SCHÉMA ZAPOJENÍ DT2.2

Listu 33 List 22 č.výkresu **F1.4d.01**

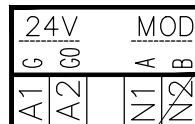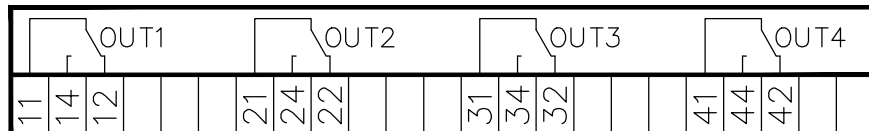

ČERPADLO
OHŘEV
VZT14
14.51.29


ČERPADLO
OHŘEV
VZT17
17.51.12

898-52860-514/010 - list č.8
SILOVÁ ČÁST - POLE č.3

898-52860-514/010 - list č.10
SILOVÁ ČÁST - POLE č.3


KABELY JSOU ZAPOJENY PŘÍMO DO SILOVÉ ČÁSTI.

V ROZVADĚČI

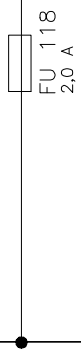


G

G0

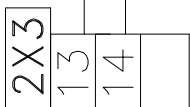


P11

ZAPOJIT SPRÁVNĚ DRÁTY

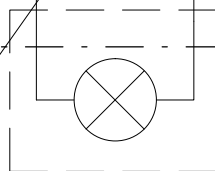

14.30.01
HL 1

Nápis: "PORUCHA VZT č.14"
(Umístěno na dveřích rozv. PS02-DT2 - pole č.2)

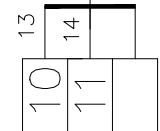



POVOLENÍ
PROVOZU
14.30.03
PORUCHA
14.30.02

SVĚTELNÁ
SIGNALIZACE
DO OPS
VZT č.14

ZAPOJENO DO 14.MS2

INDEX	ELMAR group, s.r.o.	DATUM	5/2022	PODPIS	Lysický
ZMĚNA	...				
	MĚŘENÍ A REGULACE				


SCHĚMA ZAPOJENÍ DT2.2

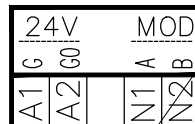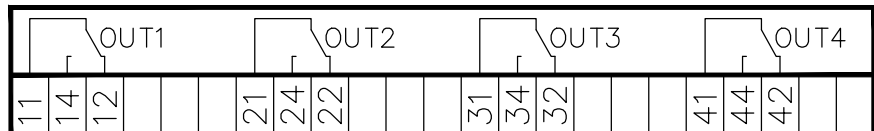

ČERPADLO DOHŘEV M.Č.2.018 VZT14 14,51,33 898-52860-514/010 - list č.8 SILOVÁ ČÁST - POLE č.3	ČERPADLO DOHŘEV M.Č.2.016 VZT14 14,51,35 898-52860-514/010 - list č.8 SILOVÁ ČÁST - POLE č.3
--	--



KABELY JSOU ZAPOJENY PŘÍMO DO SILOVÉ ČÁSTI.

V ROZVADĚČI

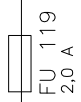


G

G0

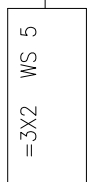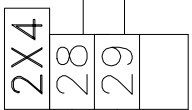


ZAPOJIT SPRÁVNĚ DRÁTY

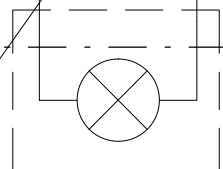

17.30.01
HL 1

Nápis: "PORUCHA VZT č.17"
(Umístěno na dveřích rozv. PS02-DT2 - pole č.2)

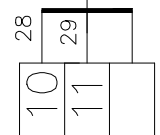



POVOLENÍ
PROVOZU
17.30.03
PORUCHA
17.30.02

SVĚTELNÁ
SIGNALIZACE
DO OPS
VZT č.17

ZAPOJENO DO 17.MS

INDEX	ELMAR group, s.r.o.	DATUM	5/2022	PODPIS	Lysický
ZMĚNA	...				
	MĚŘENÍ A REGULACE				





SCHÉMA ZAPOJENÍ DT2.2

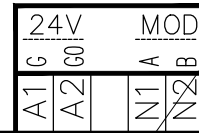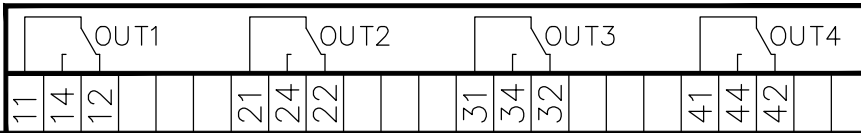

ČERPADLO
DOHŘEV
M.Č.2.002
VZT14
14,51,37
898-52860-514/010 - list č.8
SILOVÁ ČÁST - POLE č.3

V ROZVADĚČI
KABELY JSOU ZAPOJENY PŘÍMO DO SILOVÉ ČÁSTI.
898-51467-514/009 - list č. 22

SVORKY V ROZVADĚČI CHYBÍ, KABELY JSOU ZAPOJENY PŘÍMO NA REGULÁTOR
JE POTŘEBA SE PODÍVAT DO STARÉ DOKUMENTACE NA KONKRÉTNÍ SVORKY NA REGULÁTORU

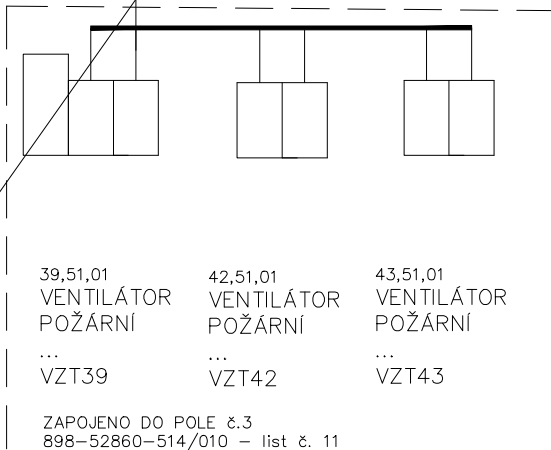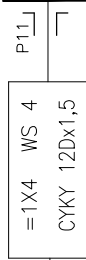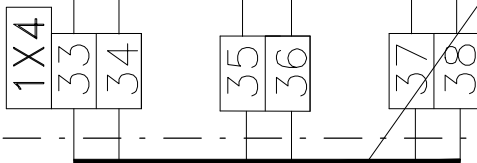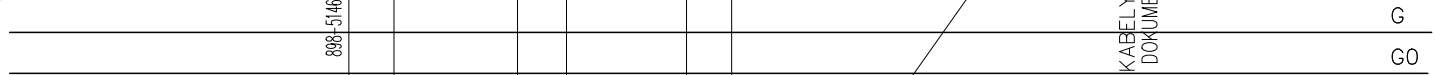

INDEX	ELMAR group, s.r.o.	DATUM	5/2022	PODPIS	Lysický
ZMĚNA	...				
	MĚŘENÍ A REGULACE				

SCHÉMA ZAPOJENÍ DT2.2

Listu 33 List 25 č.výkresu **F1.4d.01**


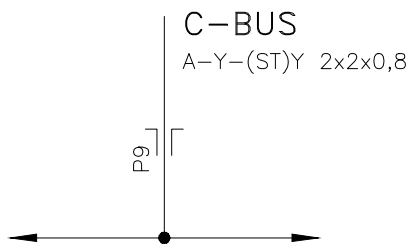


schéma nynějšího zapojení C-Bus

DT6 PS02-DT2 pole č .1
XL 500 XL 500

REGULÁTOR BUDE UMÍSTĚN NA DIN LIŠTĚ V ROZVADĚČI

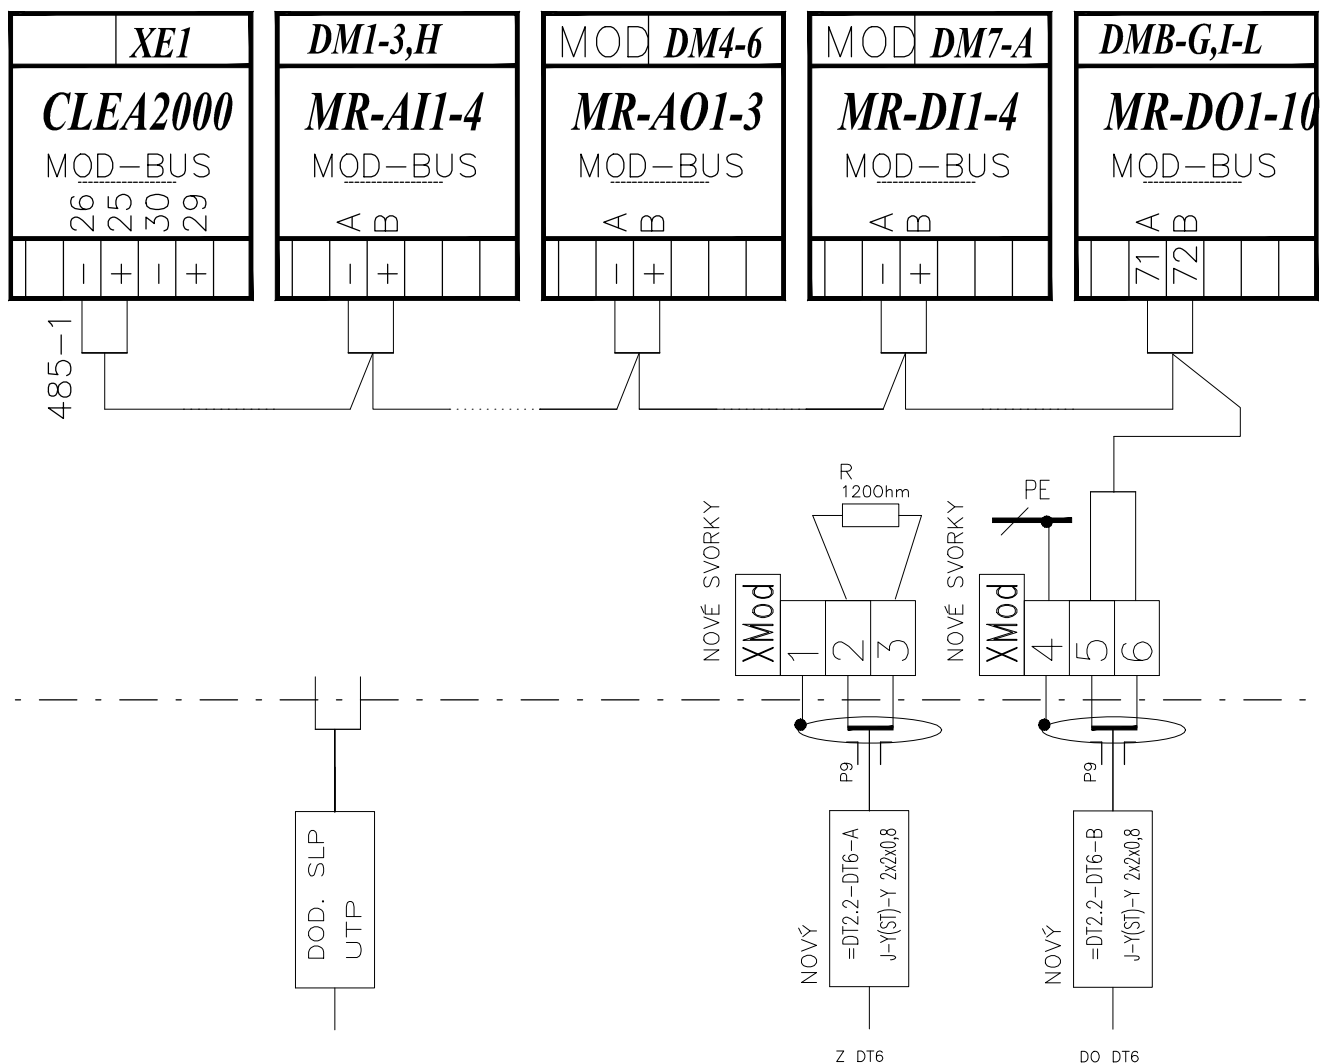

V ROZVADĚČI


V PROVOZU

ŽILY Mod-Bus:
1: černá, červená
2: bílá, žlutá

INDEX	ELMAR group s.r.o.	DATUM	5/2022	PODPIS	Lysický	SCHÉMA ZAPOJENÍ DT2.2 Listu 33 List 26 č.výkresu D.1.01.4g.-011
ZMENA						
MĚŘENÍ A REGULACE						

INDEX
ZMENA
ELMAR group s.r.o.
MĚŘENÍ A REGULACE
DATUM 5/2022
PODPIS Lysický
LISTU 33
LIST 27
Č. VÝKRESU D.1.01.4g.-01


SILNOPROUDÉ VÝVODY

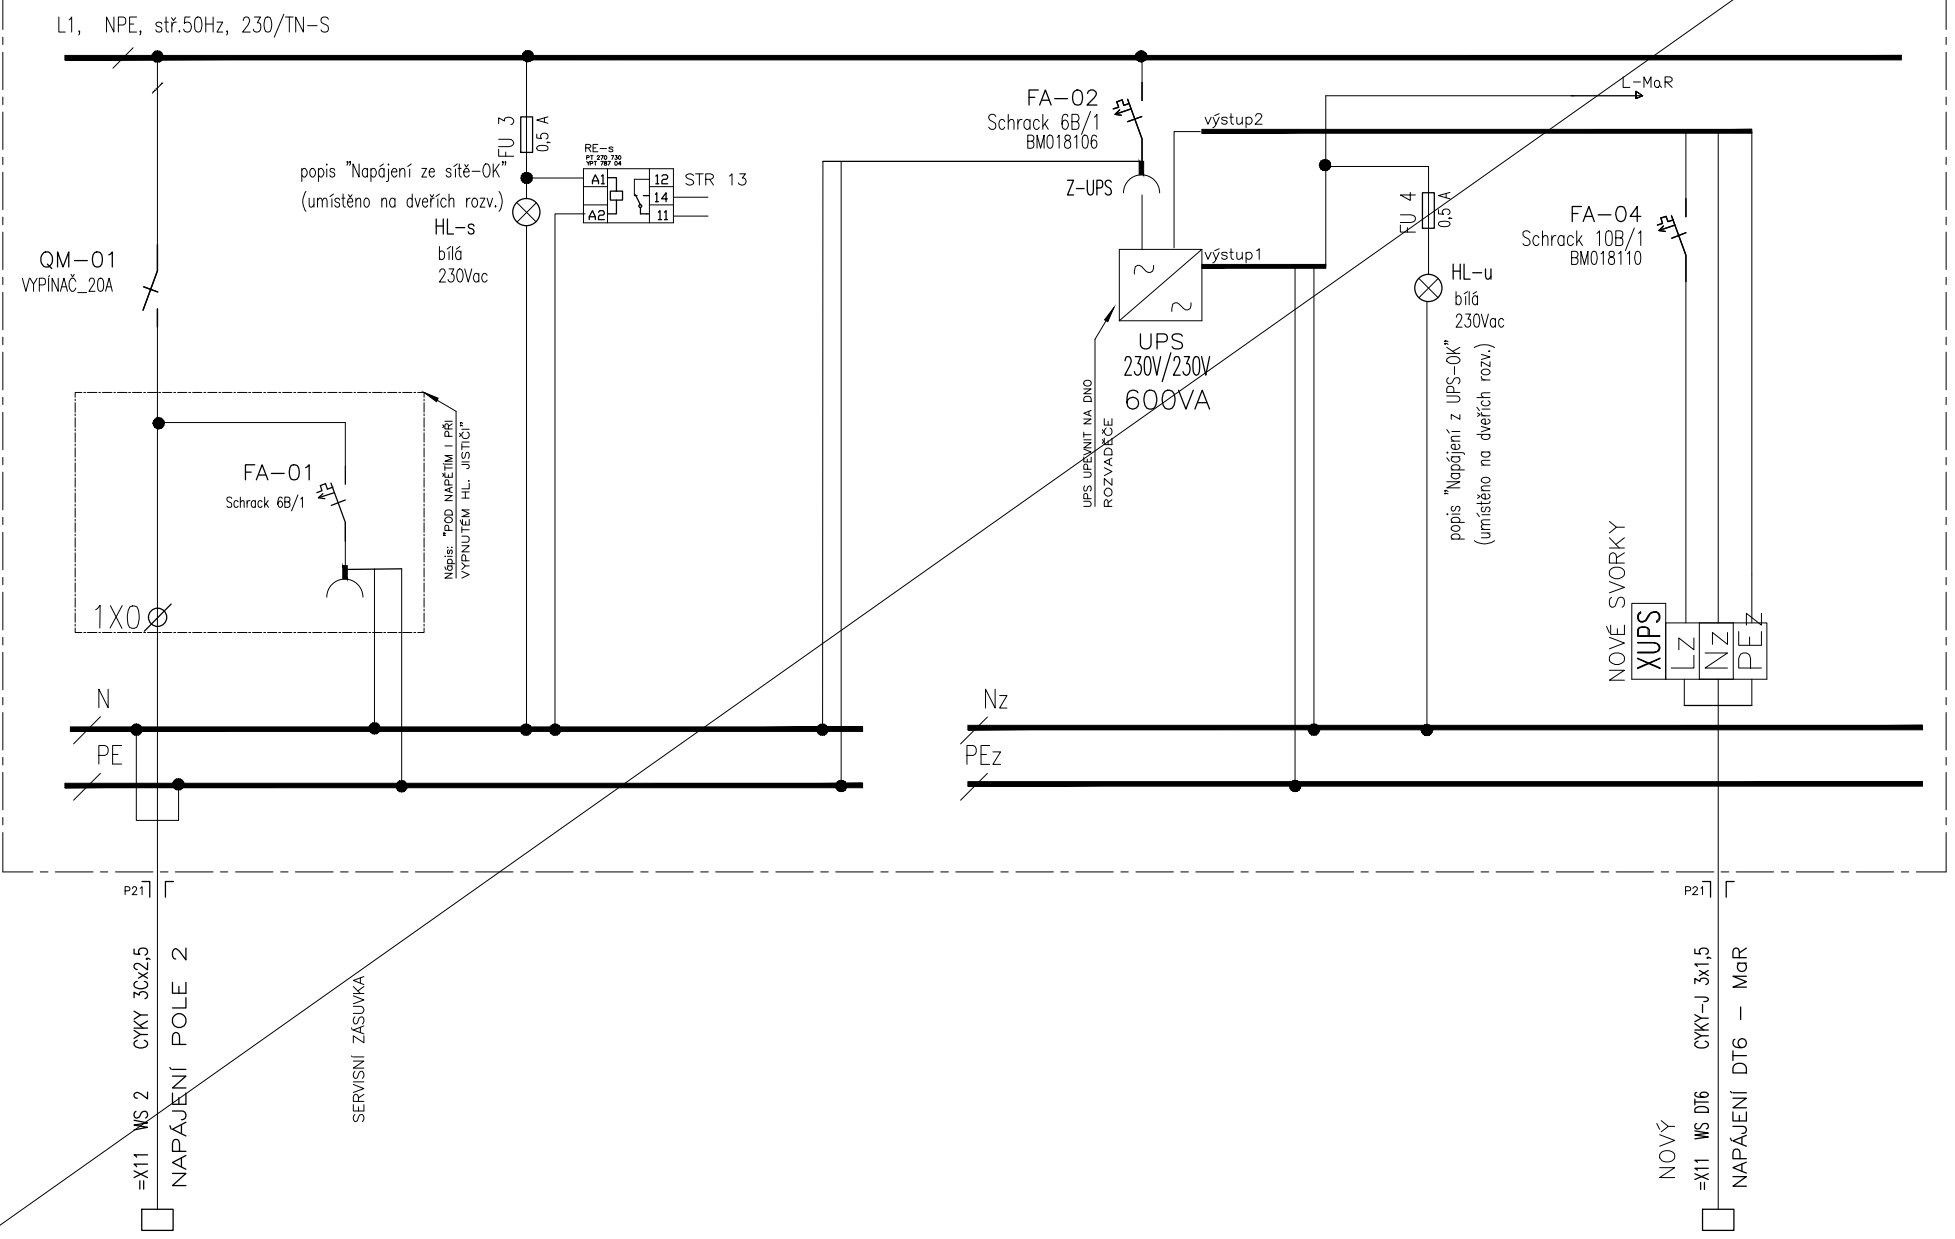


230 Vac, 50 Hz, 10 A
POLE č.3 (silnoprúd)

SCHEMA ZAPOJENÍ DT2.2

SILNOPROUDÉ VÝVODY

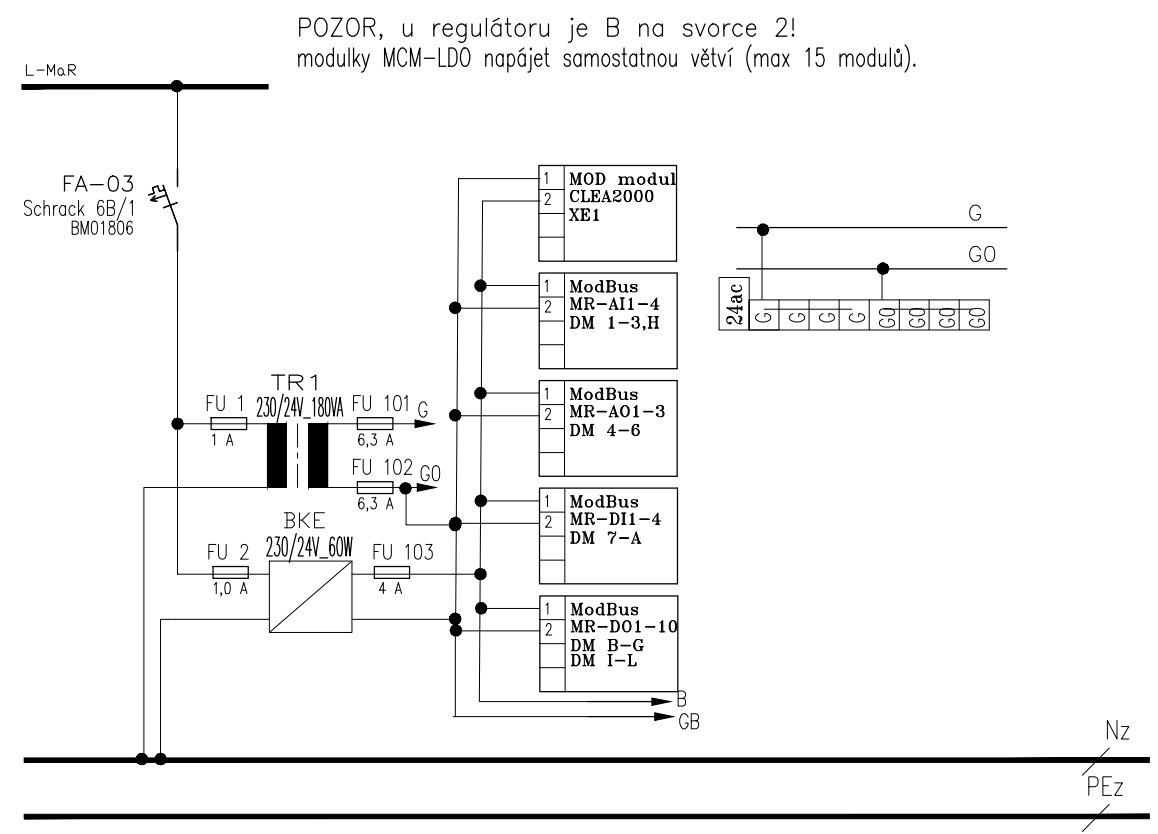


NAPÁJENÍ SYSTÉMU MaR

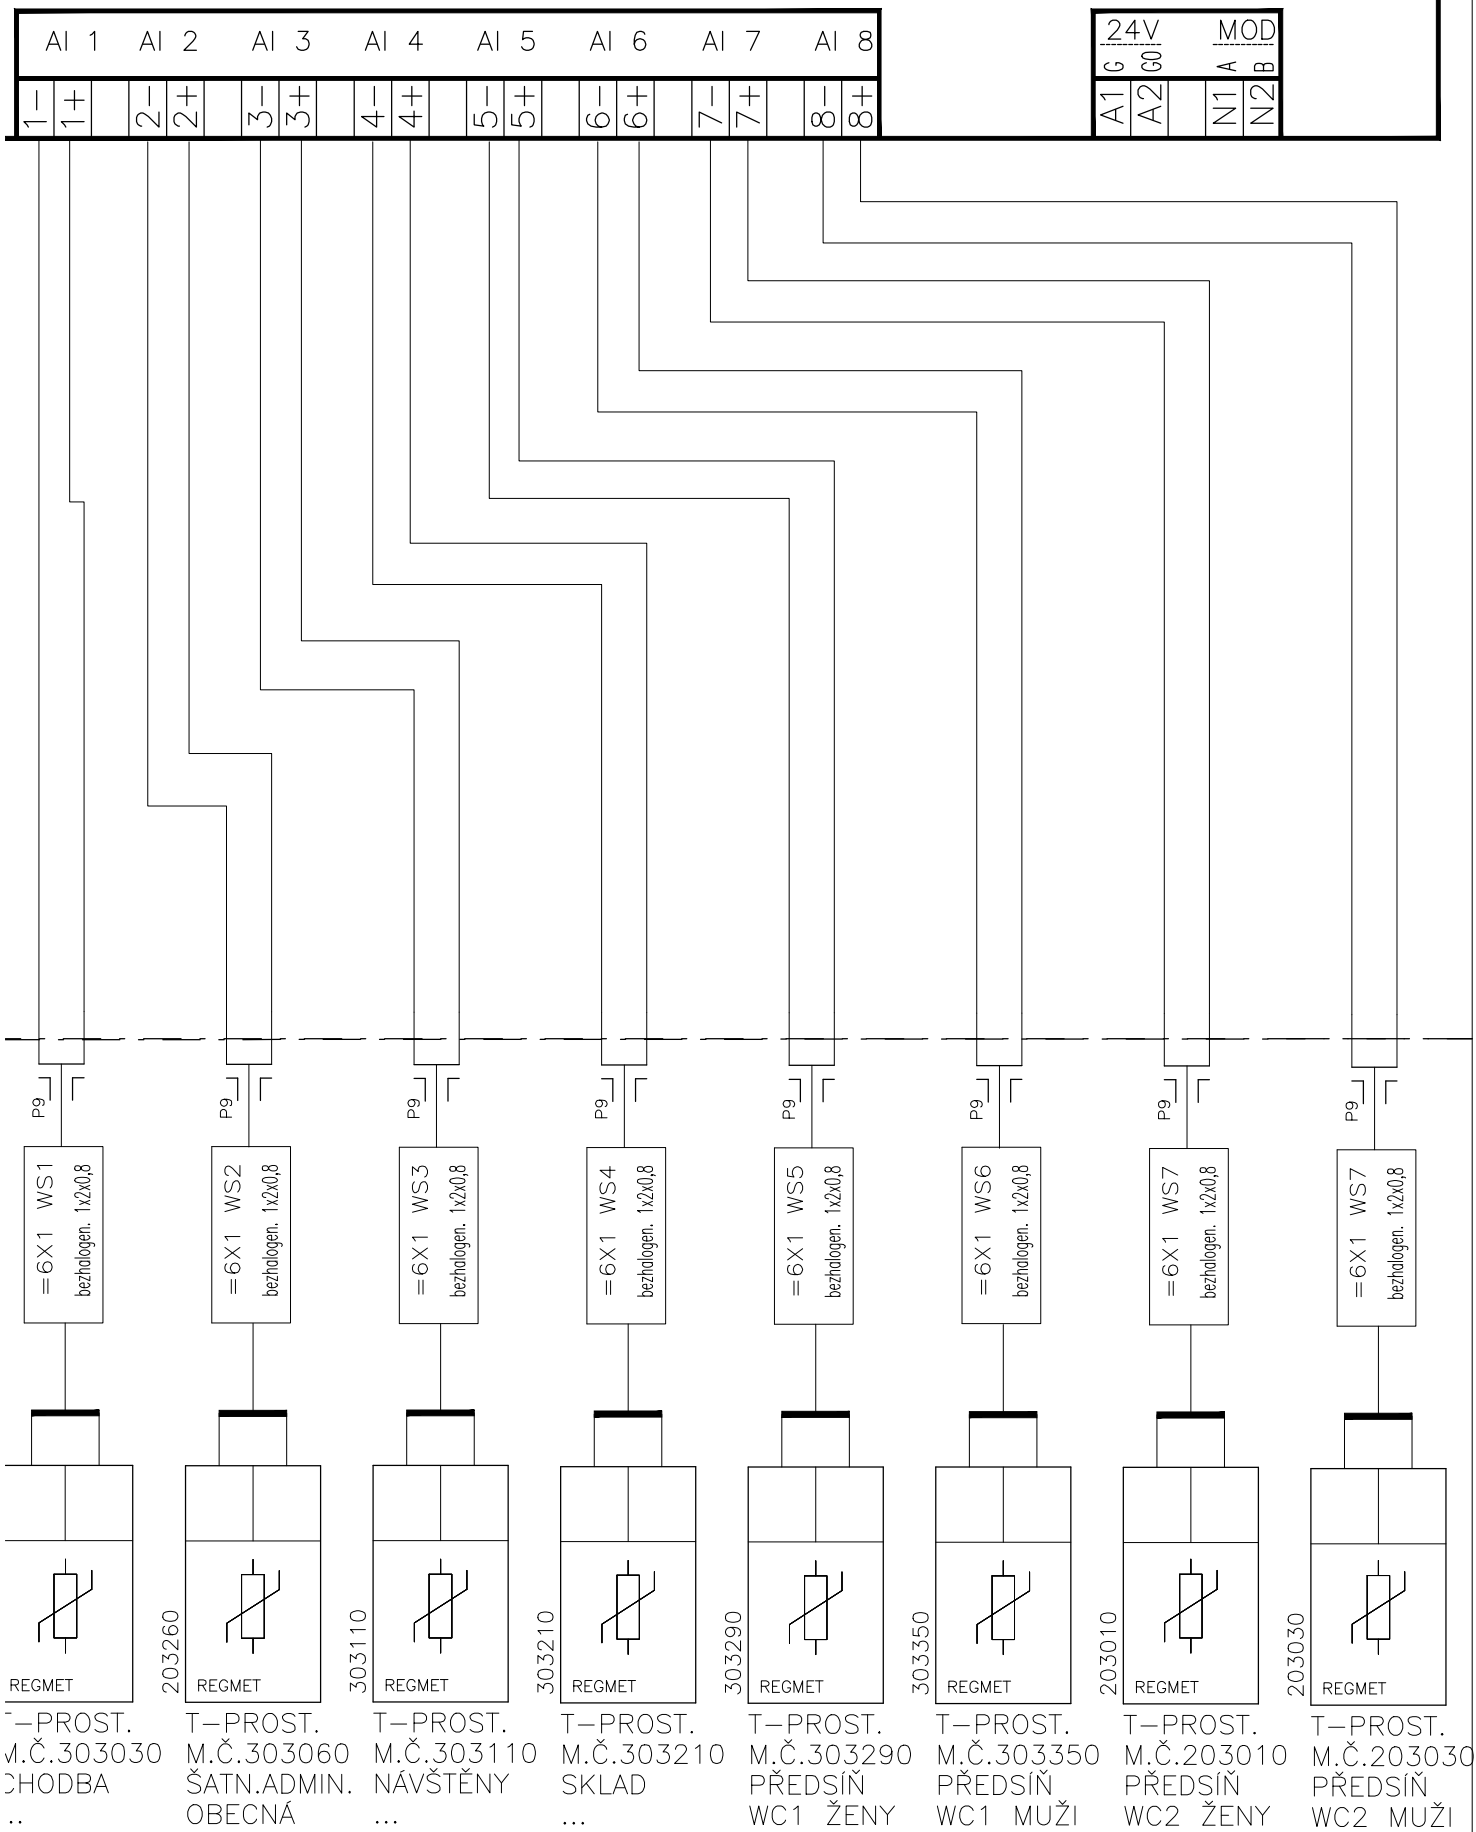

INDEX	ELMAR group s.r.o.	DATUM	5/2022	PODPIS	Lysický
ZMENA	...				
MĚŘENÍ A REGULACE					


SCHÉMA ZAPOJENÍ DT2.2

Listu 33 List 29 č.výkresu **D.1.01.4g.-011**

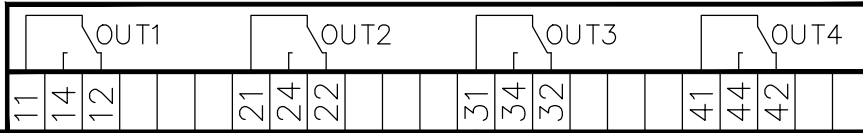

V ROZVADĚČI


V PROVOZU

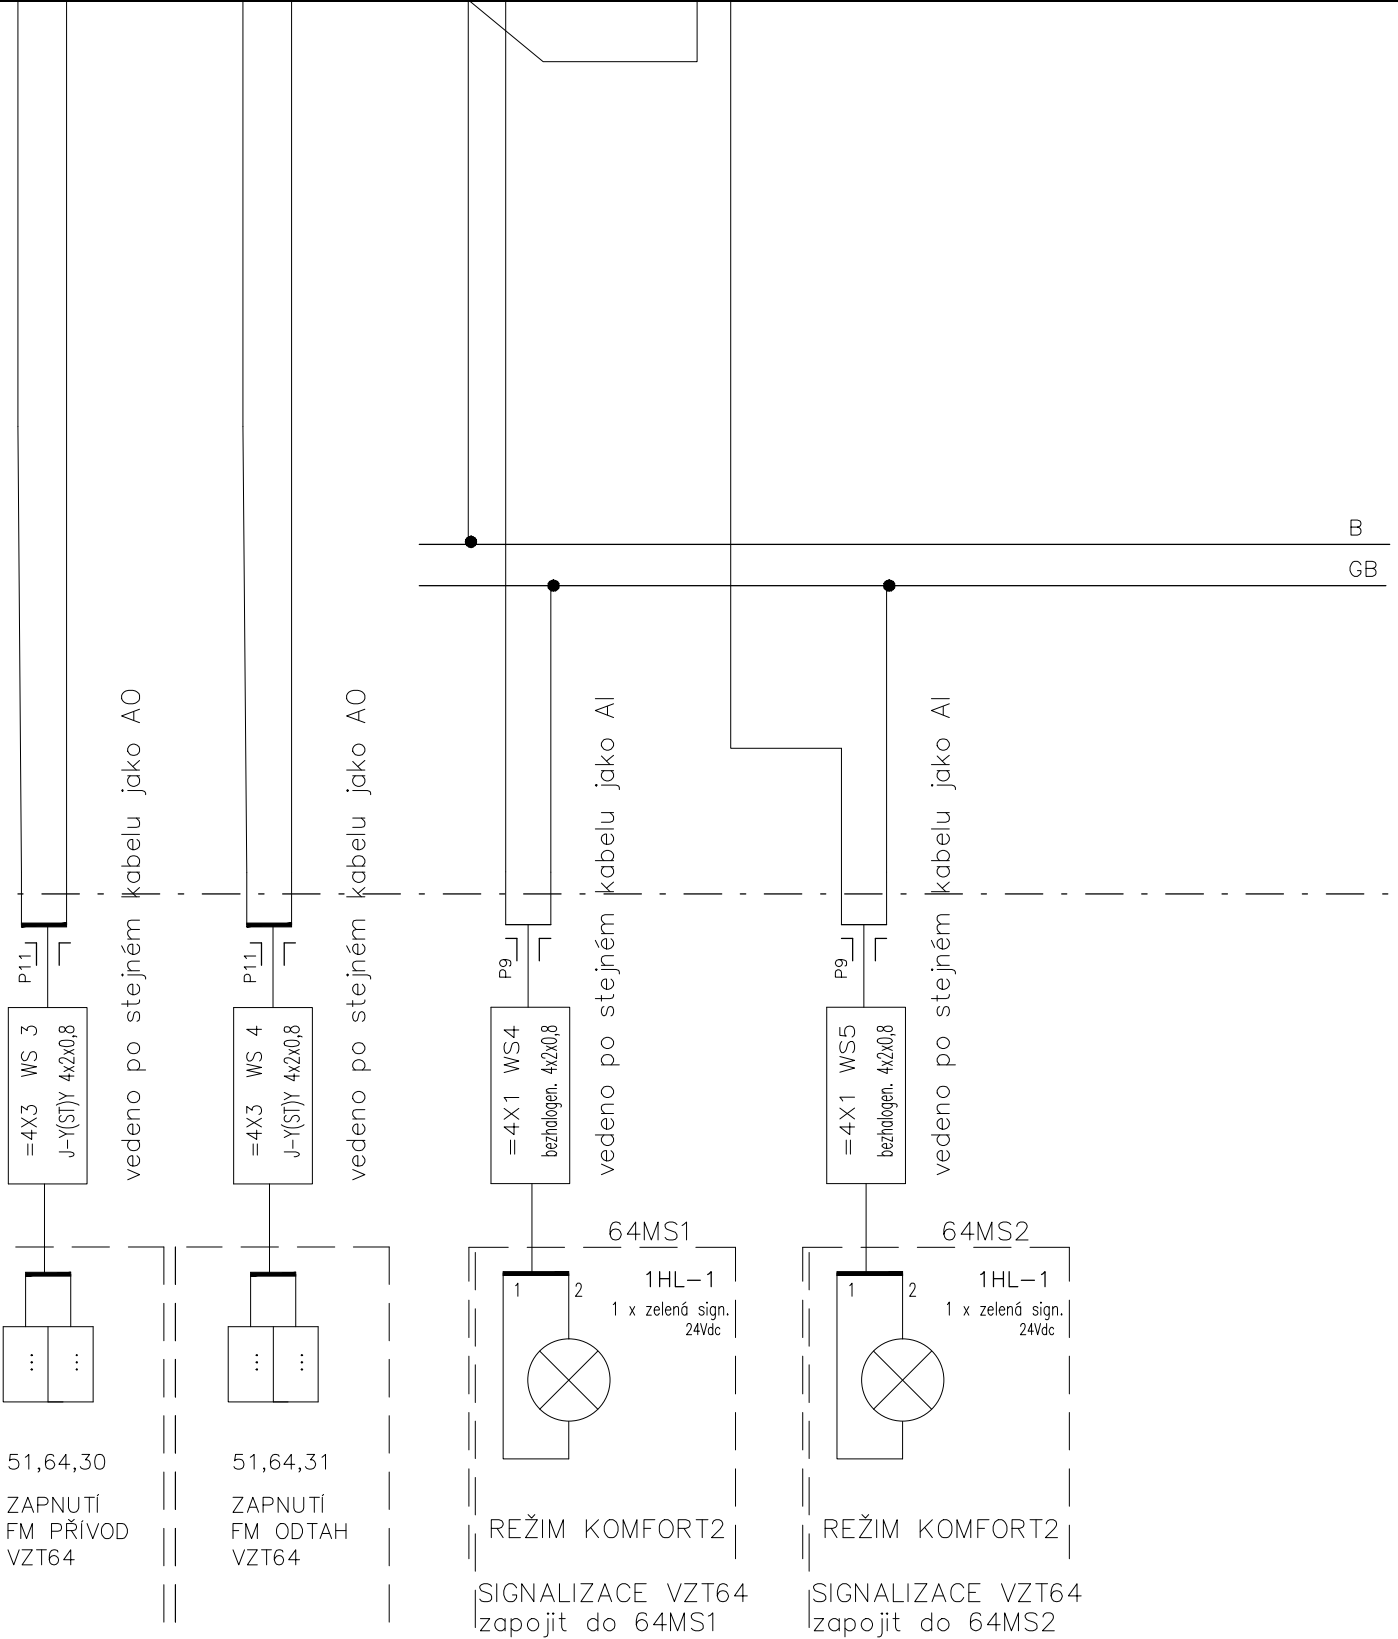

ZAPOJENO DO AUTOMATIK FM

INDEX	ELMAR group, s.r.o.	5/2022	Lysický
ZMĚNA	...		
PODPIS	...		
MĚŘENÍ A REGULACE			

SCHÉMA ZAPOJENÍ DT2.2

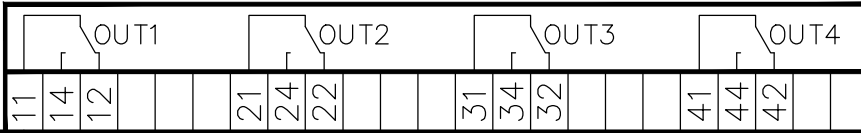

V ROZVADĚČI

V PROVOZU

FU 201
1,0 A

B
GB

P11
=7X4 WS 1
bezhalogen. 2x1,5

P11
=7X4 WS2
bezhalogen. 2x1

75,03
SIGNALIZACE
DO ROZV.ELE3
VENK.TEPLOTA
-5°C AŽ +5°C
(SEP=V MEZÍCH)


303020
MT8-024-NC
2xTERM.POH.
M.Č.303020
SPOJOVACÍ
KRČEK

ZAPOJENO DO ROZVADĚČE ELE?

INDEX	ZMĚNA	ELMAR group, s.r.o.	5/2022	PODPIS	Lysický
		MĚŘENÍ A REGULACE			

SCHÉMA ZAPOJENÍ DT2.2

Listu 33 List 31 Č.výkresu **D.1.01.4g.-011**

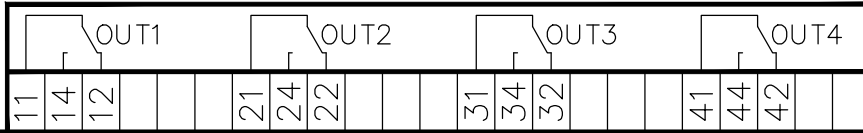


V ROZVADĚČI

FU 202
2,0 A

B
GB

V PROVOZU

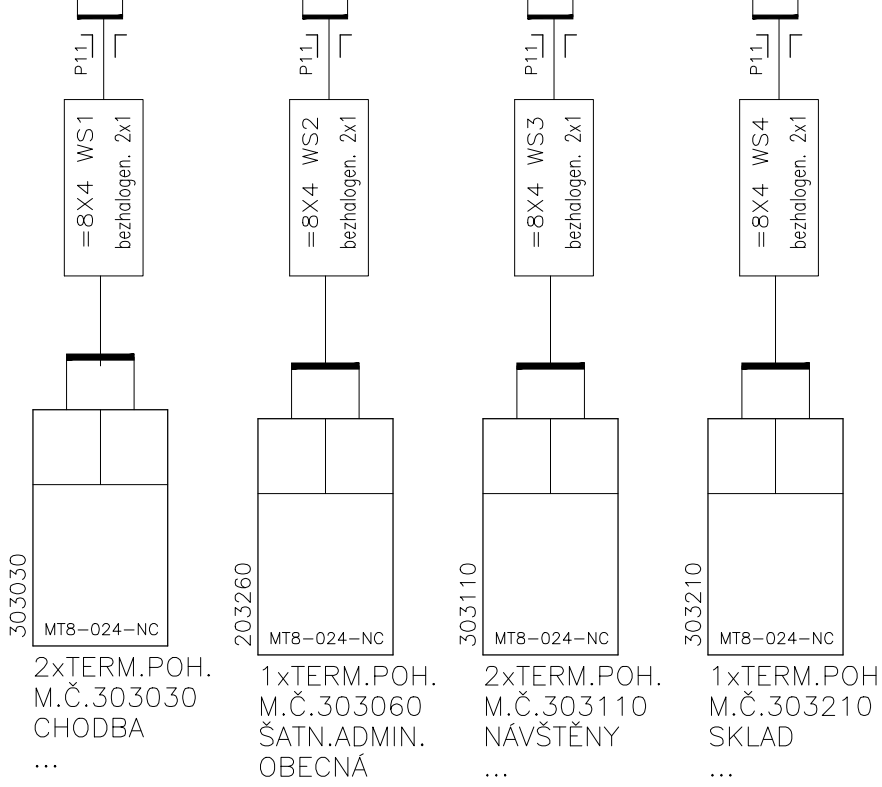


303030
MT8-024-NC
2xTERM.POH.
M.Č.303030
CHODBA
...

203260
MT8-024-NC
1xTERM.POH.
M.Č.303060
ŠATN.ADMIN.
OBECNÁ

303110
MT8-024-NC
2xTERM.POH.
M.Č.303110
NÁVŠTĚNY
...

303210
MT8-024-NC
1xTERM.POH.
M.Č.303210
SKLAD
...

INDEX	ZMĚNA	ELMAR group, s.r.o.	5/2022	PODPIS	Lysický
	1.				
	2.				
	3.				
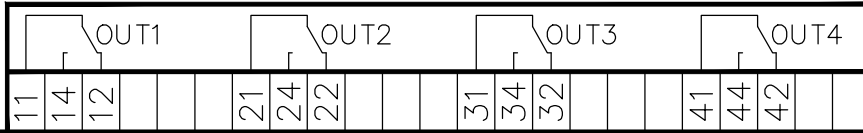


V ROZVADĚČI



B
GB

V PROVOZU

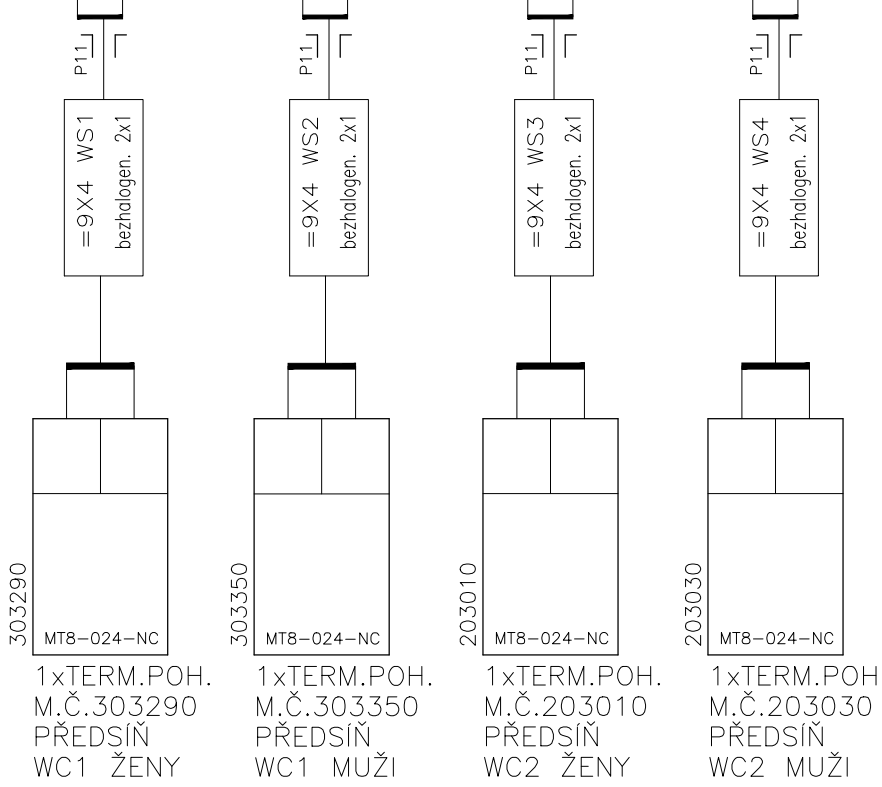

<p>303290 MT8-024-NC 1xTERM.POH. M.Č.303290 PŘEDSÍŇ WC1 ŽENY</p>	<p>303350 MT8-024-NC 1xTERM.POH. M.Č.303350 PŘEDSÍŇ WC1 MUŽI</p>	<p>203010 MT8-024-NC 1xTERM.POH. M.Č.203010 PŘEDSÍŇ WC2 ŽENY</p>	<p>203030 MT8-024-NC 1xTERM.POH. M.Č.203030 PŘEDSÍŇ WC2 MUŽI</p>
--	--	--	--

INDEX	ELMAR group, s.r.o.		DATUM	PODPIS
	ZMENA	5/2022		
MĚŘENÍ A REGULACE				

SCHÉMA ZAPOJENÍ DT2.2

Listu 33 List 33 č.výkresu **D.1.01.4g.-011**

