


±0,000 = 263,200 m n.m.


Revize	Vypracoval	Popis revize	Datum

 PROJEKTOVÁNÍ ZDRAVOTNICKÉ VÝSTAVBY		Hlavní inženýr projektu: ING. LUDĚK TOMEK Vedoucí projektant zakázky: ING. JAN KOČMÁNEK		Investor:  FAKULTNÍ NEMOCNICE OLOMOUC	
Profese: ELE		Zpracovatel dílu: SUBTECH, s.r.o. Slovinská 693/29, 61200 Brno Tel: +420 739 003 357 E-mail: novotny@subtech.cz		Autorizace:	
Odpovědný projektant:	Vypracoval:	Kontroloval:			
ING. JAN NOVOTNÝ	ING. JAN NOVOTNÝ	ING. PETR LAVIČKA			
Akce:		Zakázkové číslo:		06 - 2020	Paré:
FAKULTNÍ NEMOCNICE OLOMOUC PD NÁSTAVBA BUDOVY A		Datum:		30.6.2022	
		Stupeň:		DSPS	
Objekt: BUDOVA A - NÁSTAVBA		Formát:		4A4	
Obsah:		Měřítko:		Číslo výkresu:	
ROZVADĚČ 3-RMS1-DOPLNĚNÍ				D.1.01.4c-201	

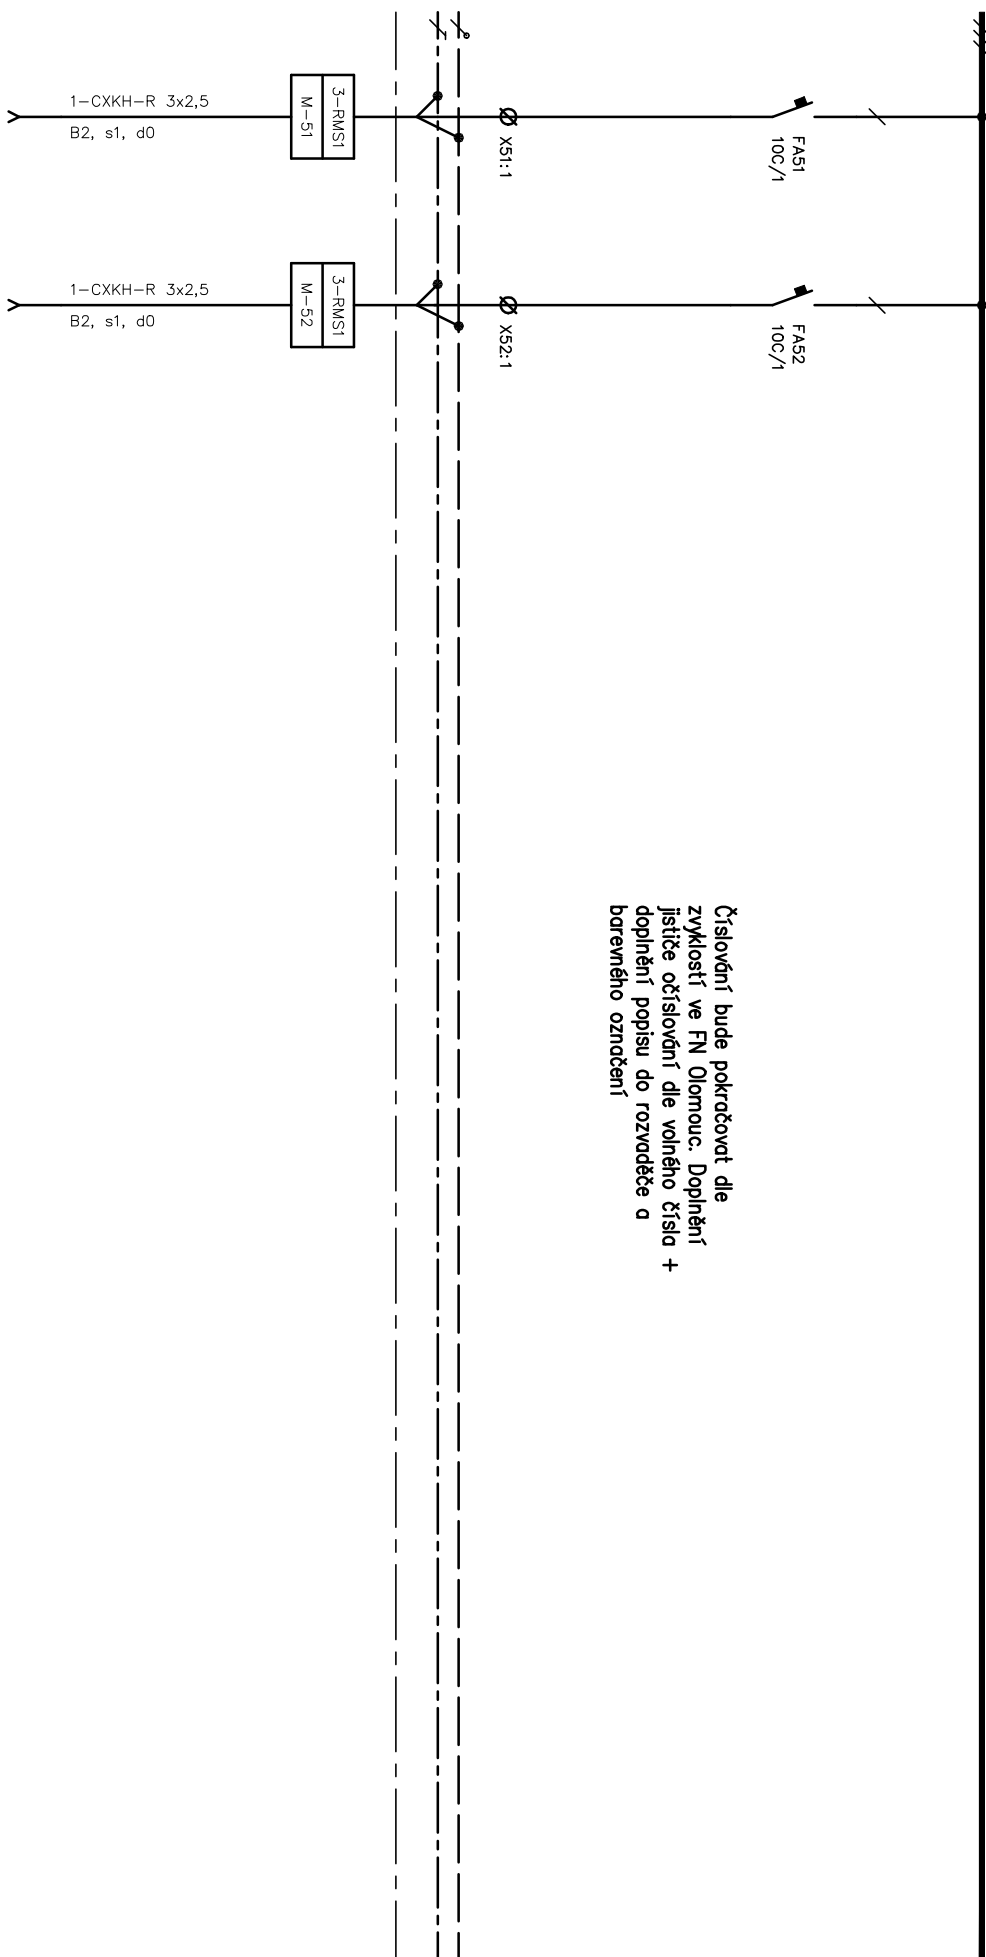

	Elektro	Ing. Jan Novotný	Výkres rozváděče	Vydáno	
	Vypracoval Ing. Jan Novotný Kontroloval Ing. Petr Loučka	Název, doplňující název Nástavba budovy A Budova A – nástavba Rozváděč 3-RMS1 – doplnění	Číslo dokumentu D.1.01.4c – 201 Změna Datum vydání 30.06.2022	List 1	



=LM-

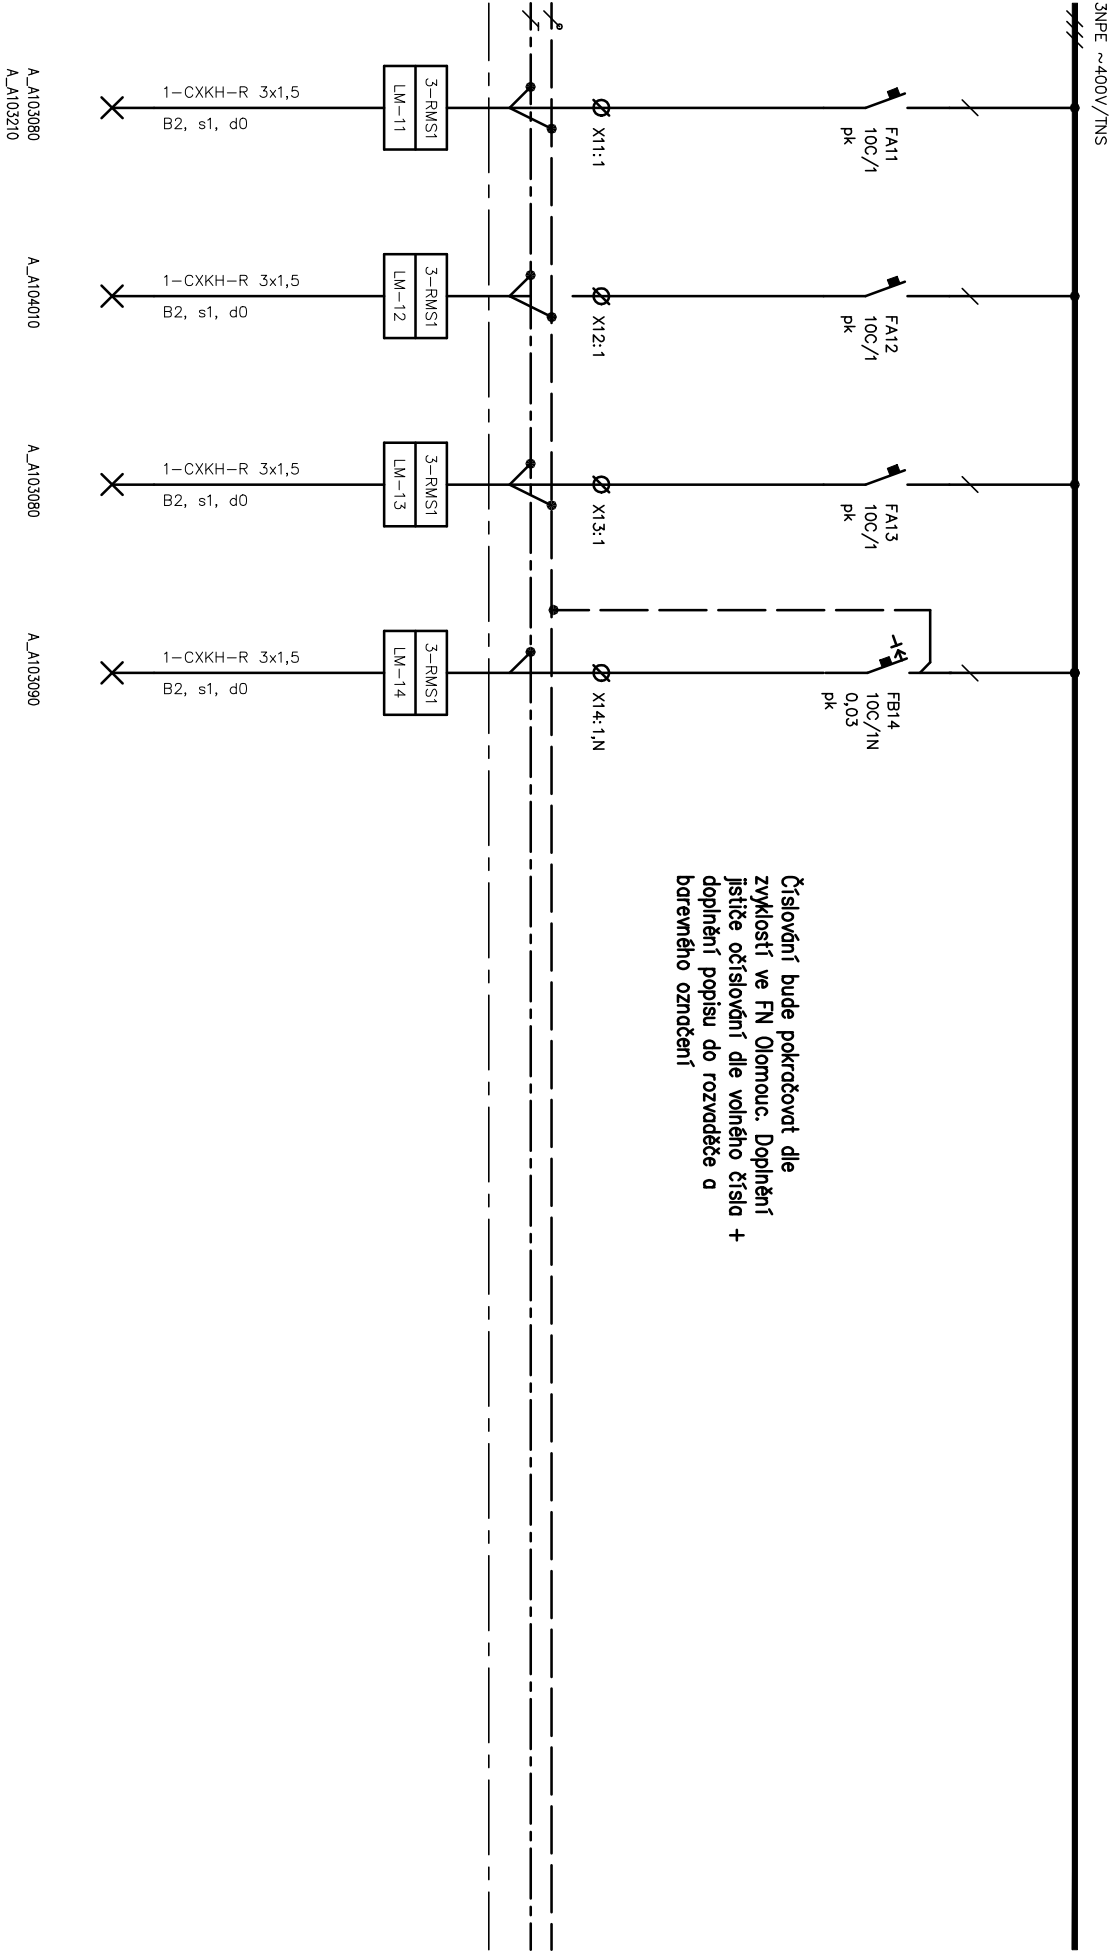

Číslování bude pokračovat dle
zvyklostí ve FN Olomouc. Doplnění
jistice očíslování dle volného čísla +
doplnění popisu do rozváděče a
barevného označení

Oddělení		Zodpovědný projektant	Druh dokumentu	Status dokumentu	
Elektro		Ing. Jan Novotný	Výkres rozváděče	Vydáno	
SUBTECH Sovětská 28, 612 00 Brno Česká republika www.subtech.cz	Výpracoval	Název, doplňující název	Číslo dokumentu D.1.01.4c – 201	Změno	
	Ing. Jan Novotný	Nástavba budovy A			
	Kontroloval	Budova A – nástavba			
	Ing. Petr Lavřeka	Rozváděč 3–RMSI – doplnění			
				Datum vydání 30.06.2022	List 2

=LD-

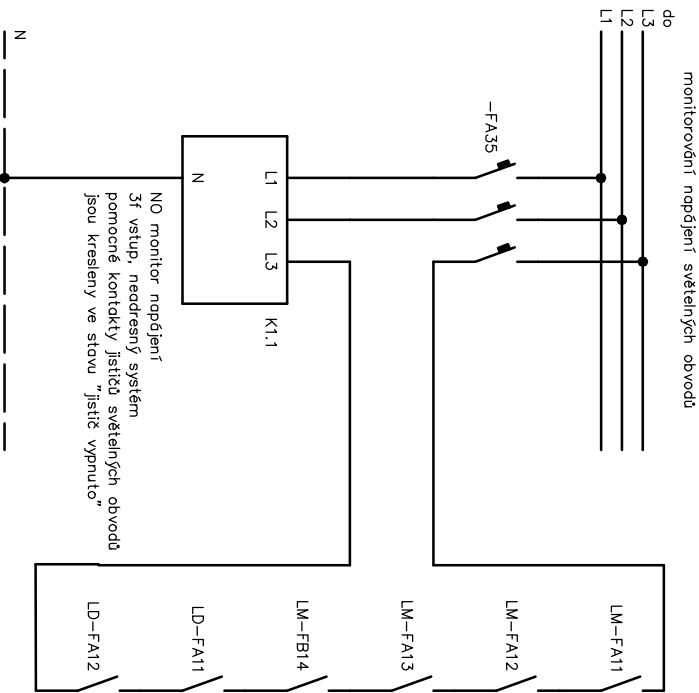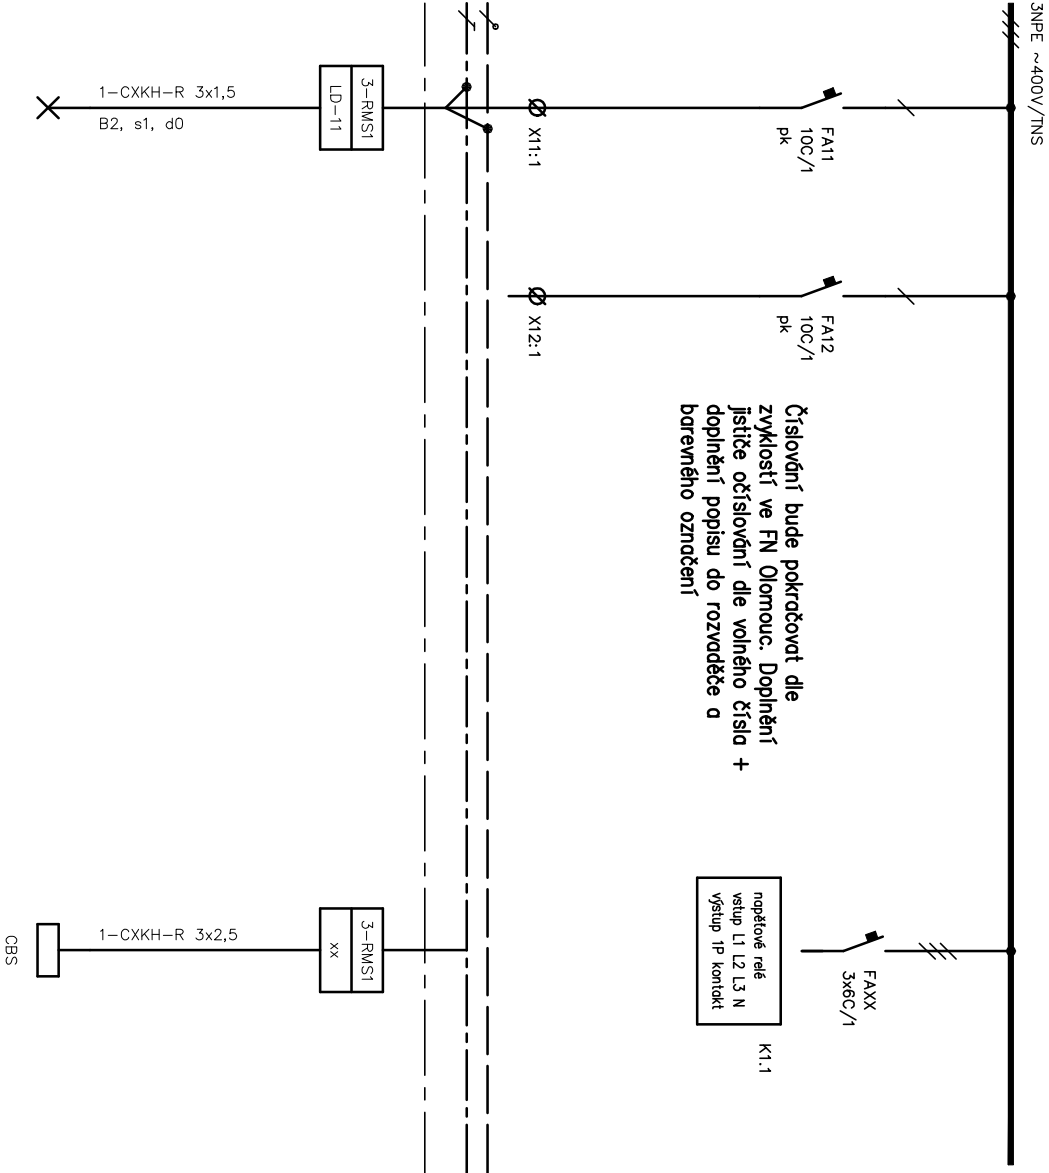

Monitorované obvody jsou dle prostorů kde je umístěno nové nouzové osvětlení z centrální baterie.

A_A103080
A_A103210

SUBTECH Sovětská 28, 612 00 Brno Česká republika www.subtech.cz	Oddělení	Zodpovědný projektant		Druh dokumentu	Status dokumentu		
	Elektro	Ing. Jan Novotný		Výkres rozvodečky	Vydáno		
		Výpracoval	Název, doplňující název		Číslo dokumentu D.1.01.4c – 201		
		Kontroloval	Nástavba budovy A				
		Ing. Petr Loučka	Budova A – nástavba Rozvodeček 3–RMS1 – doplnění		Znění	Datum vydání 30.06.2022	List 3

