


±0,000 = 263,200 m n.m.

Revize	Vypracoval	Popis revize	Datum

 PROJEKTOVÁNÍ ZDRAVOTNICKÉ VÝSTAVBY		Hlavní inženýr projektu: ING. LUDĚK TOMEK Vedoucí projektant zakázky: ING. JAN KOCHÁNEK		Investor:  FAKULTNÍ NEMOCNICE OLOMOUC	
Profese: ELE	Zpracovatel dílu: SUBTECH, s.r.o. Slovinská 693/29, 61200 Brno Tel: +420 739 003 357 E-mail: novotny@subtech.cz			Autorizace:	
Odpovědný projektant:	Vypracoval:	Kontroloval:			
ING. JAN NOVOTNÝ	ING. JAN NOVOTNÝ	ING. PETR LAVIČKA			
Akce:		Zakázkové číslo:		06 - 2020	Paré:
FAKULTNÍ NEMOCNICE OLOMOUC PD NÁSTAVBA BUDOVY A		Datum:		30.6.2022	
		Stupeň:		DSPS	
Objekt: BUDOVA A - NÁSTAVBA		Formát:		10A4	
Obsah:		Měřítko:		Číslo výkresu:	
ROZVADĚČ 3-RPO				D.1.01.4c-207	

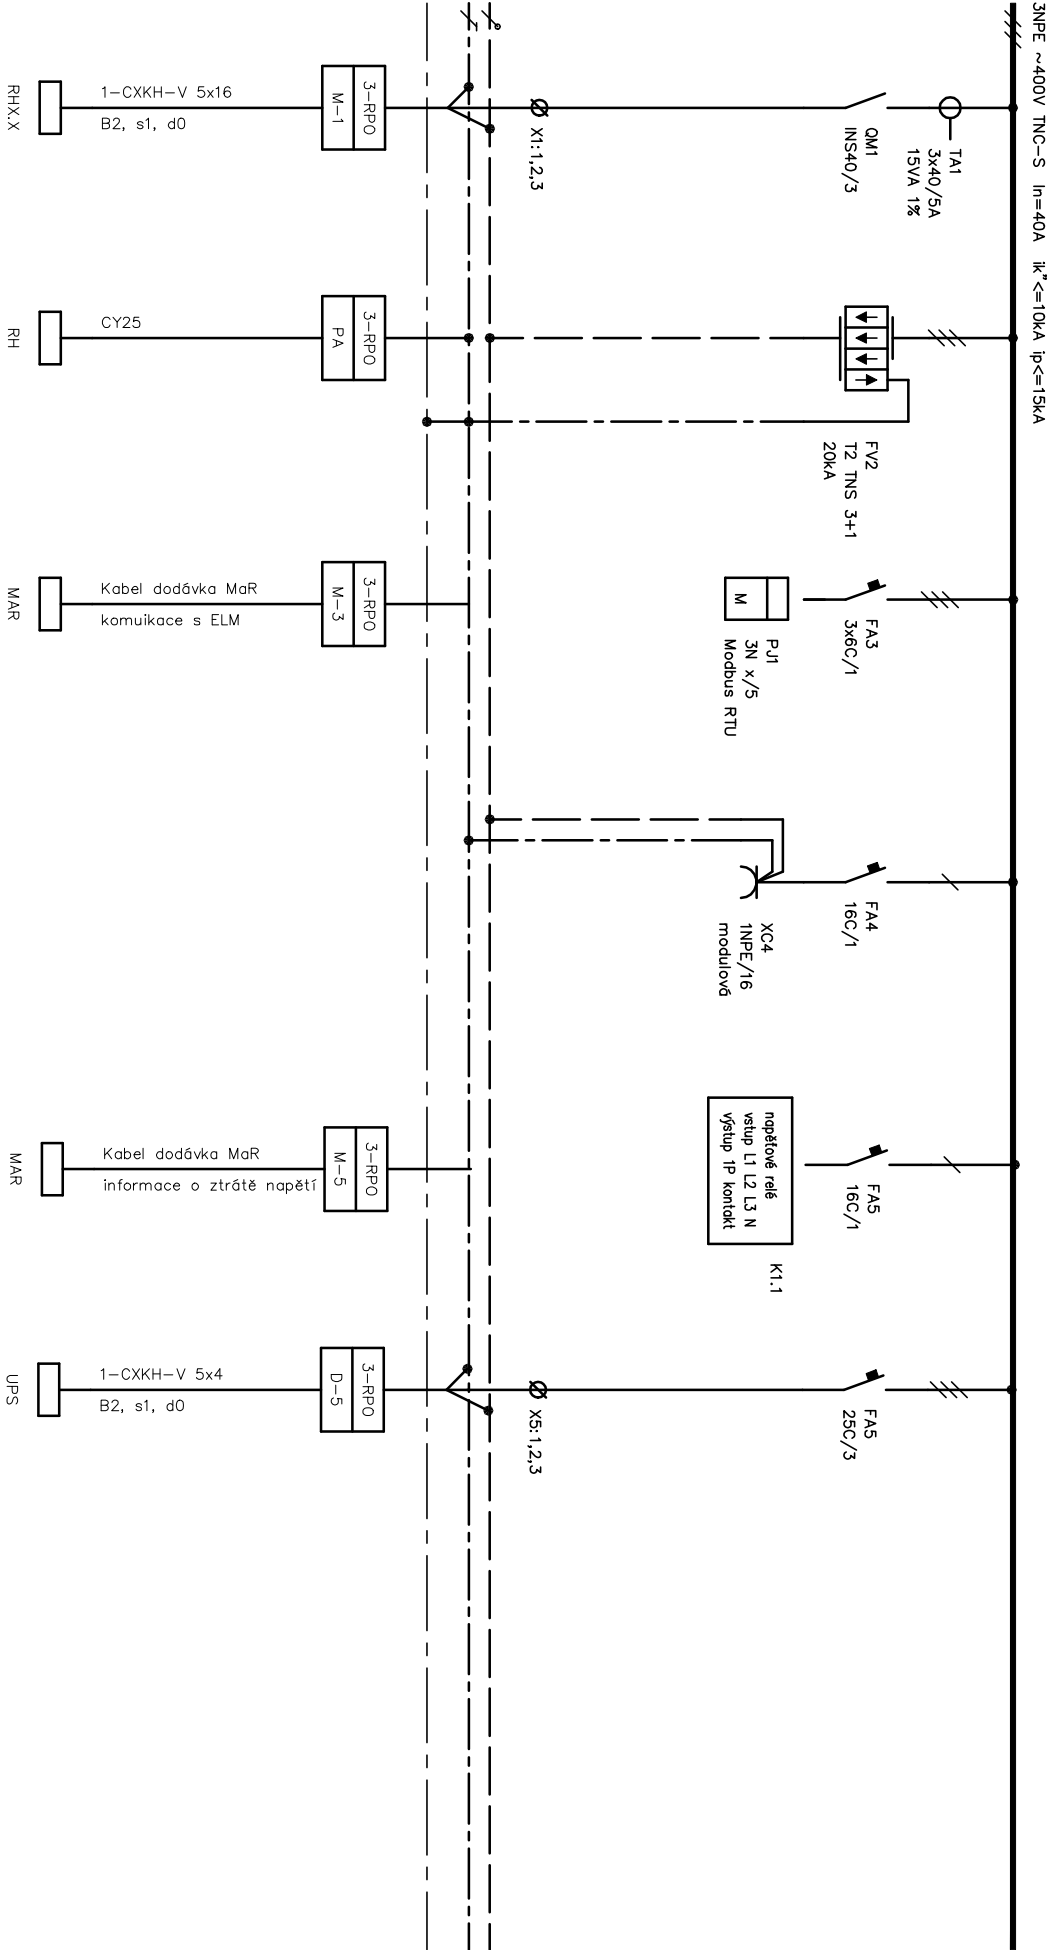

SU ² BTECH Sovětská 22, 612 00 Brno Česká republika www.suitech.cz	Oddělení	Zodpovědný projektant		Druh dokumentu	Status dokumentu	
	Elektro	Ing. Jan Novotný		Výkres rozváděče	Vydáno	
		Výpracoval	Název, doplňující název		Číslo dokumentu D.1.01.4c – 207	
		Ing. Jan Novotný	Nástavba budovy A			
		Kontroloval	Budova A – nástavba			
	Ing. Petr Loučka	Rozváděč 3–RPO		Změno	Datum vydání	List
				30.6.2022		1

rozváděč 3–RPO
modulární 125A
vestavný, kovové dveře
3x4x12 modulů, IP30, třída I
Nad obvody bude barevný pássek zvýrazňující druh sítě + popis obvodu
Barevné zvýraznění MDO – bílá, DO – zelená, VDO – červená
Schémata na dokumentaci rozváděče
Přívod s hro . vývod nahoru

Oddělení Elektro	Zodpovědný projektant		Druh dokumentu		Status dokumentu	
	Ing. Jan Novotný				Vydáno	
SUBTECH Stavěná 28, 612 00 Brno Číslo projektu www.subtech.cz	Vypracoval	Název, doplňující název Název budovy A Budova A – nástavba	Rozváděč 3–RPO	Číslo dokumentu D.1.01.4c – 207	Datum vydání	List
	Ing. Jan Novotný Kontroloval Ing. Petr Loučka					