


OLOMOUČ 9-1/124

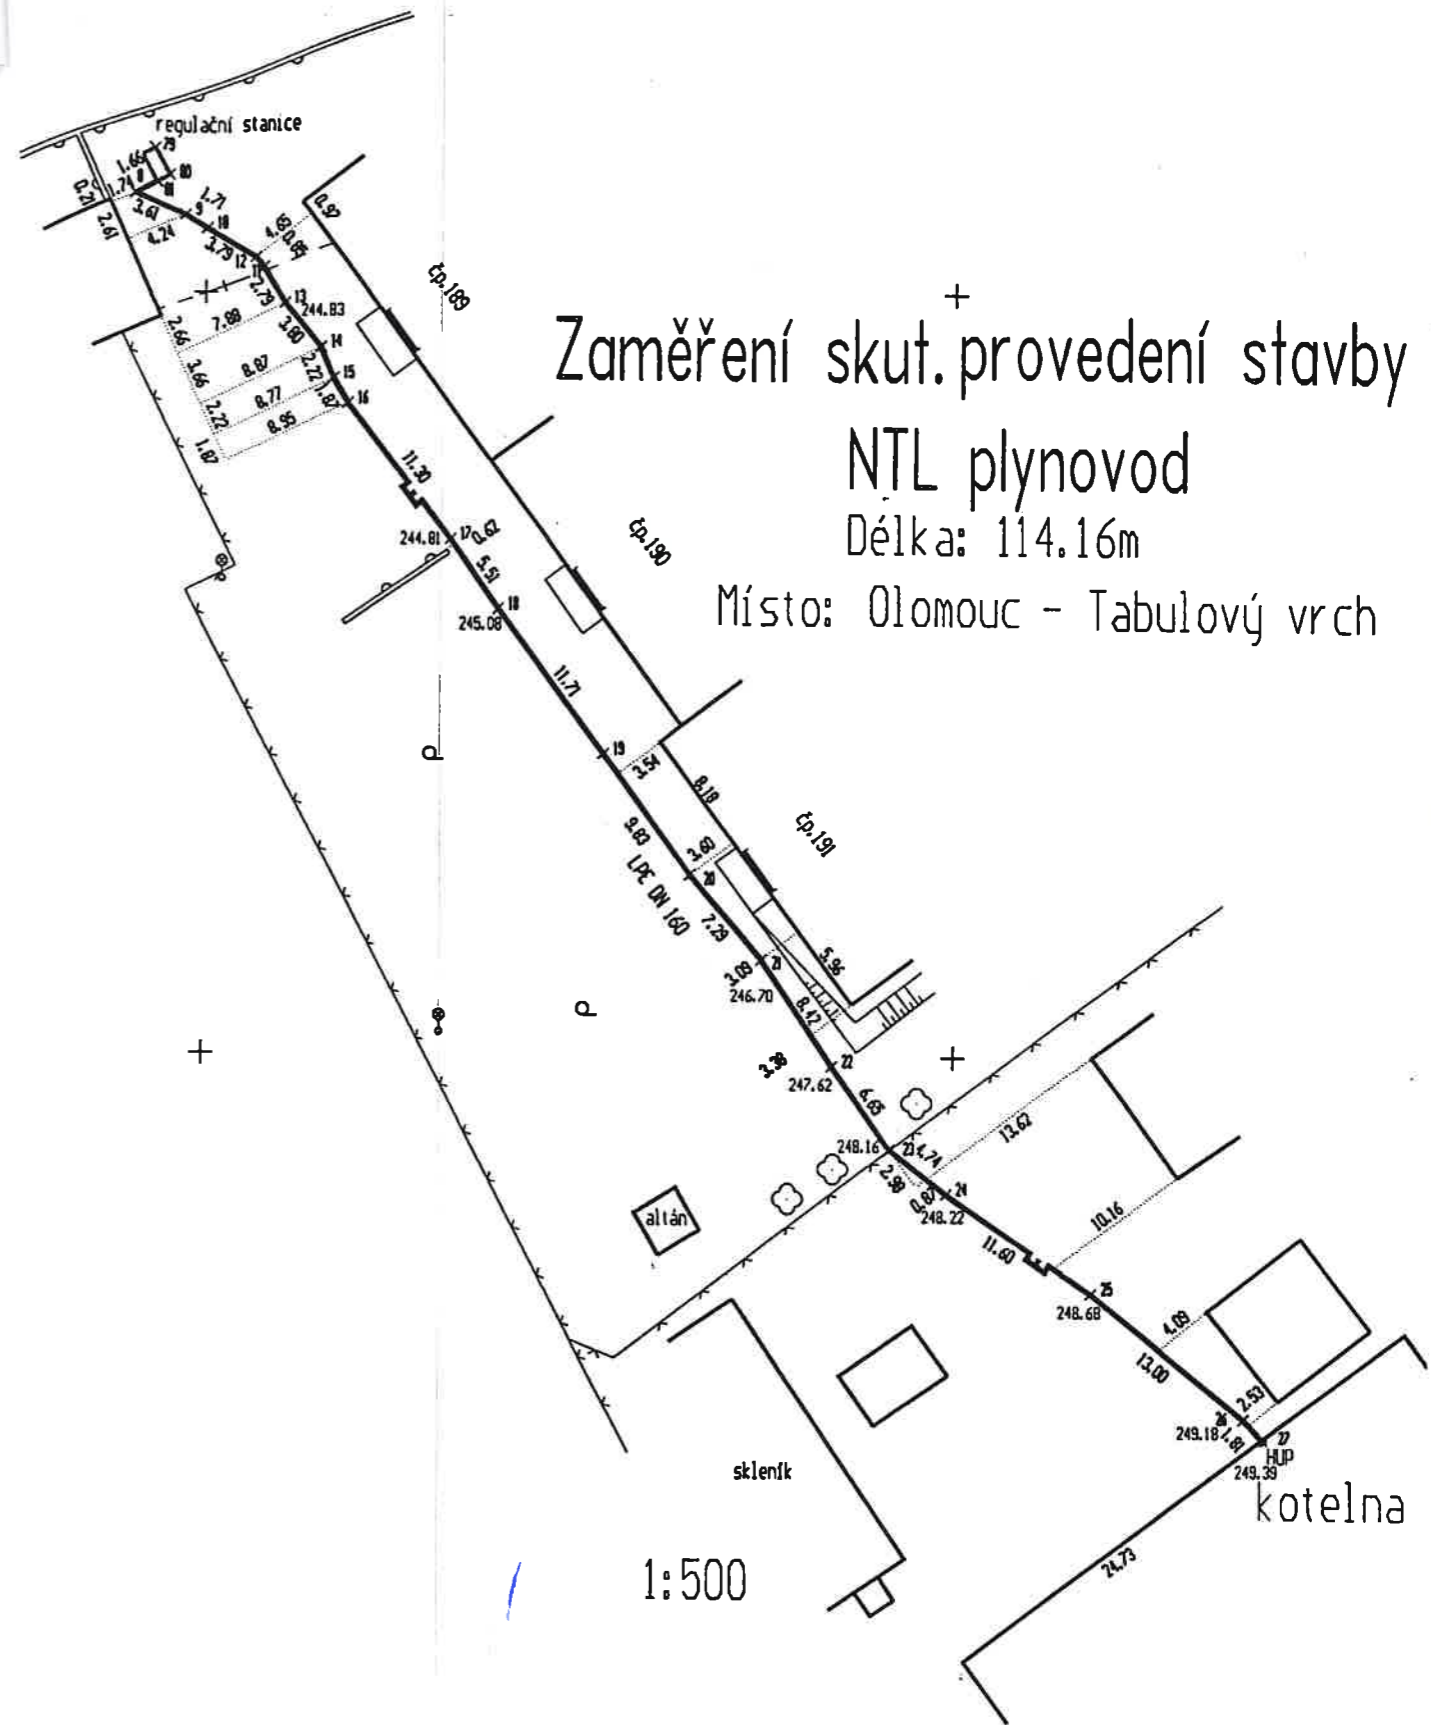

Zaměření skut. provedení stavby
NTL plynovod
Délka: 114.16m
Místo: Olomouc - Tabulový vrch

1:500