


SITUACE
M 1:250

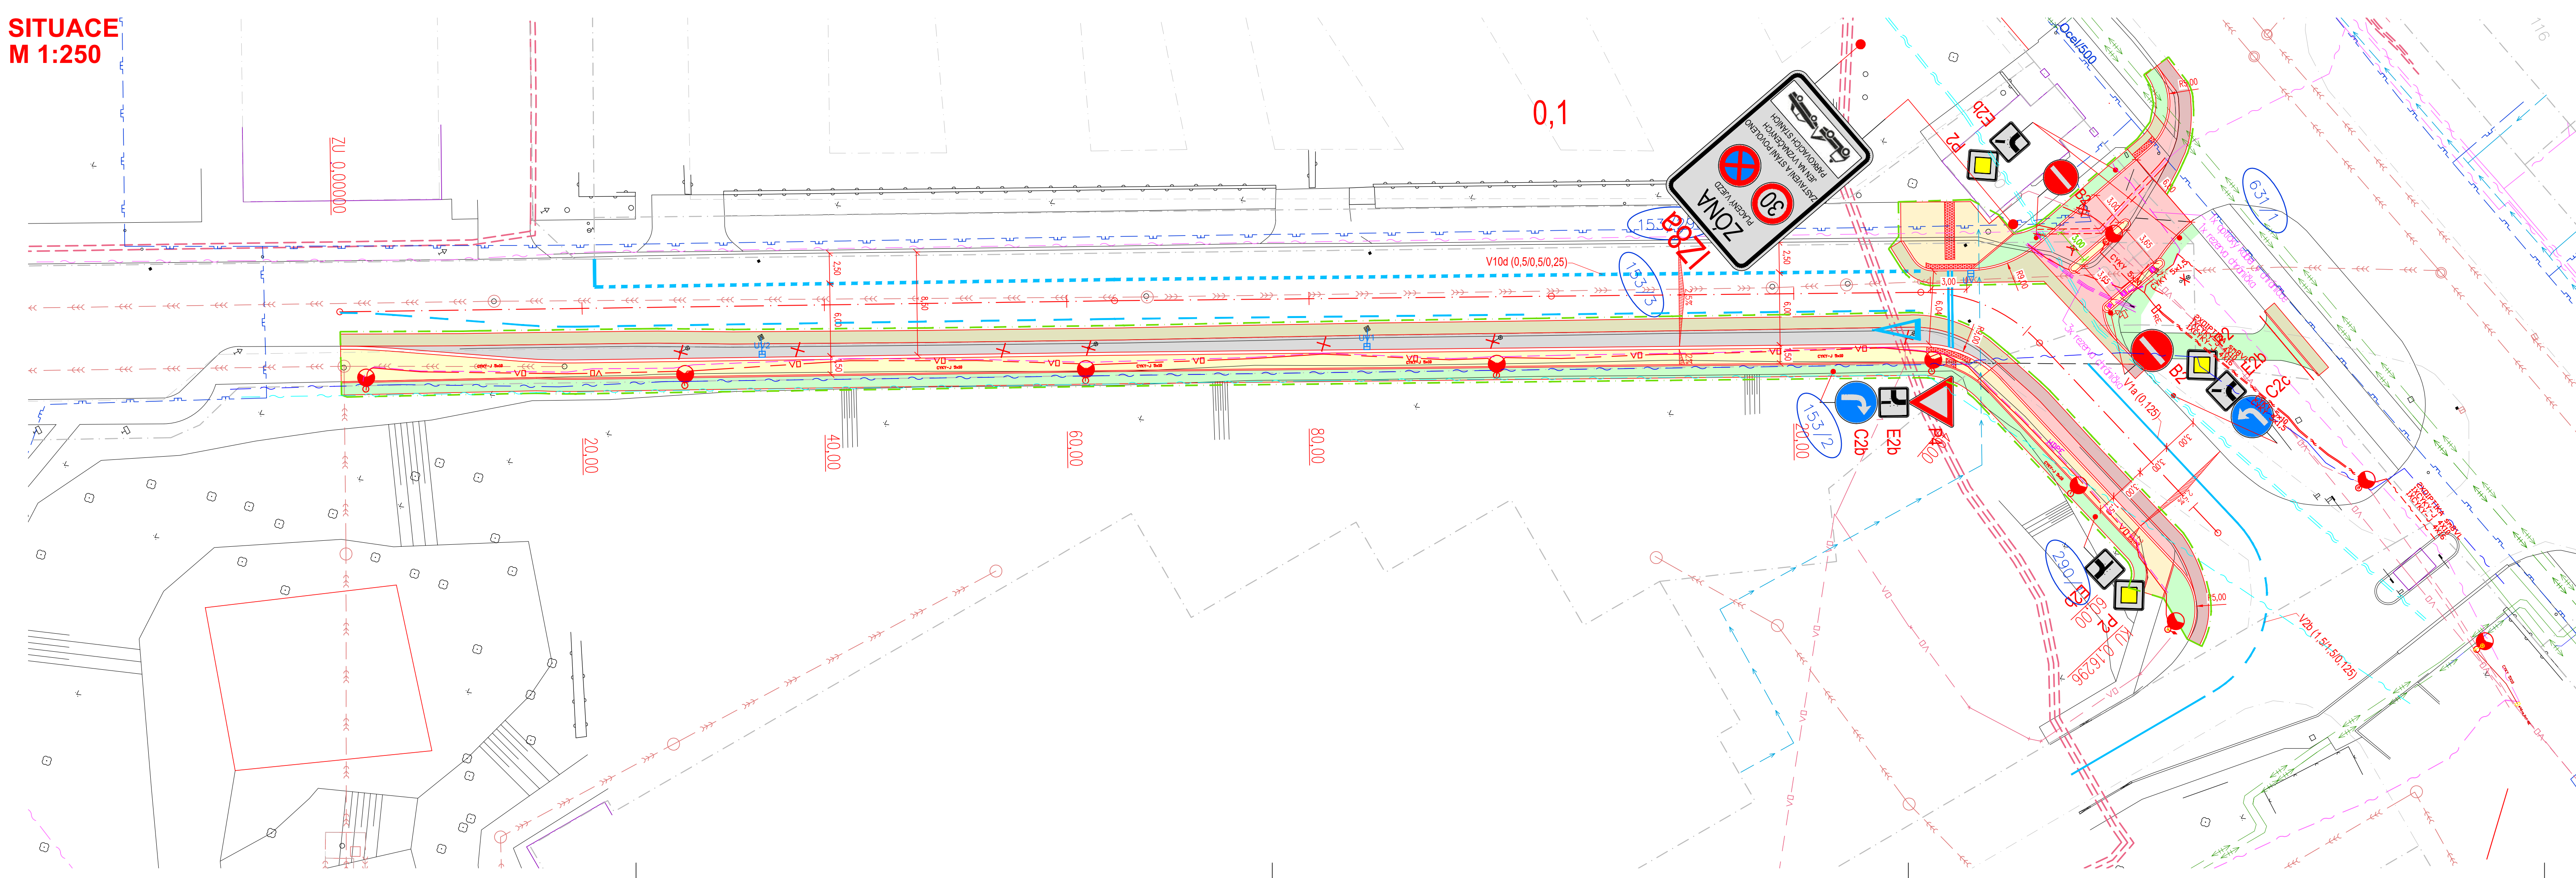

LEGENDA INŽENÝRSKÝCH SÍTÍ:

- | | | |
|------|-------|--|
| stav | návrh | |
| | | KANALIZACE |
| | | VODOVOD |
| | | PLYNOVOD-NTL |
| | | DISTRIB. ROZVOD NN-ZEMNÍ |
| | | DISTRIB. ROZVOD VN-ZEMNÍ |
| | | ROZVOD VO-ZEMNÍ |
| | | "MEDIPLYNNY" - KYSLIK |
| | | TEPLOVODY |
| | | SDĚLOVACÍ KABELY(OPTICKÉ)-ZEMNÍ (FNOL) |
| | | KABELOVÉ CHRÁNIČKY |
| | | SDĚLOVACÍ KABELY-ZEMNÍ (CETIN a.s.) |
| | | SDĚLOVACÍ KABELY-ZEMNÍ (ÚPOL) |
| | | SDĚLOVACÍ KABELY-ZEMNÍ (NEJ.cz) |
| | | HRANICE PARCEL-DLE KN |
| | | OBVOD STAVENIŠTĚ |

LEGENDA OBJEKTŮ:

- | | | |
|------|-------|----------------|
| stav | návrh | |
| | | NOVÝ STOŽÁR VO |

LEGENDA PLOCH:

- | | | |
|------|-------|--|
| stav | návrh | |
| | | KOMUNIKACE - ŽIVIČNÝ POVRCH |
| | | KOMUNIKACE - ŽULOVÉ KOSTKY 10/10 (KROUŽKOVÁ VAZBA) |
| | | CHODNÍK - DROBNÉ ŽULOVÉ KOSTKY 6/6 |
| | | CHODNÍK - BETONOVÁ DLAŽBA tl. 60 mm |
| | | ZATRAVNĚNÁ PLOCHA-dotčená staveb. pracemi |
| | | KOMUNIKACE - PŘEFŘEZOVÁNÍ |
| | | PŘEDLÁZDĚNÍ |
| | | HMATOVÁ DLAŽBA |
| | | BETONOVÝ OBRUBNÍK BO 10/25 |
| | | BETONOVÝ OBRUBNÍK BO 15/25 |
| | | ŽULOVÝ OBRUBNÍK OP3 |

SOUŘADNICOVÝ SYSTÉM: JTSK
VÝŠKOVÝ SYSTÉM: Balt p.v.
POLOHA STÁVAJÍCÍCH INŽENÝRSKÝCH SÍTÍ JE INFORMATIVNÍ

VYPRACOVAL:	ZODP.PROJEKT:	KRESLIL:	VED.PROJEKCE:	NELL PROJEKT s. r. o. Kvítková 3687 760 01 Zlín	
Ing. Aleš Trněný	Ing. Karel Kuchař	Ing. Aleš Trněný	Zuzana Kuchařová	FORMÁT:	5x4
KRAJ: OLOMOUCKÝ			K. Ú.: NOVÁ ULICE		DATUM:
STAVEBNÍK: FAKULTNÍ NEMOCNICE OLOMOUC					9/2024
AKCE:				STUPEŇ:	DSPS
ÚPRAVA VJEZDU DO AREÁLU FNOL Z ULICE HNĚVOTINSKÁ				ZAKÁZK. ČÍSLO:	-/2024
OBSAH:				MĚŘÍTKO:	ČÍSLO VÝKRESU
SITUACE				1:250	-