


TECHNICKÁ ZPRÁVA		
Název akce	OLOMOUC FVE FN Olomouc Kontejner pro technologii FVE – budovy P, S, A, Y. Vytyčovací protokol	
Objednavatel	LAMA solar technologies s.r.o., Vřesinská 242/31, Ostrava-Poruba	
Údaje o měření	Souřadnicový systém	S-JTSK
	Výškový systém	---
	Třída přesnosti	3.
	Měřítko	1 : 250, 1 : 500
	Přístroje a pomůcky	Trimble R12i + TSC5
	Použitý software	MicroStation J, Groma, TechLine
Údaje o lokalitě	Kraj	Olomoucký
	Okres	Olomouc
	Obec	Olomouc
	Katastrální území	Nová Ulice
	Část obce	
	Ulice	
Údaje o dodavateli	Název firmy	GEOS MORAVA s.r.o.
	Adresa	Veselí nad Moravou, Zámecká 9
	Telefon	518 323 714 / 511 140 714 / 605 250 014
	E-mail	info@geos-morava.cz
	Odpovědný pracovník	Furiš Martin
	Vyhotovitelé	Furiš Martin, Rosypalová Jana
	Číslo zakázky	29/2023
Další údaje	Dne 3. 2. a 15. 2. 2023 jsme pro Vás provedli vytyčení osmnácti bodů patek konstrukce kontejneru (viz situace) na akci „FVE FN Olomouc“, ve městě Olomouc. Vytyčeno na základě dodaných podkladů pracovníka firmy LAMA solar technologies s.r.o., panem Ing. Janem Vílkusem. Vytyčení bylo provedeno technologií GNSS. Vytyčené body byly stabilizovány nastřelovacími hřeby a roxory a signalizovány červenou barvou. Vytyčené body přímo na stavbě převzal pan Ing. Jan Vílkus.	
Údaje o převzetí Předáváme Vám: Tech.zpráva Souřadnice Situace	Datum Podpis dodavatele Razítko	 17/2023 21. 2. 2023
	Převzal	

GROMA v. 12.1		SEZNAM SOUŘADNIC			str. 1/1
Soubor: FVE FN Olomouc - kontejner pro technologii FVE - budovy P, S, A, Y					
Zakázka: 29/2023				Lokalita: Olomouc	
Souř. systém: S-JTSK					
Předč.	Číslo	Y	X	Z	Popis
1		548 219.17	1 122 707.07		
2		548 216.11	1 122 705.15		
3		548 218.68	1 122 701.06		
4		548 221.74	1 122 702.97		
5		548 323.38	1 122 726.64		
6		548 323.33	1 122 726.67		
7		548 317.92	1 122 723.25		
8		548 316.27	1 122 725.87		
9		548 321.68	1 122 729.29		
10		548 321.67	1 122 729.34		
11		548 277.77	1 122 343.33		
12		548 270.87	1 122 347.03		
13		548 276.46	1 122 351.81		
14		548 279.37	1 122 350.24		
15		548 263.70	1 122 469.54		
16		548 260.90	1 122 471.08		
17		548 258.00	1 122 465.79		
18		548 260.80	1 122 464.25		



17/2023

21.2.2023

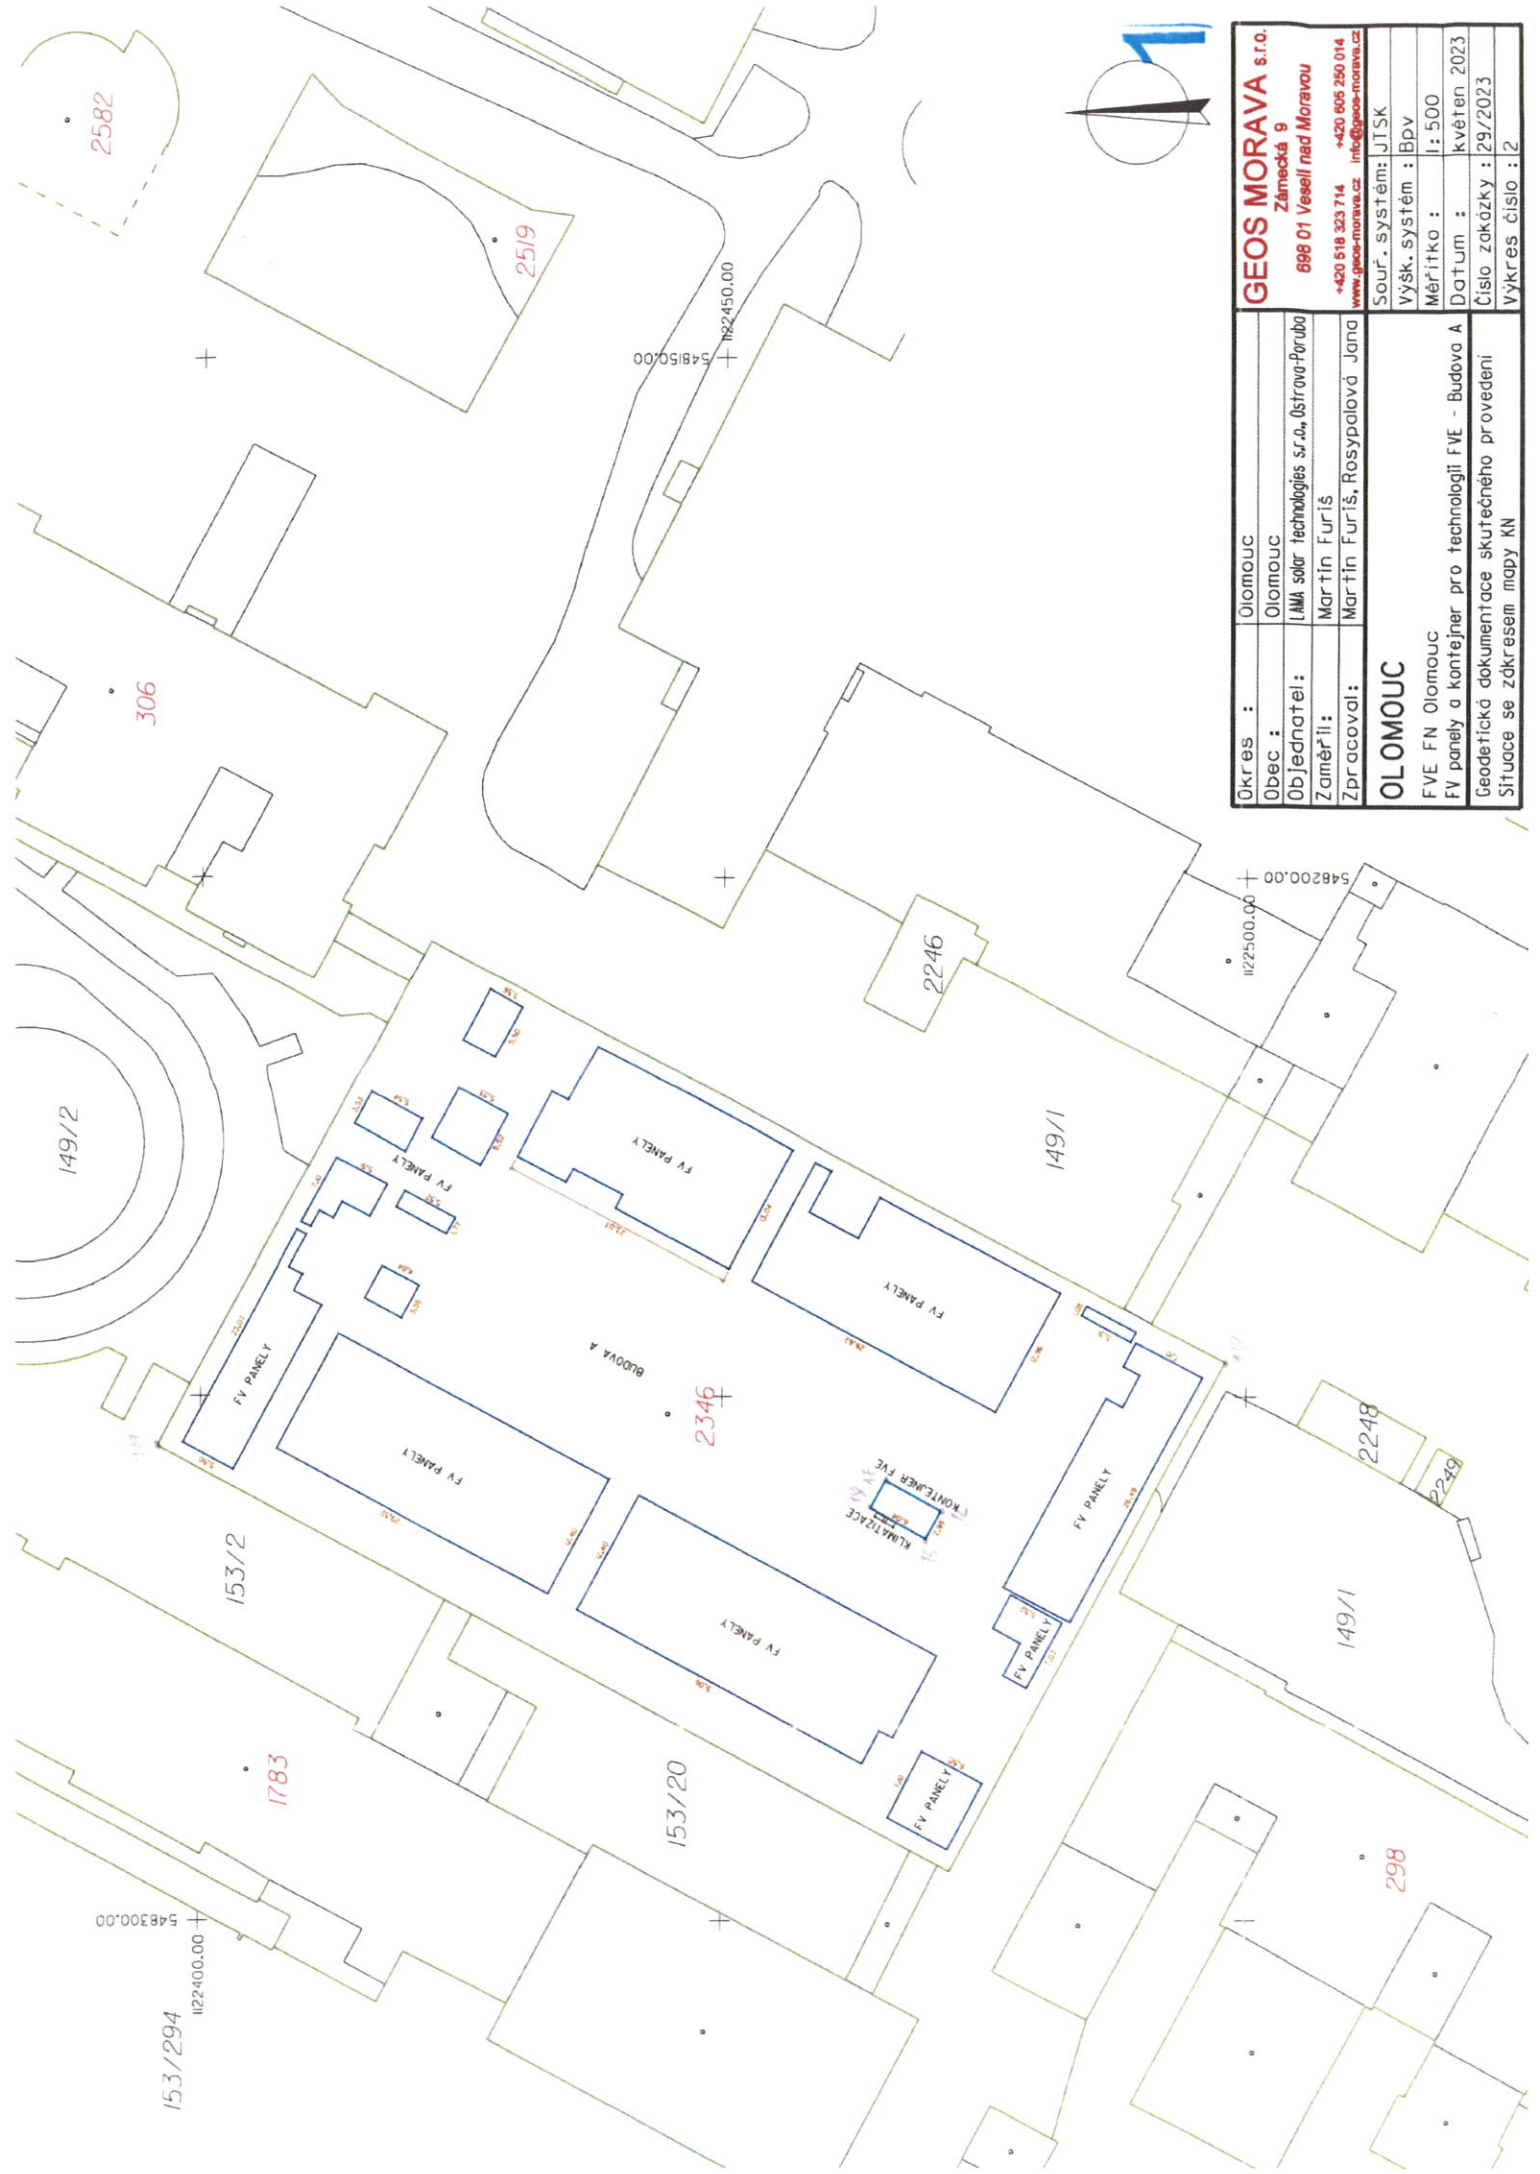

Okres :	Olomouc	GEOS MORAVA s.r.o. Zámecká 9 698 01 Veselí nad Moravou +420 618 323 714 +420 605 250 014 www.geos-morava.cz info@geos-morava.cz
Obec :	Olomouc	
Objednatel:	LAMA solar technologies s.r.o., Ostrava-Poruba	
Zaměřil:	Martin Furiš	
Zpracoval:	Martin Furiš, Rosypalová Jana	
FVE FN Olomouc		Výšk. systém : Bpv
FV panely a kontejner pro technologii FVE - Budova A		Měřítko : 1: 500
Geodetická dokumentace skutečného provedení		Datum : květen 2023
Situace se zákresem mapy KN		Číslo zakázky : 29/2023
