


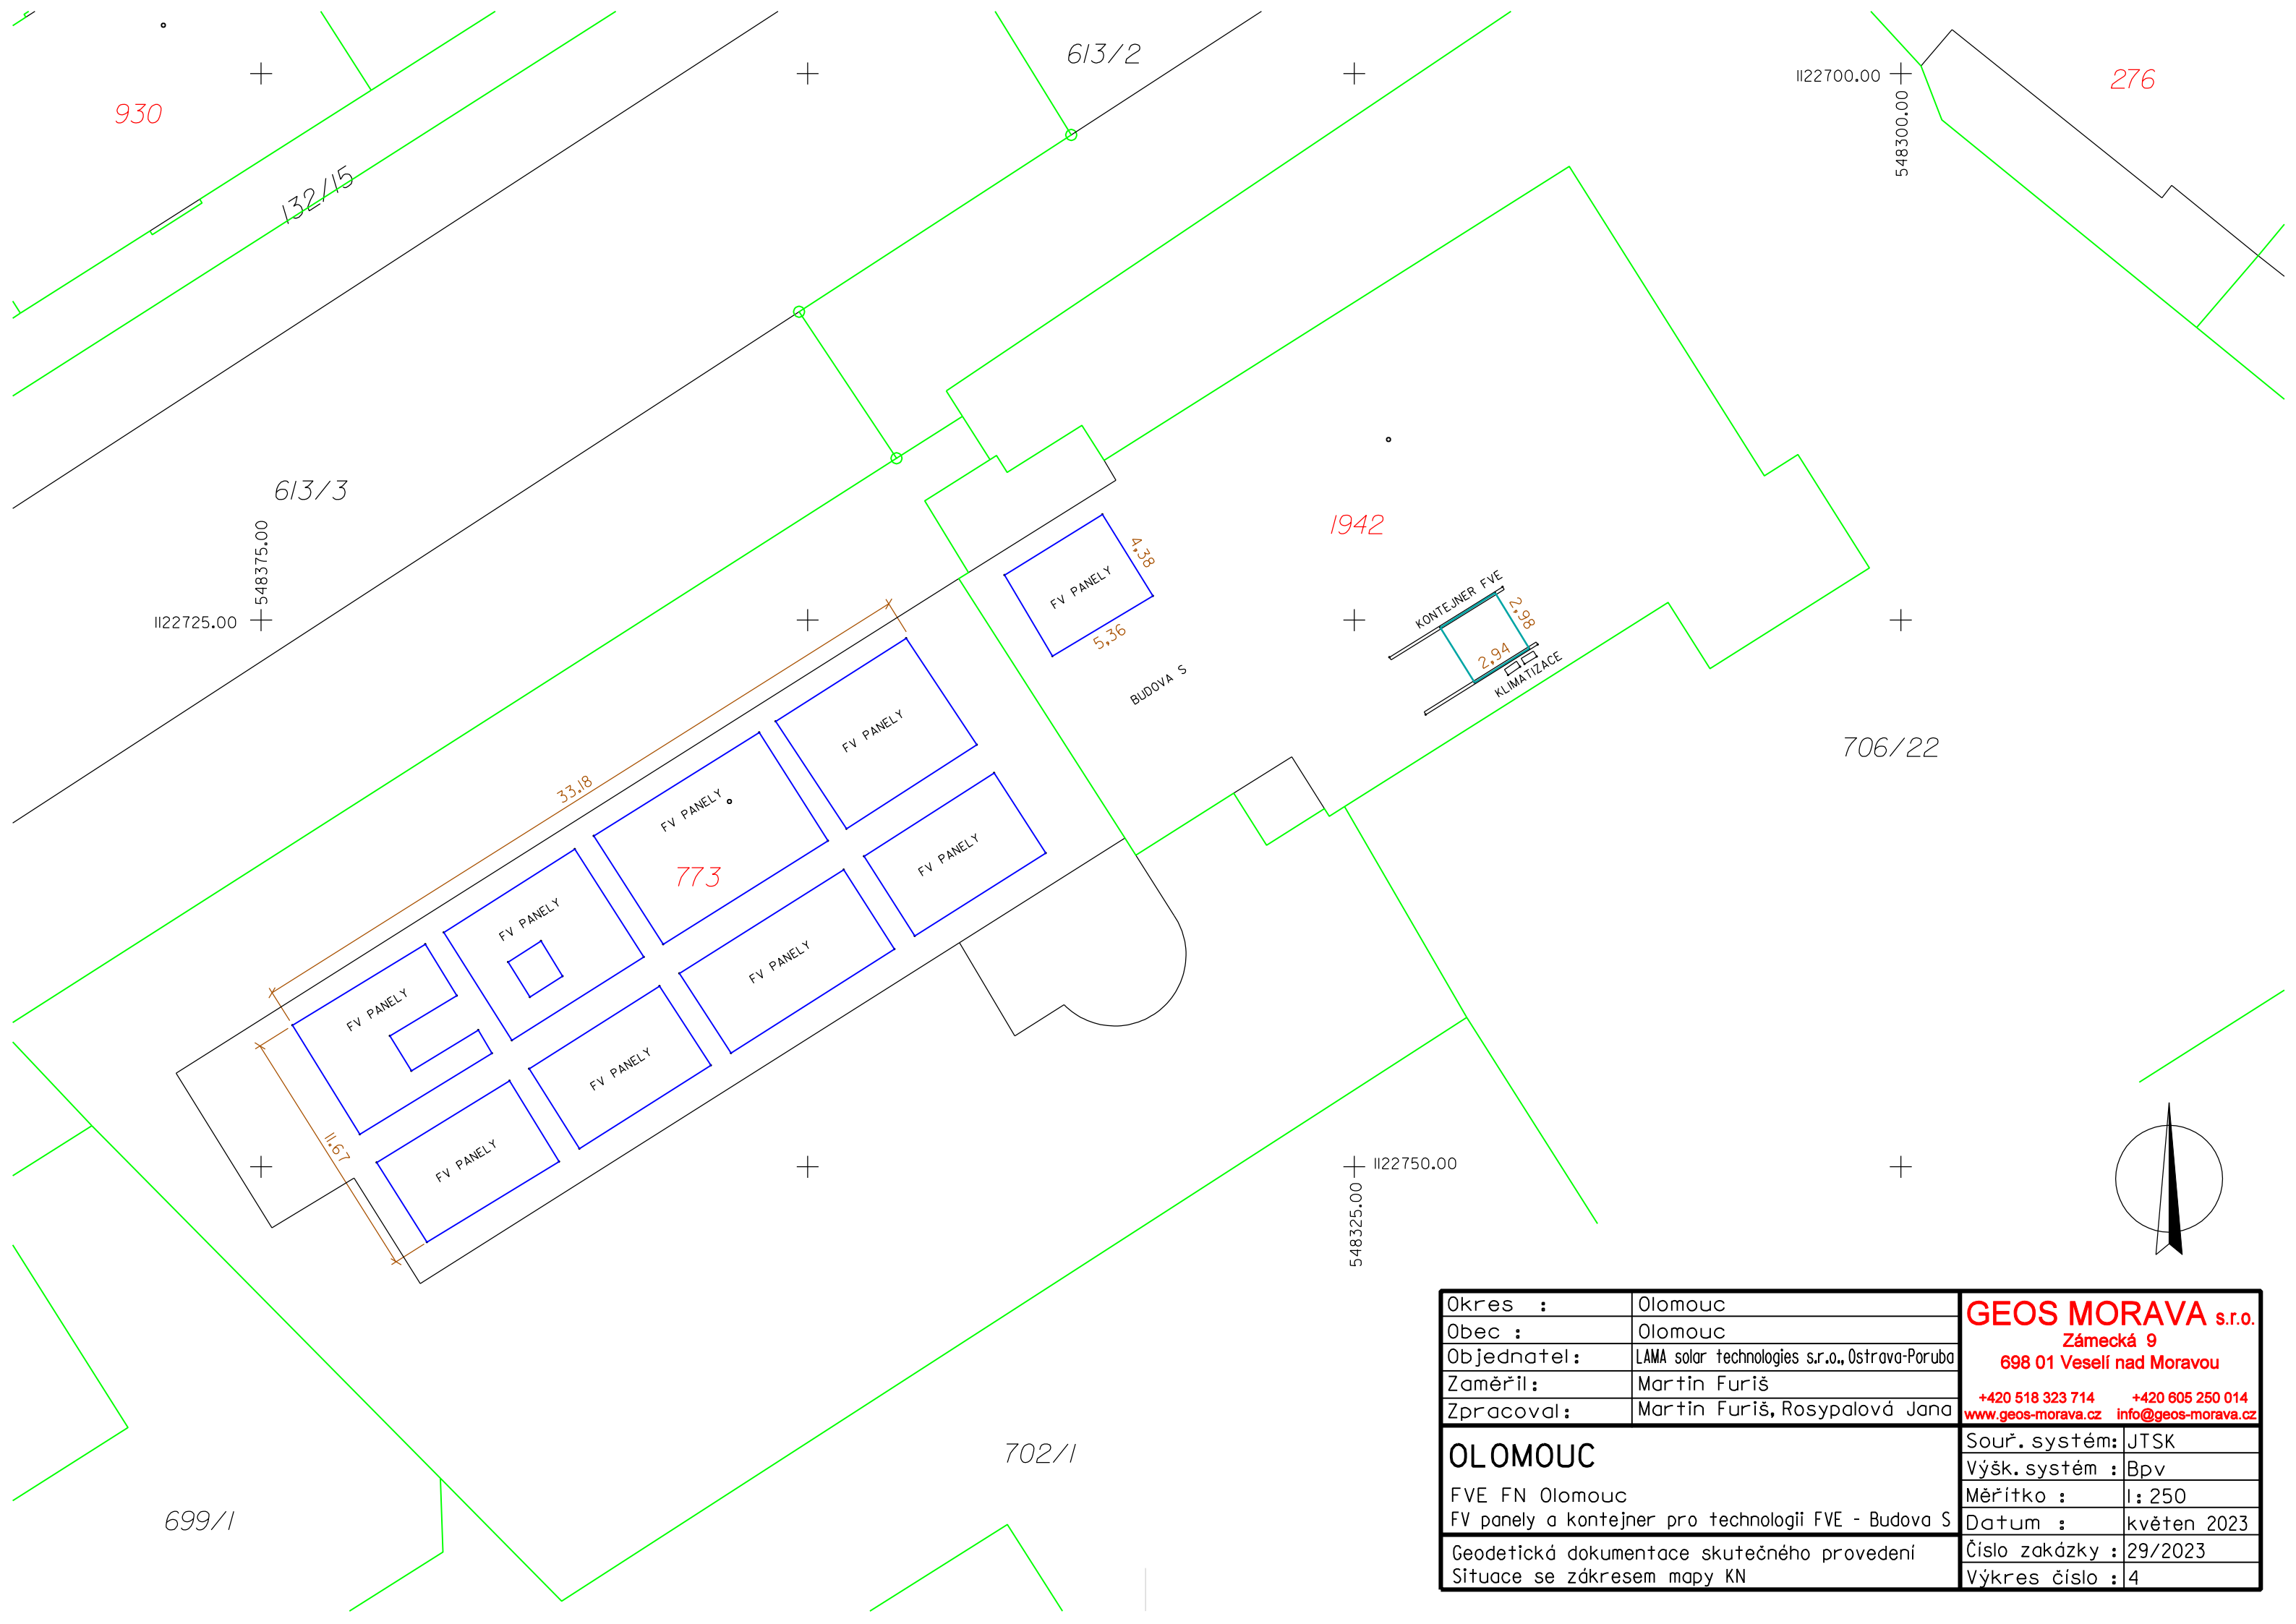

Okres :	Olomouc	GEOS MORAVA s.r.o. Zámecká 9 698 01 Veselí nad Moravou +420 518 323 714 +420 605 250 014 www.geos-morava.cz info@geos-morava.cz
Obec :	Olomouc	
Objednatel:	LAMA solar technologies s.r.o., Ostrava-Poruba	
Zaměřil:	Martin Furiš	
Zpracoval:	Martin Furiš, Rosypalová Jana	
OLOMOUC		Sourč. systém: JTSK
FVE FN Olomouc		Výšk. systém : Bpv
FV panely a kontejner pro technologii FVE - Budova S		Měřitko : 1: 250
Geodetická dokumentace skutečného provedení		Datum : květen 2023
Situace se zákresem mapy KN		Číslo zakázky : 29/2023
		Výkres číslo : 4