


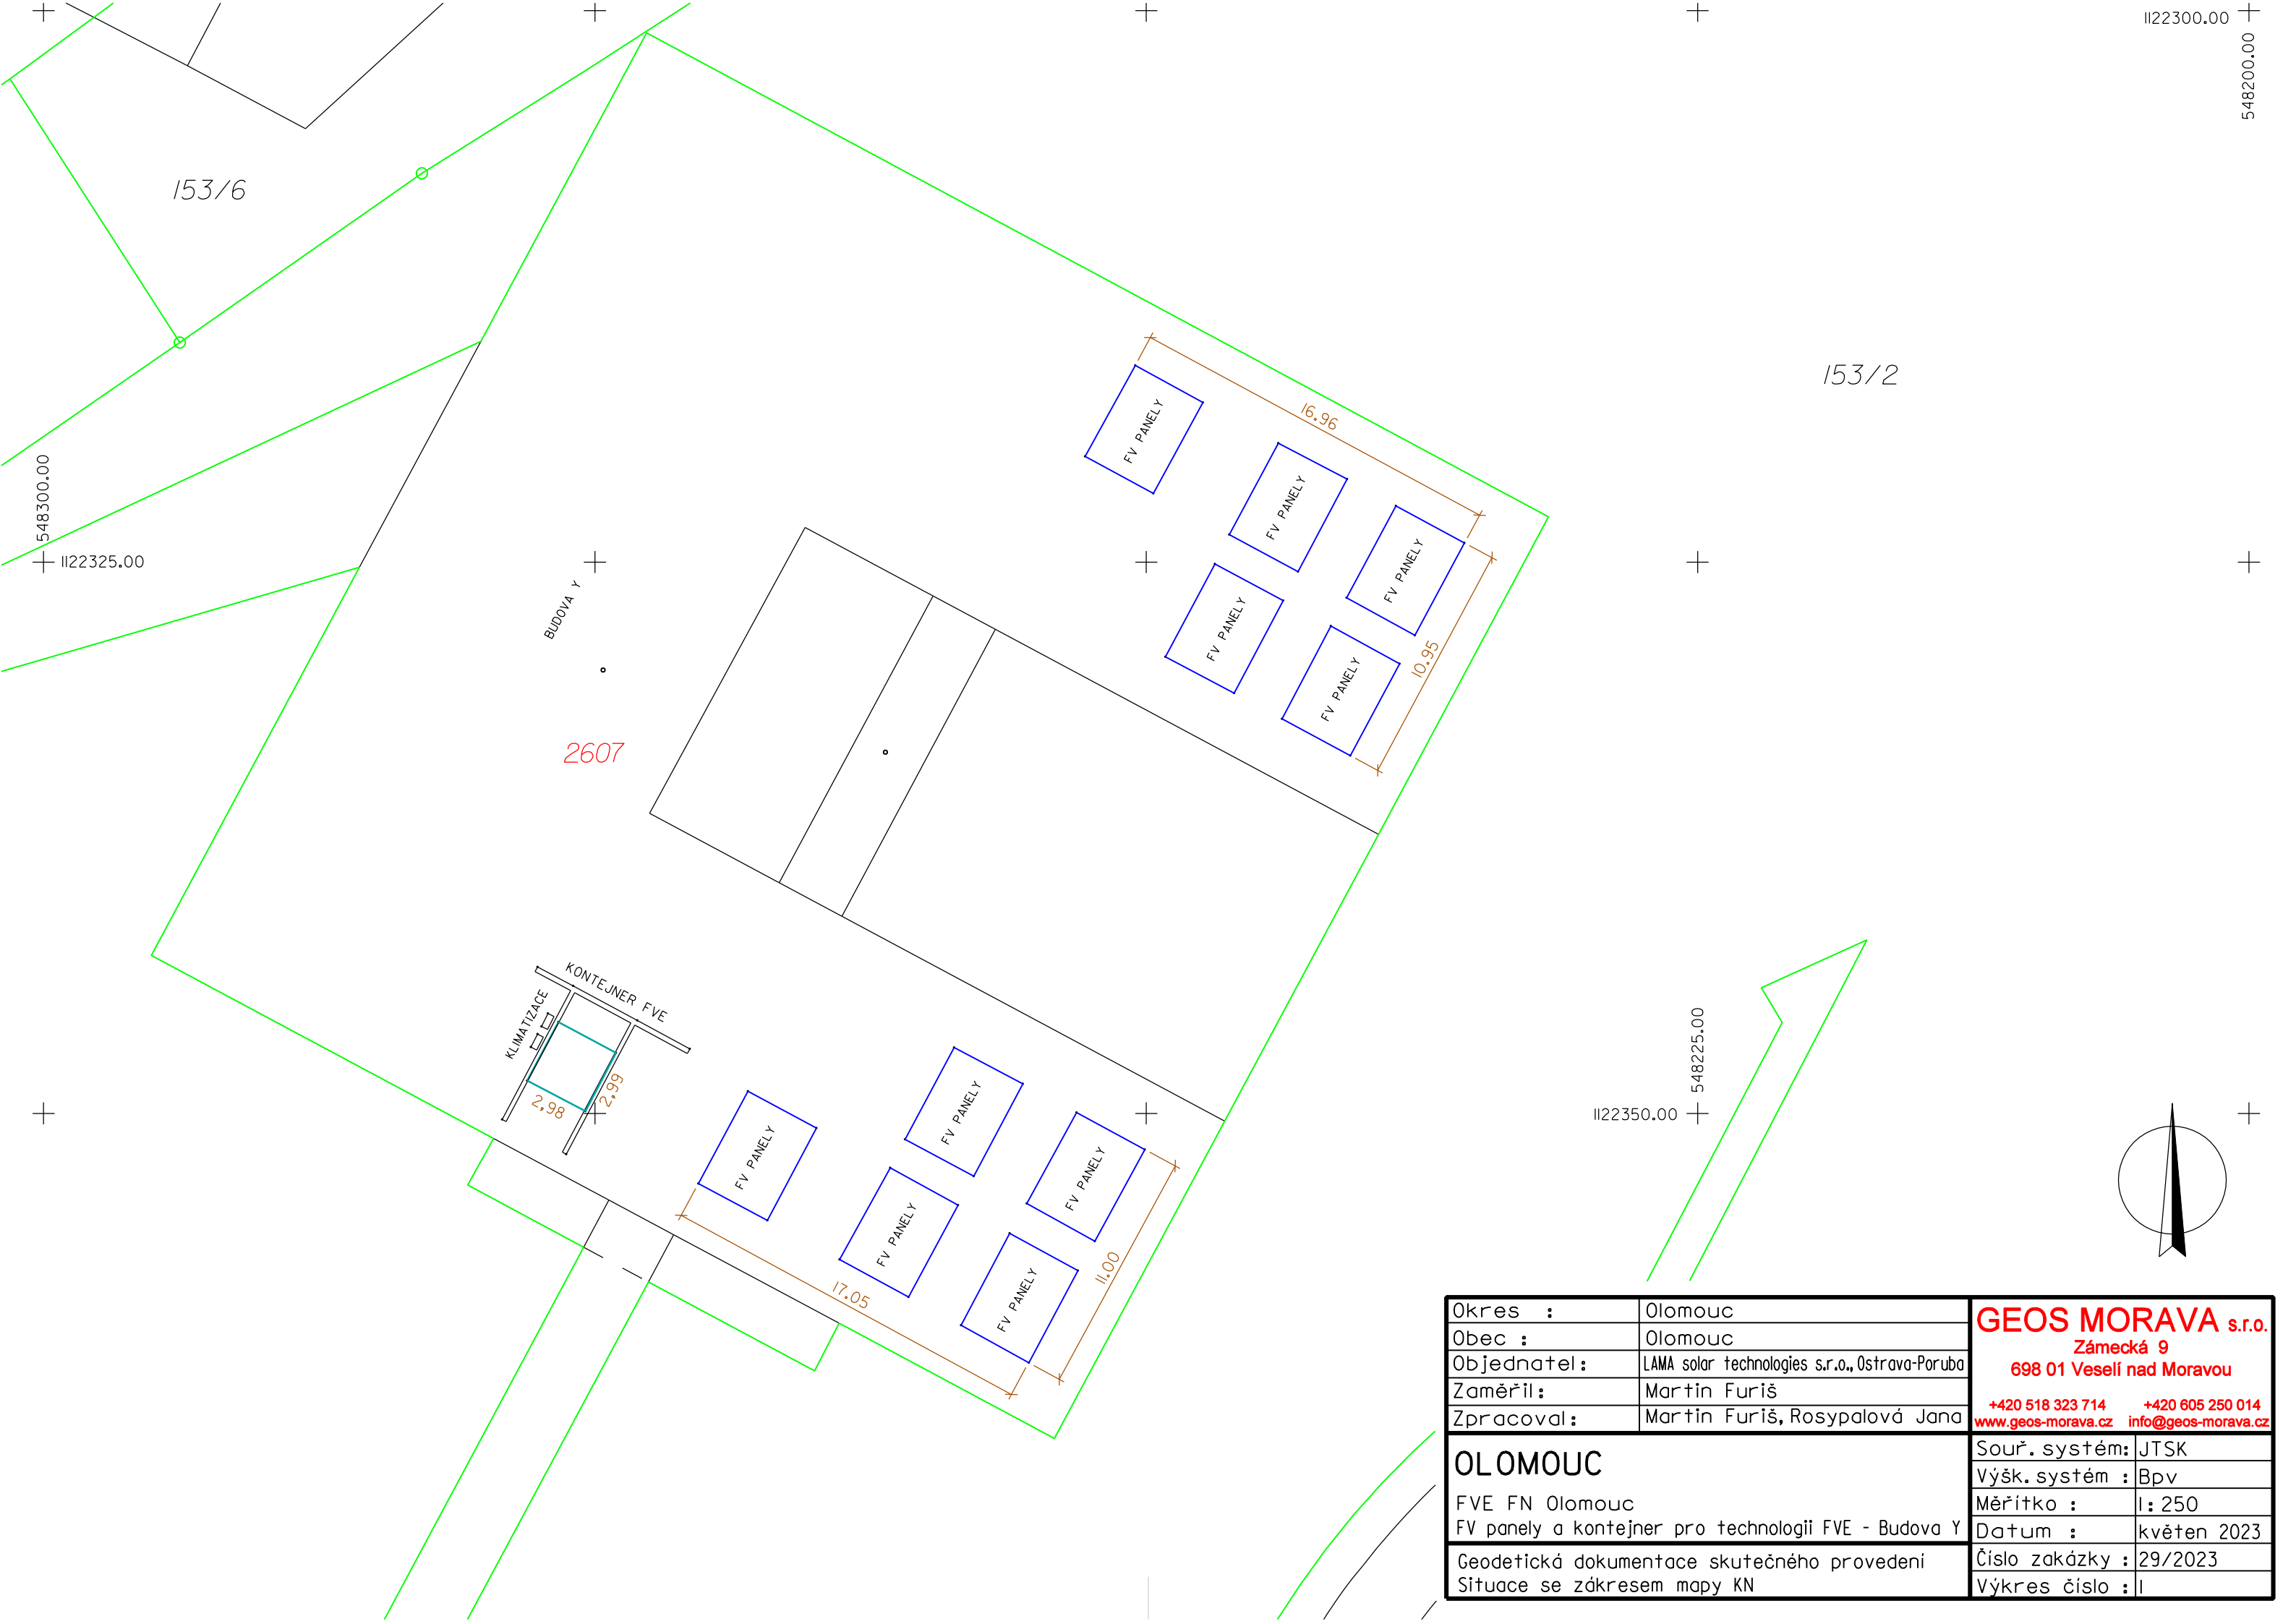

Okres :	Olomouc	GEOS MORAVA s.r.o. Zámecká 9 698 01 Veselí nad Moravou +420 518 323 714 +420 605 250 014 www.geos-morava.cz info@geos-morava.cz	
Obec :	Olomouc		
Objednatel:	LAMA solar technologies s.r.o., Ostrava-Poruba		
Zaměřil:	Martin Furiš		
Zpracoval:	Martin Furiš, Rosypalová Jana		
OLOMOUC FVE FN Olomouc FV panely a kontejner pro technologii FVE - Budova Y		Sourč. systém:	JTSK
		Výšk. systém :	Bpv
Geodetická dokumentace skutečného provedení Situace se zákresem mapy KN		Měřítko :	1: 250
		Datum :	květen 2023
		Číslo zakázky :	29/2023
		Výkres číslo :	I