



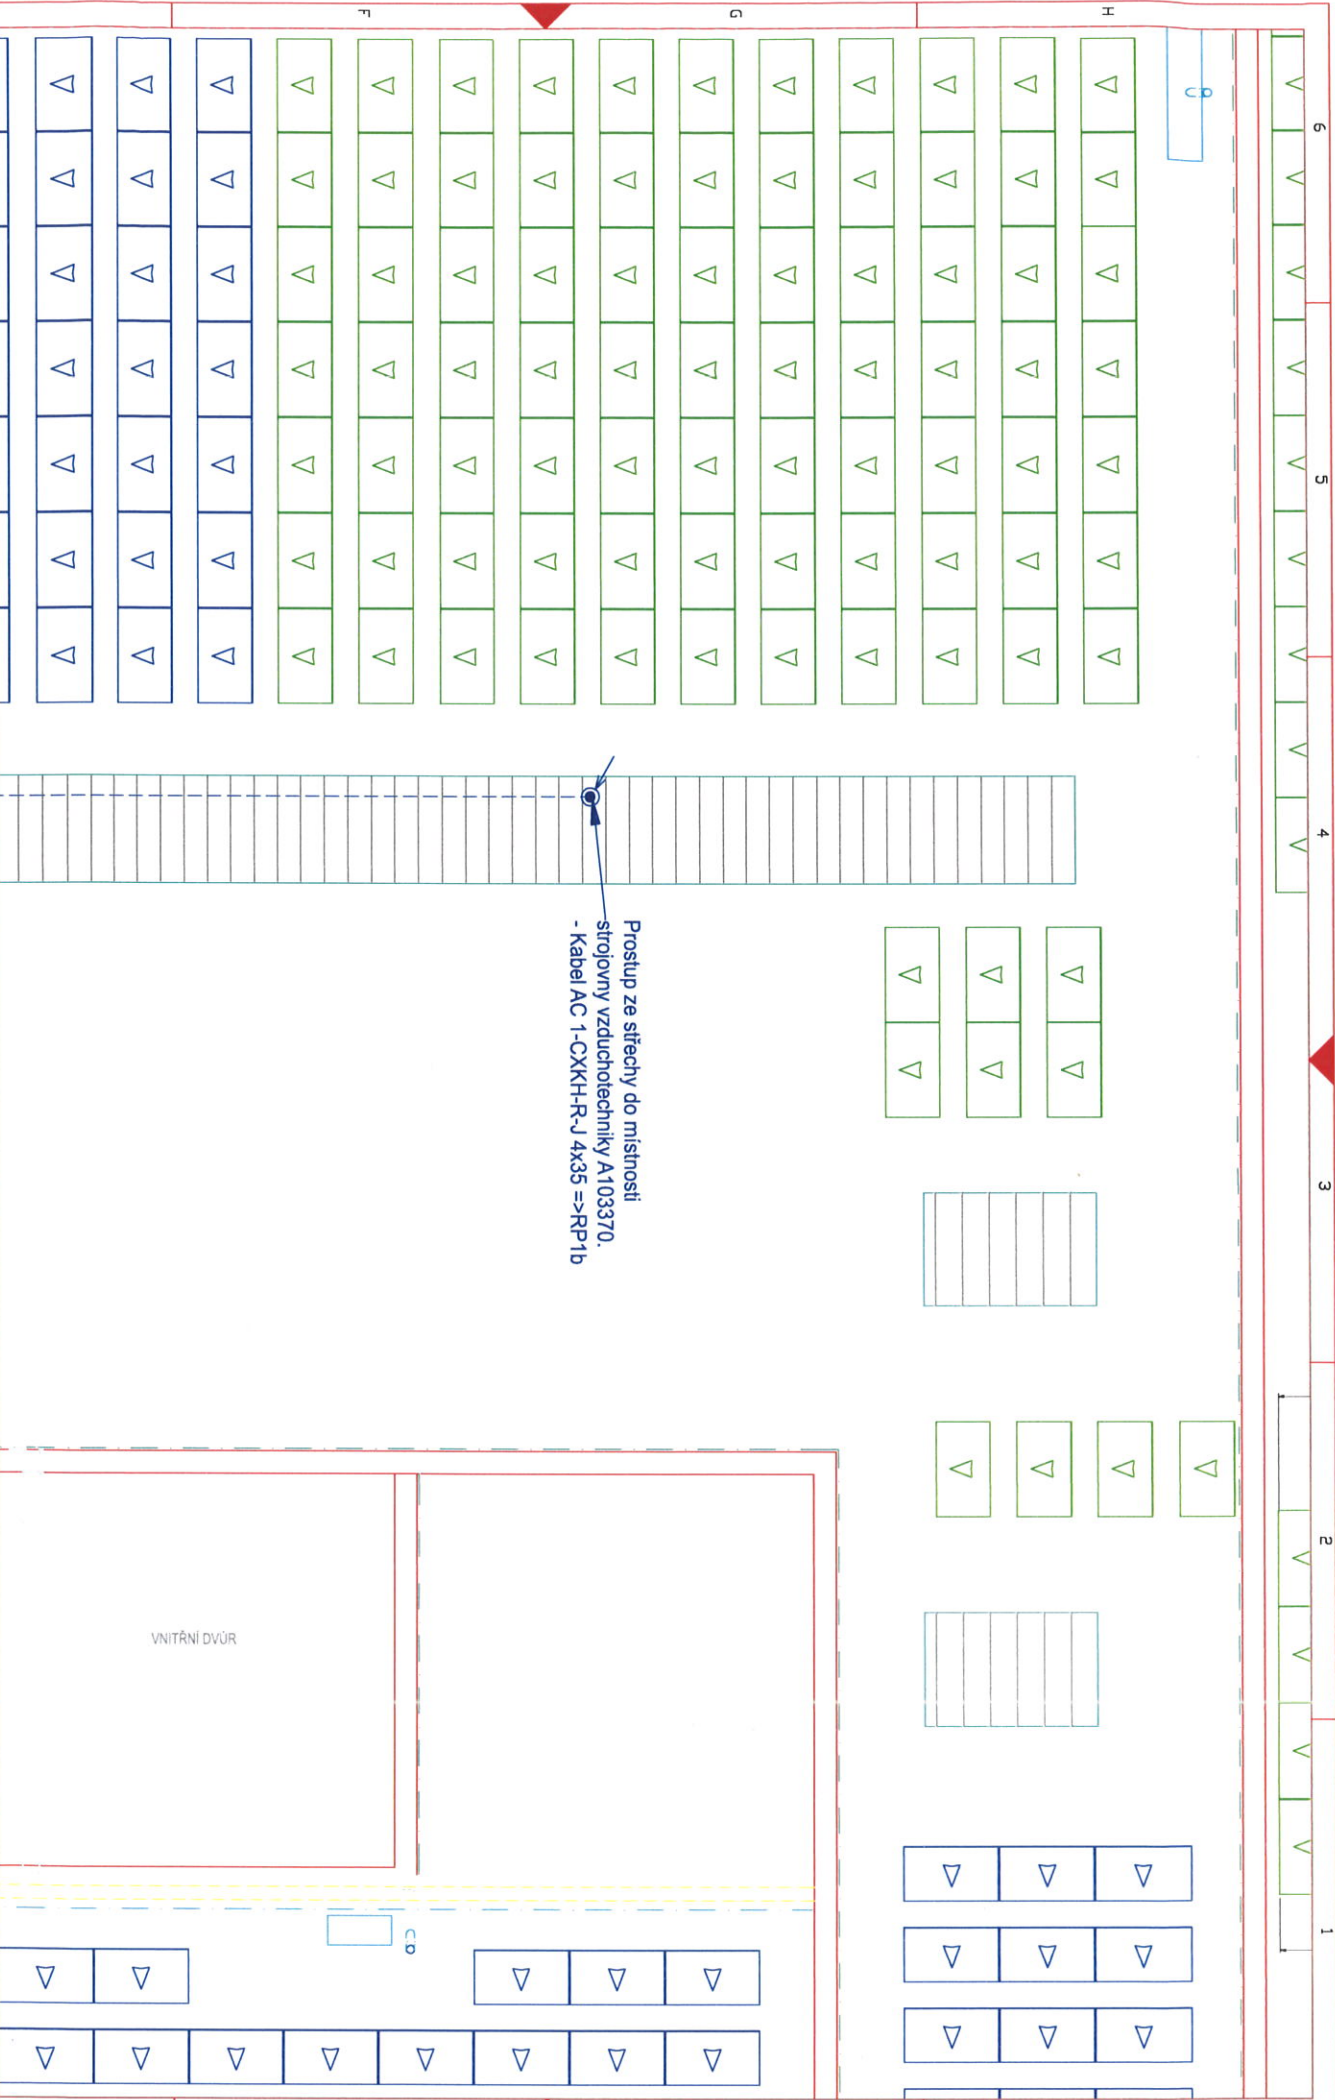

Prostup ze střechy do místnosti
strojovny vzduchotechniky A103370.
- Kabel AC 1-CXKH-R-J 4x35 =>RP1b

Prostup ze střechy do místnosti
strojovny vzduchotechniky
A103030.
- Kabel AC 1-CXKH-R-J 3x185+95=>R
- Kabel CYA 25

Prostup ze střechy do místnosti
střešního příštířku pro odtahy
a nasávání VZT

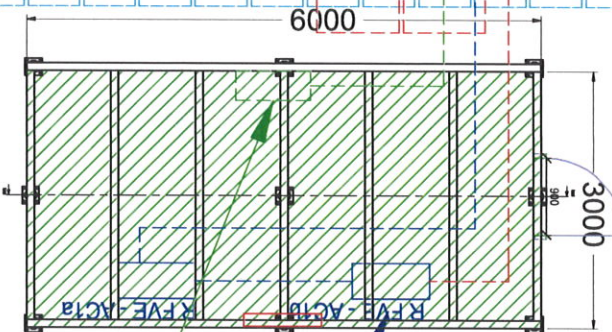

Nové kabelové trasy AC po střeše budovy "A".
- Kabel AC 1-CXKH-R-J 4x35, cca 100m
- Kabel AC 1-CXKH-R-J 3x185+95, cca 100m
- Kabel CYA 25, cca 100m
- Kabelový žlab Kopos 50x125, připojen na HoP kontejneru.

Nové technologické rozvaděče
R FVE -AC1a, R FVE - AC1b
uvnitř kontejneru

- Umístění hlavního ochranného pospojování (HOP)
- Připojeno na okružní vedení hlavního pospojování CYA 25

LMAMA s o l a r LAMA solar technologies s.r.o.		Tato dokumentace je vlastnictvím LMAMA s o l a r a je poskytnuta pouze pro účely, na které byla určena.	
PROJEKTANT: Ing. Jindřich Slučný PHD		VYKONAL: Ing. Jindřich Slučný PHD	
INVESTOR: Fakultní nemocnice Olomouc		VYPRACOVAL: Ing. Jan Vilnius	
NÁZEV VÝKRESU: D.1.4.G.1 - &EMB_022-0877_FVE1_Trasy AC,HOP		AKTIVITA: &EMB_022-0877	
LIST: 2		LIST: 3	
REV.: 1		REV.: 2	

