


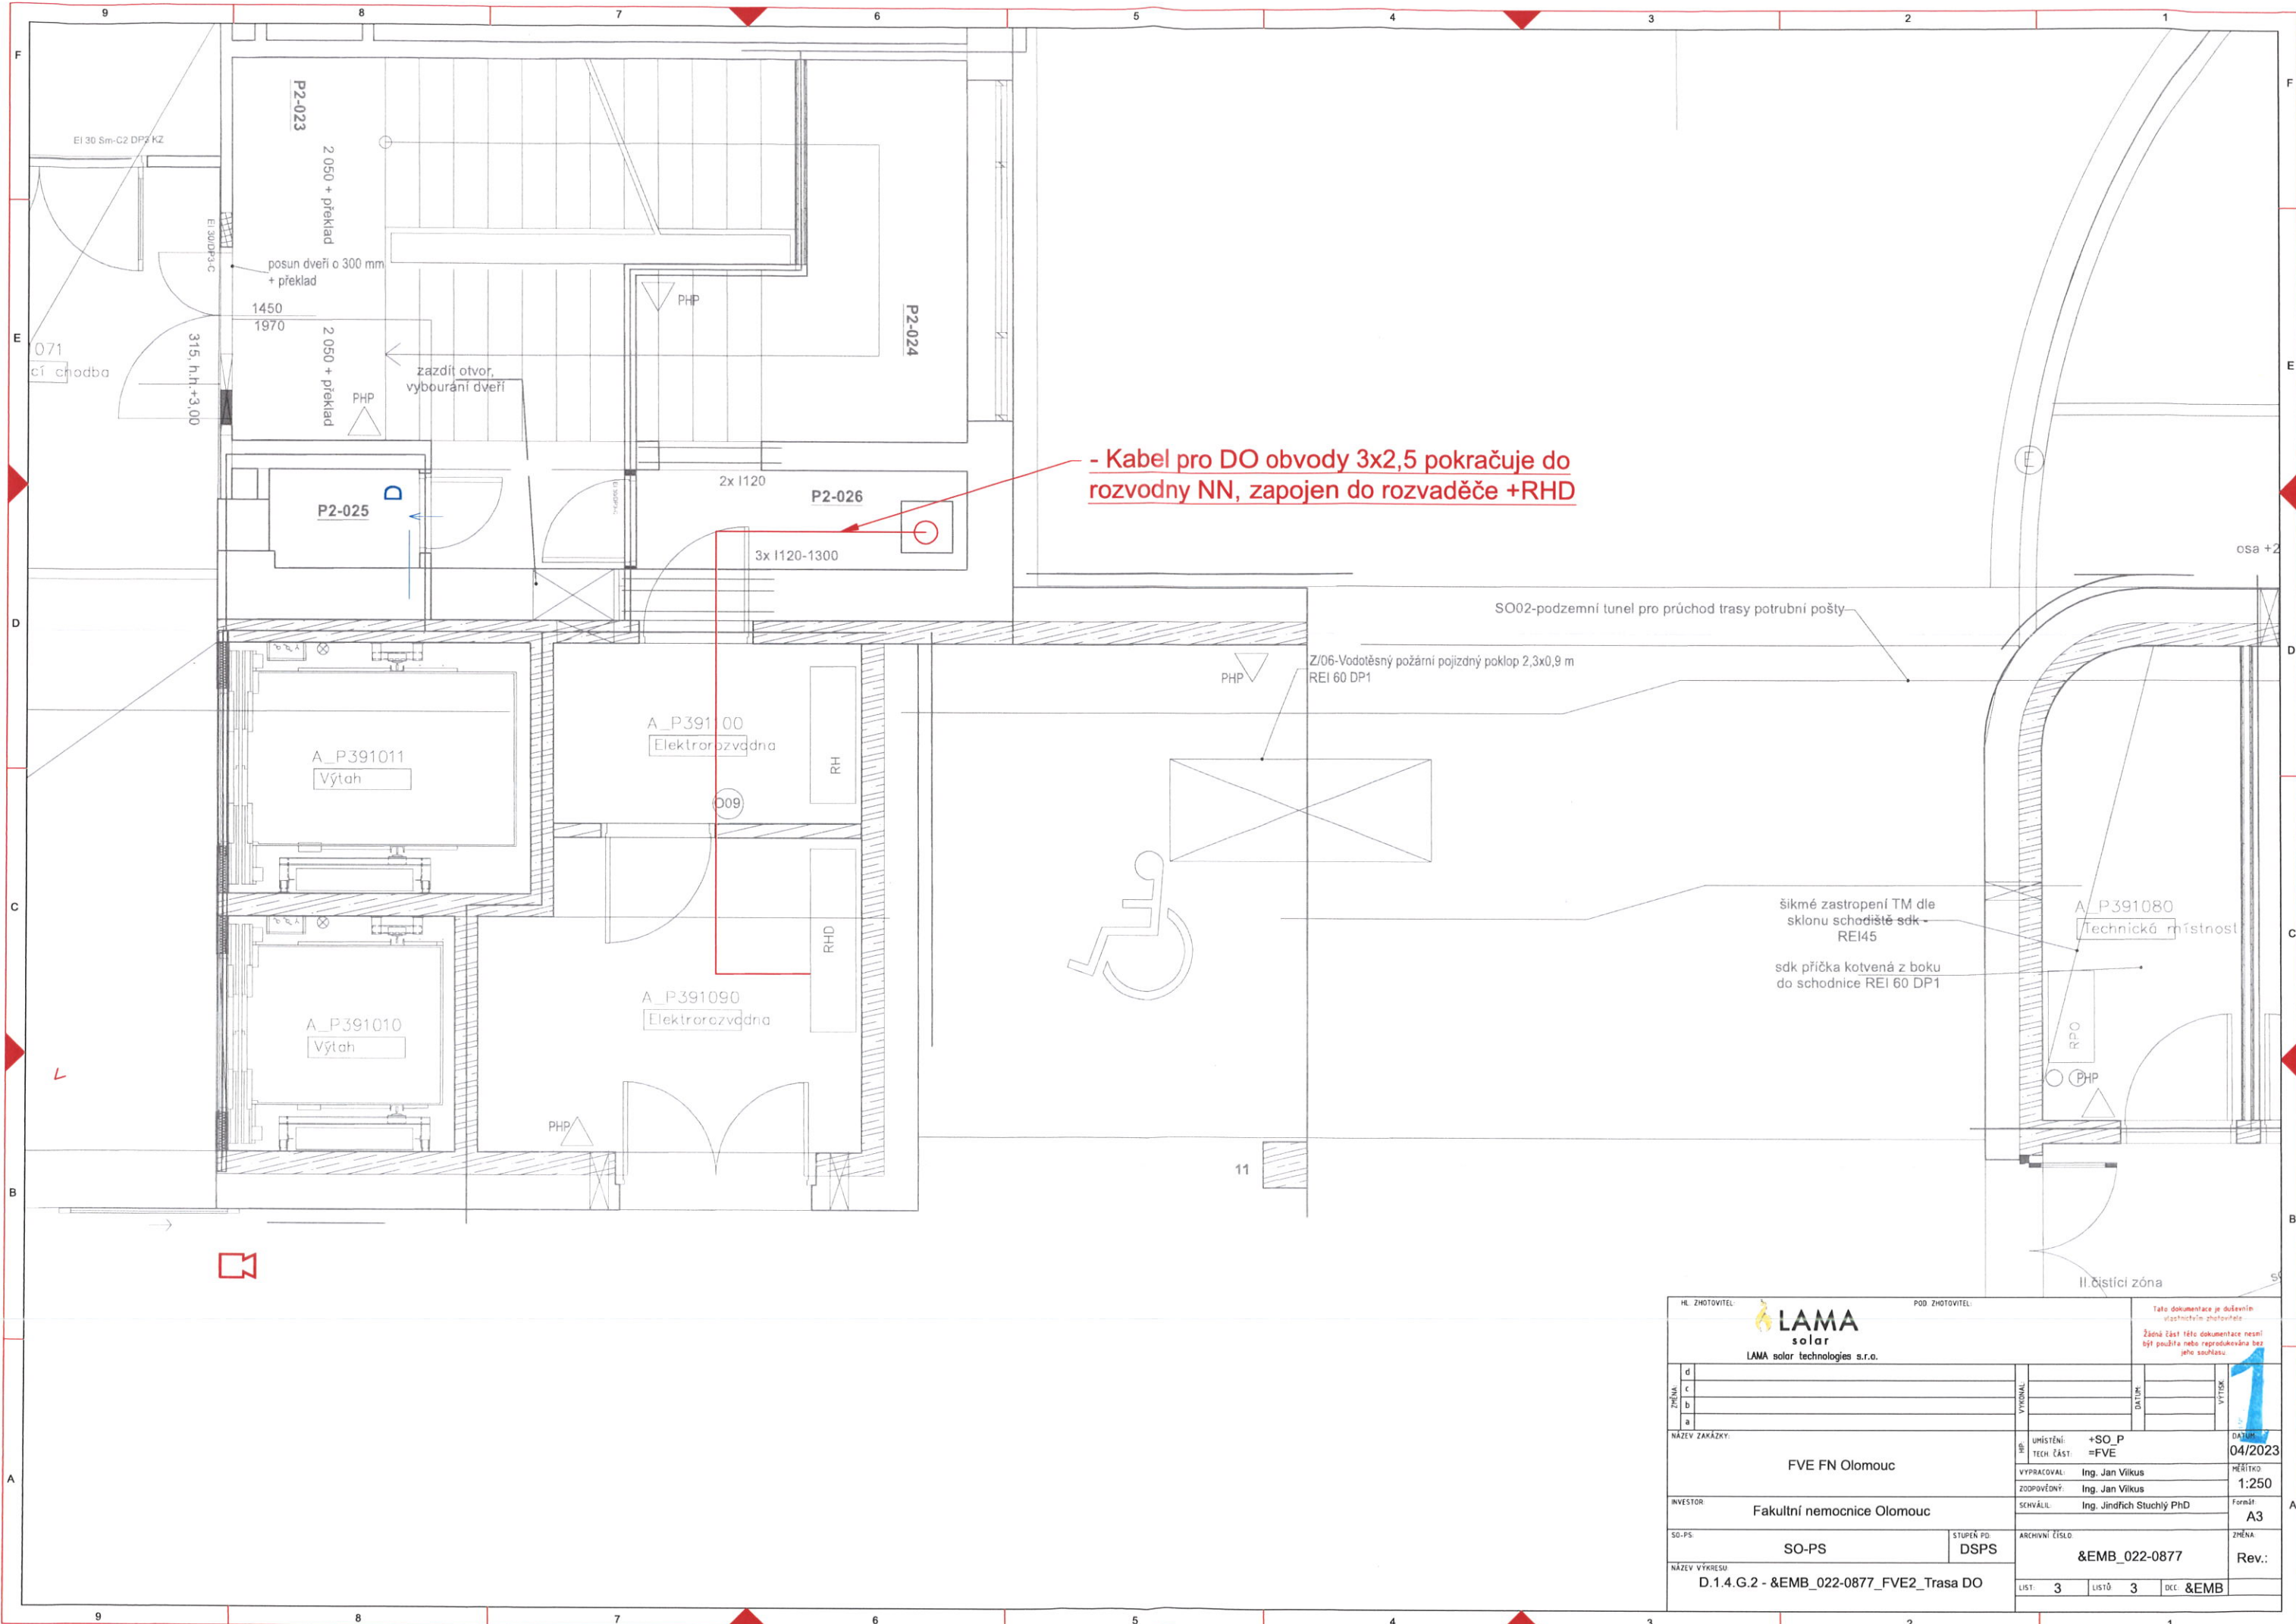

- Kabel pro DO obvody 3x2,5 pokračuje do rozvodny NN, zapojen do rozvaděče +RHD

HL. ZHOTOVITEL		POD. ZHOTOVITEL		Tato dokumentace je duševním vlastnictvím zhotovitele. Žádná část této dokumentace nesmí být použita nebo reprodukována bez jeho souhlasu.	
 LAMA solar technologies s.r.o.					
NÁZEV ZAKÁZKY:		UMÍSTĚNÍ:		DATA:	
FVE FN Olomouc		+SO_P =FVE		04/2023	
INVESTOR:		VYPRACOVAL:		MĚŘÍTKO:	
Fakultní nemocnice Olomouc		Ing. Jan Víkus		1:250	
SO-PS:		ZODPOVĚDNÝ:		Formát:	
SO-PS		Ing. Jindřich Stuchlý PhD		A3	
NÁZEV VÝKRESU:		ARCHIVNÍ ČÍSLO:		ZMĚNA:	
D.1.4.G.2 - &EMB_022-0877_FVE2_Trasa DO		&EMB_022-0877		Rev.:	
LIST: 3		LISTŮ: 3		DEC: &EMB	