

A

B

C

D

E

F

A


B

C

D


E

F

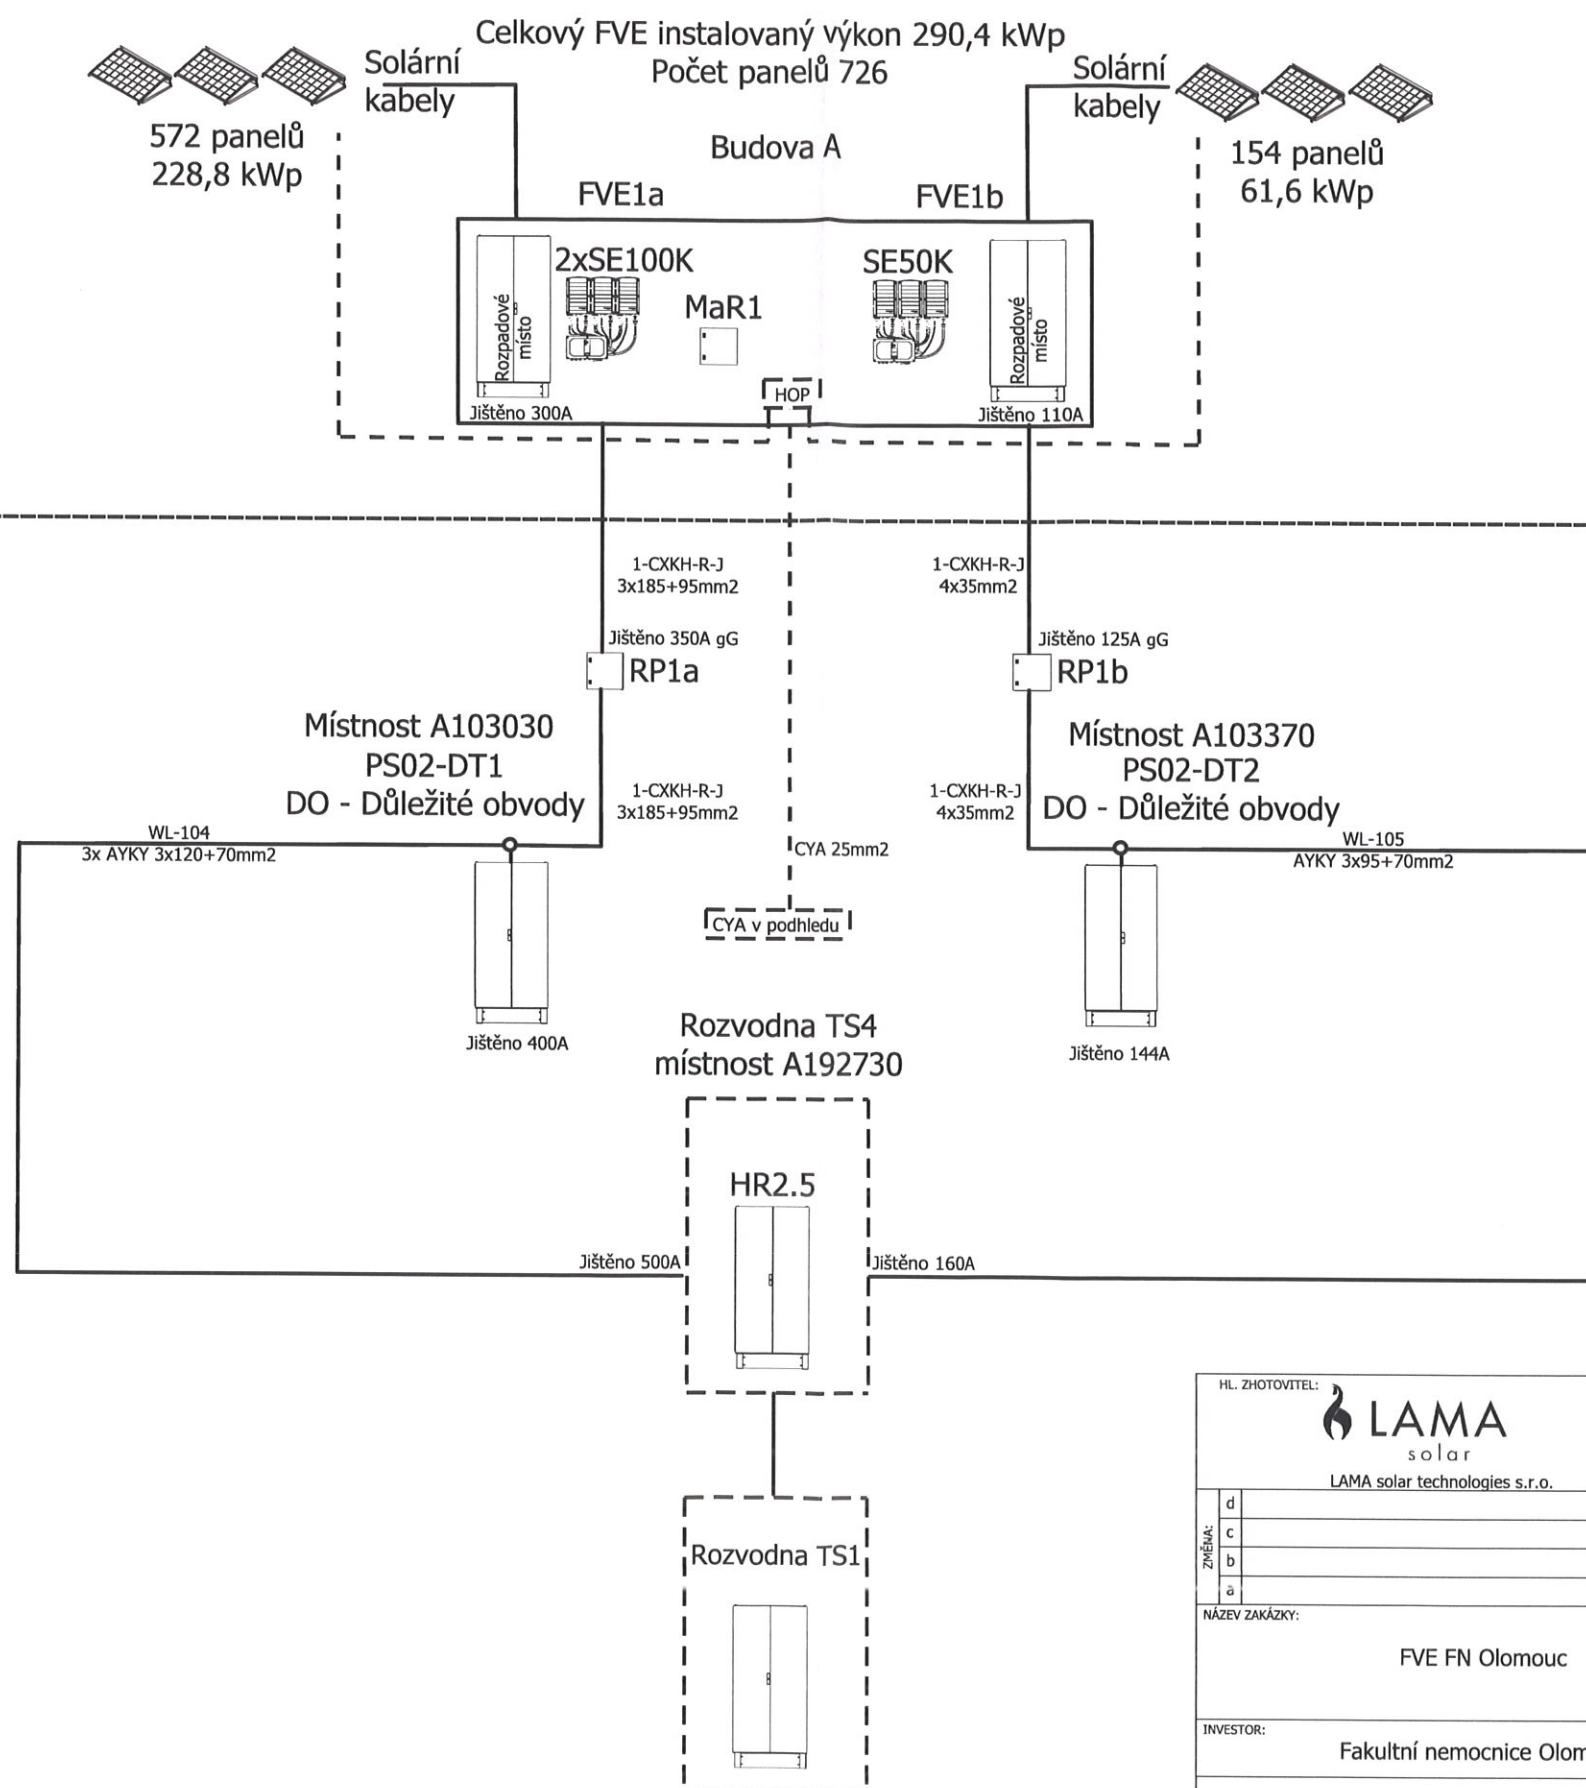

LAMA solar
technologies s.r.o.
Objednána 1777
765 02 Oltravice
Korespondenční adresa:
Č. armády 1384/1a
748 01 Hlučín
IČ 08443009
DIČ CZ08443009
www.lamasolar.cz

HL. ZHOTOVITEL:		POD. ZHOTOVITEL:		Tato dokumentace je duševním vlastnictvím zhotovitele Žádná část této dokumentace nesmí být použita nebo reprodukována bez jeho souhlasu.	
LAMA solar technologies s.r.o.					
ZMĚNA:		VYKONAL:		DATUM:	
d					
c					
b					
a					
NÁZEV ZAKÁZKY:		UMÍSTĚNÍ:		DATUM:	
FVE FN Olomouc		Budova A		23.05.2023	
		TECH. ČÁST:		MĚŘÍTKO:	
		D.2.A.1		1 : 100	
INVESTOR:		VYPRACOVAL:		Formát:	
Fakultní nemocnice Olomouc		Bc. Michael Stach		A3	
		ZODPOVĚDNÝ:		ZMĚNA:	
		Ing. Václav Urbiš		Rev: 0	
		SCHVÁLIL:			
		Ing. Jindřich Stuchlý Ph.D.			
NÁZEV VÝKRESU:		STUPEŇ PD:		ARCHIVNÍ ČÍSLO:	
Blokové schéma FVE budova A		DSPA		22-0877	
		LIST:		LISTŮ:	
		1		5	
		DCC: &EFF			

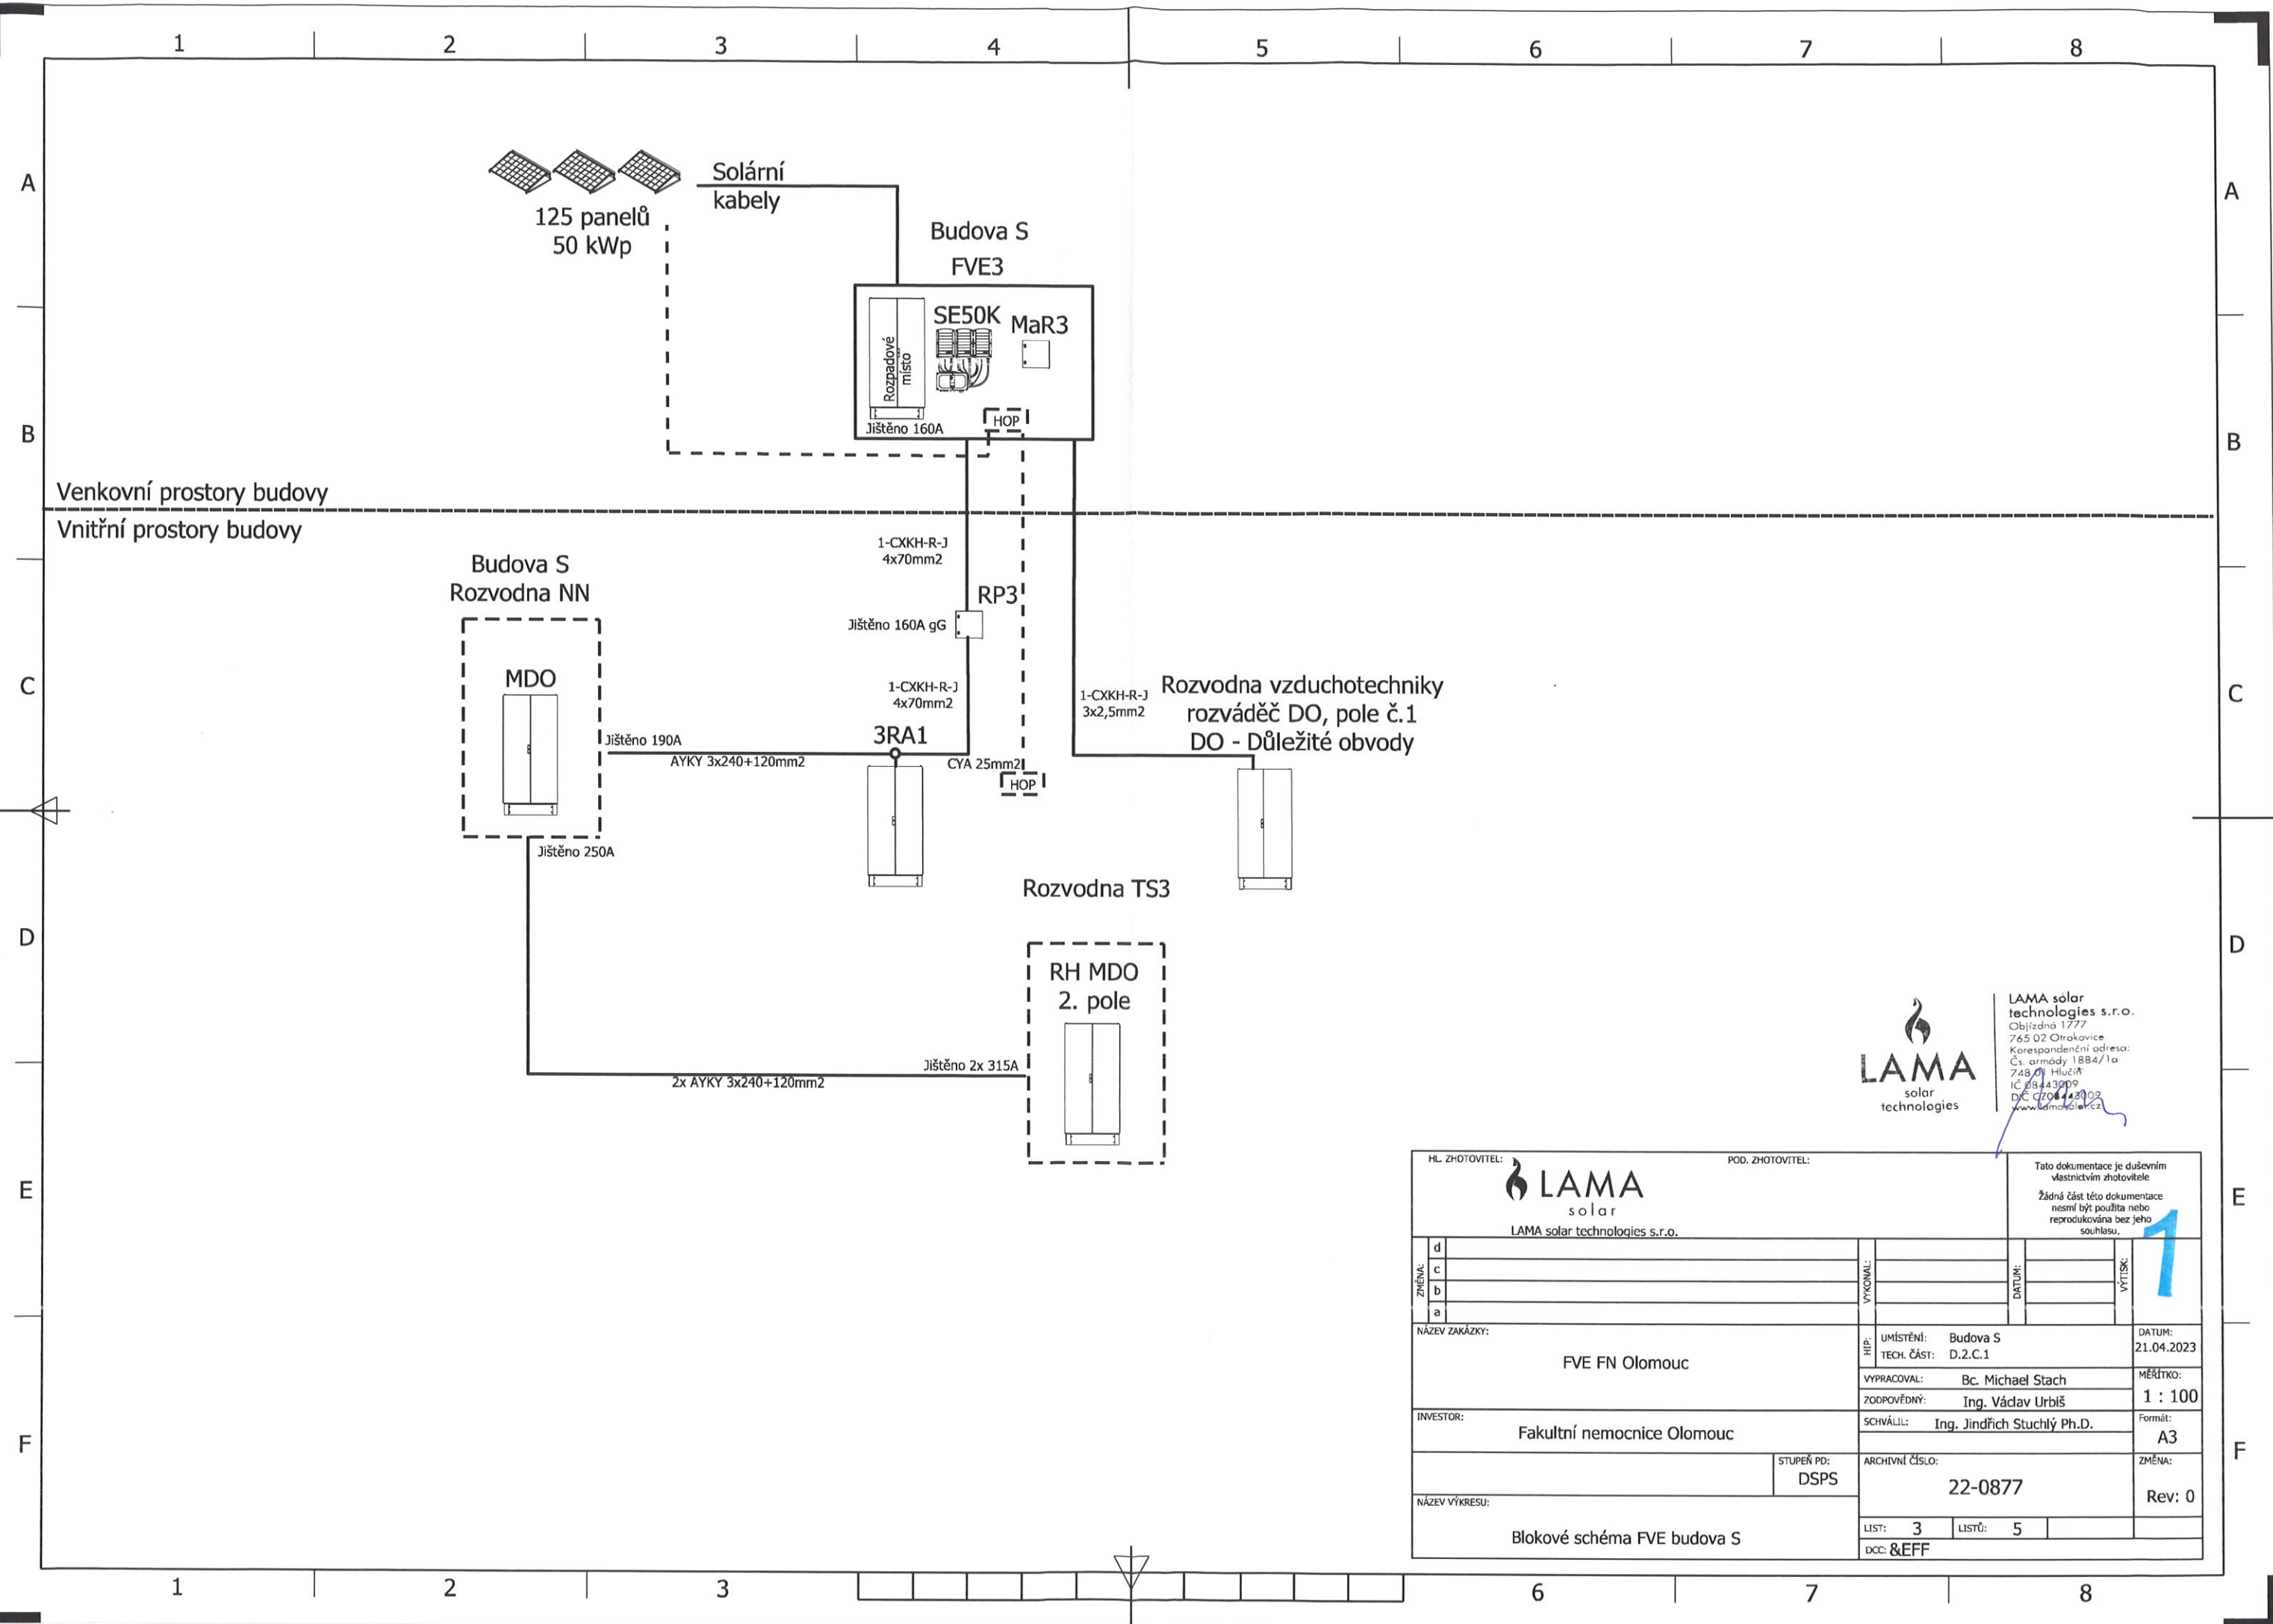



LAMA solar technologies s.r.o.
Objizdná 1777
765 02 Otrokovice
Korespondenční adresa:
Čs. armády 1884/1a
748 01 Hlučín
IČ 08443009
DIČ CZ00443002
www.lama.cz

HL. ZHOTOVITEL:  LAMA solar technologies s.r.o.		POD. ZHOTOVITEL:	
Tato dokumentace je duševním vlastnictvím zhotovitele. Žádná část této dokumentace nesmí být použita nebo reprodukována bez jeho souhlasu.		1	
ZNĚNA:	UMÍSTĚNÍ: Budova S	DATUM:	21.04.2023
d	TECH. ČÁST: D.2.C.1		
c			
b			
a			
NÁZEV ZAKÁZKY: FVE FN Olomouc		VYPRACOVAL: Bc. Michael Stach	MĚŘÍTKO: 1 : 100
INVESTOR: Fakultní nemocnice Olomouc		ZODPOVĚDNÝ: Ing. Václav Urbíř	Formát: A3
STUPEŇ PD: DSPS		SCHVÁLIL: Ing. Jindřich Stuchlý Ph.D.	ZMĚNA: Rev: 0
NÁZEV VÝKRESU: Blokové schéma FVE budova S		ARCHIVNÍ ČÍSLO: 22-0877	
		LIST: 3	LISTŮ: 5
		DCC: &EFF	

A

B

C

D

E

F

1

2

3

4

5

6

7

8

A

B

C

D

E


F



144 panelů
57,6 kWp

Solární
kabely


Budova P
FVE2

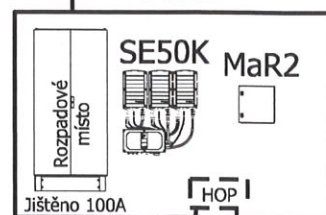

Venkovní prostory budovy


Vnitřní prostory budovy

Rozvodna NN

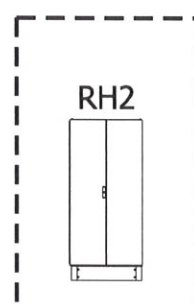

Hlavní vypínač 630A

CHL1

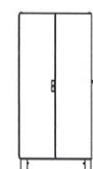

1-CXKH-R-J
5x70mm²

1-CYKY
5x70mm²


Jištěno 160A gG

RP2




1-CXKH-R-J
3x2,5mm²

Rozvodna budovy P
rozdávěč RHD
DO - Důležité obvody

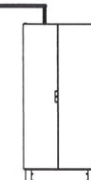


Rozvodna TS3
NN část

RH - MDO
pole5

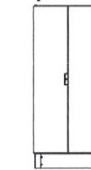

Venkovní pilíř

SR 602

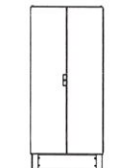

Jištěno 224A gG

2x 1-AYKY 3x150+70mm²

Jištěno 250A gG

AYKY 3x240+120mm²

Jištěno 200A

1-CXKH-R-J 5x70mm²

CYA 25mm²

HL. ZHOTOVITEL:		POD. ZHOTOVITEL:		Tato dokumentace je duševním vlastnictvím zhotovitele. Žádná část této dokumentace nesmí být použita nebo reprodukována bez jeho souhlasu.	
					
LAMA solar technologies s.r.o.					
ZMĚNA:		VÝKONAL:		DATUM:	
d					
c					
b					
a					
NÁZEV ZAKÁZKY:		UMÍSTĚNÍ:		DATUM:	
FVE FN Olomouc		Budova P		21.04.2023	
		TECH. ČÁST:		MĚŘÍTKO:	
		D.2.B.1		1 : 100	
INVESTOR:		VYPRACOVAL:		SCHVÁLIL:	
Fakultní nemocnice Olomouc		Bc. Michael Stach		Ing. Jindřich Stuchlý Ph.D.	
		ZODPOVĚDNÝ:		Formát:	
		Ing. Jindřich Stuchlý Ph.D.		A3	
NÁZEV VÝKRESU:		STUPEŇ PD:		ARCHIVNÍ ČÍSLO:	
Blokové schéma FVE budova P		DSPS		22-0877	
		LIST:		ZMĚNA:	
		2		Rev: 0	
		LISŮ:			
		5			
		DCC: &EFF			

A

B

C

D

E

F

1

2

3


4

5

6

7


8

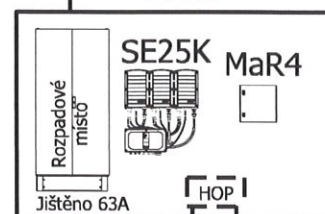60 panelů
24 kWpSolární
kabelyBudova Y
FVE4

Venkovní prostory budovy

Vnitřní prostory budovy

Rozvodna NN

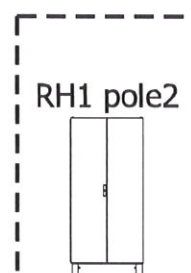

Jistič 1600A

1-CXKH-R-J
5x16mm²

Jištění 63A gG

5RCH1

MDO

Málo důležité

obvody

Hlavní vypínač 630A

8x CXKH-R 1x150mm²Část DO
(Důležité obvody)Rozvodna TS1
RH 12 - 3 pole

HR12

Jištění 6x315A

6x 1-AYKY 3x240+120mm²

LAMA solar
technologies s.r.o.
Objednána 1777
765 02 Otrokovice
Korespondenční adresa:
Čs. armády 1884/1a
748 01 Hlučín
IČ 08443009
DIČ CZ08443009
www.lamasolar.cz

HL. ZHOTOVITEL:  LAMA solar technologies s.r.o.		POD. ZHOTOVITEL:		Tato dokumentace je duševním vlastnictvím zhotovitele. Žádná část této dokumentace nesmí být použita nebo reprodukována bez jeho souhlasu.	
ZNĚNA:	d	VYKONAL:		DATUM:	
	c				
	b				
	a				
NÁZEV ZAKÁZKY:		UMÍSTĚNÍ:		DATUM:	
FVE FN Olomouc		Budova Y		21.04.2023	
		TECH. ČÁST:		MĚŘÍTKO:	
		D.2.D.1		1 : 100	
INVESTOR:		VYPRACOVAL:		Formát:	
Fakultní nemocnice Olomouc		Bc. Michael Stach		A3	
		ZODPOVĚDNÝ:		ZMĚNA:	
		Ing. Václav Urbíř		Rev: 0	
		SCHVÁLIL:			
		Ing. Jindřich Stuchlý Ph.D.			
NÁZEV VÝKRESU:		STUPEŇ PD:		ARCHIVNÍ ČÍSLO:	
Blokové schéma FVE budova Y		DPS		22-0877	
		LIST:		LISTŮ:	
		4		5	
		DCC: &EFF			