


# Koordinační situace

m 1 : 500

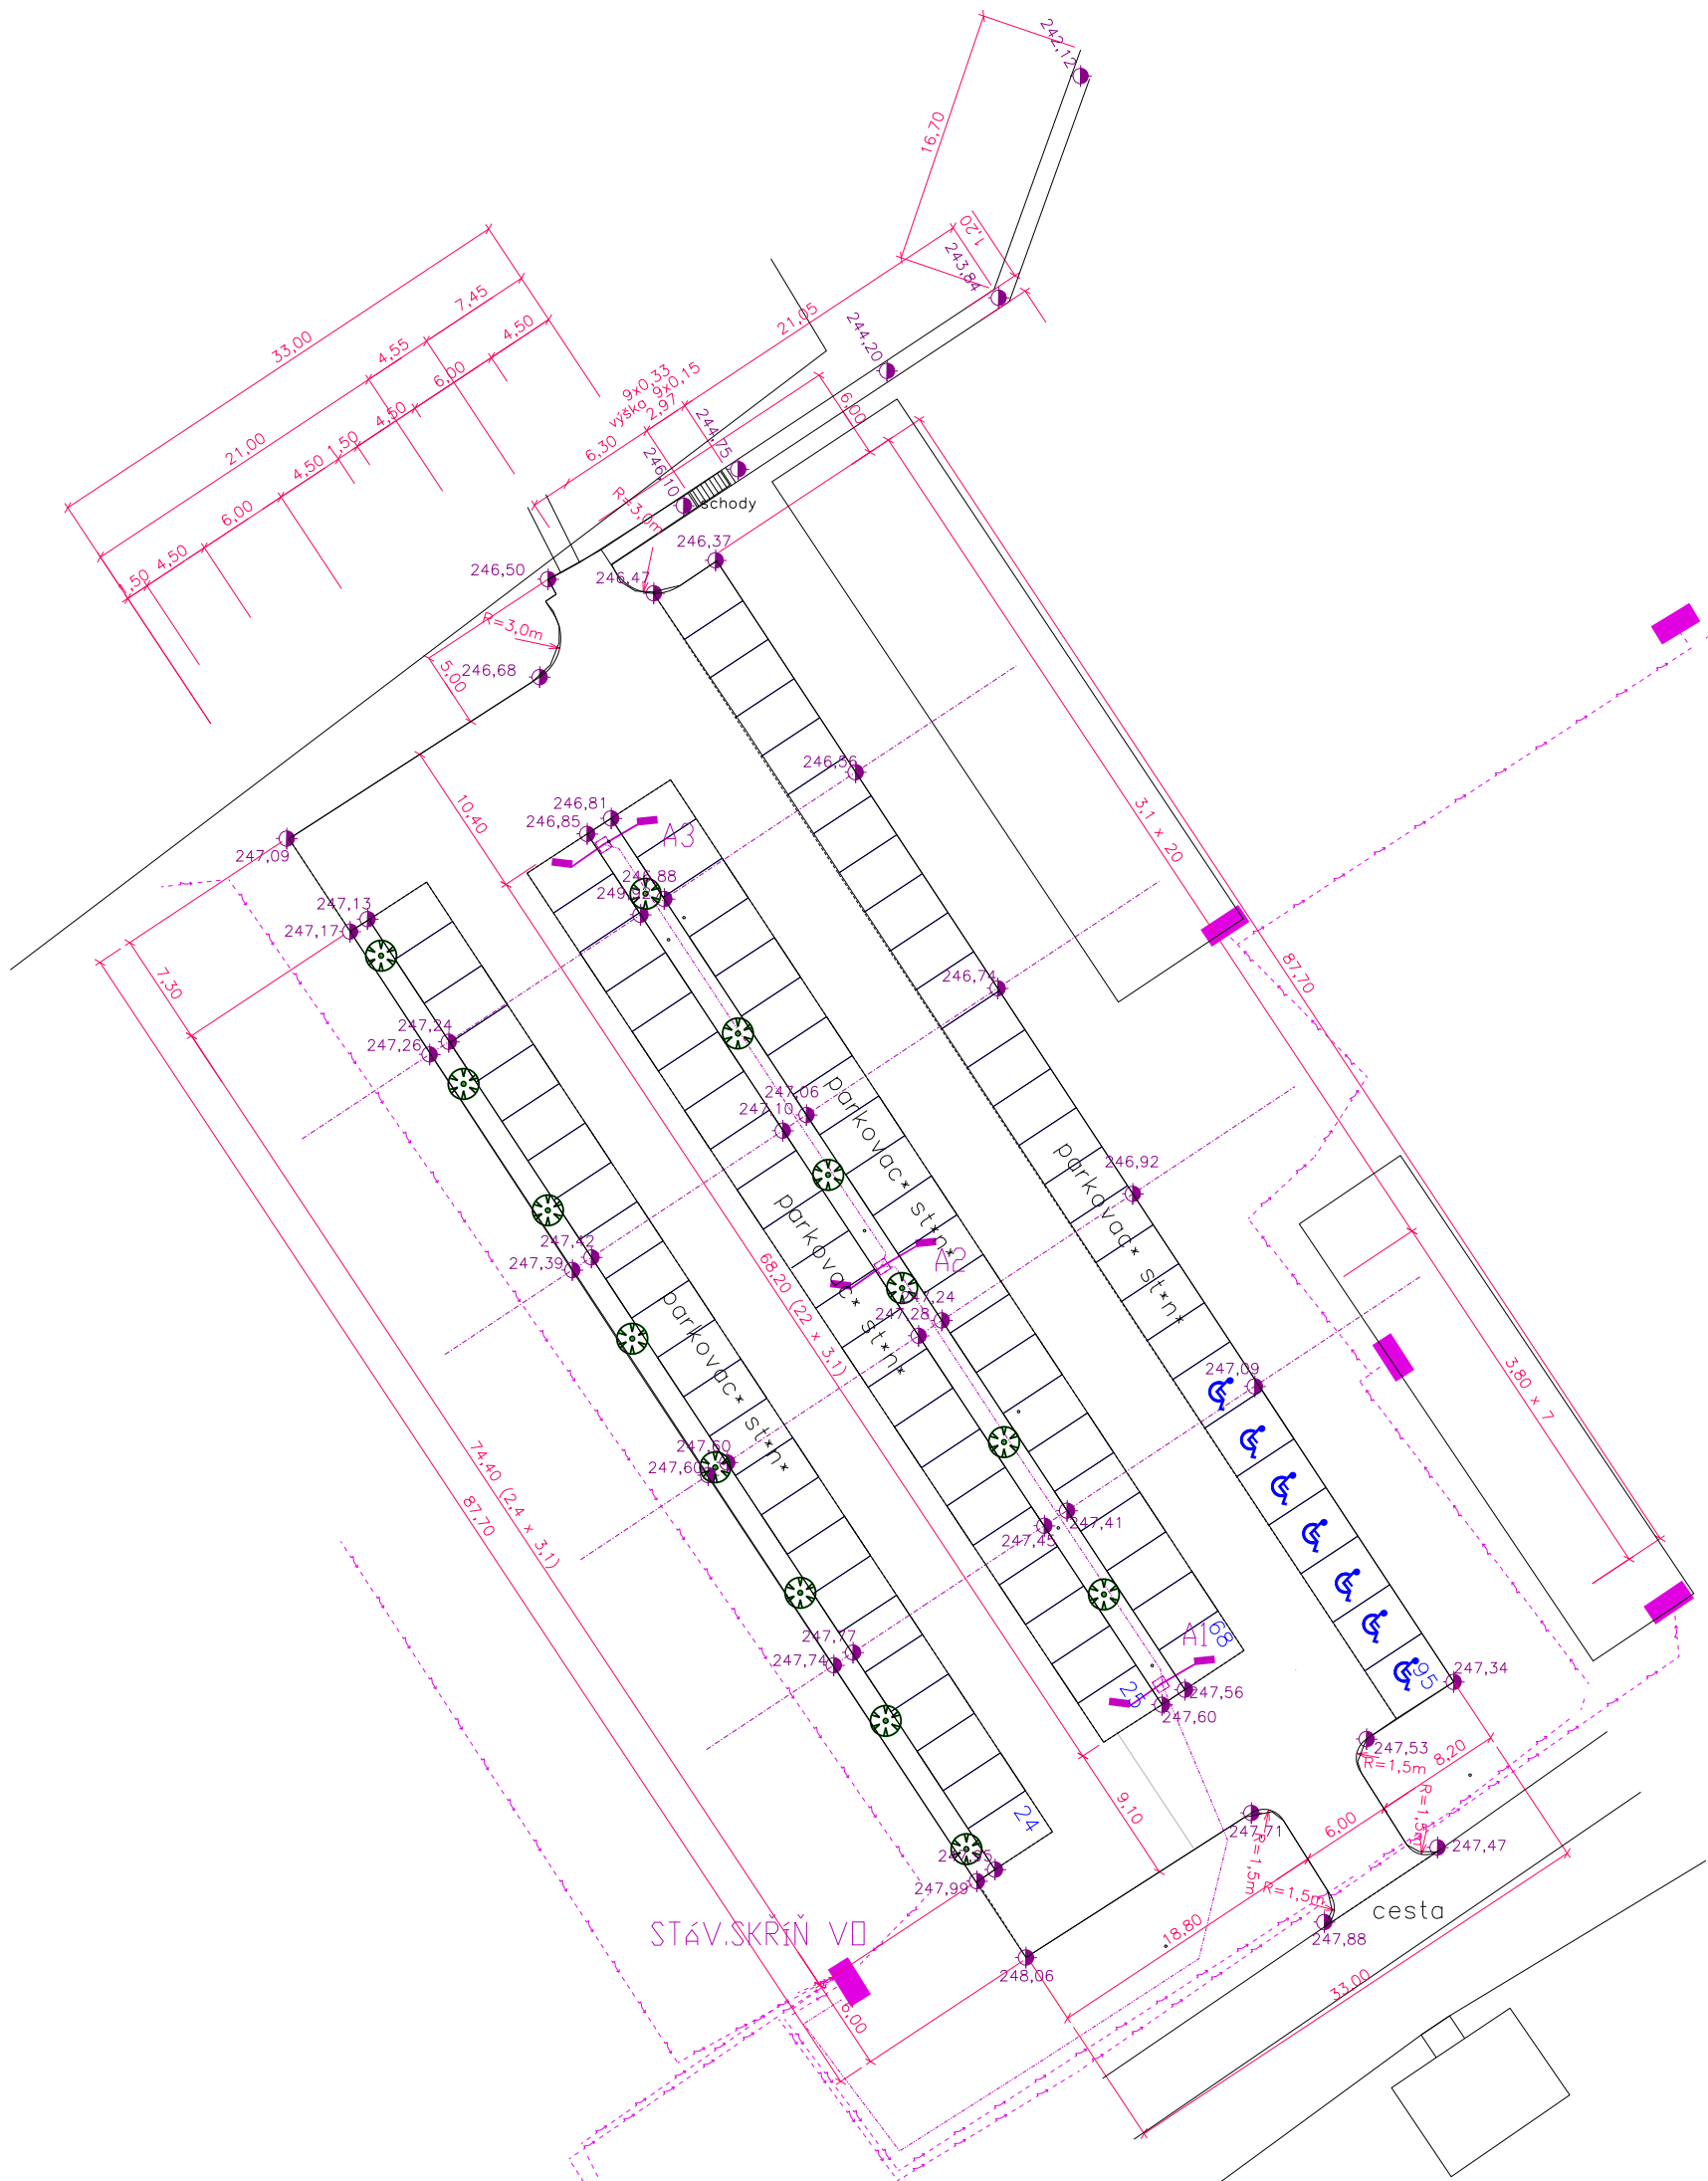

## LEGENDA :

- Vodorovné dopravní značení
- Betonová obruba
- Betonová obruba ABO 15/15/100
- Veřejné osvětlení

## Parkovací plocha v areálu FN Olomouc

objednavatel : FN Olomouc, I.P.Pavlova 6, Olomouc 779 00  
místo stavby : areál FN Olomouc  
stupeň p.d. : dokumentace skutečného provedení stavby  
gen.projekt : ateliér-r, spol. s.r.o., Uhelná 27, 772 00 Olomouc  
zpracov. částí : Ing. Aleš Keller, Wollmanova 2, 635 00 Brno  
datum : červen 2013

část : B. souhrnné řešení stavby  
obsah : Koordinační situace

# B.2