



STAVEBNÍ ÚPRAVA 5
TRASA A

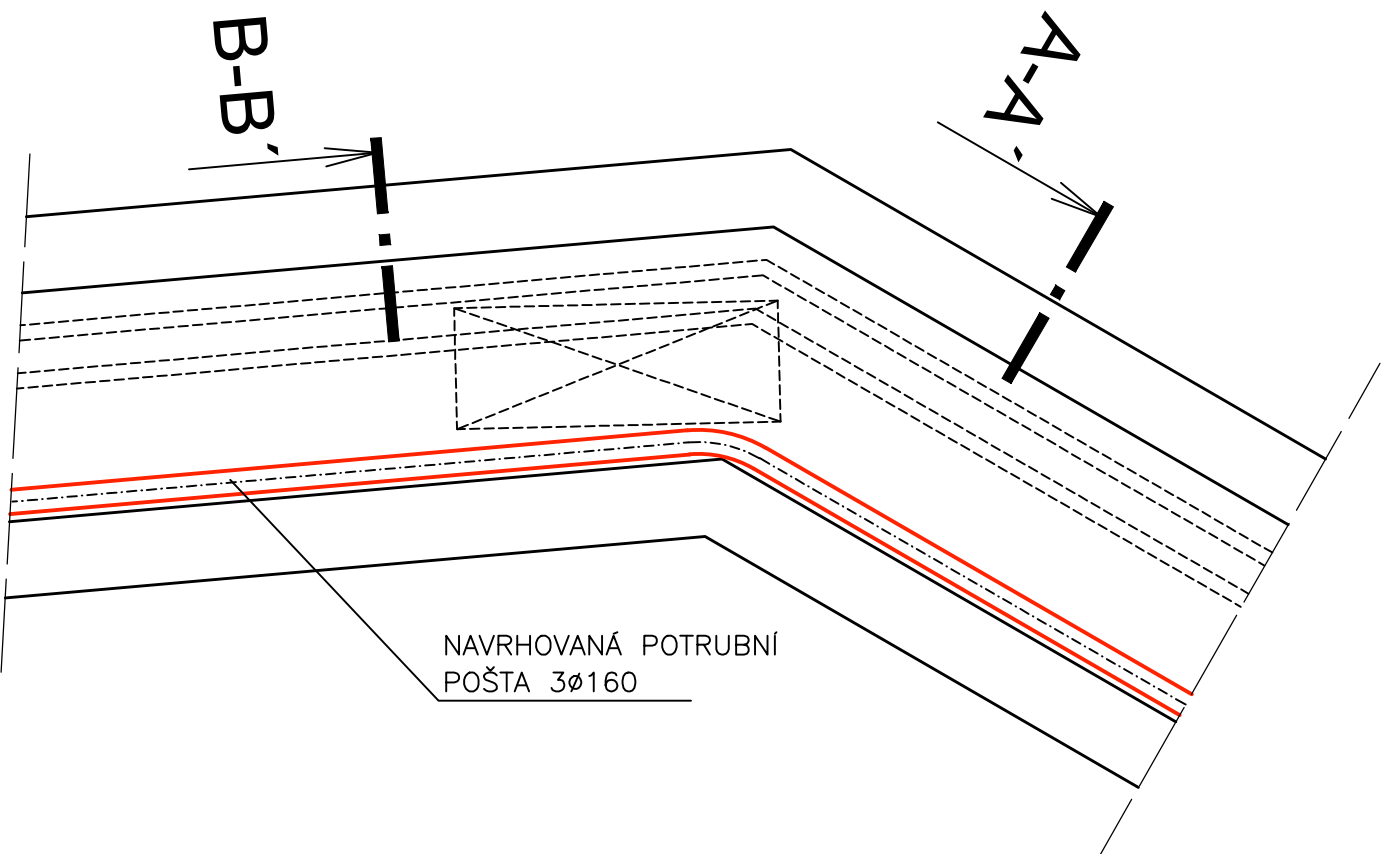


ŘEZ A-A

1:50

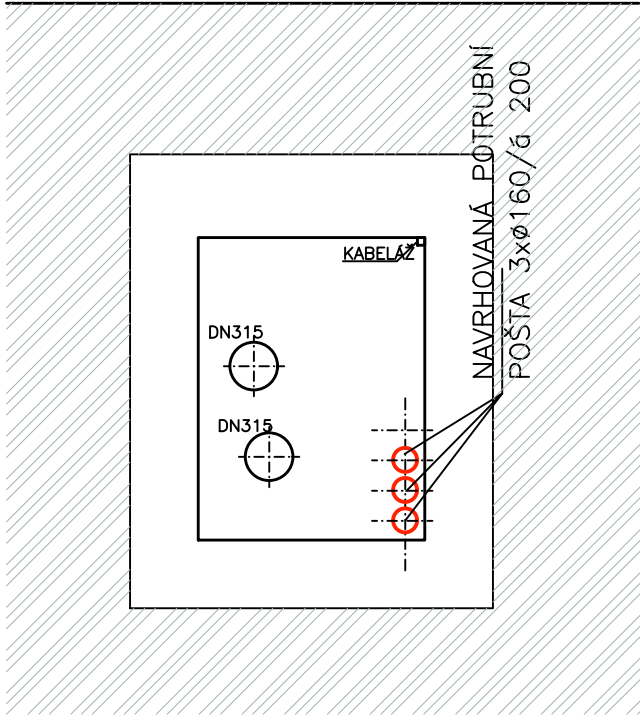

ŘEZ A-A

1:50

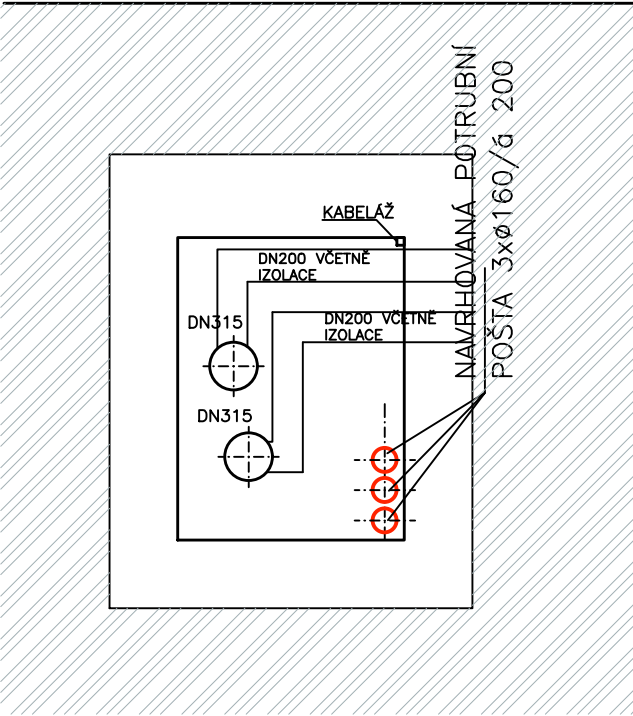



LEGENDA MATERIÁLŮ:

	STÁVAJÍCÍ KONSTRUKCE TECHNICKÉHO KANÁLU
	PŮDOVNÍ TERÉN

POZNÁMKA

VZHLEDEM K ABSENCI PLNOHODNOTNÉ PROJEKTOVÉ DOKUMENTACE TEPLOVODNÍCH KANÁLŮ, VYCHÁZÍ KONSTRUKČNÍ ŘEŠENÍ POUZE ZE STAVEBNĚ TECHNICKÉHO PRŮZKUMU, ROZMĚRY TEPLOVODNÍCH KANÁLŮ ODPOVÍDAJÍ JEJICH VNITŘNÍMU ZAMĚŘENÍ, VE VÝKRESECH JE UVEDEN PŘEDPOKLÁDANÝ KONSTRUKČNÍ SYSTÉM, PŘEDPOKLÁDANÁ JE I HLOUBKA ZALOŽENÍ V TERÉNU

Revize	Vypracoval	Popis obsahu revize	Datum

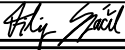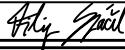LT PROJEKT PROJEKTOVÁNÍ ZDRAVOTNICKÉ VÝSTAVBY		Hlavní inženýr projektu: ING. MILAN TOMEK Vedoucí projektant zakázky: ING. FILIP SPÁČIL		Investor:  FAKULTNÍ NEMOCNICE OLOMOUC		
Profese: ARCH - STAV		Zpracovatel dílu: LT PROJEKT a.s. , Kroftova 45, 616 00 Brno Tel: +420 541 427 840 Fax: +420 533 445 506 E-mail: filip.spacil@ltprojekt.cz		Autorizace:		
Odpovědný projektant: ING. FILIP SPÁČIL 		Vypracoval: ING. FILIP SPÁČIL 	Kontroloval: ING. MILAN TOMEK 			
Akce: FAKULTNÍ NEMOCNICE OLOMOUC CENTRÁLA A ROZVODY POTRUBNÍ POŠTY		Zakázkové číslo: SPS 51 - 2016				Paré:
Objekt: VENKOVNÍ TRASY A ÚPRAVY SO 03		Datum: 09 - 2016	Formát: 2 A4			
Obsah: STAVEBNÍ ÚPRAVY 5 - TRASA A		Měřítko: 1:50		Číslo výkresu: D1.03-205		