



STAVEBNÍ ÚPRAVA 6
TRASA A

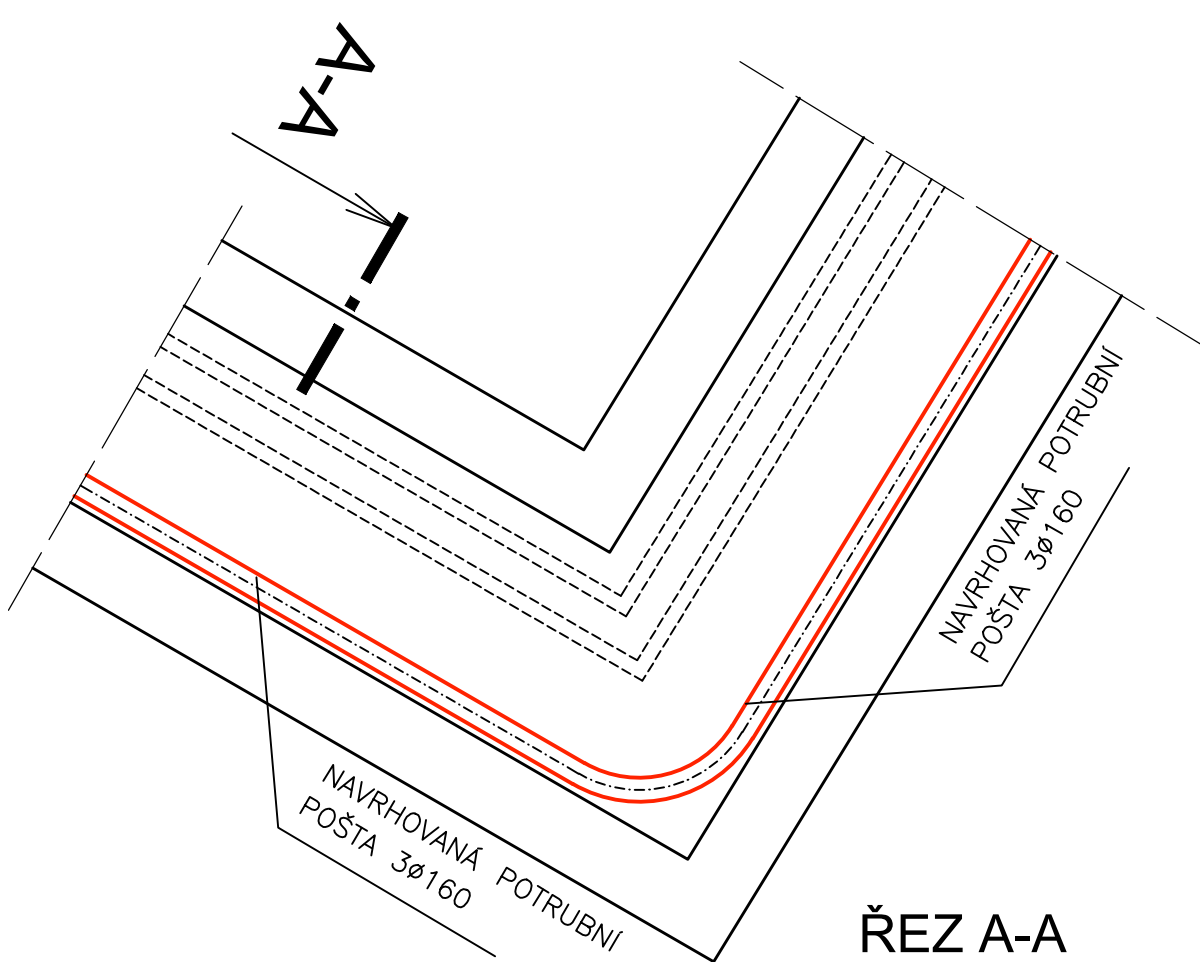

ŘEZ A-A

1:50

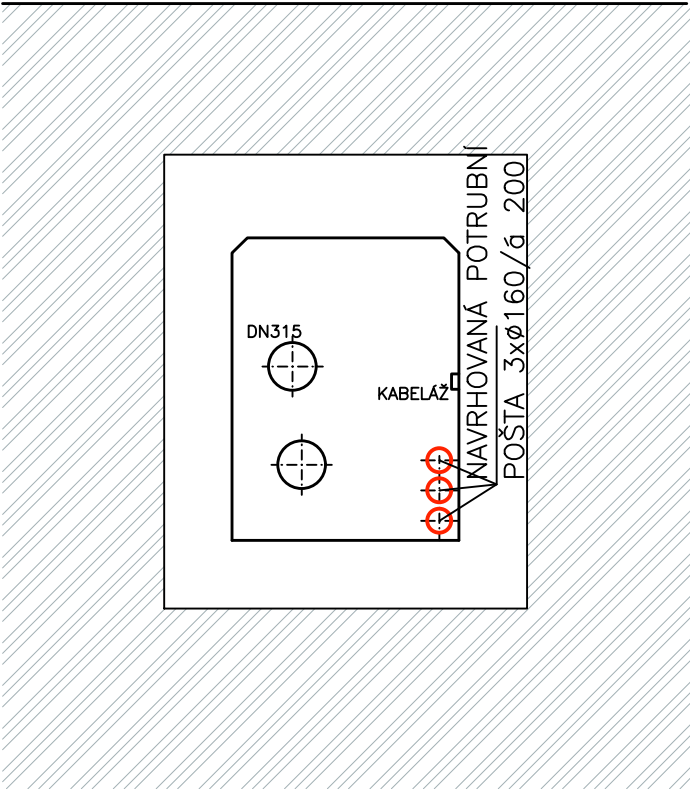

LEGENDA MATERIÁLŮ:

STÁVAJÍCÍ KONSTRUKCE
TECHNICKÉHO KANÁLU

PŮDOVNÍ TERÉN

POZNÁMKA

VZHLEDEM K ABSENCI PLNOHODNOTNÉ PROJEKTOVÉ DOKUMENTACE TEPELOVODNÍCH KANÁLŮ, VYCHÁZÍ KONSTRUKČNÍ ŘEŠENÍ POUZE ZE STAVEBNĚ TECHNICKÉHO PRŮZKUMU, ROZMĚRY TEPELOVODNÍCH KANÁLŮ ODPOVÍDAJÍ JEJICH VNITŘNÍMU ZAMĚŘENÍ, VE VÝKRESECH JE UVEDEN PŘEDPOKLÁDANÝ KONSTRUKČNÍ SYSTÉM, PŘEDPOKLÁDANÁ JE I HLOUBKA ZALOŽENÍ V TERÉNU

Revize	Vypracoval	Popis obsahu revize	Datum


LTPROJEKT
PROJEKTOVÁNÍ ZDRAVOTNICKÉ VÝSTAVBY


Hlavní inženýr projektu:
ING. MILAN TOMEK
Vedoucí projektant zakázky:
ING. FILIP SPÁČIL

Investor:
 FAKULTNÍ NEMOCNICE
OLOMOUC

Profese:
ARCH - STAV

Zpracovatel dílu:
LT PROJEKT a.s. , Kroftova 45, 616 00 Brno
Tel: +420 541 427 840 Fax: +420 533 445 506
E-mail: filip.spacil@ltprojekt.cz

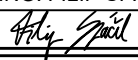Odpovědný projektant:
ING. FILIP SPÁČIL

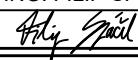
Vypracoval:
ING. FILIP SPÁČIL


Kontroloval:
ING. MILAN TOMEK


Akce:
**FAKULTNÍ NEMOCNICE OLOMOUC
CENTRÁLA A ROZVODY POTRUBNÍ POŠTY**

Zakázkové číslo: SPS 51 - 2016
Datum: 09 - 2016
Formát: 2 A4

Paré:

Objekt: VENKOVNÍ TRASY A ÚPRAVY SO 03

Stupeň: SKUTEČNÉ PROVEDENÍ STAVBY

Obsah:
STAVEBNÍ ÚPRAVY 6 - TRASA A

Měřítko: 1:50
Číslo výkresu: **D1.03-206**