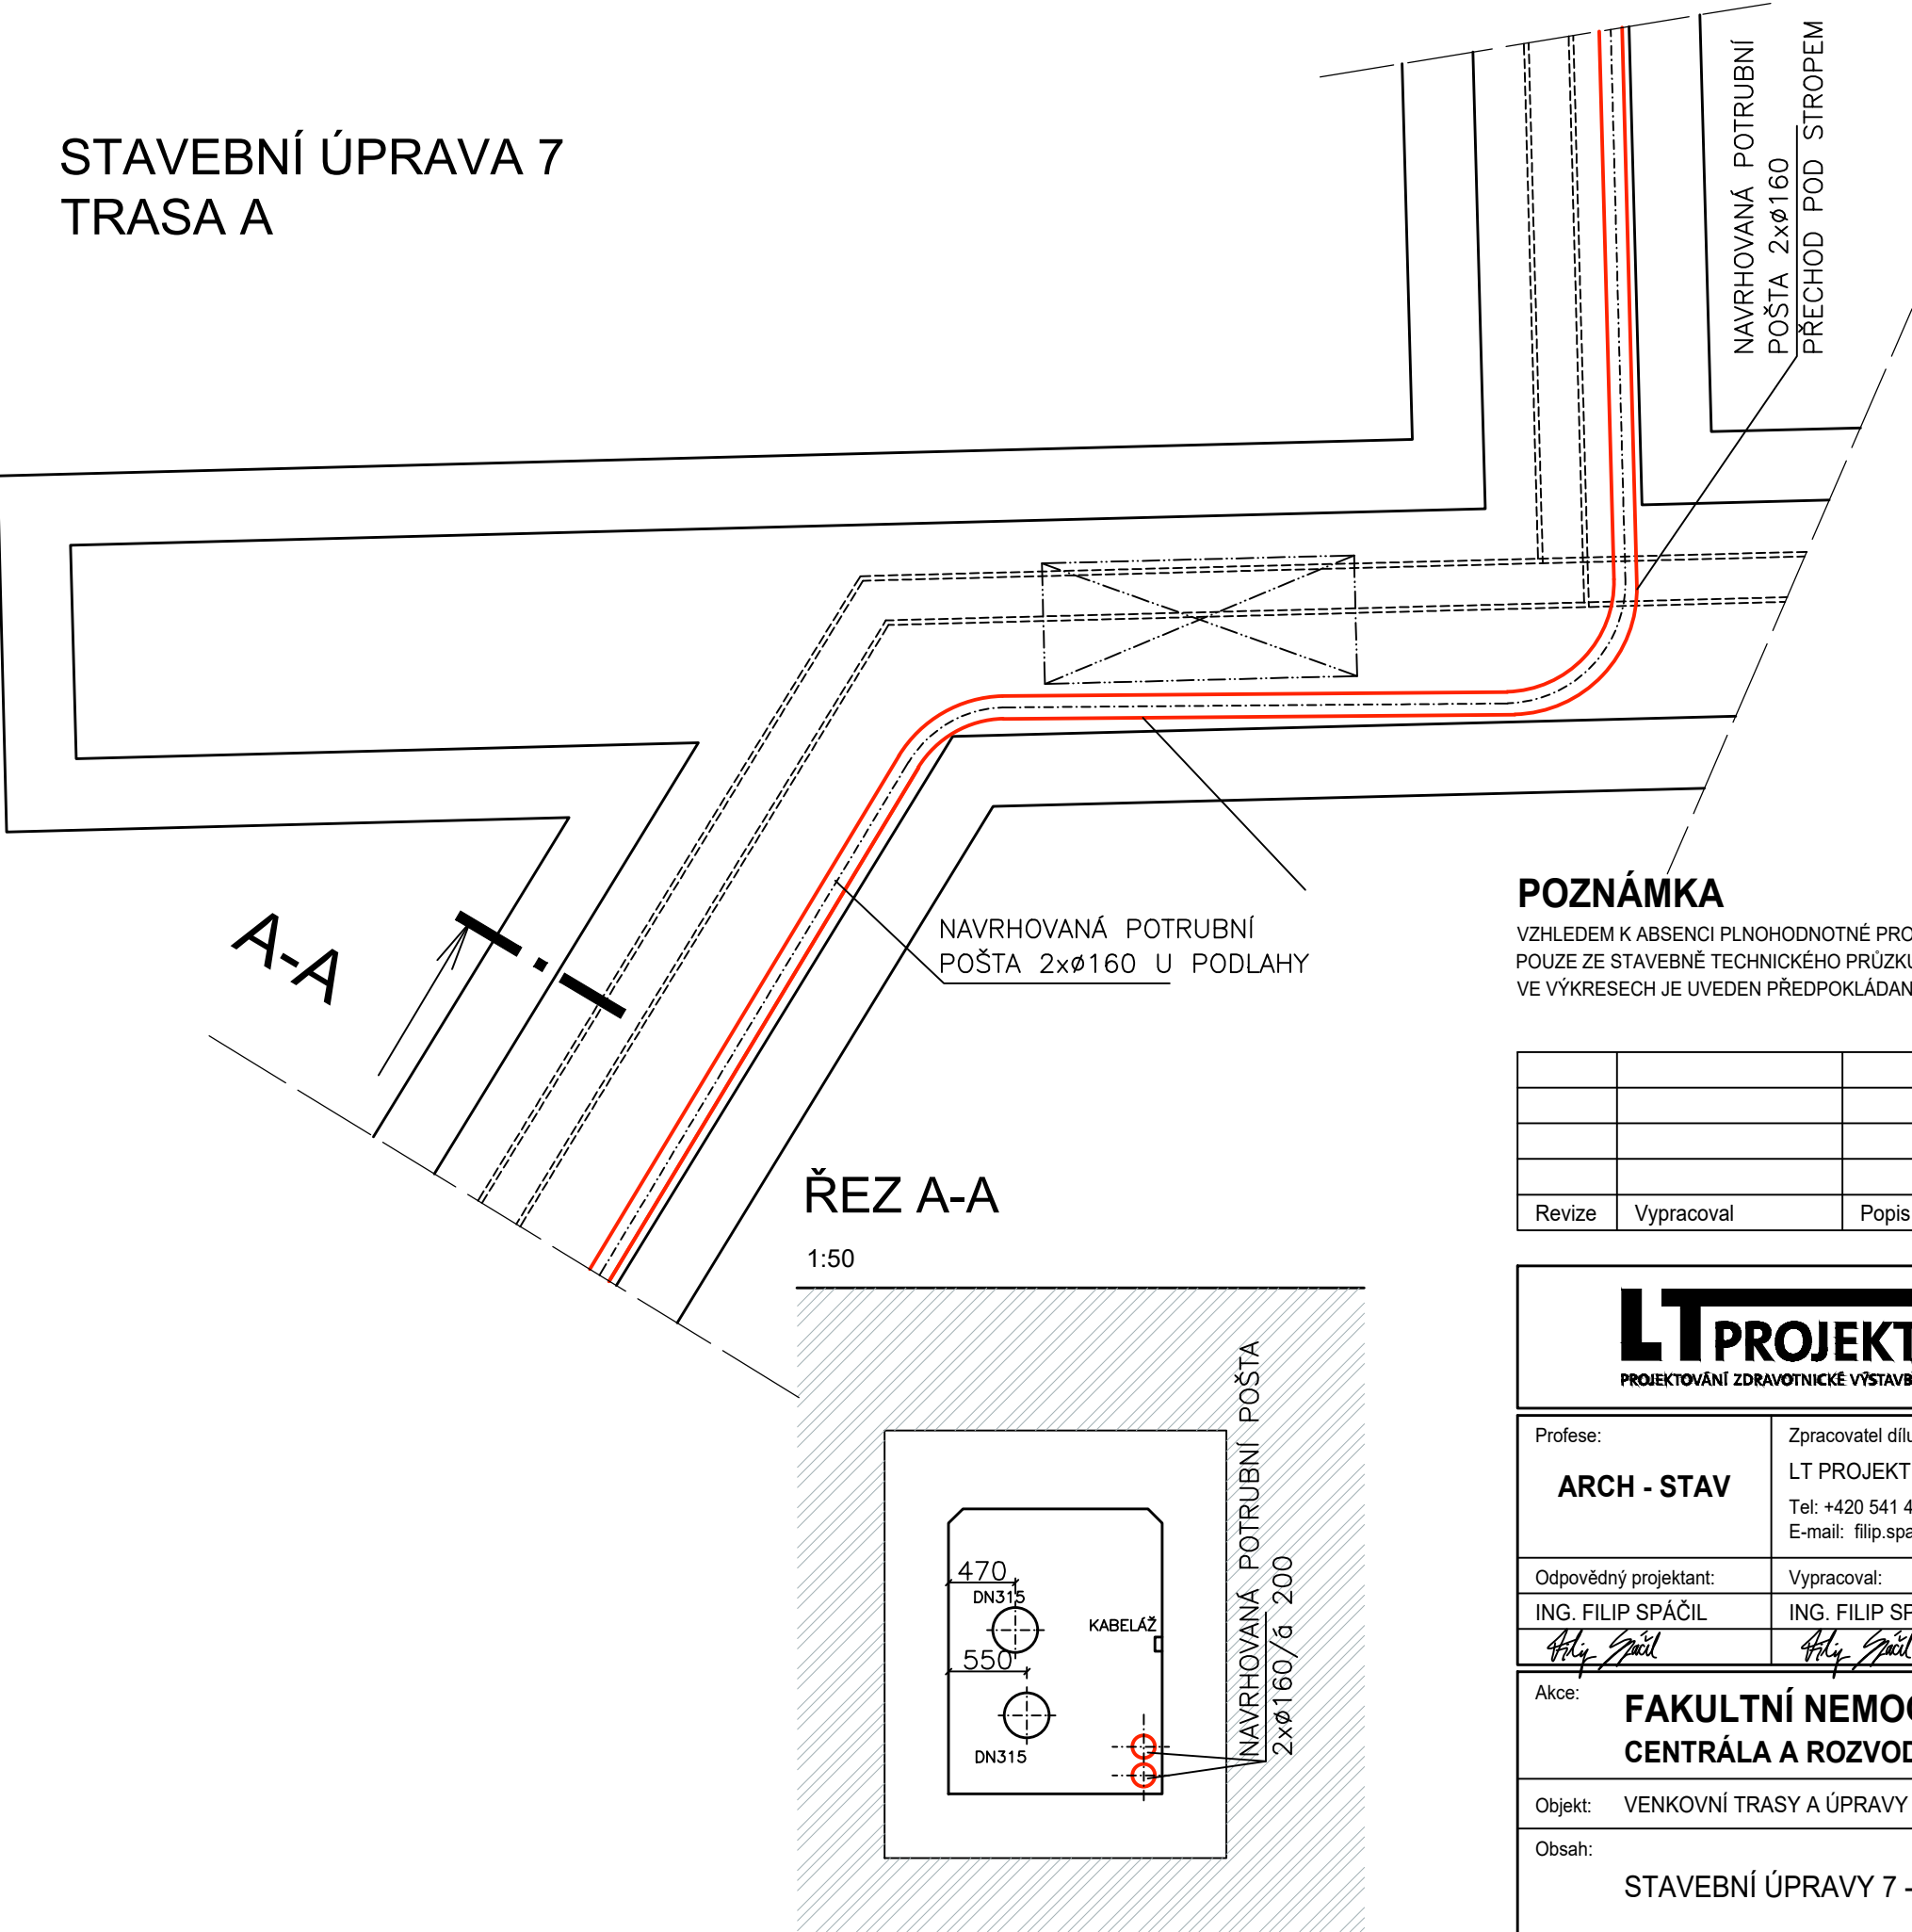


STAVEBNÍ ÚPRAVA 7
TRASA A



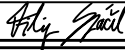
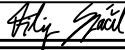
LEGENDA MATERIÁLŮ:

- STÁVAJÍCÍ KONSTRUKCE
TECHNICKÉHO KANÁLU
- PŮDOVNÍ TERÉN

POZNÁMKA

VZHLEDEM K ABSENCI PLNOHODNOTNÉ PROJEKTOVÉ DOKUMENTACE TEPELOVODNÍCH KANÁLŮ, VYCHÁZÍ KONSTRUKČNÍ ŘEŠENÍ POUZE ZE STAVEBNĚ TECHNICKÉHO PRŮZKUMU, ROZMĚRY TEPELOVODNÍCH KANÁLŮ ODPOVÍDAJÍ JEJICH VNITŘNÍMU ZAMĚŘENÍ, VE VÝKRESECH JE UVEDEN PŘEDPOKLÁDANÝ KONSTRUKČNÍ SYSTÉM, PŘEDPOKLÁDANÁ JE I HLOUBKA ZALOŽENÍ V TERÉNU

Revize	Vypracoval	Popis obsahu revize	Datum

LT PROJEKT PROJEKTOVÁNÍ ZDRAVOTNICKÉ VÝSTAVBY		Hlavní inženýr projektu: ING. MILAN TOMEK Vedoucí projektant zakázky: ING. FILIP SPÁČIL		Investor:  FAKULTNÍ NEMOCNICE OLOMOUC	
Profese: ARCH - STAV		Zpracovatel dílu: LT PROJEKT a.s. , Kroftova 45, 616 00 Brno Tel: +420 541 427 840 Fax: +420 533 445 506 E-mail: filip.spacil@ltprojekt.cz		Autorizace:	
Odpovědný projektant: ING. FILIP SPÁČIL		Vypracoval: ING. FILIP SPÁČIL	Kontroloval: ING. MILAN TOMEK		
					
Akce: FAKULTNÍ NEMOCNICE OLOMOUC CENTRÁLA A ROZVODY POTRUBNÍ POŠTY				Zakázkové číslo: SPS 51 - 2016	
				Datum: 09 - 2016	
				Formát: 2 A4	
Objekt: VENKOVNÍ TRASY A ÚPRAVY SO 03				Stupeň: SKUTEČNÉ PROVEDENÍ STAVBY	
Obsah: STAVEBNÍ ÚPRAVY 7 - TRASA A				Měřítko: 1:50	
				Číslo výkresu: D1.03-207	