



STAVEBNÍ ÚPRAVA 8
TRASA D

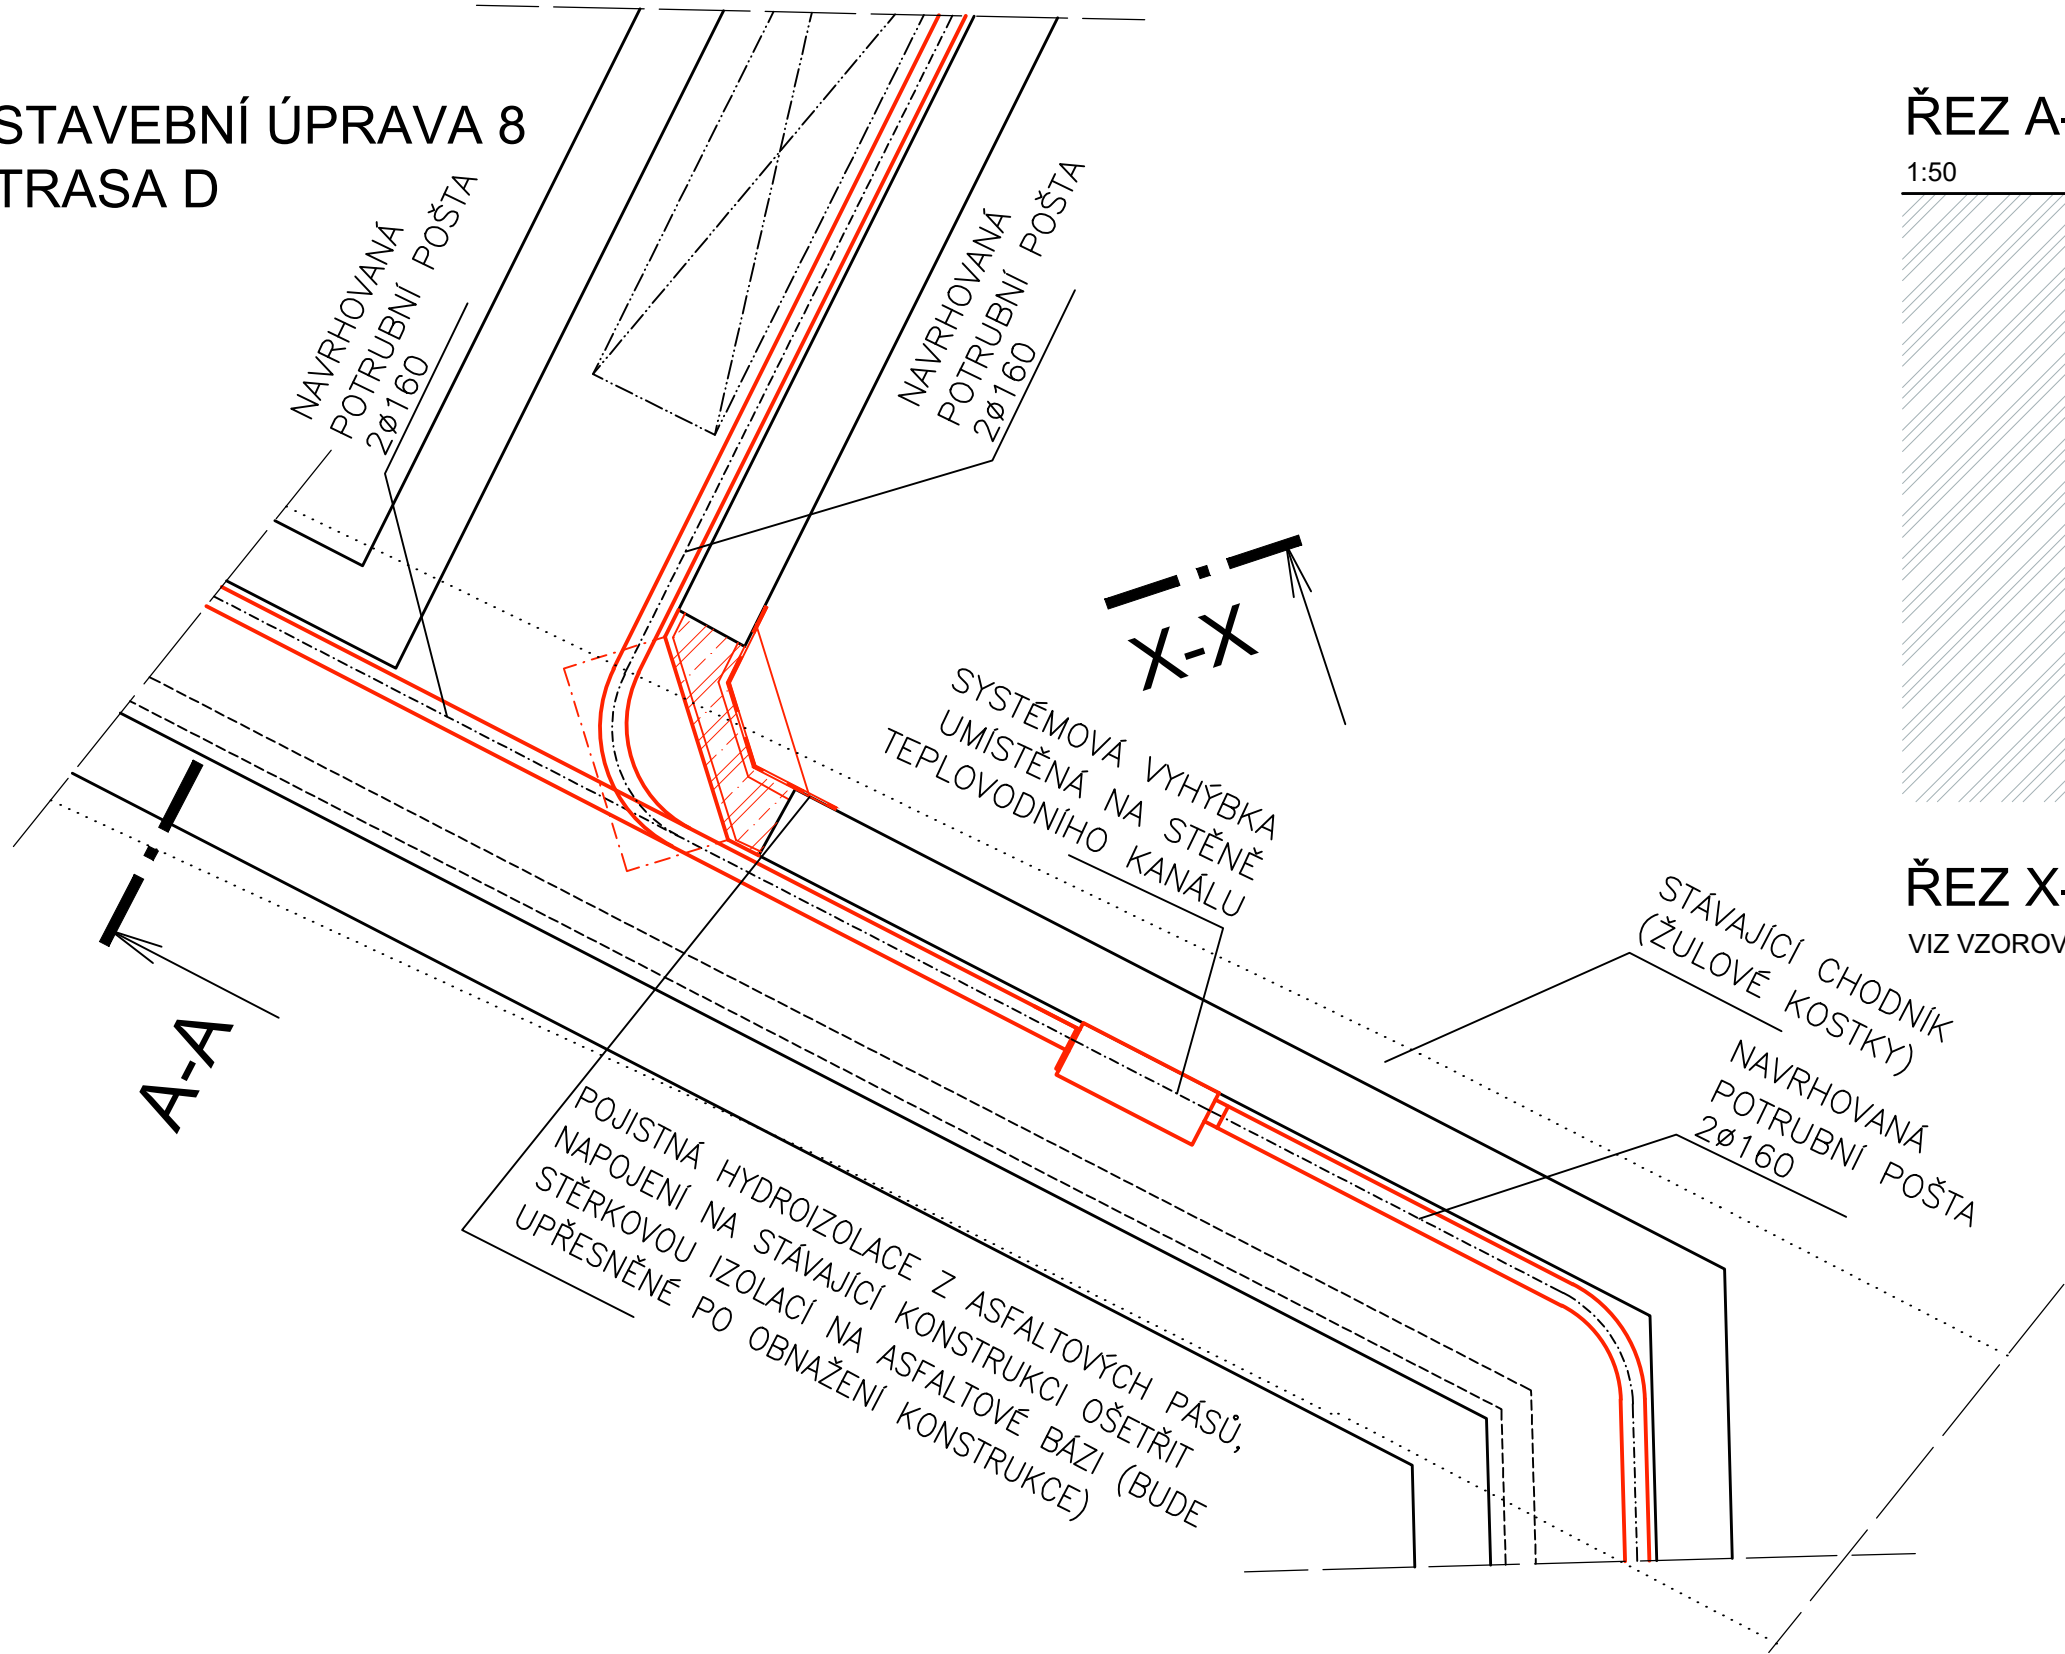

ŘEZ A-A

1:50

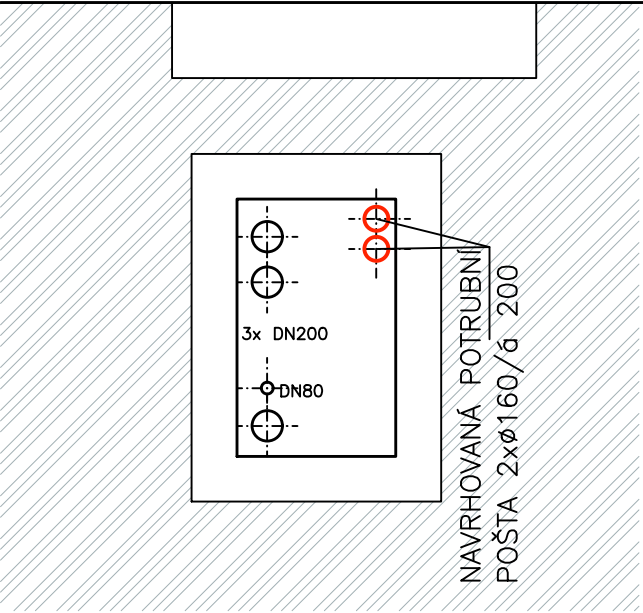

ŘEZ X-X

VIZ VZOROVÝ ŘEZ - VÝKRES D1.03-301

LEGENDA MATERIÁLŮ:

- STÁVAJÍCÍ KONSTRUKCE TECHNICKÉHO KANÁLU
- ŽELEZOBETONOVÉ KONSTRUKCE
- ZÁSYP ZEMINOU
- PŮDOVNÍ TERÉN

POZNÁMKA

VZHLEDEM K ABSENCI PLNOHODNOTNÉ PROJEKTOVÉ DOKUMENTACE TEPLOVODNÍCH KANÁLŮ, VYCHÁZÍ KONSTRUKČNÍ ŘEŠENÍ POUZE ZE STAVEBNĚ TECHNICKÉHO PRŮZKUMU, ROZMĚRY TEPLOVODNÍCH KANÁLŮ ODPOVÍDAJÍ JEJICH VNITŘNÍMU ZAMĚŘENÍ, VE VÝKRESECH JE UVEDEN PŘEDPOKLÁDANÝ KONSTRUKČNÍ SYSTÉM, PŘEDPOKLÁDANÁ JE I HLOUBKA ZALOŽENÍ V TERÉNU

Revize	Vypracoval	Popis obsahu revize	Datum

LT PROJEKT PROJEKTOVÁNÍ ZDRAVOTNICKÉ VÝSTAVBY		Hlavní inženýr projektu: ING. MILAN TOMEK Vedoucí projektant zakázky: ING. FILIP SPÁČIL	Investor: FAKULTNÍ NEMOCNICE OLOMOUC		
Profese: ARCH - STAV	Zpracovatel dílu: LT PROJEKT a.s. , Kroftova 45, 616 00 Brno Tel: +420 541 427 840 Fax: +420 533 445 506 E-mail: filip.spacil@ltprojekt.cz		Autorizace:		
Odpovědný projektant: ING. FILIP SPÁČIL 	Vypracoval: ING. FILIP SPÁČIL 	Kontroloval: ING. MILAN TOMEK 			
Akce: FAKULTNÍ NEMOCNICE OLOMOUC CENTRÁLA A ROZVODY POTRUBNÍ POŠTY		Zakázkové číslo: SPS 51 - 2016 Datum: 09 - 2016 Formát: 3 A4			Paré:
Objekt: VENKOVNÍ TRASY A ÚPRAVY SO 03	Stupeň: SKUTEČNÉ PROVEDENÍ STAVBY				
Obsah: STAVEBNÍ ÚPRAVY 8 - TRASA D		Měřítko: 1:50	Číslo výkresu: D1.03-208		