

ROZVADĚČ DT1

DVEŘE SE BUDOU OTVÍRAT DOLEVA.

NÁSTĚNNÝ ROZVADĚČ



ROZMĚR v*š*h: 600x500x210

PROVEDENÍ OCELOPLECHOVÉ

KRYTÍ IP 43/20

"ŠÍBR" NAHÓŘE

PŘEPÍNAČE A KONTROLKY POPSAT DLE STRAN
S LINIOVÝM SCHÉMATEM.

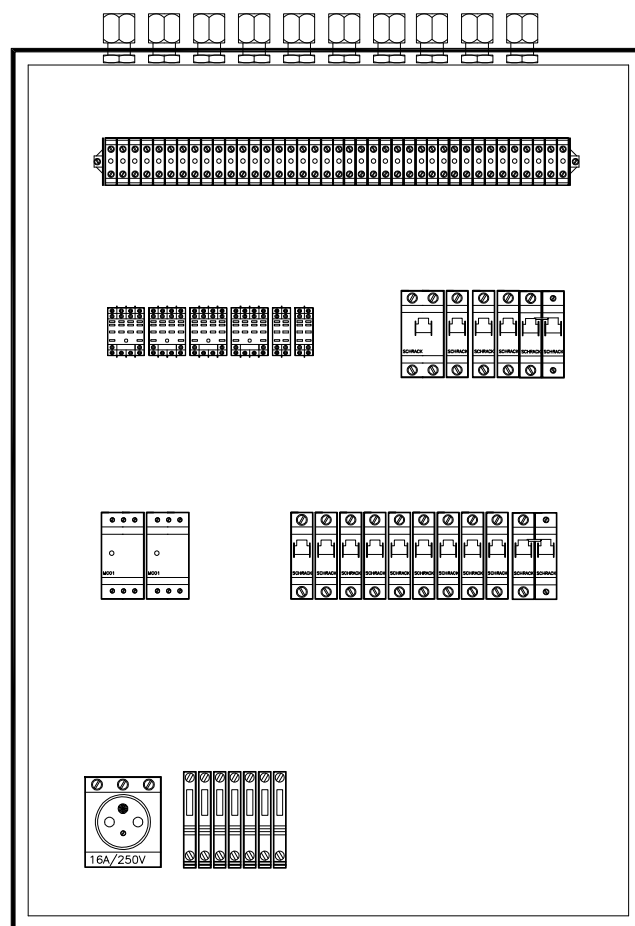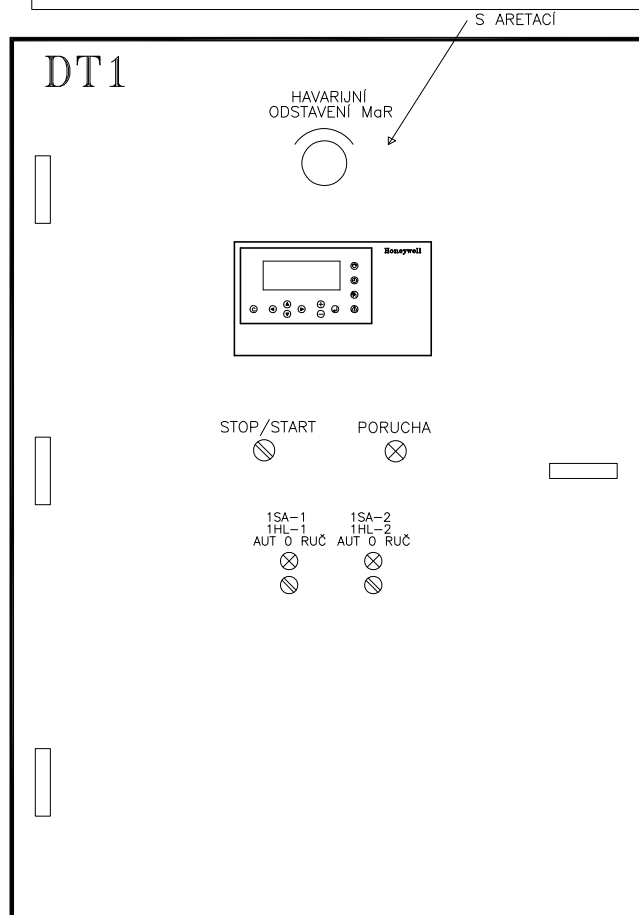

POZN.:

- ROZVÁDĚČ OPATŘIT VNĚJŠÍ A VNITŘNÍ OCHRANNOU SVORKOU
- OCHRANNÉ POPOJOVÁNÍ PROVÉST VODIČEM CY 6 mm²

ZODP. PROJEKTANT		VYPRACOVAL		KRESLIL		 Smržická 13, 796 01 Prostějov Tel.: 582 337 724 – 6 Fax.: 582 333 358 e-mail: info@elmarpv.cz	
Ing. Petr VOLNÝ		Ing. Petr LYSICKÝ					
KRAJ : OL	STAV.ÚŘ.: OLOMOUC		OBEC.ÚŘ.: OLOMOUC				
INVESTOR	FN Olomouc						
AKCE: <i>FN OLOMOUC - NOVOSTAVBA OBJEKTU CENTRÁLY A ROZVODŮ PNEUMATICKÉHO DOPRAVNÍHO SYSTÉMU</i>						STUPEŇ :	skut.stav.
						DATUM :	8/2016
						FORMÁT :	13 A4
						ZAK. ČÍSLO	...
						MĚŘÍTKO ...	ČÍSLO VÝKR. D2.03-06
OBSAH: <i>SCHÉMA ZAPOJENÍ ROZVADĚČE DT1</i>							

VZT1 – VĚTRÁNÍ STROJOVNY POTRUBNÍ POŠTY

- spouštění zařízení v intervalech 1x za 2hodiny, chod 15min
- blokování ventilátorů při poklesu vnitřní teploty ve strojovně pod 16°C

Při ručním vynucení chodu kontrolovat teplotu prostoru, popř. odstavit a spustit zase při teplotě 20°C.


C-Bus: 4-D,
Do projektu: OLFD3_09_PET_CT
číslo 10, název 10POTPOST

INDEX	ELMAR group, s.r.o.	8/2016	Lysický	SCHÉMA ZAPOJENÍ DT1	
	ZMĚNA	DATUM	PODPIS		
	MĚŘENÍ A REGULACE				
				Listu 13	List 2 Č.výkresu D2.03-06

ANALOGOVÉ VSTUPY																				CISLO: XL50										0.1.1	
<i>EXCEL 50</i>	
GND		AI1		AI2		AI3		AI4		AI5		AI6		AI7		AI8	
34		33				35				37				39						41	42		43	44		45				47	

V ROZVADĚČI

V PROVOZU

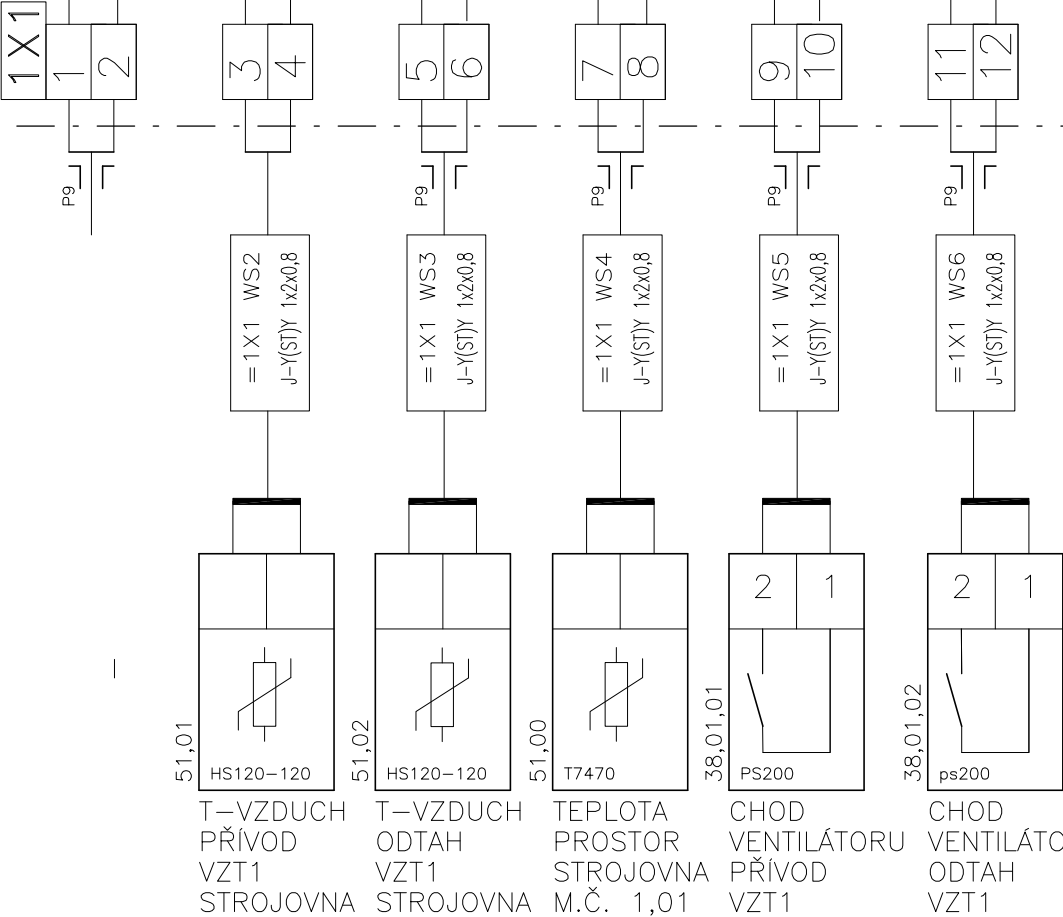

A04

[illegible]

NEOBSAZENO

V ROZVADĚČI

V PROVOZU


INDEX	ZMĚNA	ELMAR group s.r.o.	DATUM	8/2016	PODPIS	Lysický	SCHÉMA ZAPOJENÍ DT1
	:: :: ::	MĚŘENÍ A REGULACE					Listu 13 List 4 Č.výkresu D2.03-06

[illegible]

Z RELÉ

V ROZVADĚČI

V PROVOZU

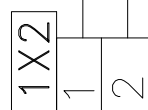

90

=1X2	WS1
J-Y(ST)Y	1x2x0.8

37,01,01

3	1
	

ZANESENÍ
FILTRU
PŘÍVOD 1
VZT1

3	4
---	---

9

$$J - Y(ST)^Y \quad 1 \times 2 \times 0,8$$

51.10

0
1
2
VYNUCENÍ
CHODU
VZT1
SEP=CHOD
(umístit do stroje m.č. 1,01)

11.02
PŘEPÍNAČ
Popis: "STOP/START"

NA DVEŘÍCH ROZVÁDĚČE

INDEX	ZMENA	ELMAR group, s.r.o.	19/2008	Lysický
	::			
	MĚŘENÍ A REGULACE			

SCHÉMA ZAPOJENÍ DT1

Listu 15 List 6 Č.výkresu ***F1.4d.01***

EXCEL 50

DO1

DO2

DO3

DO4

DO5

DO6

3

4

5

6

7

8

9

10

11

12

13

14

RE 101
PT 570 524
YPT 787 04RE 102
PT 570 524
YPT 787 04RE 103
PT 570 524
YPT 787 04RE 104
PT 570 524
YPT 787 04RE 105
PT 570 524
YPT 787 04RE 106
PT 570 524
YPT 787 04FU 105
2,0 AFU 116
2,0 AVENTILÁTOR
PŘÍVOD
VZT1
51,05VENTILÁTOR
ODTAH
VZT1
51,06G
GO

str.: 13

str.: 13

1X4

1



2

3

4

5


6

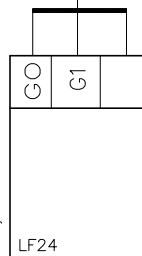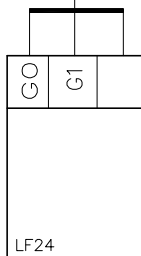= 1X4 WL1
J-Y(ST)Y 2x2x0,8= 1X4 WL2
J-Y(ST)Y 2x2x0,8

51,03

POHON
KLAPKA
PŘÍVOD
VZT1

51,04

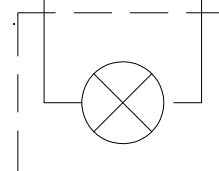POHON
KLAPKA
ODTAH
VZT1

30.01
žlutá
Nápis: "PORUCHA"
(Umístěno na dveřích rozv.)
HL1-1

INDEX	ELMAR group, s.r.o.	DATUM	8/2016	PODPIS	Lysický
ZMĚNA					
MĚŘENÍ A REGULACE					

SCHÉMA ZAPOJENÍ DT1

Listu 13 List 7 Č.výkresu **F1.4d.01**

V ROZVADĚČI

V PROVOZU

UMÍSTIT DO DVEŘÍ ROZVADĚČE

UKONČOVACÍ PRVEK	A
SBĚRNICE LON	B

KOMUNIKACE LON					
LON			C-bus		
A1	A2		C+	C-	
1	2	3	4	5	6

V ROZVADĚČI

V PROVOZU

SBĚRNICE LON
BELDEN 8471

XL1	1	2	3
-----	---	---	---

XL1	4	5	6
-----	---	---	---

XC1	1	2	3
-----	---	---	---

LON EL, A
J-Y(ST)Y 2x2x0,8

LON EL, B
J-Y(ST)Y 2x2x0,8

C-BUS DT1-1
J-Y(ST)Y 2x2x0,8

C-BUS DT1-2
J-Y(ST)Y 2x2x0,8

1.NP, RH

ELEKTOMĚRY
DO, MDO

DO MR1, PET-CT


ŽILY C-Bus:
C+: černá, červená
C-: bílá, žlutá


ŽILY LON:
A: černá, bílá
B: červená, žlutá

INDEX	ELMAR group s.r.o.	DATUM	8/2016	PODPIS	Lysický
ZMĚNA	..				
	MĚŘENÍ A REGULACE				

SCHÉMA ZAPOJENÍ DT1


Listu 13 List 8 Č.výkresu **D2.03-06**

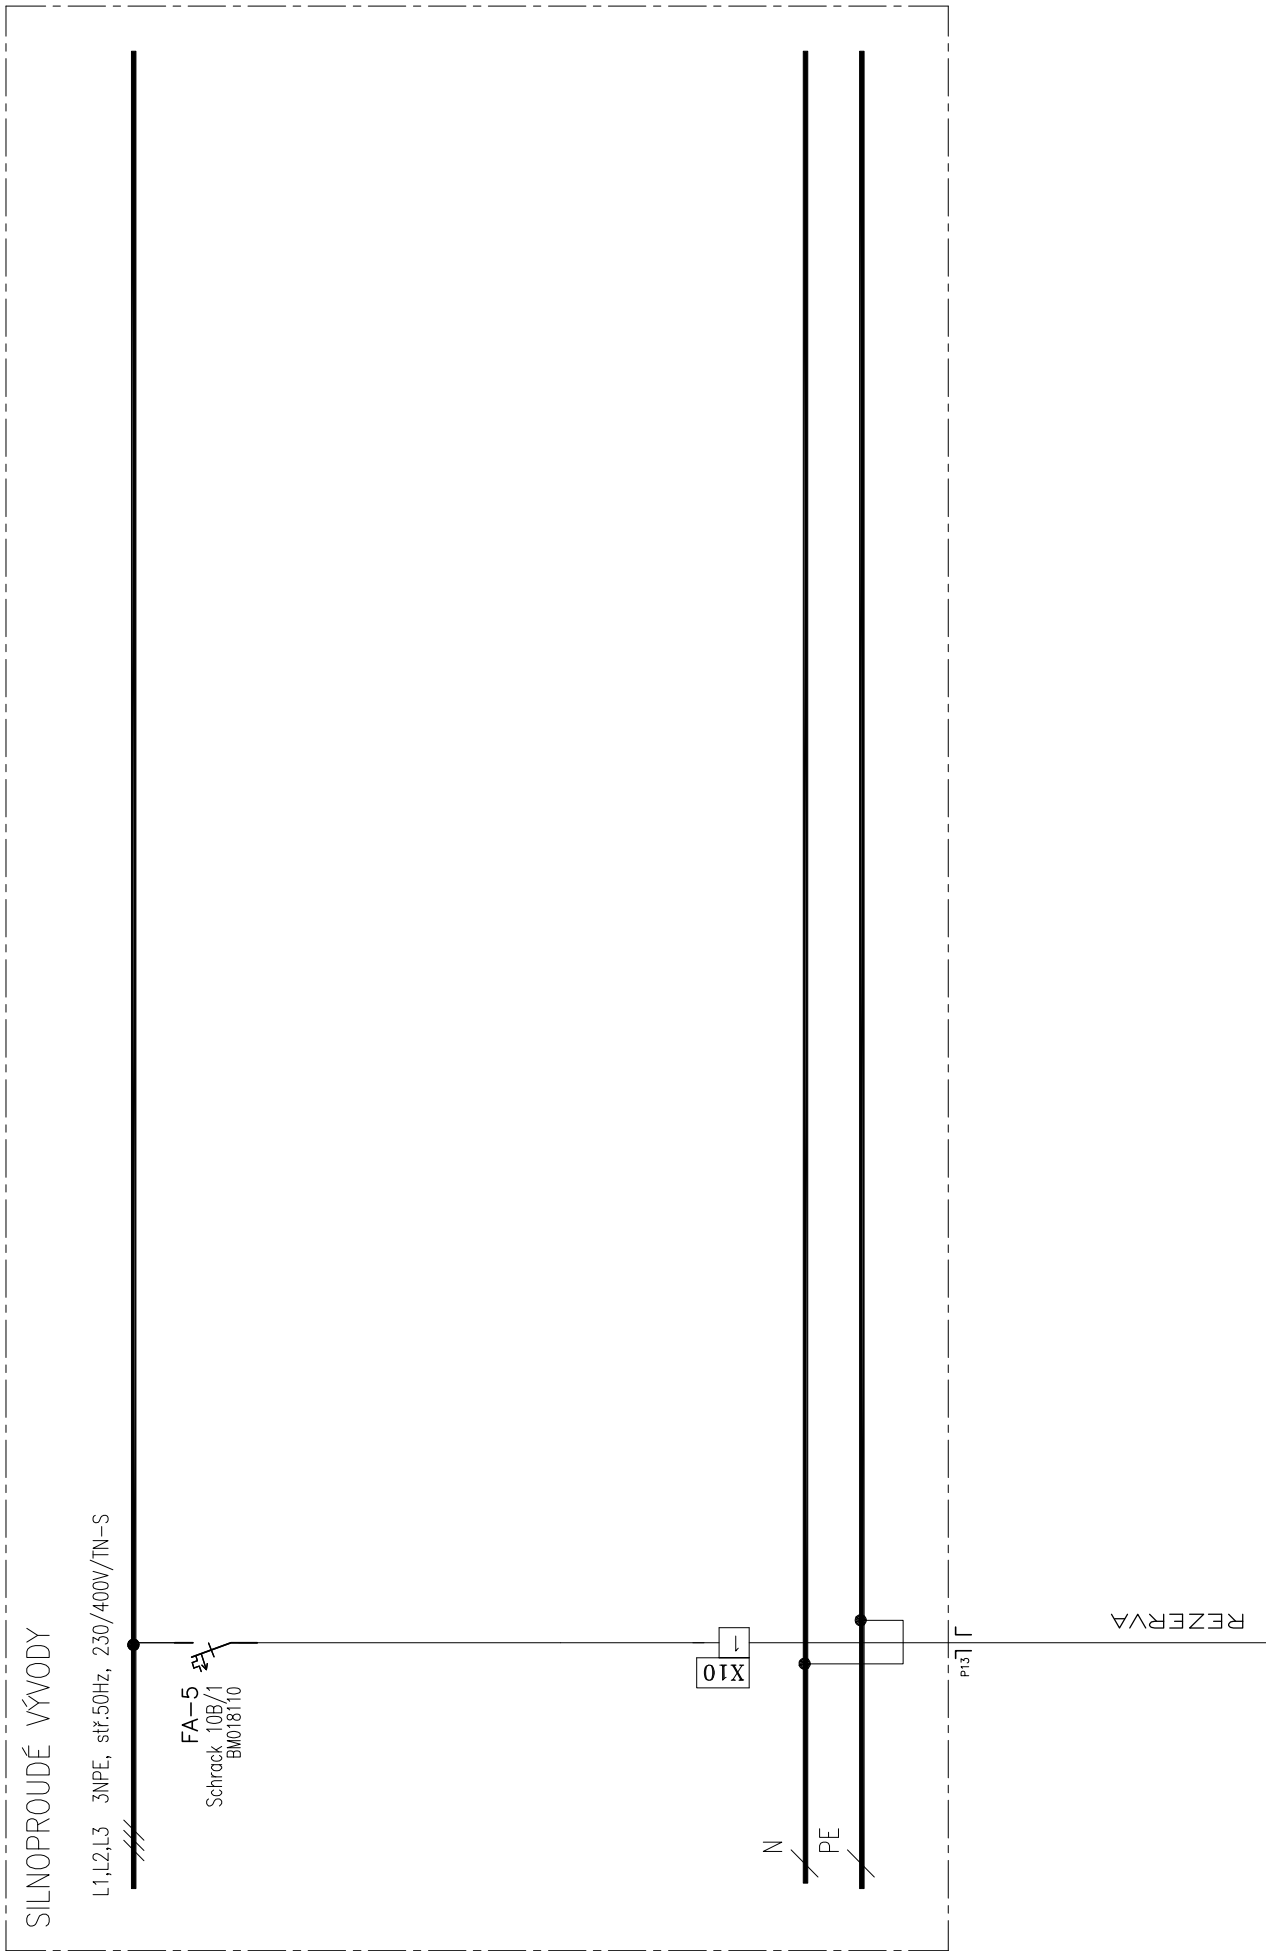

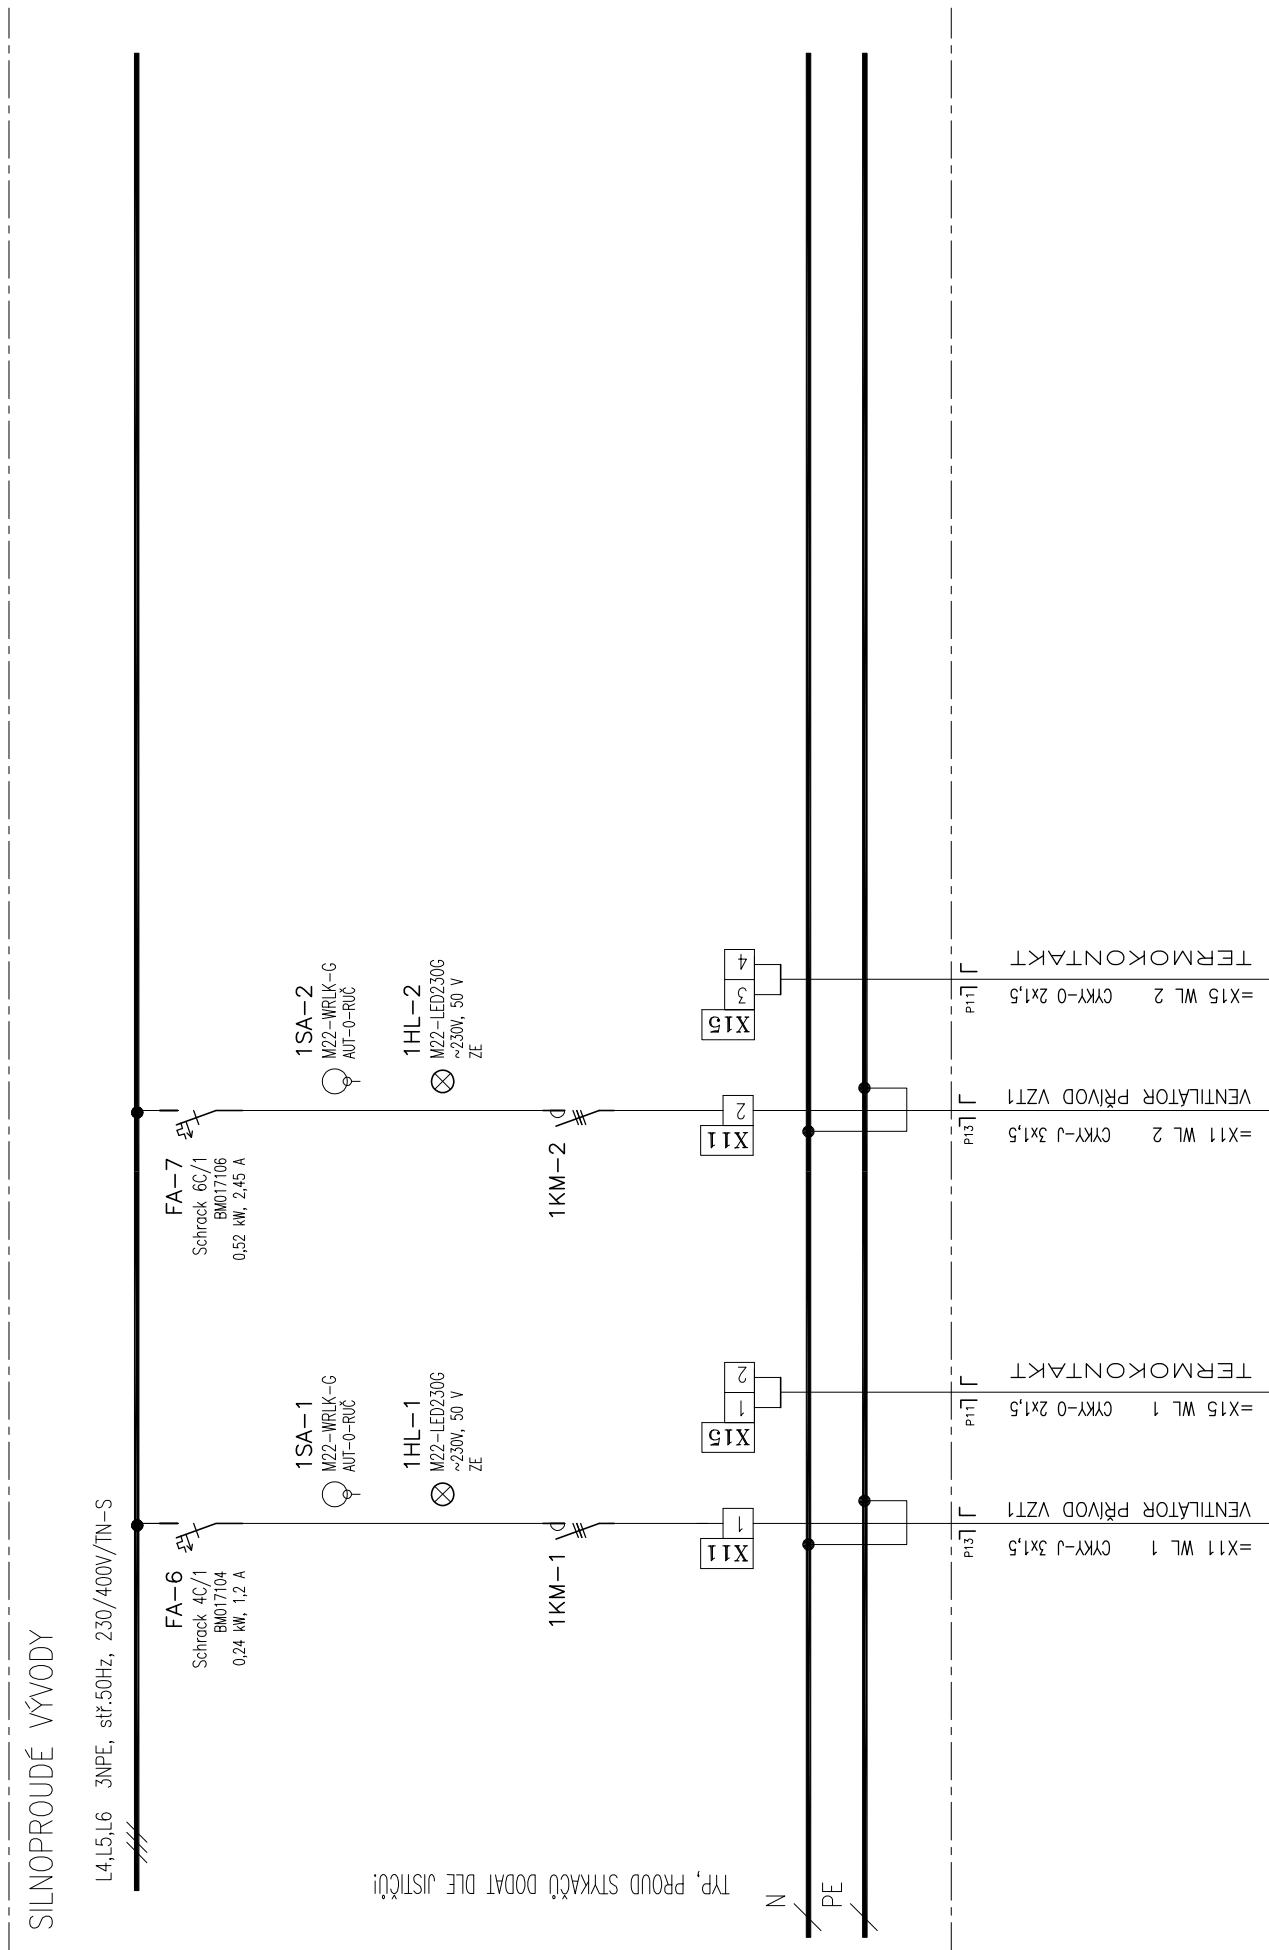

INDEX			
ZMENA	ELMAR group s.r.o.	8/2016	Lysický
MĚŘENÍ A REGULACE			
PODPIS			

SCHÉMA ZAPOJENÍ DT1
Listu 13 List 13 č.výkresu D2.03-06

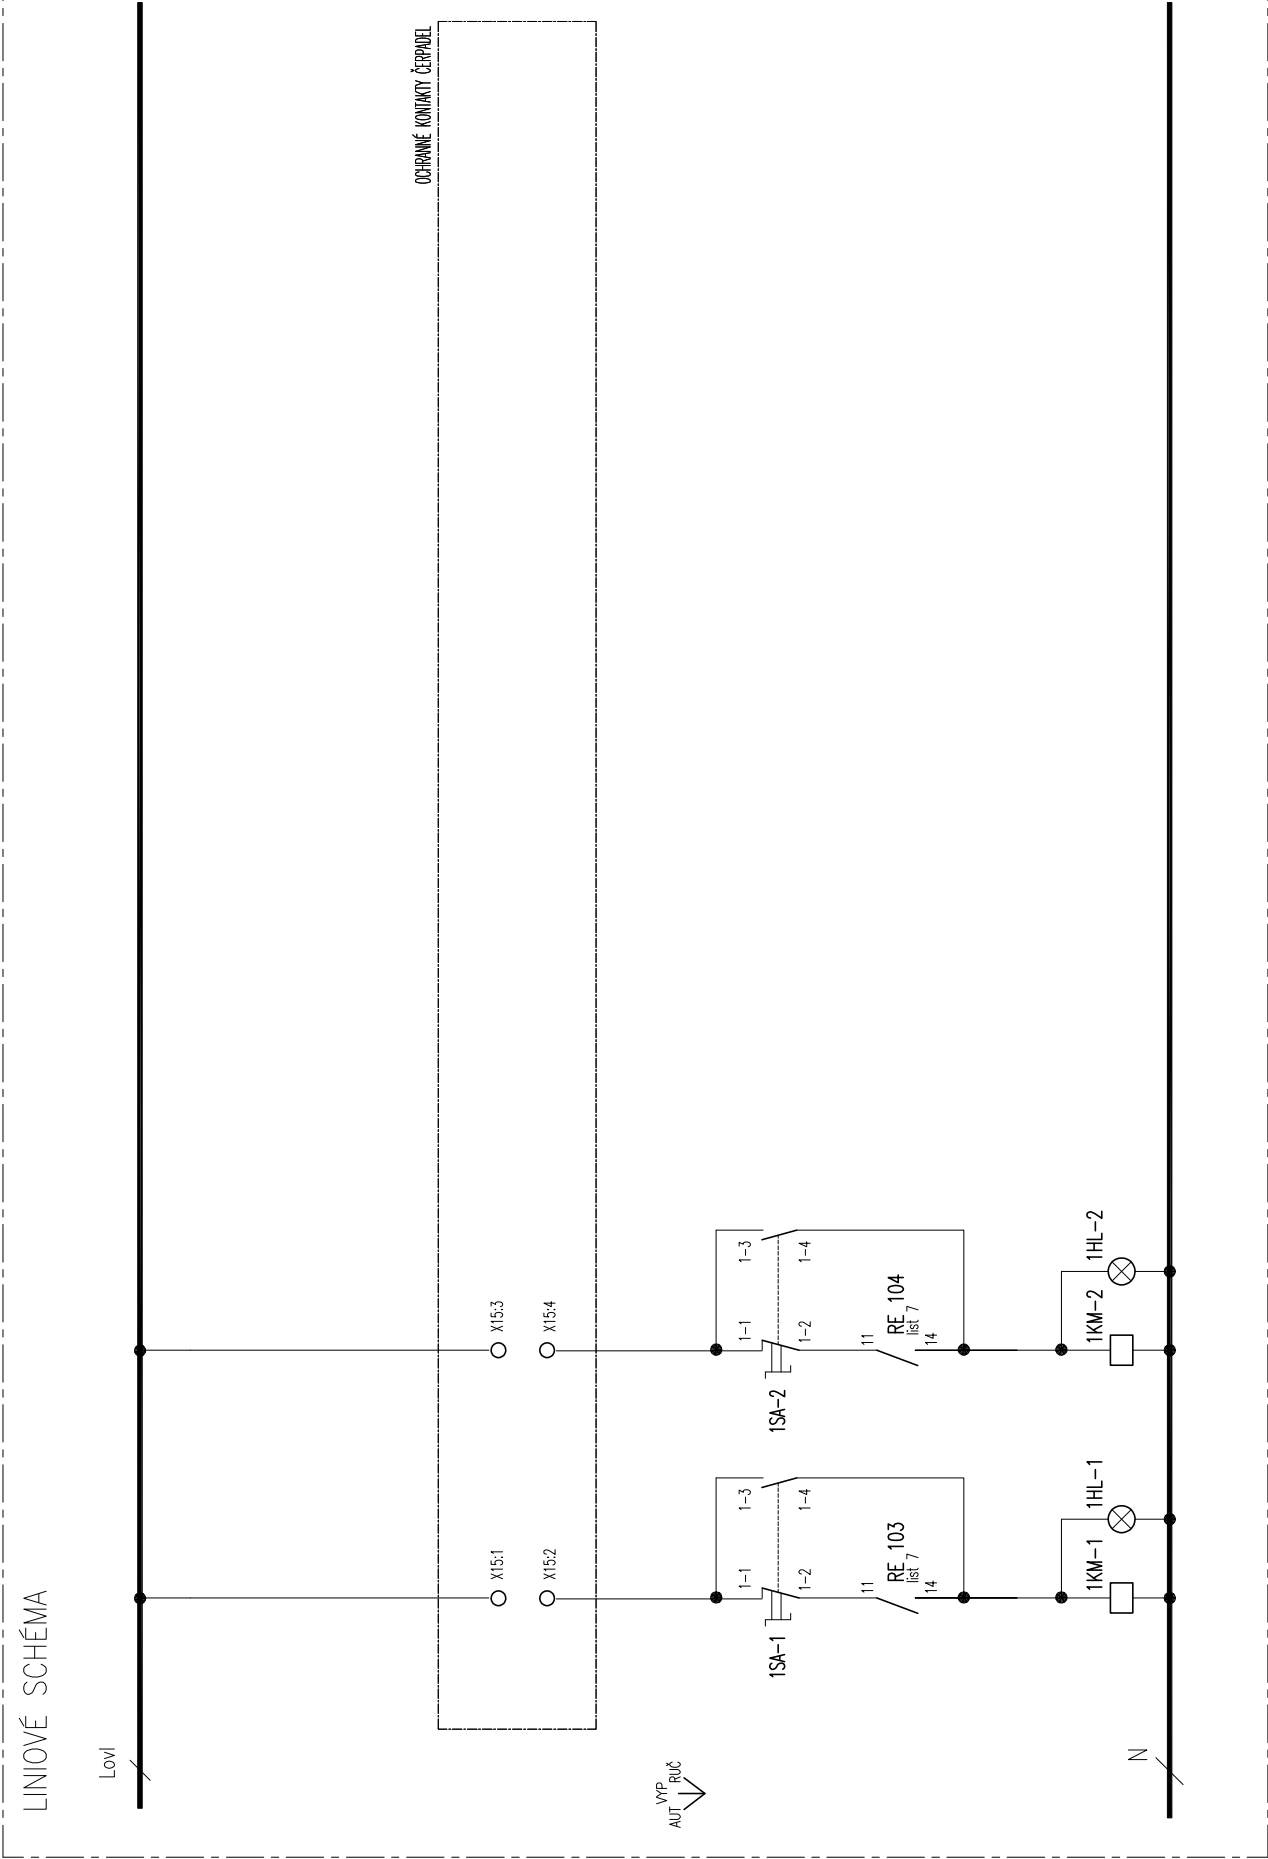

VENTILÁTOR PŘÍVOD VZT1 VENTILÁTOR ODTAH VZT1