


DOKUMENTACE SKUTEČNÉHO
PROVEDENÍ STAVBY

Historie revizí

IDrev	ZmID	Název změny	Datum

Projektant

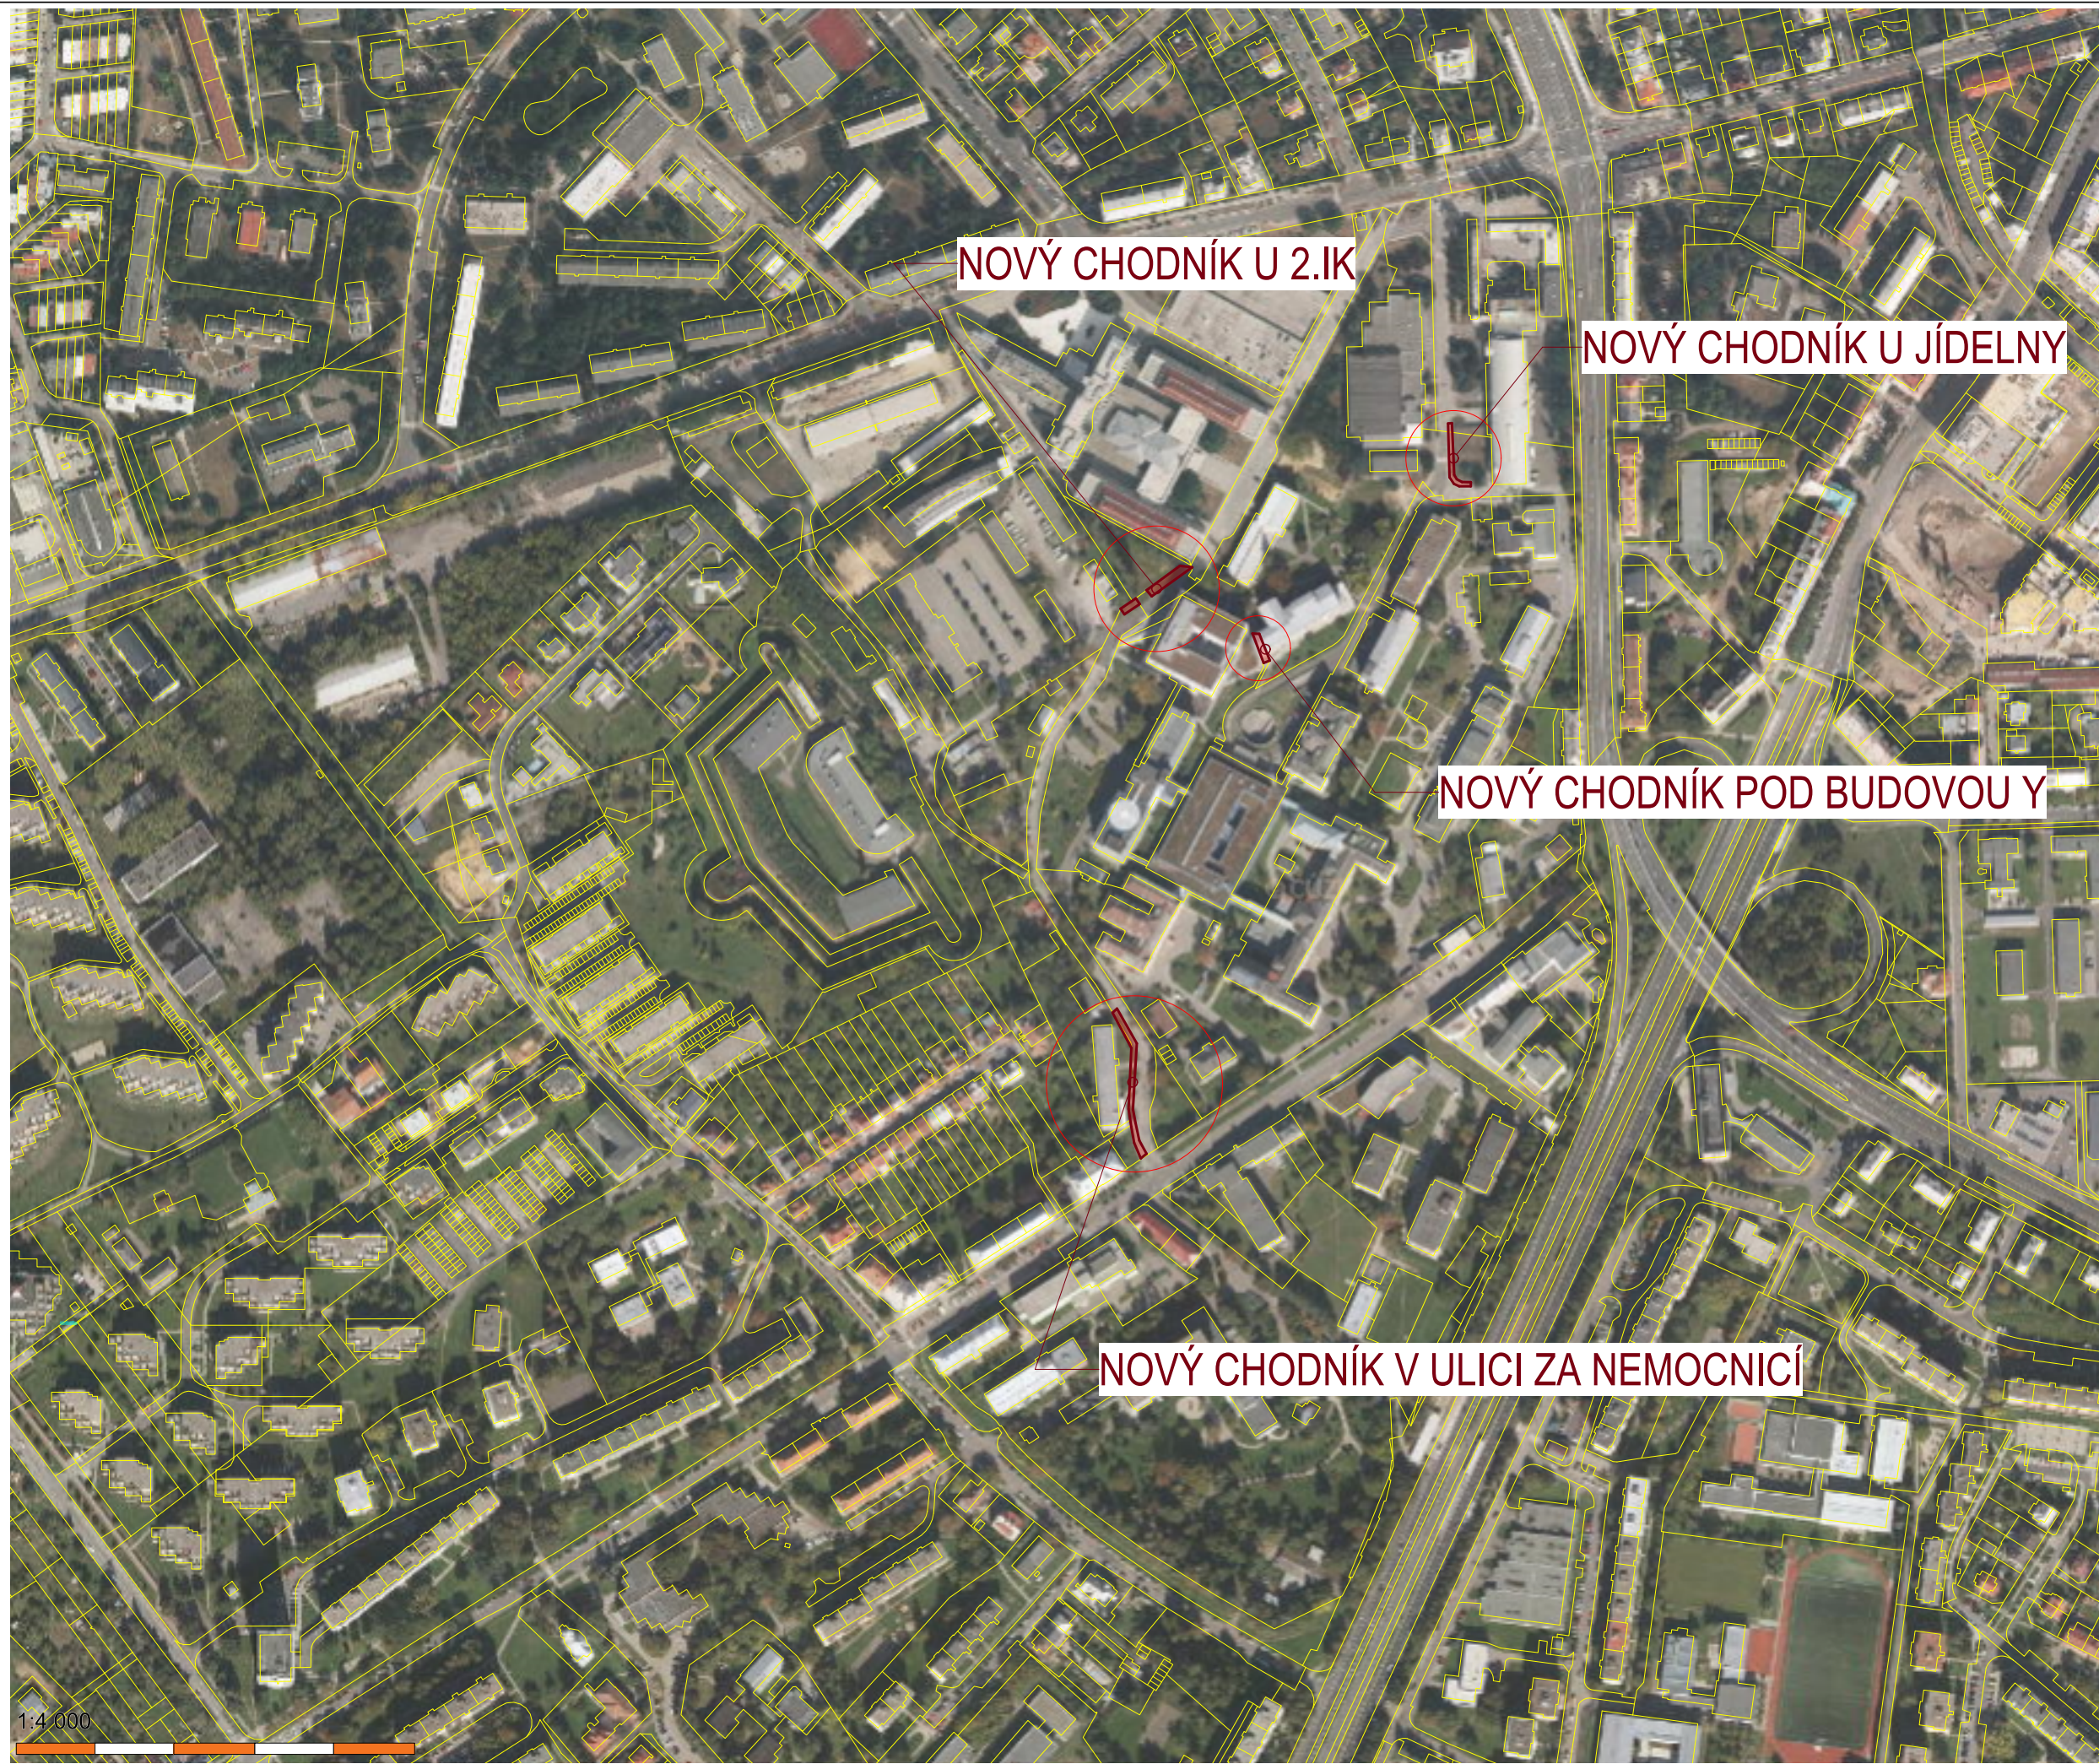

FAKULTNÍ NEMOCNICE OLOMOUČ
I.P. PAVLOVA 185/6
779 00

VÝSTAVBA
CHODNÍKŮ VE
FAKULTNÍ
NEMOCNICI
OLOMOUC

AREÁL FAKULTNÍ NEMOCNICE OLOMOUČ

Jméno výkresu

PŘEHLEDNÁ SITUACE

Vypracoval
ING. TOMÁŠ JANSÁ

Datum
06/2020

Zodpovědný projektant

Datum
06/2020

Měřítko výkresu

1:4 000

Revize

Číslo výkresu

C.