



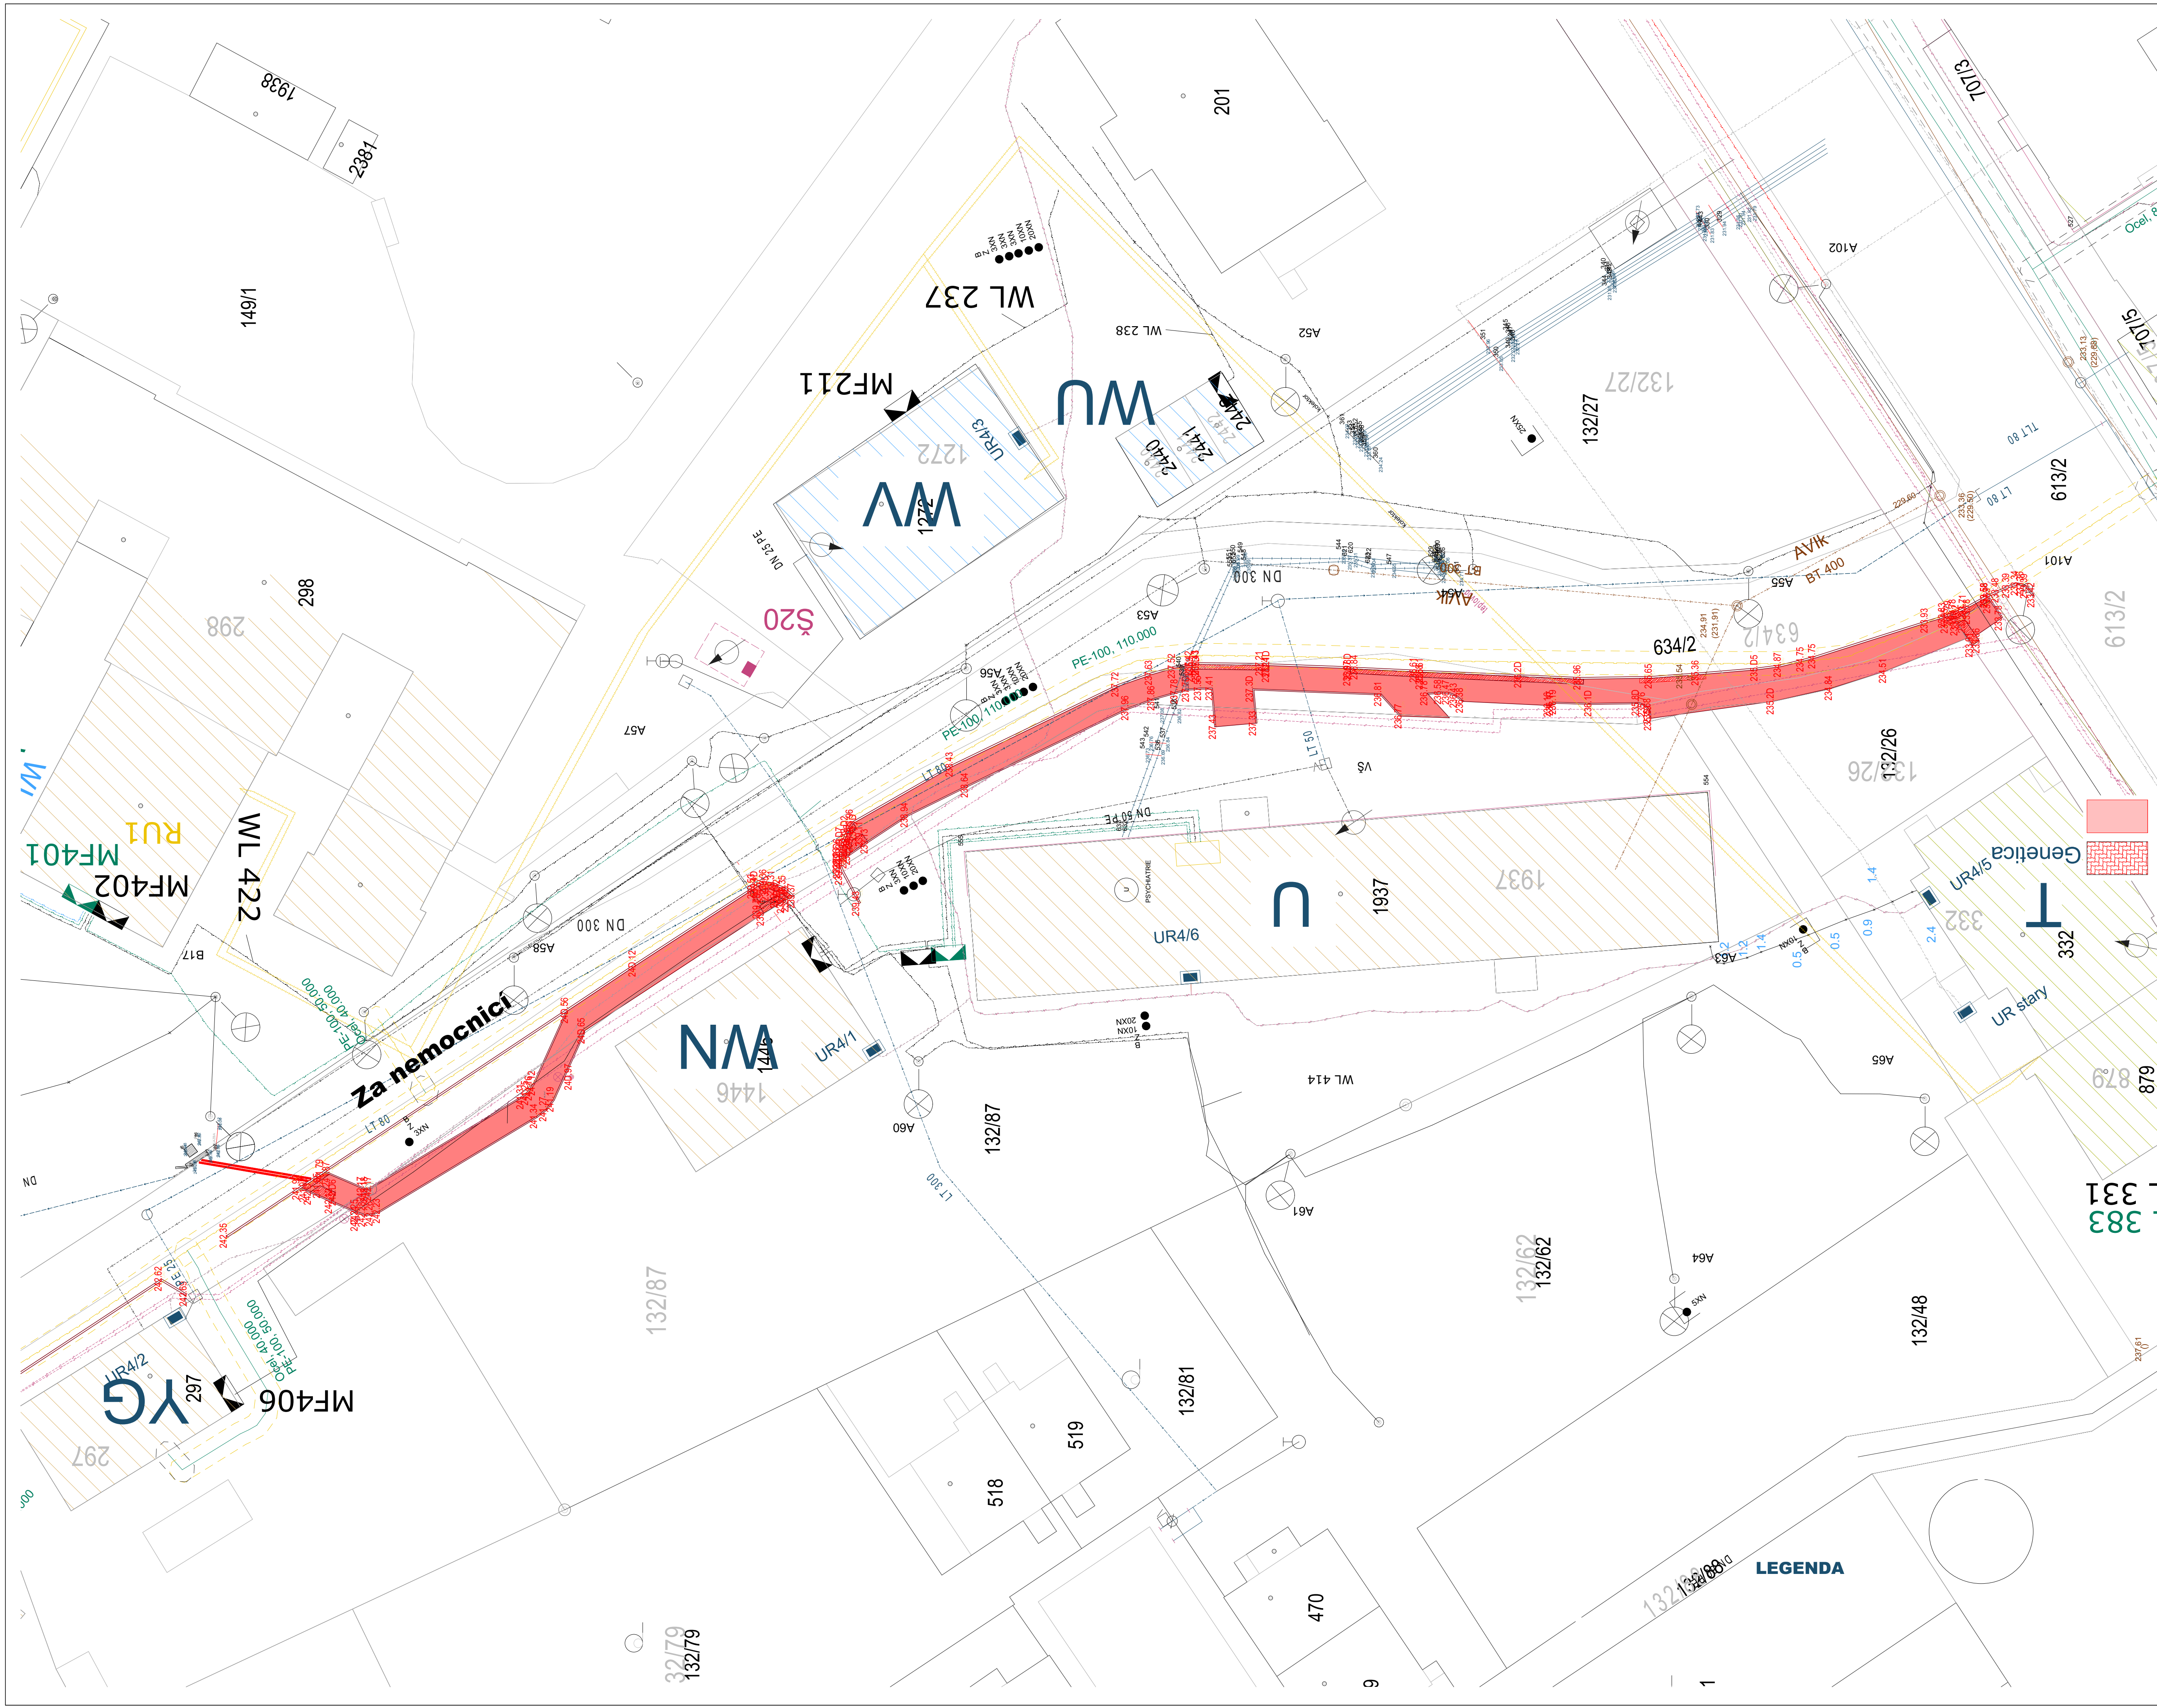

- LEGENDA**
- ROZVOD NTL PLYNOVODU
 - OCHRANNE PÁSMA PLYNOVODU
 - VEDENÍ POTRUBNÍ POŠTY
 - VEREJNÉ OSVĚTLENÍ STÁVAJÍCÍ VEDENÍ
 - KOLEKTOR - TEPOVOD
 - VEDENÍ VODOVODU
 - VEDENÍ NN
 - SĐELOVACÍ KABELY HDP TRUBKY OPTICKÉ
 - SĐELOVACÍ KABELY CETIN
 - SĐELOVACÍ KABELY TELEFONNÍ METALICKÉ
 - KANALIZACE SPLAŠKOVÁ

NOVÝ CHODNÍK ZE ZÁMKOVÉ DLAŽBY
PŘÍRODNÍ 200x100mm

NOVÝ CHODNÍK ZE ZÁMKOVÉ DLAŽBY RELIÉFNÍ
PRO NEVIDOMÉ, ČERVENÁ 200x100mm

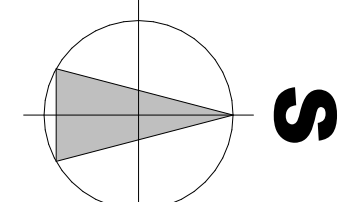

**DOKUMENTACE SKUTEČNÉHO
PROVEDENÍ STAVBY**

Historie revizí		Datum	
Drev	ZmD	Název změny	

Projektant



FAKULTNÍ NEMOCNICE OLOMOUČ
profesionální a lidský přístup

FAKULTNÍ NEMOCNICE OLOMOUČ
I.P. PAVLOVA 185/6
779 00

**VÝSTAVBA
CHODNÍKŮ VE
FAKULTNÍ
NEMOCNICI
OLOMOUČ**

AREÁL FAKULTNÍ NEMOCNICE OLOMOUČ

Jméno výkresu
**SITUACE - NOVÝ CHODNÍK V UL. ZA
NEMOCNICÍ**

Vypracoval ING. TOMÁŠ JANSÁ	Datum 06/2020
Zodpovědný projektant	Datum 06/2020
Měřítka výkresu 1:250	
Revize	Číslo výkresu D.1.2