

972

1945

972


290/31

970
970

LEGENDA

- ROZVOD NTL PLYNOVODU
- OCHRANNÉ PÁSMA PLYNOVODU
- VEDENÍ POTRUBNÍ POŠTY
- VEREJNÉ OSVĚTLENÍ STÁVAJÍCÍ VEDENÍ
- KOLEKTOR - TEPOVOD
- VEDENÍ VODOVODU
- VEDENÍ NN
- SĐELOVACÍ KABELY HDP TRUBKY OPTICKÉ
- SĐELOVACÍ KABELY CETIN
- SĐELOVACÍ KABELY TELEFONNÍ METALICKE
- KANALIZACE SPLÁŠKOVÁ

- NOVÝ CHODNÍK ZE ZÁMKOVÉ DLAŽBY
PŘÍRODNÍ 200x100mm
- NOVÝ CHODNÍK ZE ZÁMKOVÉ DLAŽBY RELIÉFNÍ
PRO NEVIDOMÉ, ČERVENÁ 200x100mm

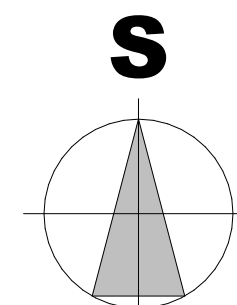

DOKUMENTACE SKUTEČNÉHO PROVEDENÍ STAVBY

Historie revizí			
Dřev	ZmD	Název změny	Datum

Projektant


FAKULTNÍ NEMOCNICE
OLOMOUC
profesionální a lidský přístup

FAKULTNÍ NEMOCNICE OLOMOUC
I.P. PAVLOVA 1856
779 00

VÝSTAVBA CHODNÍKŮ VE FAKULTNÍ NEMOCNICI OLOMOUC

AREÁL FAKULTNÍ NEMOCNICE OLOMOUC

Jméno výkresu

**SITUACE - NOVÝ CHODNÍK U
BUDOVY WD**

Vypracoval

ING. TOMÁŠ JANSÁ

Datum

06/2020

Zodpovědný projektant

Datum

06/2020

Měřítko výkresu

1:150

Revize

Číslo výkresu

D.1.5