


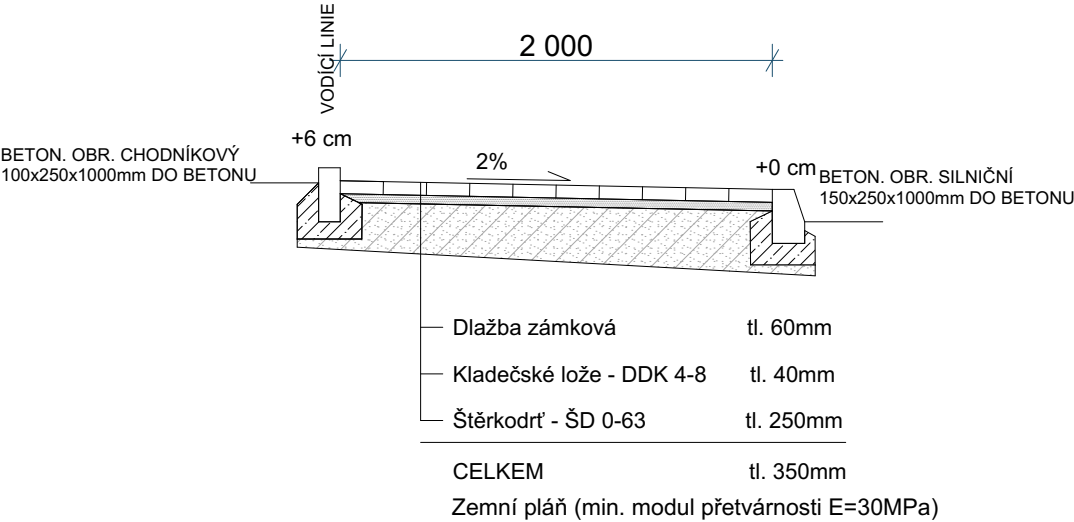


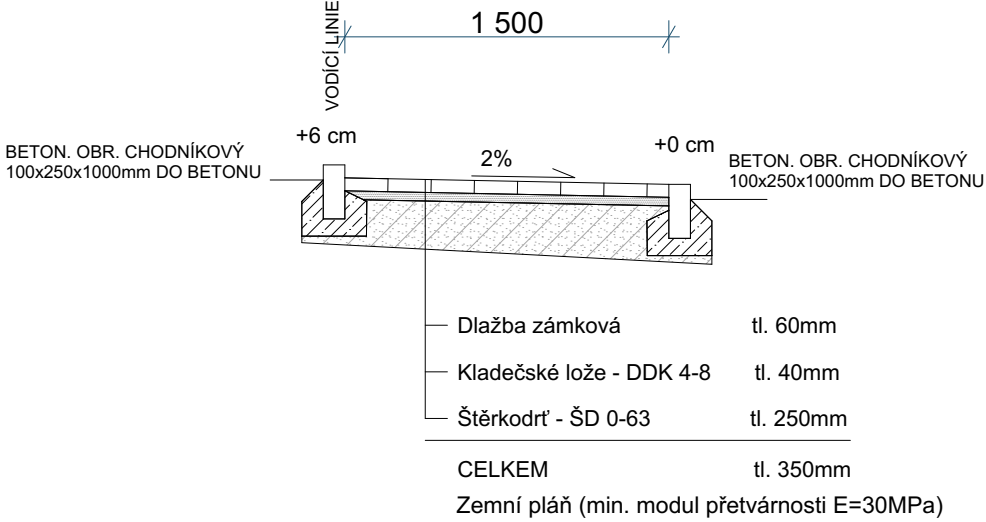

VZOROVÝ PŘÍČNÝ ŘEZ
CHODNÍK

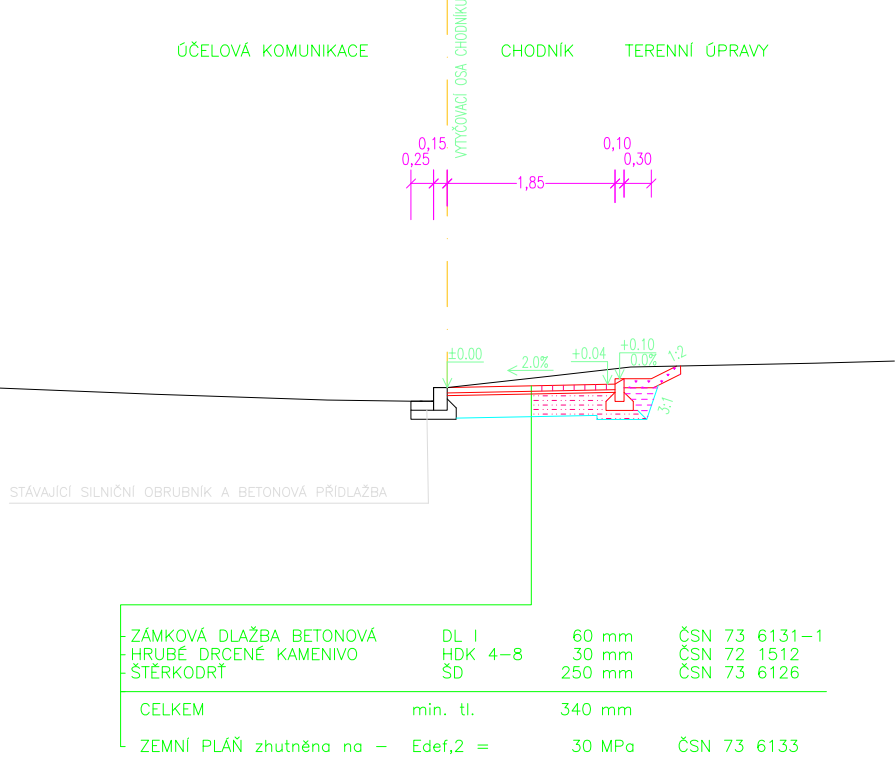

VZOROVÝ PŘÍČNÝ ŘEZ
CHODNÍK+PALISÁDA

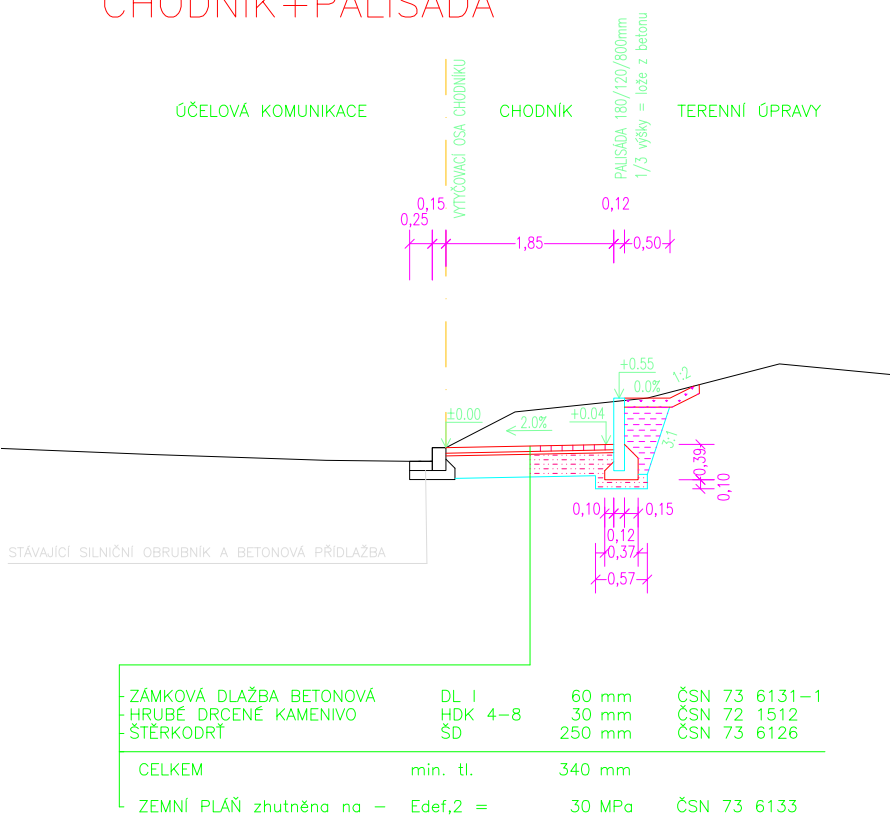

DOKUMENTACE SKUTEČNÉHO
PROVEDENÍ STAVBY

Historie revizí			
IDrev	ZmID	Název změny	Datum

Projektant



FAKULTNÍ NEMOCNICE
OLOMOUC

profesionalita a lidský přístup

FAKULTNÍ NEMOCNICE OLOMOUC
I.P. PAVLOVA 185/6
779 00

**VÝSTAVBA
CHODNÍKŮ VE
FAKULTNÍ
NEMOCNICI
OLOMOUC**

AREÁL FAKULTNÍ NEMOCNICE OLOMOUC

Jméno výkresu	
VZOROVÝ PŘÍČNÝ ŘEZ KOMUNIKACÍ	
Vypracoval	Datum
ING. TOMÁŠ JANSÁ	06/2020
Zodpovědný projektant	Datum
	06/2020
Měřítka výkresu	
Revize	Číslo výkresu

D.1.6