


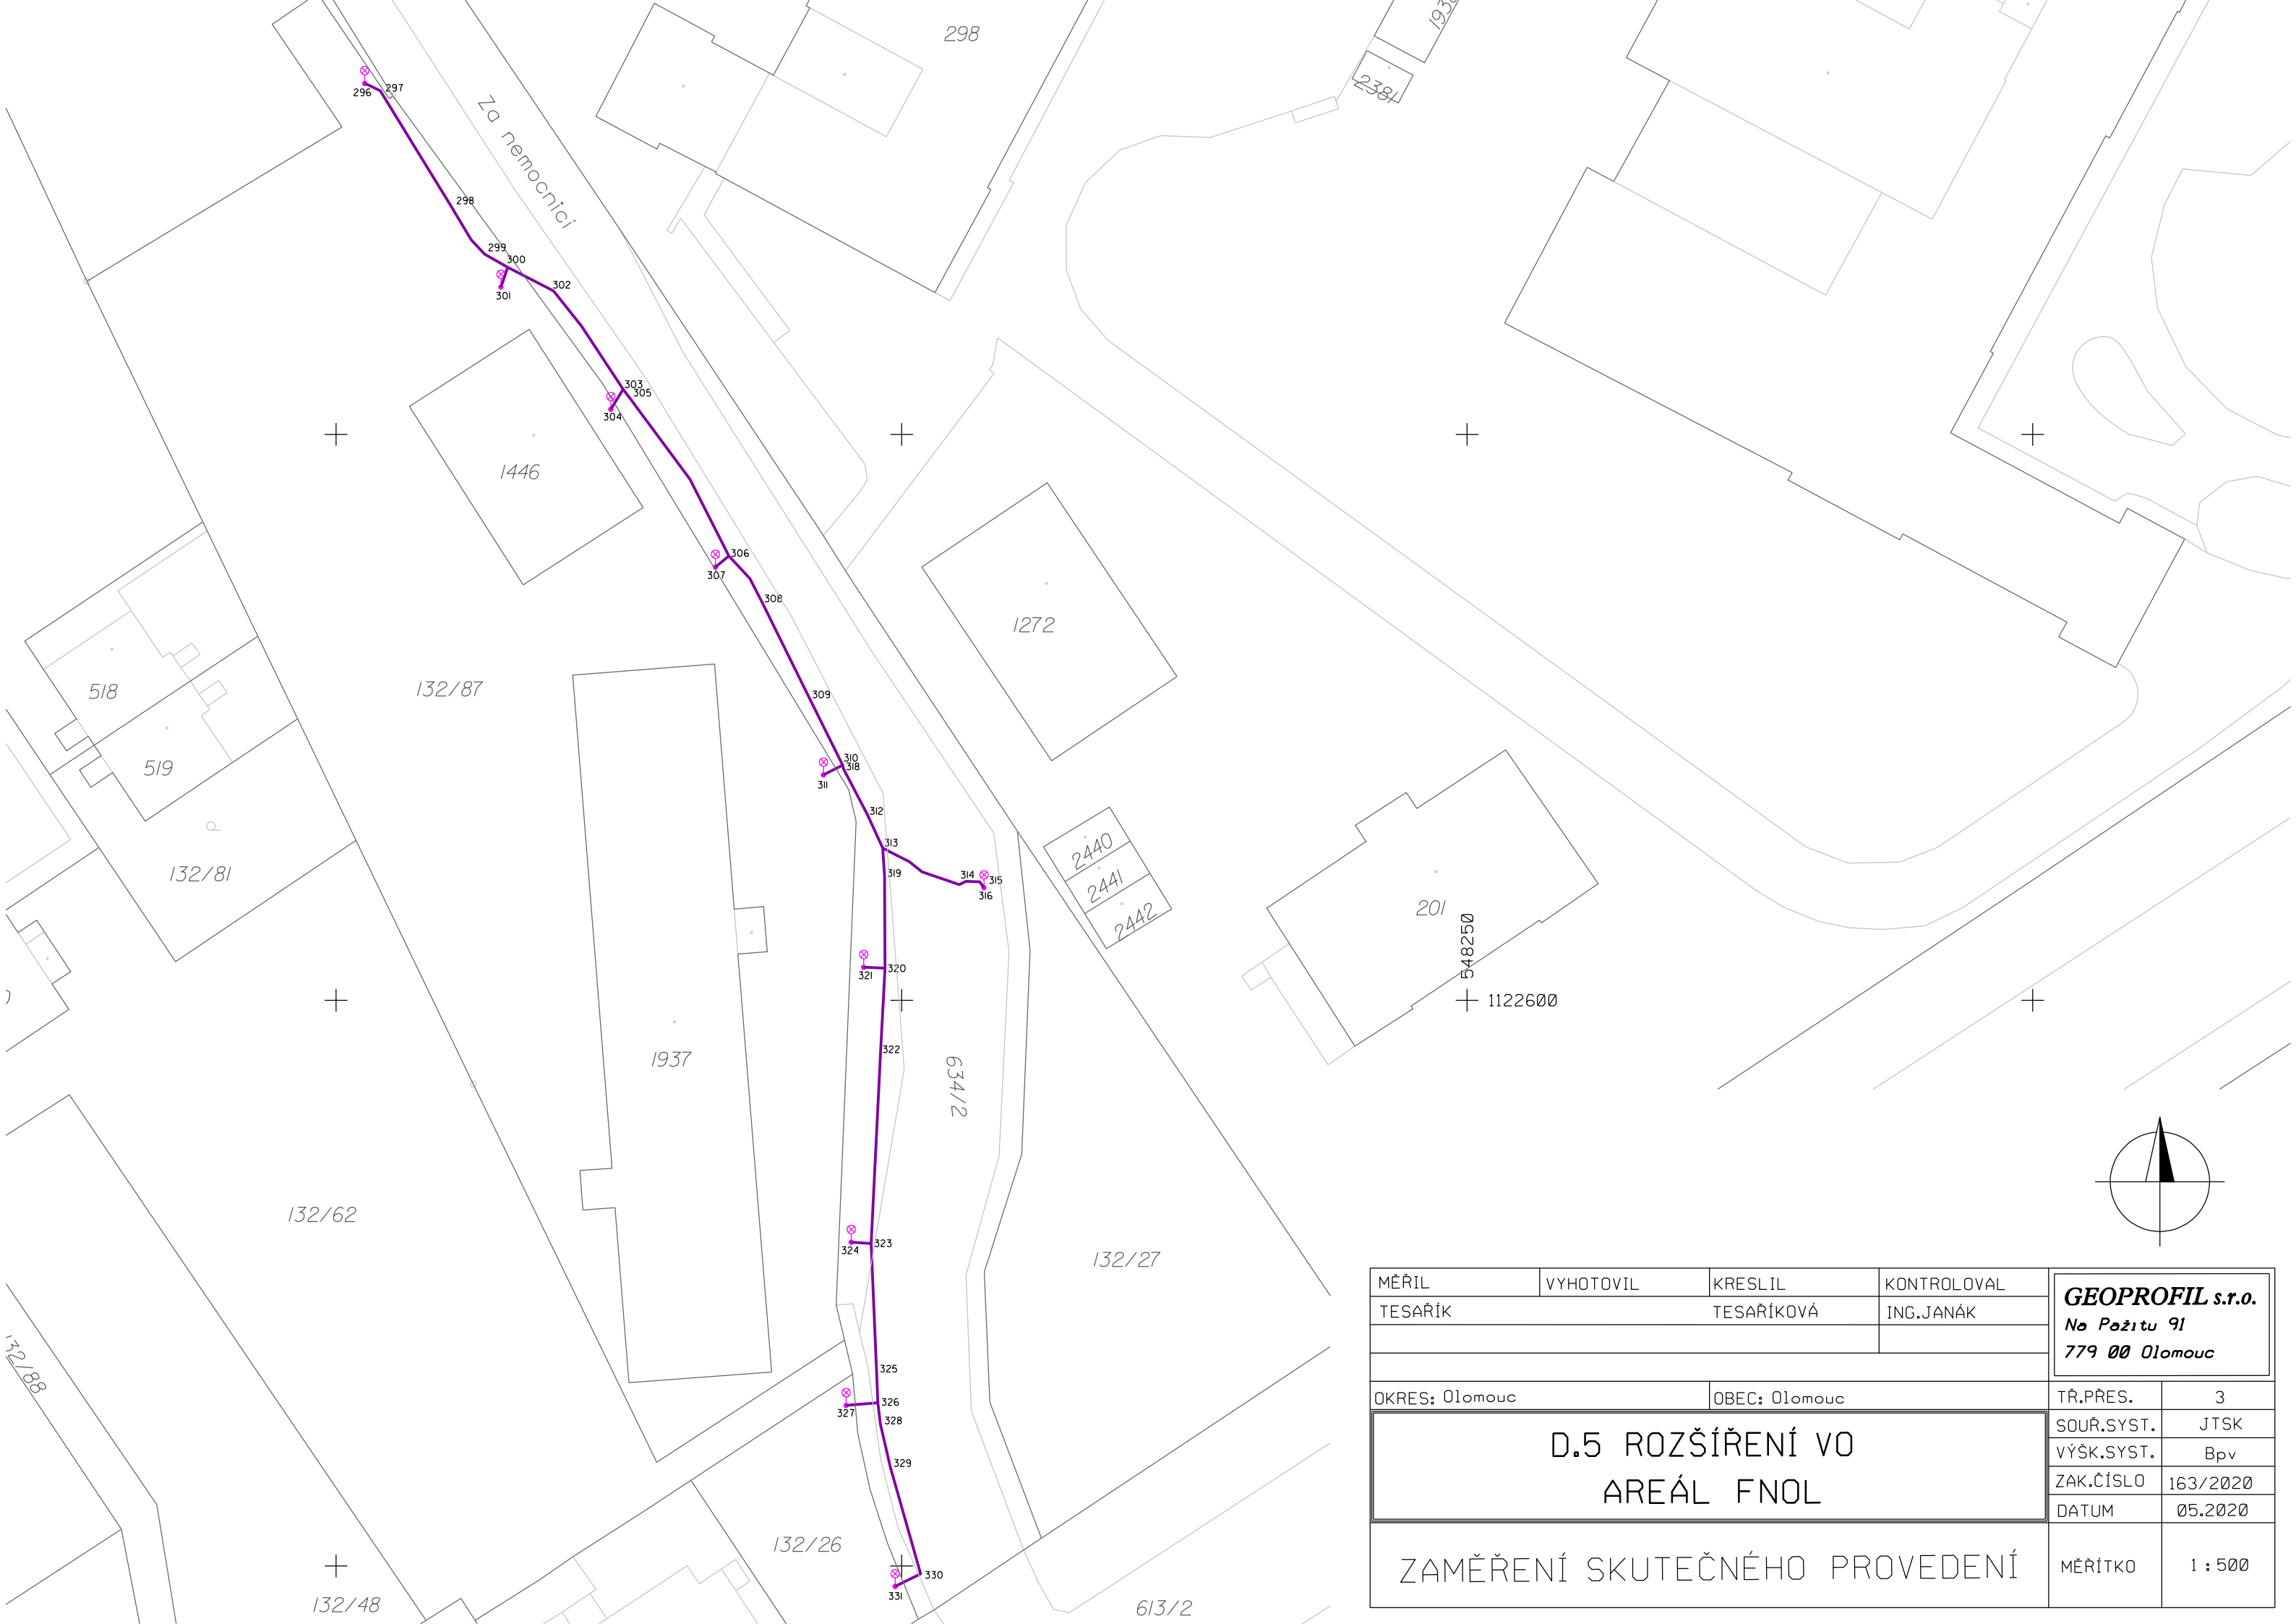

MĚŘIL	VYHOTOVIL	KRESLIL	KONTROLOVAL	GEOPROFIL s.r.o. <i>Na Pažitě 91</i> 779 00 Olomouc			
TESAŘÍK		TESAŘÍKOVÁ				ING.JANÁK	
OKRES: Olomouc		OBEC: Olomouc		TŘ.PŘES.	3		
D.5 ROZŠÍŘENÍ VO AREÁL FNOL				SOUŘ.SYST.	JTSK		
				VÝŠK.SYST.	B _p v		
				ZAK.ČÍSLO	163/2020		
				DATUM	05.2020		
ZAMĚŘENÍ SKUTEČNÉHO PROVEDENÍ				MĚŘÍTKO	1 : 500		