


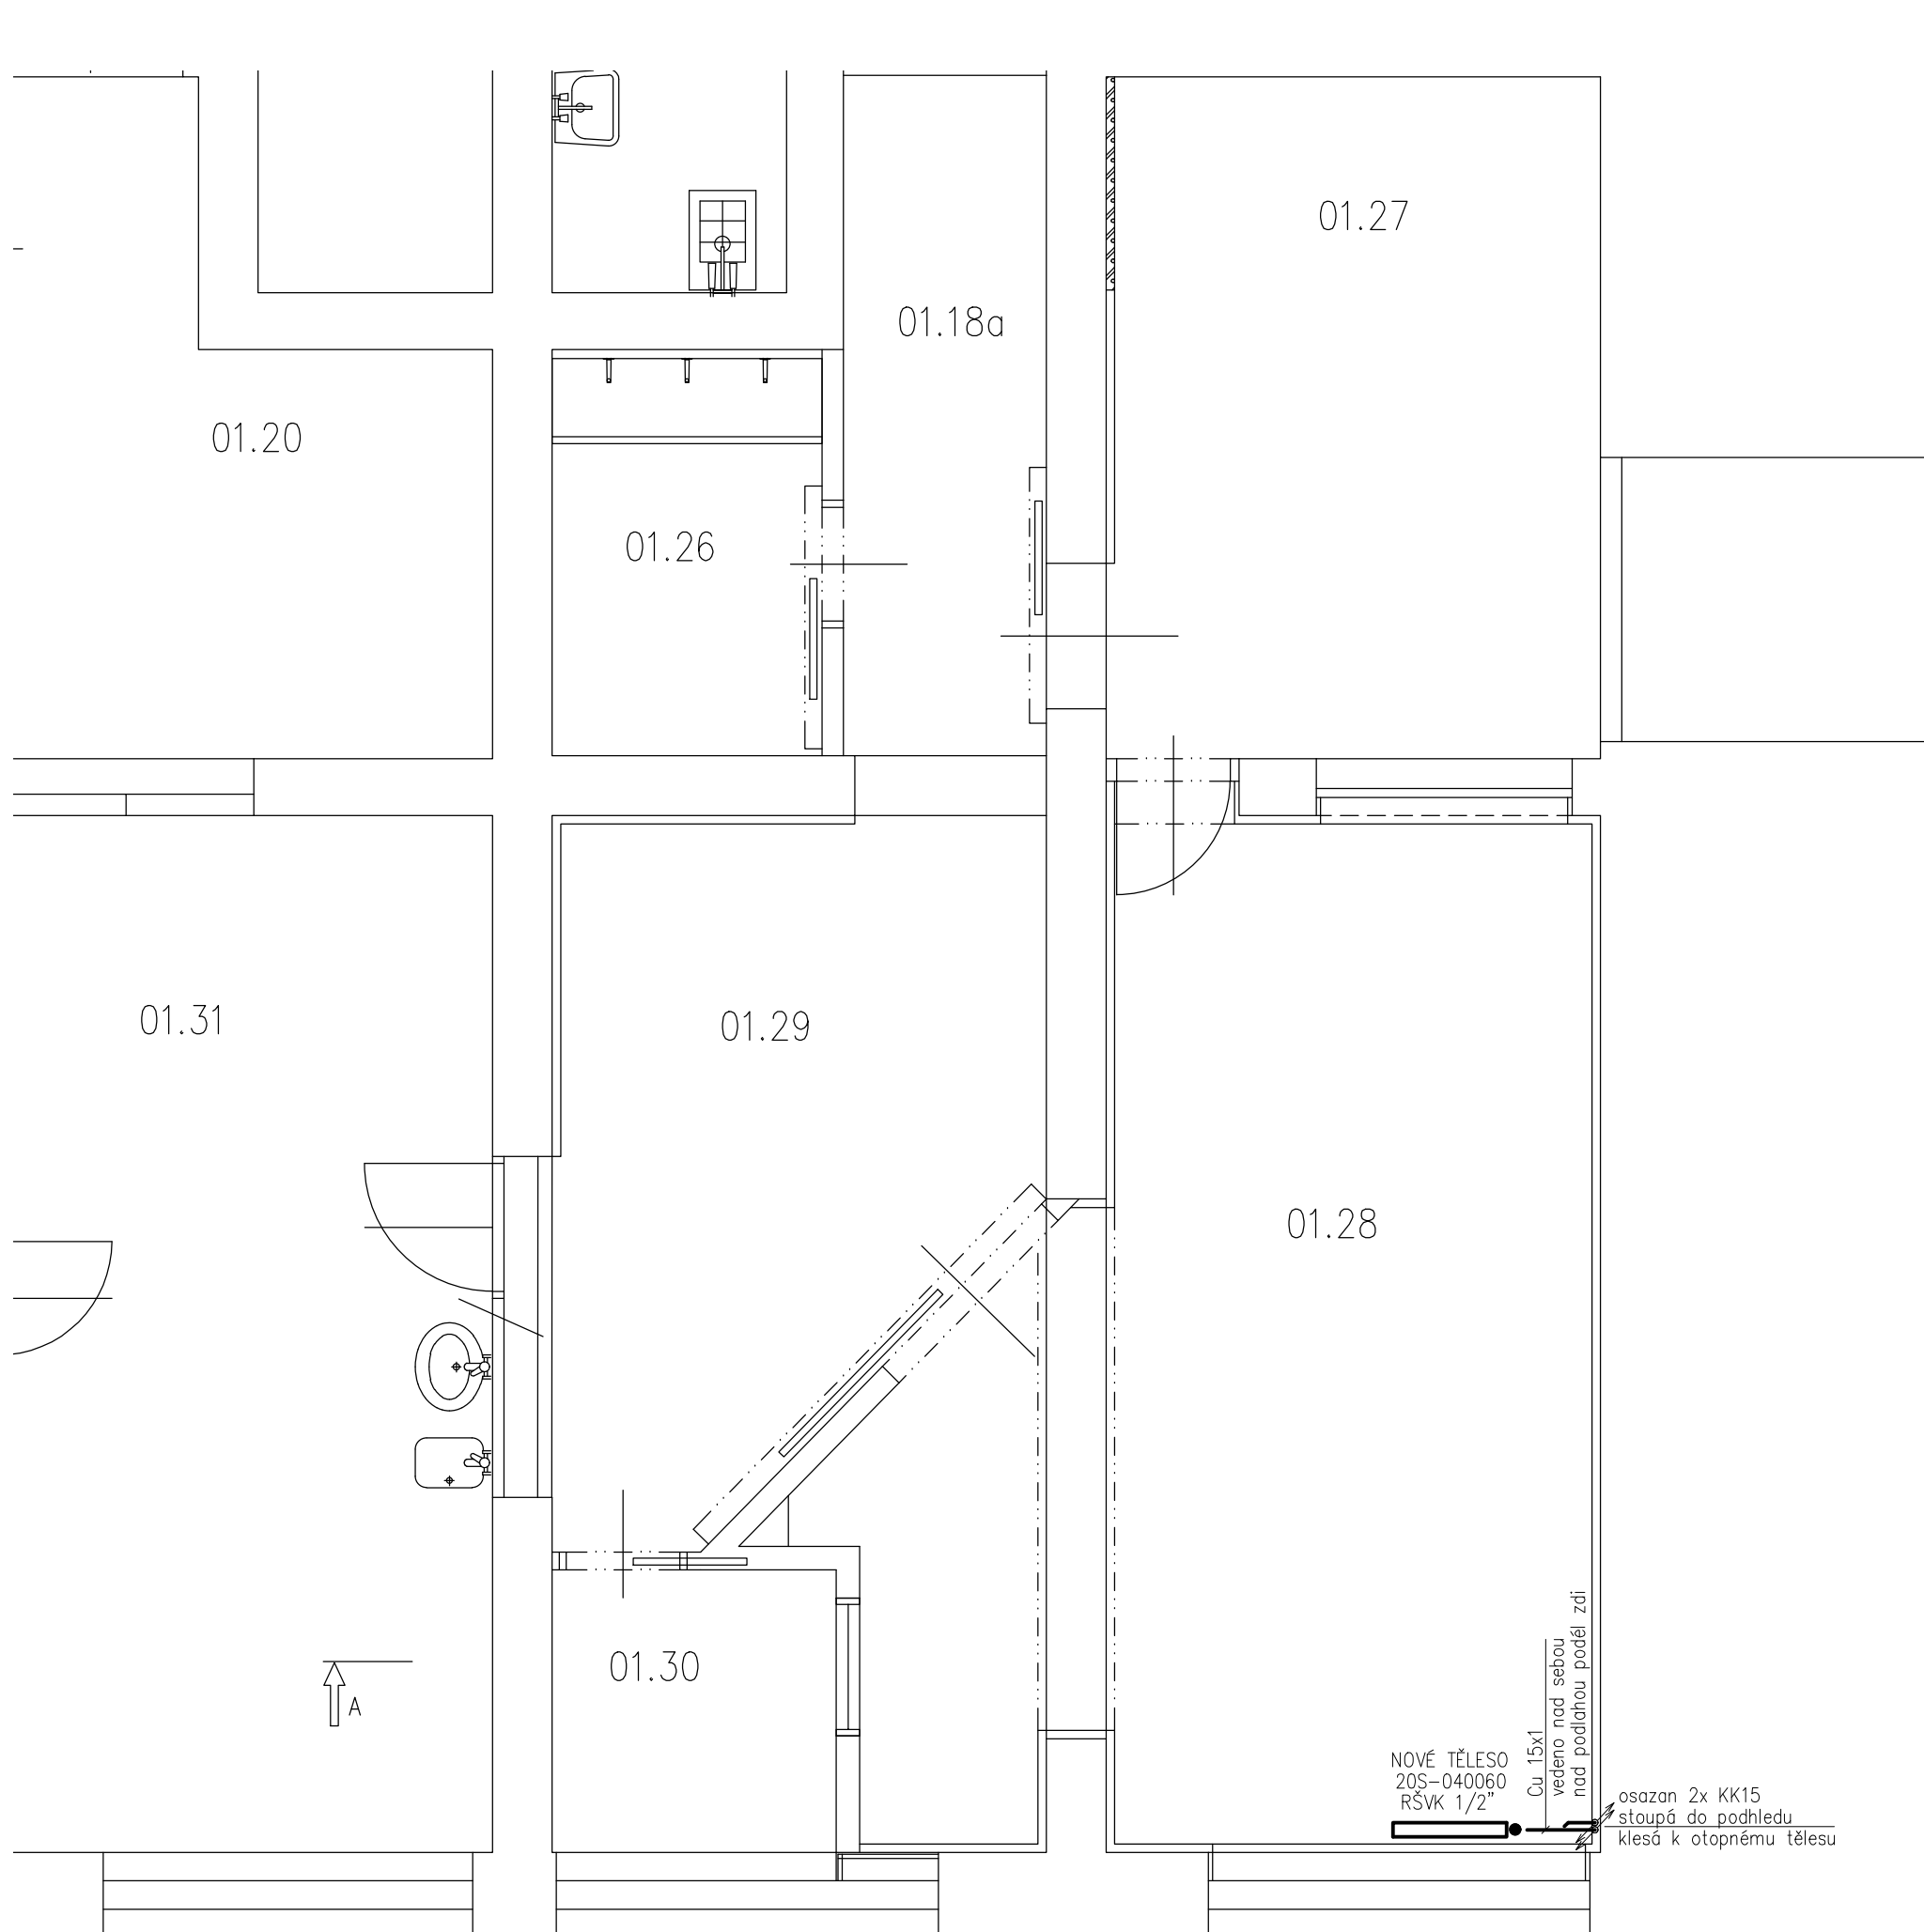

LEGENDA POTRUBÍ

- Topná voda přívod, měděné potrubí.
- Topná voda vrat, měděné potrubí.
- Stoupací potrubí

LEGENDA DESKOVÝCH OTOPNÝCH TĚLES

- Typ tělesa
- Výška (cm)
- Délka (cm)
- 20S-060080 TRV, PŠ 1/2"
- Korado Radik Hygiene
- Deskové otopné těleso do prostředí s vysokými požadavky na hygienu a čistotu s hladkou čelní deskou, s bočním připojením. Včetně termostatické hlavice a uchycení.
- RŠVK 1/2"
- Sdružené radiátorové regulační šroubení, uzavírací s vypouštěním, přímé provedení.

R02/...	...	...
R01/...	...	...
REVIZE / DATUM	POPIS	VYPRACOVAL

±0,000= m.n.m.

ZPRACOVAL	ING. BUCHTA	ZPRACOVATEL	GENERÁLNÍ PROJEKTANT			
KONTROLOVAL	ING. BUCHTA			EP Rožnov, a.s. Boženy Němcové 1720 CZ 756 61 Rožnov pod Radhoštěm te.: 571 664 111, fax: 571 664 400 e-mail: ep@eproznov.cz		
SCHVÁLIL (HIP)	ING. BĚHAL					
INVESTOR	FAKULTNÍ NEMOCNICE OLOMOUC					
MÍSTO STAVBY	OLOMOUC		ČÍSLO ZAKÁZKY	K19169018		
STAVBA						
STAVEBNÍ ÚPRAVY 1.PP OBJEKTU D1-I.IK KATETRIZAČNÍ SÁLY						
OBJEKT	D. DOKUMENTACE OBJEKTŮ A TECHNICKÝCH A TECHNOLOGICKÝCH ZAŘÍZENÍ					
STAVEBNÍ/INŽENÝRSKÝ OBJEKT	D.1 DOKUMENTACE STAVEBNÍHO NEBO INŽENÝRSKÉHO OBJEKTU D.1.1 ARCHITEKTONICKO - STAVEBNÍ ŘEŠENÍ					
NÁZEV VÝKRESU			DATUM	09/2020	MĚŘÍTKO	KOPIE
PŮDORYS 1.PP - ÚSTŘEDNÍ VYTÁPĚNÍ			POČET A4			
			STUPEŇ		OZNAČENÍ VÝKRESU	
			DSPS		19169S8S-05	