



LEGENDA OTOPNÝCH TĚLES

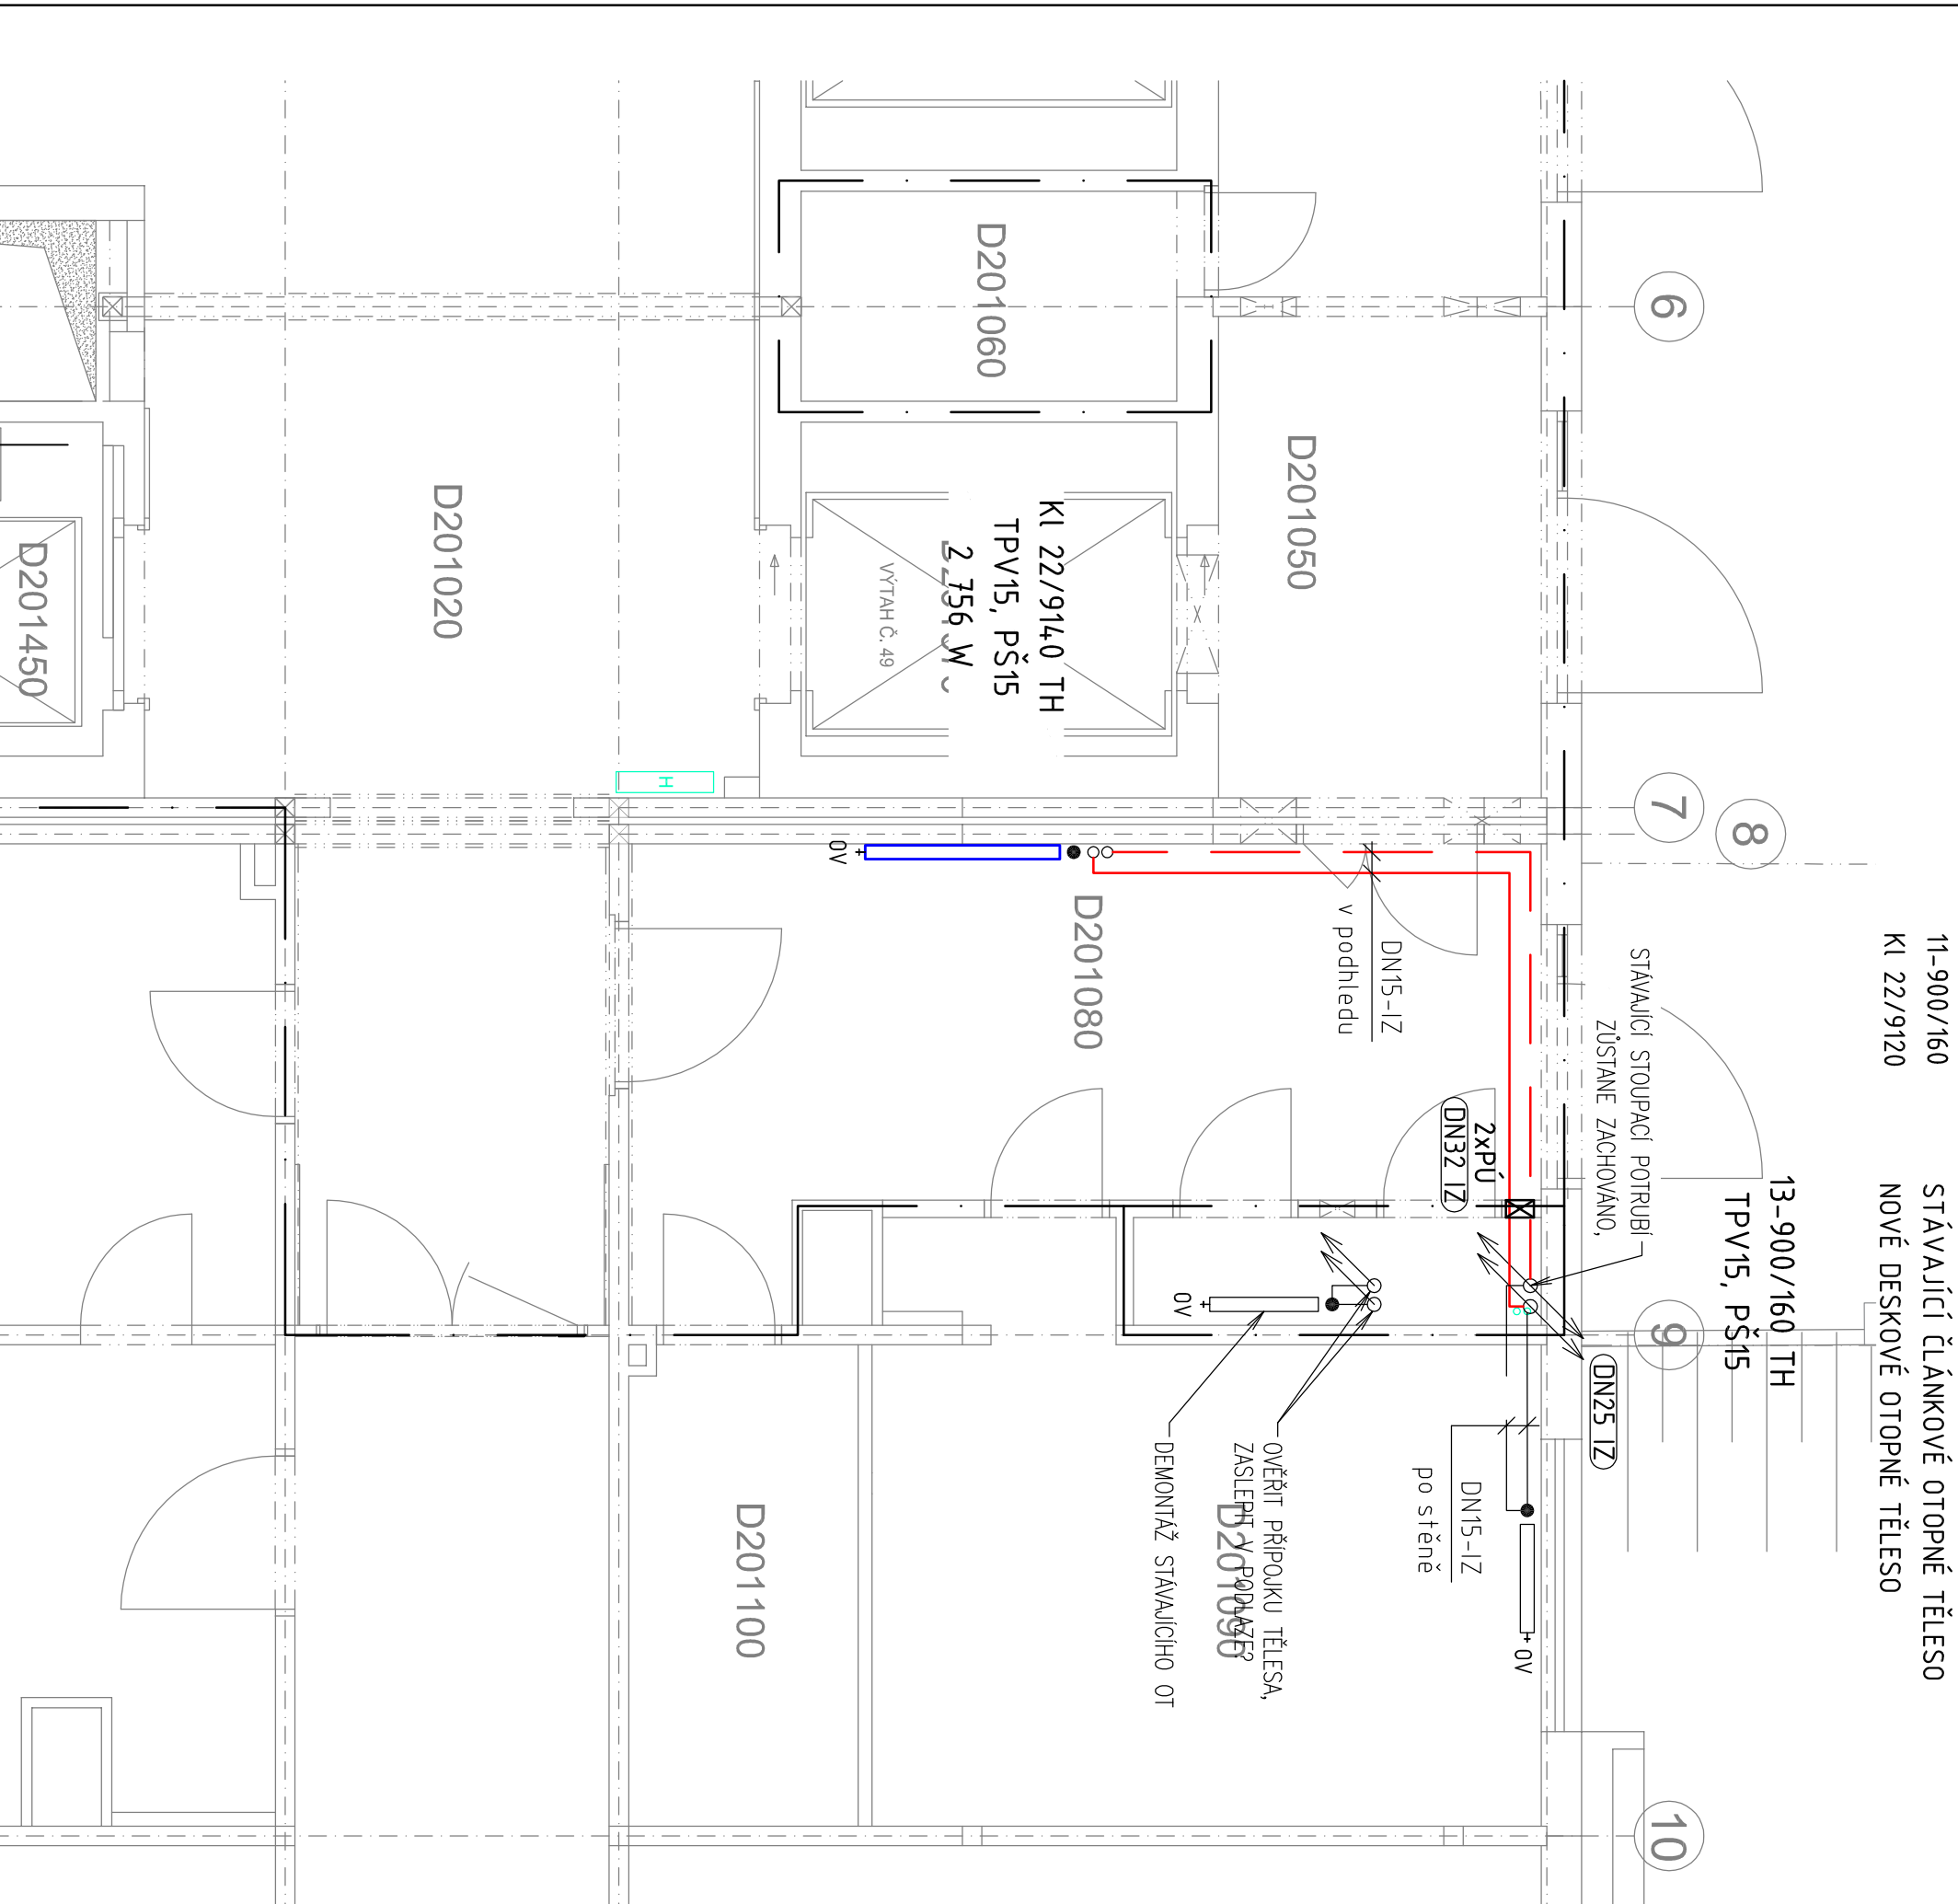

LEGENDA POTRUBÍ

- _____ STÁVAJÍCÍ PŘÍVOD TOPNÉ VODY 70°C, OCELI-IZ
 _____ STÁVAJÍCÍ VRÁT TOPNÉ VODY 50°C, OCELI-IZ
 _____ STÁVAJÍCÍ PŘÍVOD TOPNÉ VODY ZRUŠIT
 _____ ~~STÁVAJÍCÍ VRÁT TOPNÉ VODY ZRUŠIT~~
 _____ PŘÍVOD TOPNÉ VODY 70°C, OCELI-IZ
 _____ VRÁT TOPNÉ VODY 50°C, OCELI-IZ

LEGENDA ARMATUR A ZNAČEK

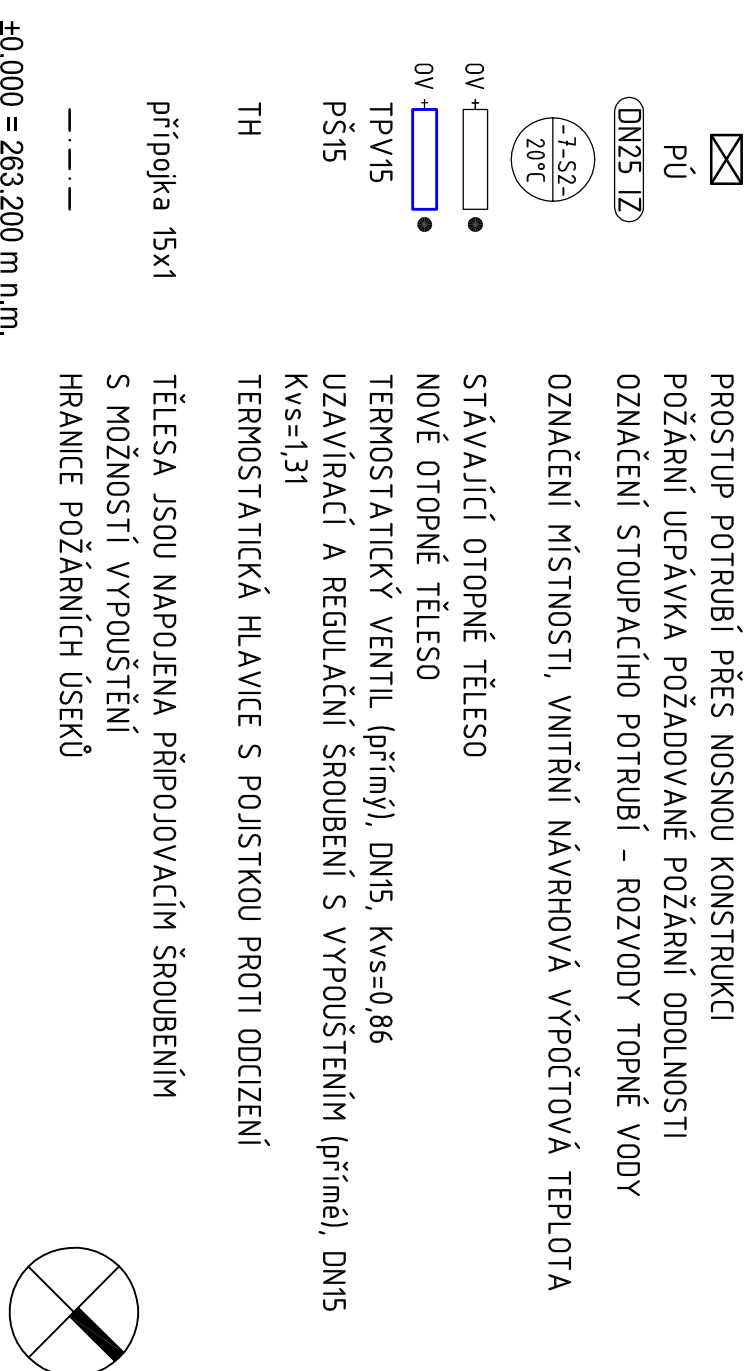

Revize	Vypracoval	Popis revize	Datum

IT PROJEKT PROJEKTOVÁNÍ ZDRAVOTNICKÉ VÝSTAVY Hlavní inženýr projektu: ING. LUDĚK TOMEK Vedoucí projektant zakázky: ING. MARTIN FORAL  FAKULTNÍ NEMOCNICE OLOMOUC					
Profese:	Zpracovatel dílu: TRASKO Projektce s.r.o. Na Nouzce 487/8, 682 01 Vyškov Tel: +420 777 738 203 E-mail: m.reznicek@trasko.cz	Autorizace:			
ÚT	Odpovědný projektant: ING. REZNÍČEK MARTIN	Vypracoval: ING. WERNEROVÁ PAVLA	Kontroloval: KREJČI VACLAV		
					
Akce:	FAKULTNÍ NEMOCNICE OLOMOUC STAVEBNÍ ÚPRAVY OBJEKTU "D" - ÚNIKOVÉ CESTY				
Objekt:	STAVEBNÍ ÚPRAVY OBJEKTU D - ÚNIKOVÉ CESTY	SO 01	Měřtko:	1:50	Číslo výkresu: D.1.01.4b-111
Obsah:					