


LEGENDA SSK:

-  Telefonní rozváděč
-  Optický kabel, 12Vl

LEGENDA EPS:

-  Zařízení napojené na EPS
-  SSKFH-V180, B2ca,s1,d1 2x2x0,8 - funkční kruhová sběrnice, ovládání

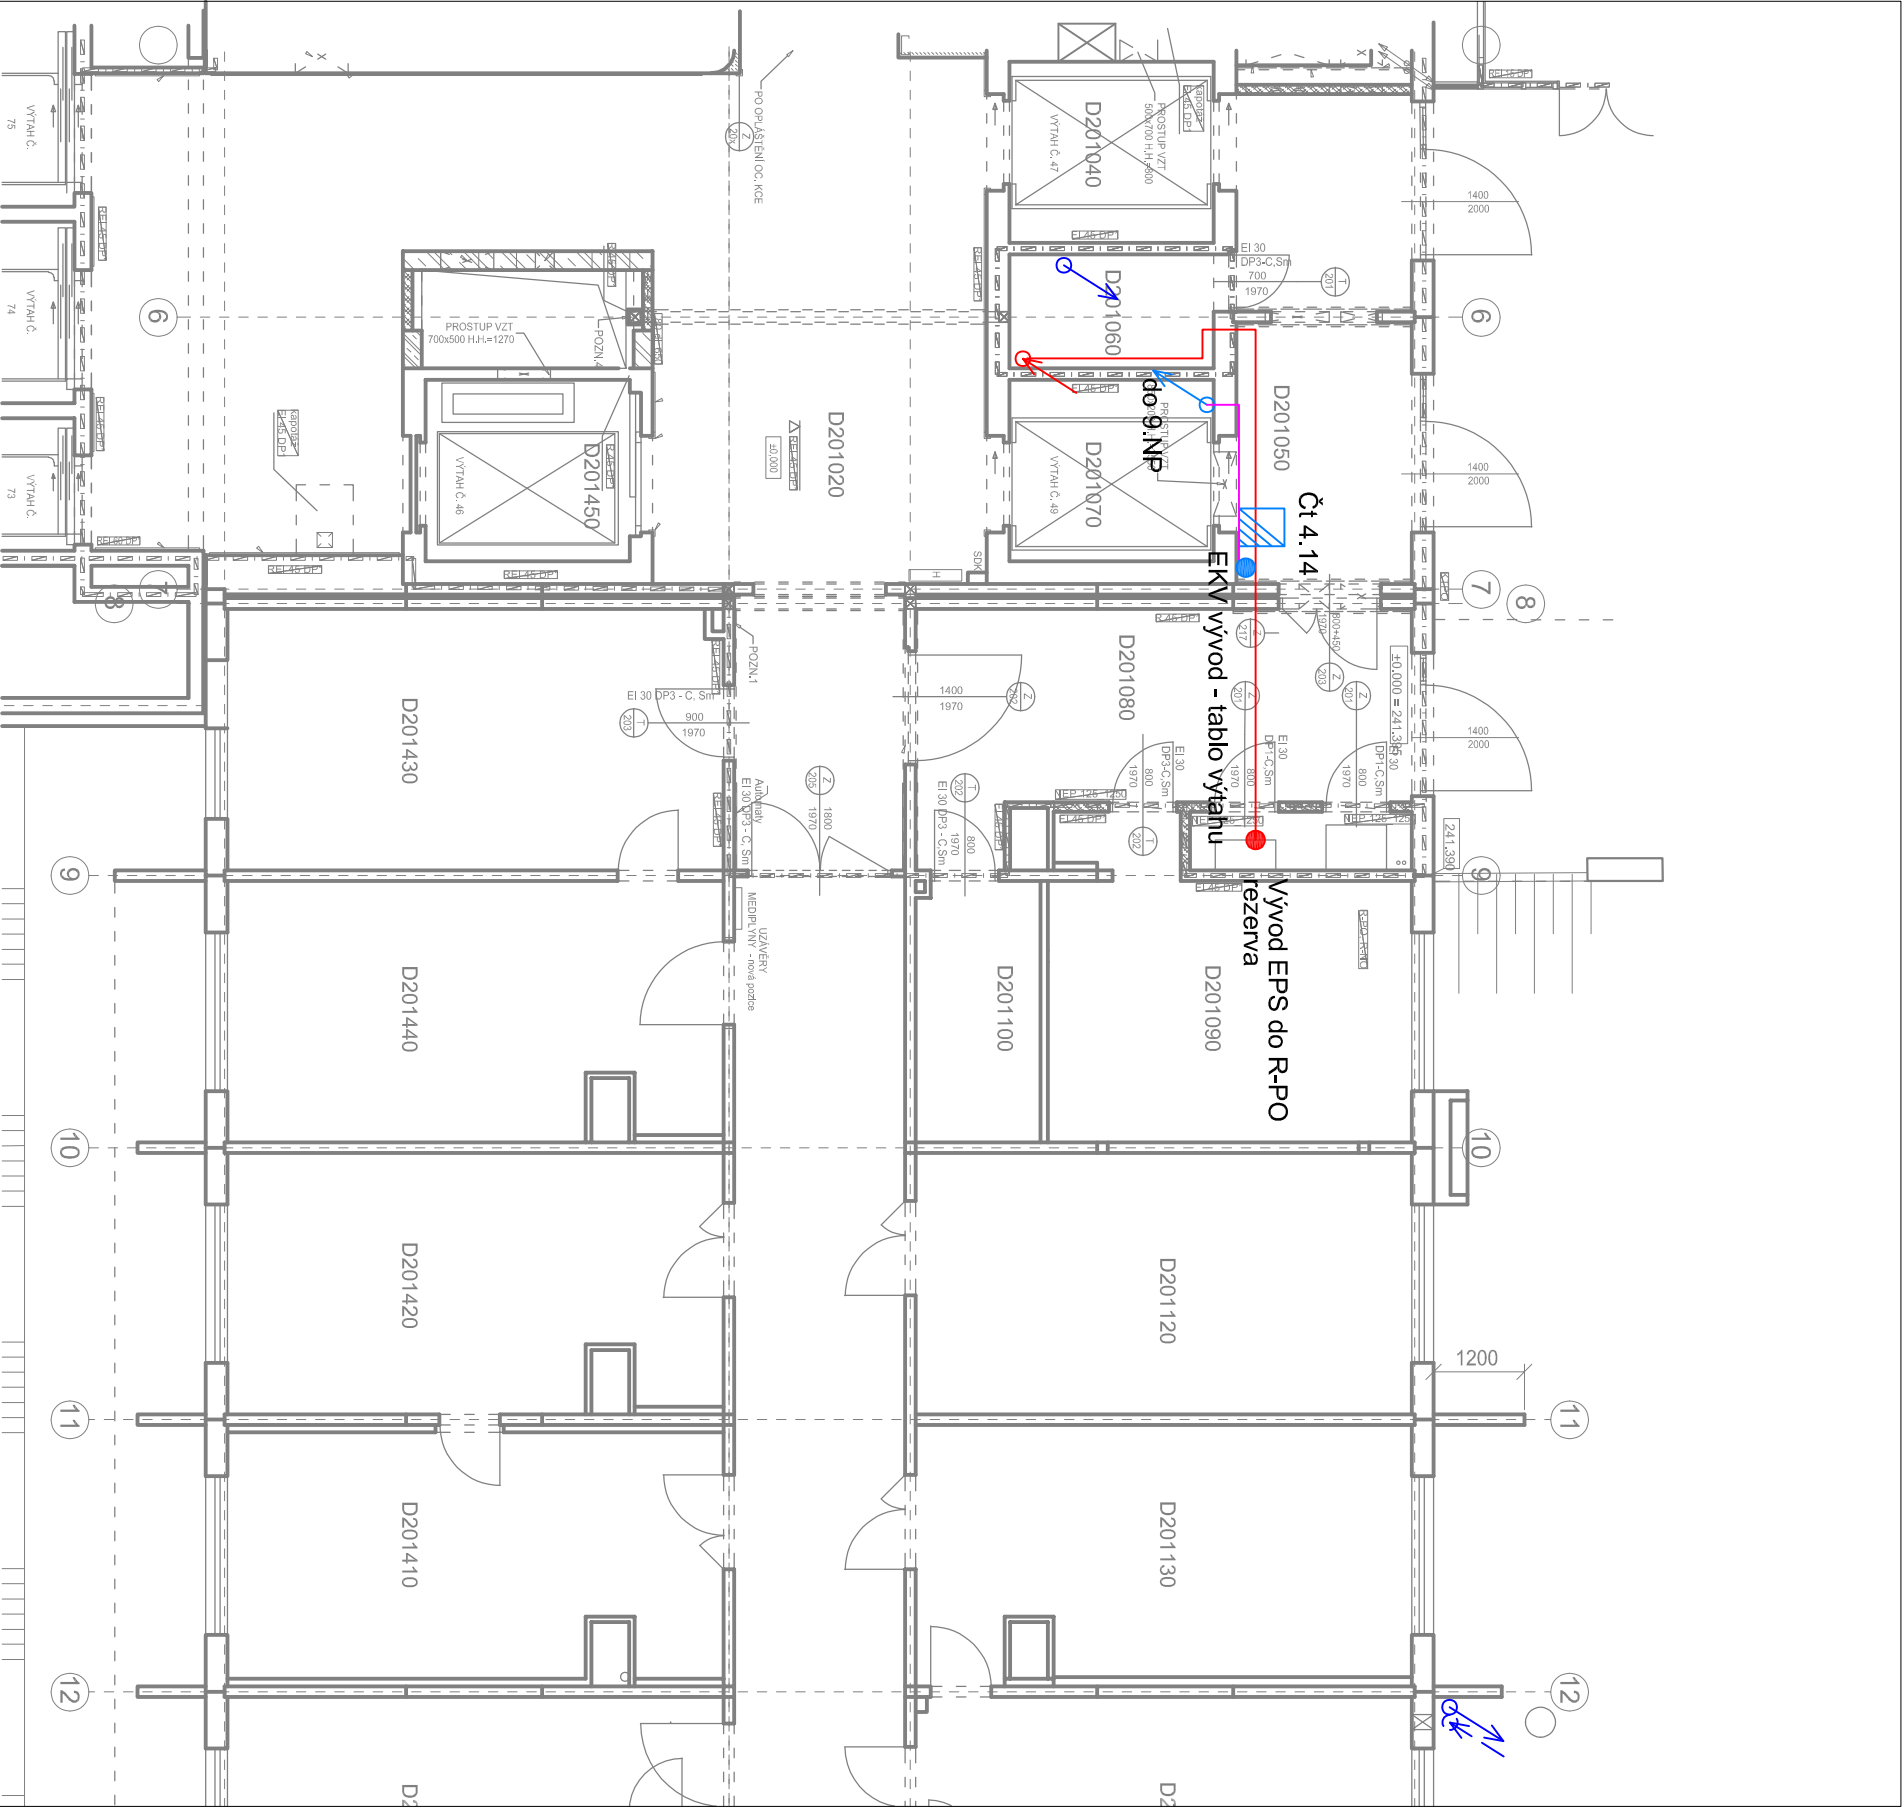

±0,000 = STÁVAJÍCÍ PODLAHA 1.NP

ARCHITEKT	ZODP./PROJEKTANT	PROJEKTANT	 STYLE STUDIO s.r.o. Újezd 2175/9a, 796 01 Prostějov IČ: 485 32 894 DIČ: CZ48532894	VÝTIŠK Č.
ING.ARCH.P.GOTTWALD	ROMAN SEDLAK	ZBYNEK KRÁTKÝ		
				
INVESTOR : Fakultní nemocnice Olomouc, I.P. Pavlova 185/6, 779 00 Olomouc				
MÍSTO STAVBY : Areál FN Nemocnice OLOMOUC, budova D1, I.P. Pavlova 185/6, 779 00 Olomouc				
AKCE : DOKUMENTACE SKUTEČNÉHO PROVEDENÍ STAVBY				
STAVEBNÍ ÚPRAVY pro zřízení infekčního oddělení FNOL				
p.č. st. 1783 k.ú. Nová Ulice, Olomouc				
OBSAH : D.1.4.7 Elektroinstalace slaboproudé				
Výřez půdorys 1.NP, objekt D - rozvody SLP				
FORMÁT			2xA4	
STUPEŇ			DSPS	
ARCH. Č.			SS/2021/018/DPS	
DATUM			10/2022	
MĚŘÍTKO			Č. V.	02
1:100				