
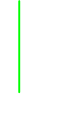


LEGENDA ER:


-  Ustředna ER
-  Rozhlasový pult
-  Reprodukční stropní do podhledu
montáž do podhledu
-  Reprodukční skříňkový nástěnný
-  PRAFIADUR 3x15 PH120-R BZčásti D0

Šedou barvou jsou nakresleny stávající prvky systému Ero

Objekt D

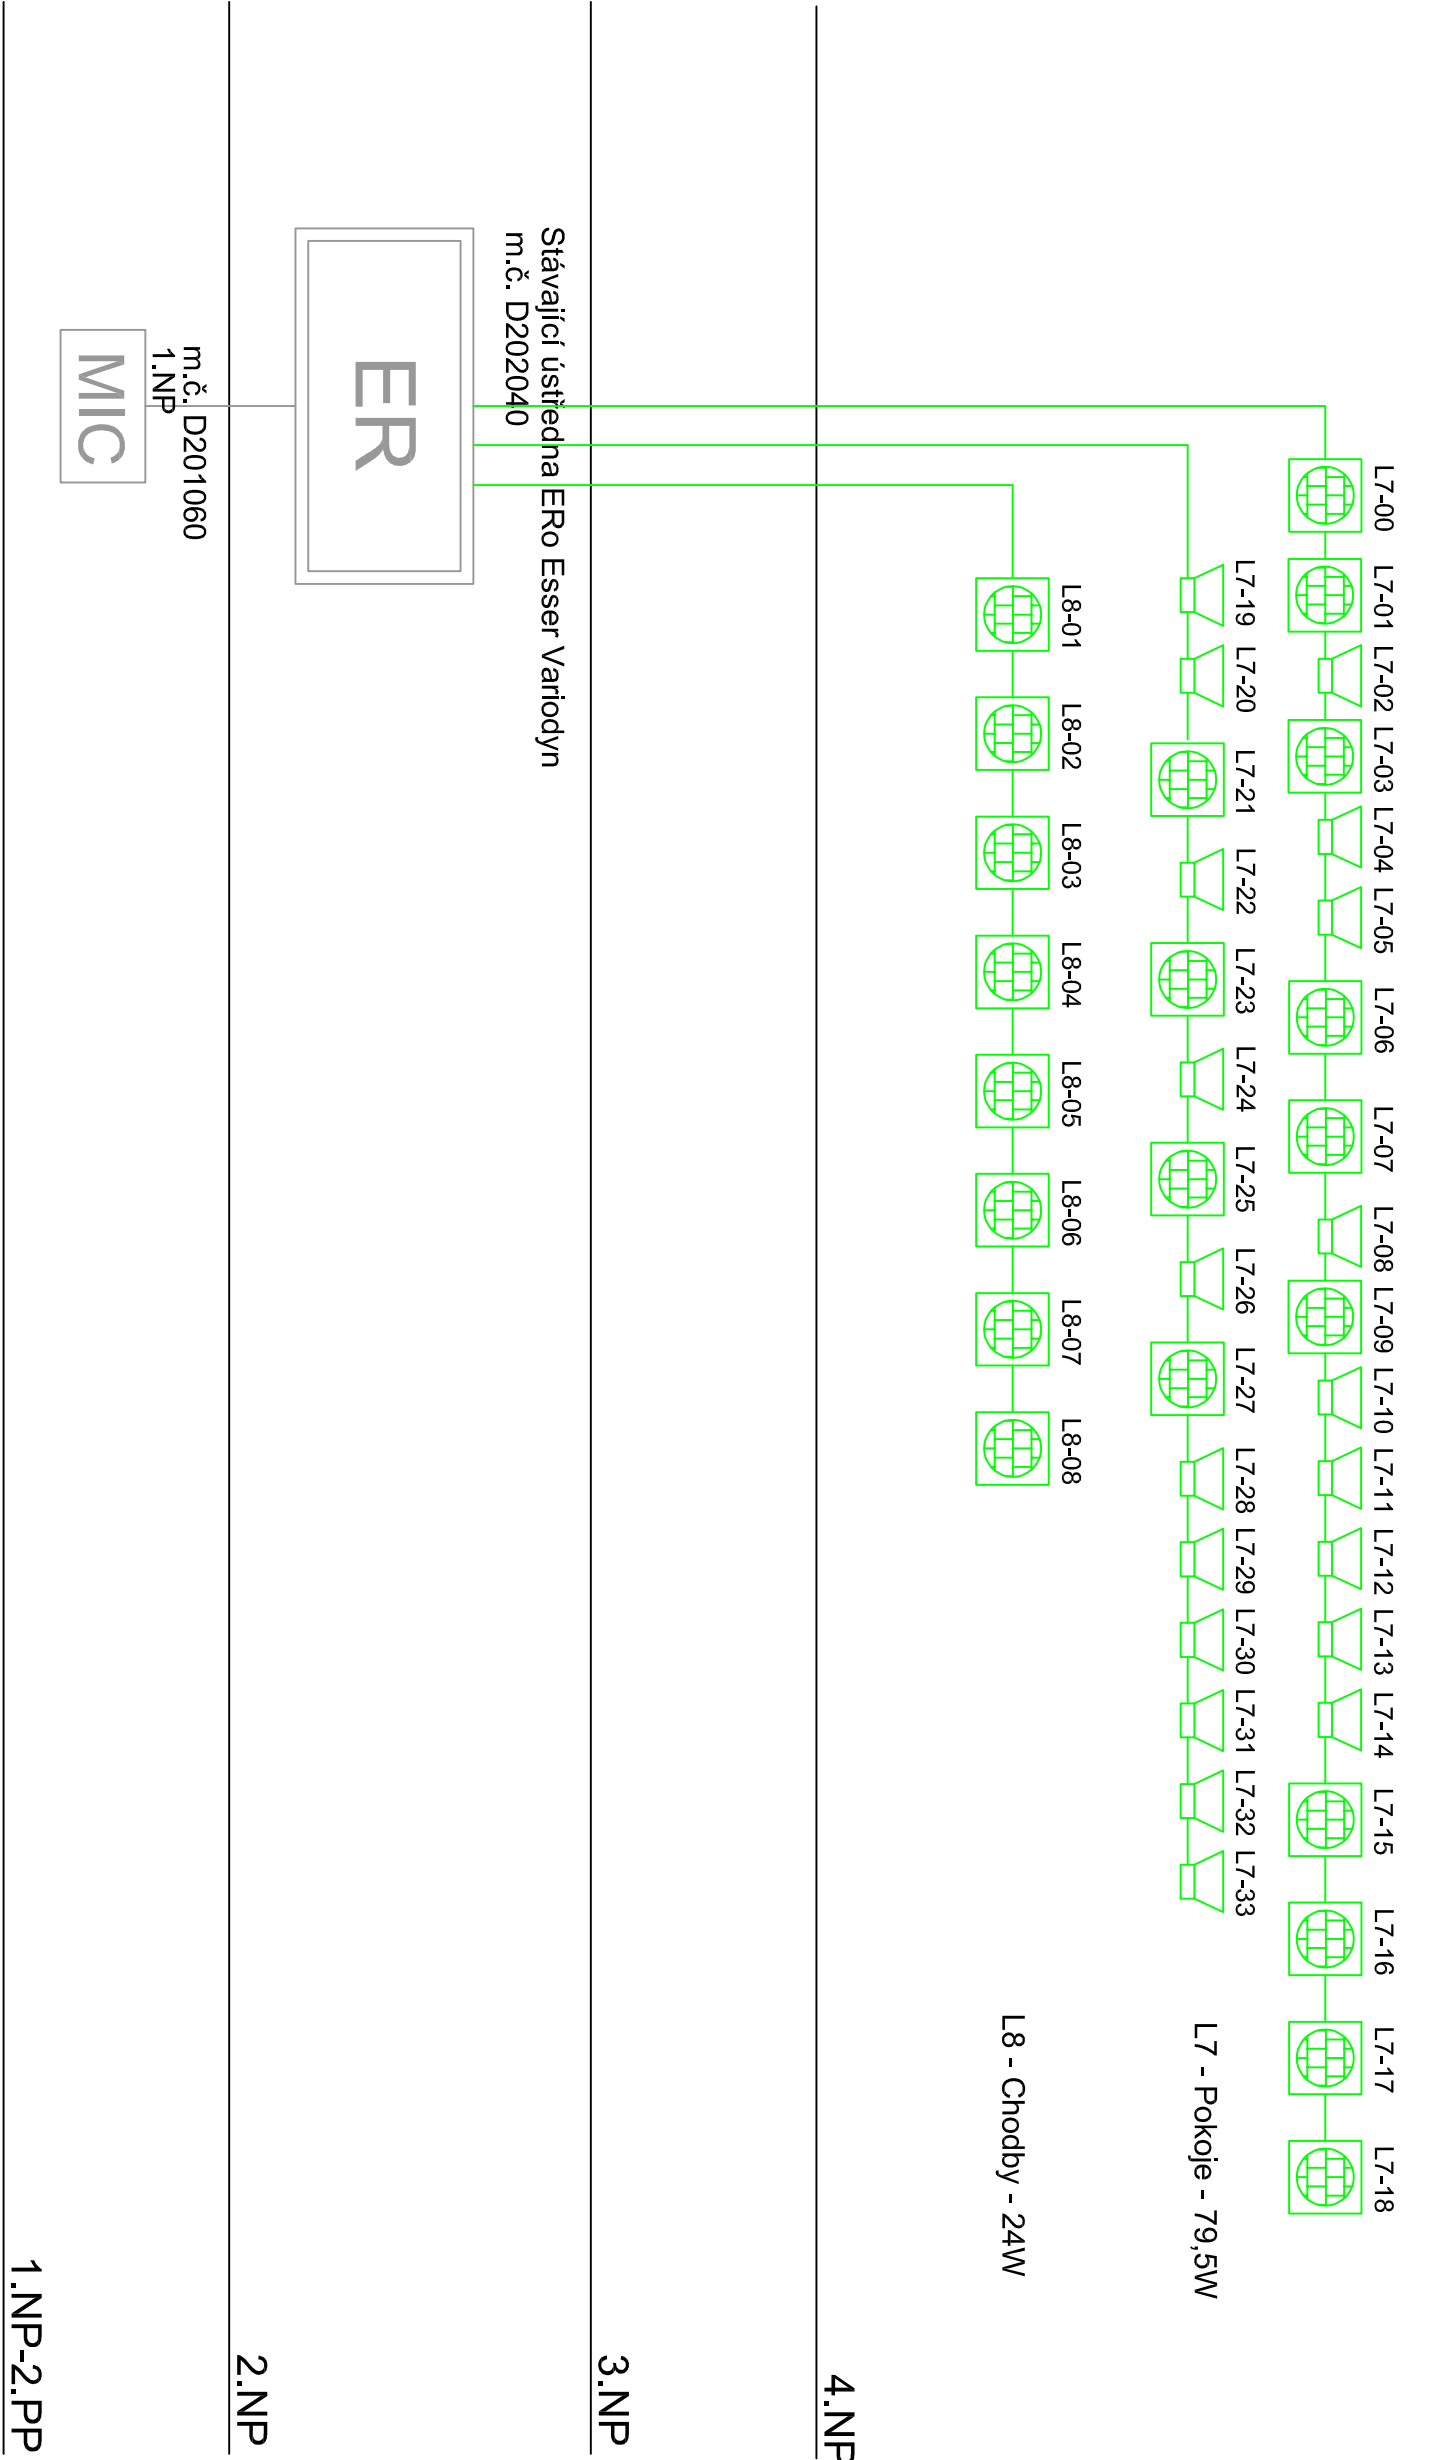

Objekt A

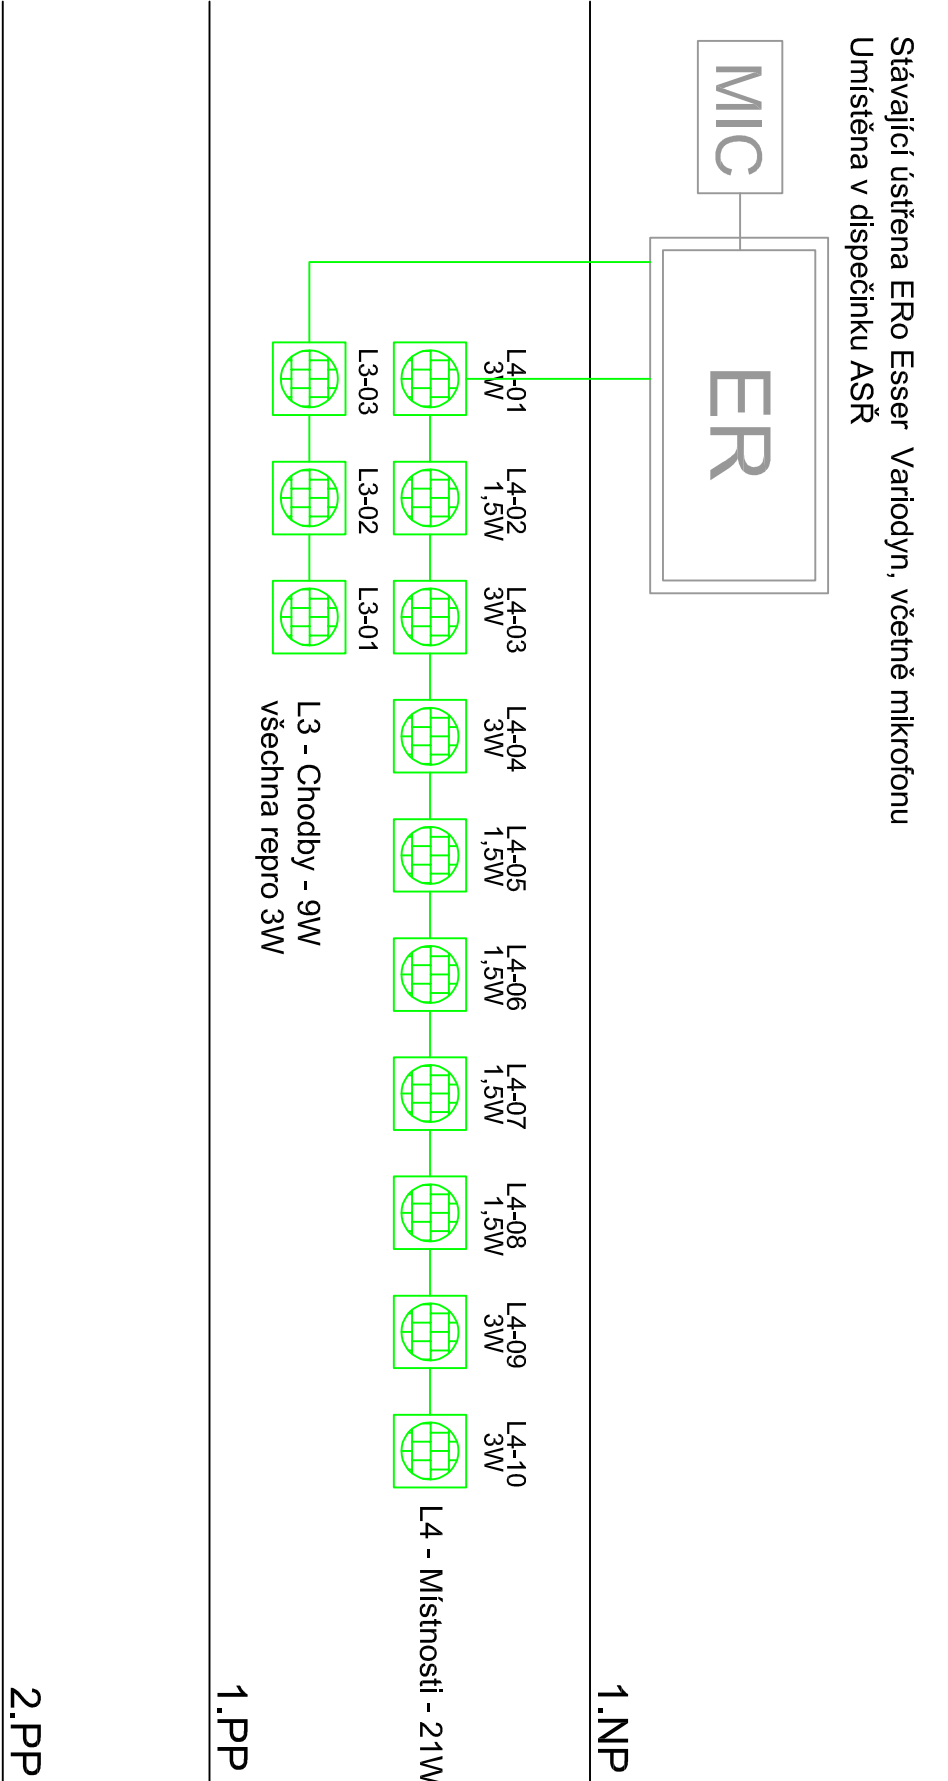

40 000 = STÁVAJÍCÍ PODLAHA 1.NP	
ARCHITEKT	ZODP.PROJEKTANT
ING.ARCH.P.GOTTMALD	ROMAN SEDLÁK
INŽENÝR	ZBYNEK KRAJČÍ
AKCE : DOKUMENTACE SKUTEČNÉHO PROVEDENÍ STAVBY	STUPEŇ
STAVBY ÚPRAVY pro zřízení infatického oddělení FNOL	DPS
p.č. st. 1785 k.ú. Nová ulice, Olomouc	ARCH. Č.
D1.4.7 Elektronizace sítě	SS/2021/018/DPS
OBSAH :	DATA
Schema Ero	Č. V.
	13