


Objekt D


Přívod do zesilovače ve 4.NP
do m.č. D204050

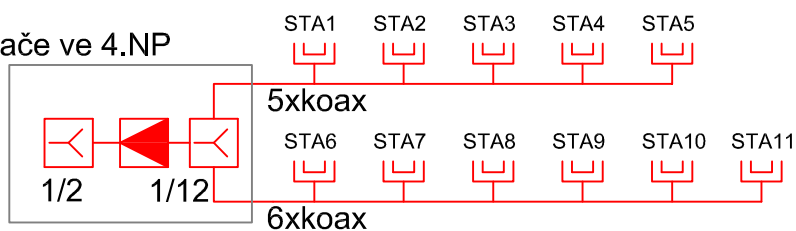

4.NP

Objekt A

1.NP

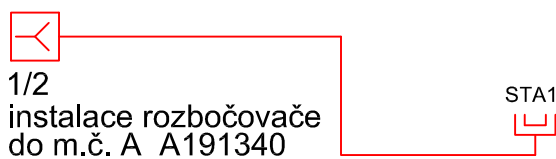

1.PP

LEGENDA STA:



Zesilovač



Zásuvka TV/R




Rozbočovač/odbočovač
1/x - do x větví



Koax, 75 Ohm

±0,000 = STÁVAJÍCÍ PODLAHA 1.NP

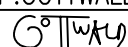ARCHITEKT	ZODP.PROJEKTANT	PROJEKTANT	 STYLE STUDIO s.r.o. Újezd 2175/9a, 796 01 Prostějov IČ: 485 32 894 DIČ: CZ48532894	VÝTISK Č.
ING.ARCH.P.GOTTWALD	ROMAN SEDLÁK	ZBYNĚK KRÁTKÝ		
				
INVESTOR : Fakultní nemocnice Olomouc, I.P. Pavlova 185/6, 779 00 Olomouc				
MÍSTO STAVBY : Areál FN Nemocnice OLOMOUC, budova D1, I.P. Pavlova 185/6, 779 00 Olomouc				
AKCE : DOKUMENTACE SKUTEČNÉHO PROVEDENÍ STAVBY			FORMÁT	1xA4
STAVEBNÍ ÚPRAVY pro zřízení infekčního oddělení FNOL p.č. st. 1783 k.ú. Nová Ulice, Olomouc			STUPEŇ	DSPS
			ARCH. Č.	SS/2021/018/DPS
OBSAH : D.1.4.7 Elektroinstalace slaboproudé			DATUM	10/2022
			MĚŘÍTKO	Č. v.
Schéma STA			—	14