




Infekční FNOL - objekt D

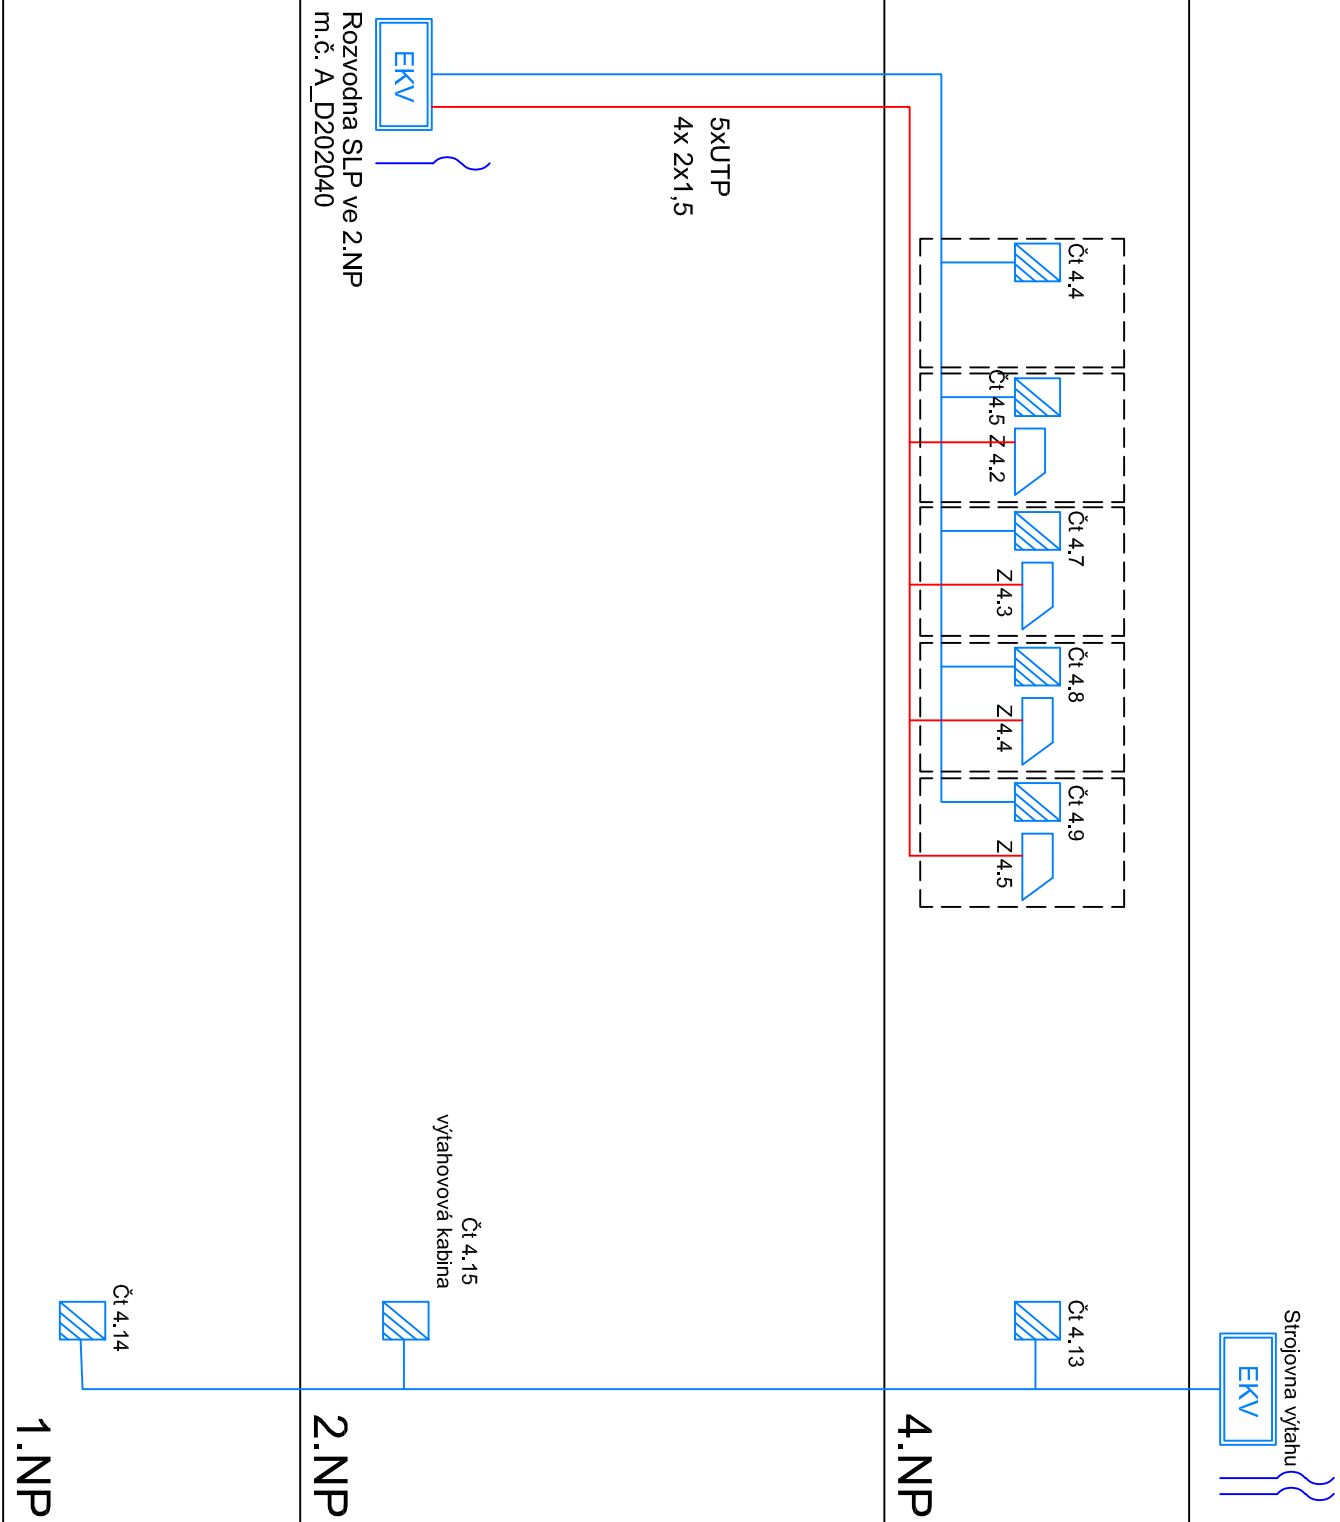

ČOV před objektem D

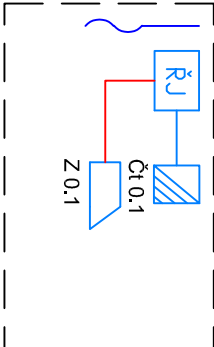

Objekt A

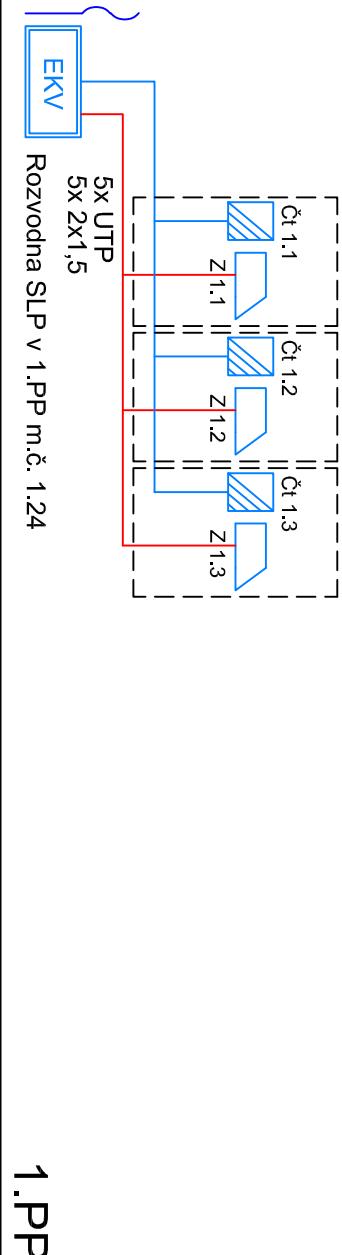

LEGENDA EKV:

- | | |
|--------------------|---|
| Ústředna EKV |  |
| Čtečka karet |  |
| Elektrický zámek |  |
| Odchodové tlačítko |  |
| Dveřní řadič |  |
| FTP cat 5e |  |
| SHKFH-R 3x2x0,5 |  |

ARCHITEKT	ZODP.PROJEKTANT	PROJEKTANT
ING.ARCH.P.GOTTWALD	ROMAN SEDLAK	ZBYNĚK KRÁTKÝ
G ³ W ³ K ³	Čelb	Nový
INVESTOR : Fokultní nemocnice Olomouc, I.P. Pavlova 185/6, 779 00 Olomouc		
MÍSTO STAVBY : Areál FN Nemocnice OLOMOUČ, budova D1, I.P. Pavlova 185/6, 779 00 Olomouc		
AKCE : DOKUMENTACE SKUTEČNÉHO PROVEDENÍ STAVBY		
STAVEBNÍ ÚPRAVY pro zřízení infekčního oddělení FNOL		
p.č. st. 1783 k.ú. Nová Ulice, Olomouc		
D.1.4.7 Elektroinstalace slaboproudé		
OBSAH :		
Schéma EKV		
FORMAT	2xA4	
STUPEŇ	DSPS	
ARCH. Č.	SS/2021/018/DPS	
DATUM	10/2022	
MĚŘÍTKO	Č. V.	
_	16	
STYLE STUDIO s.r.o.		VTISK Č.
Ujezd 2175/9a, 796 01 Prostějov		
IČ: 485 32 894		
DIČ: CZ48532894		