


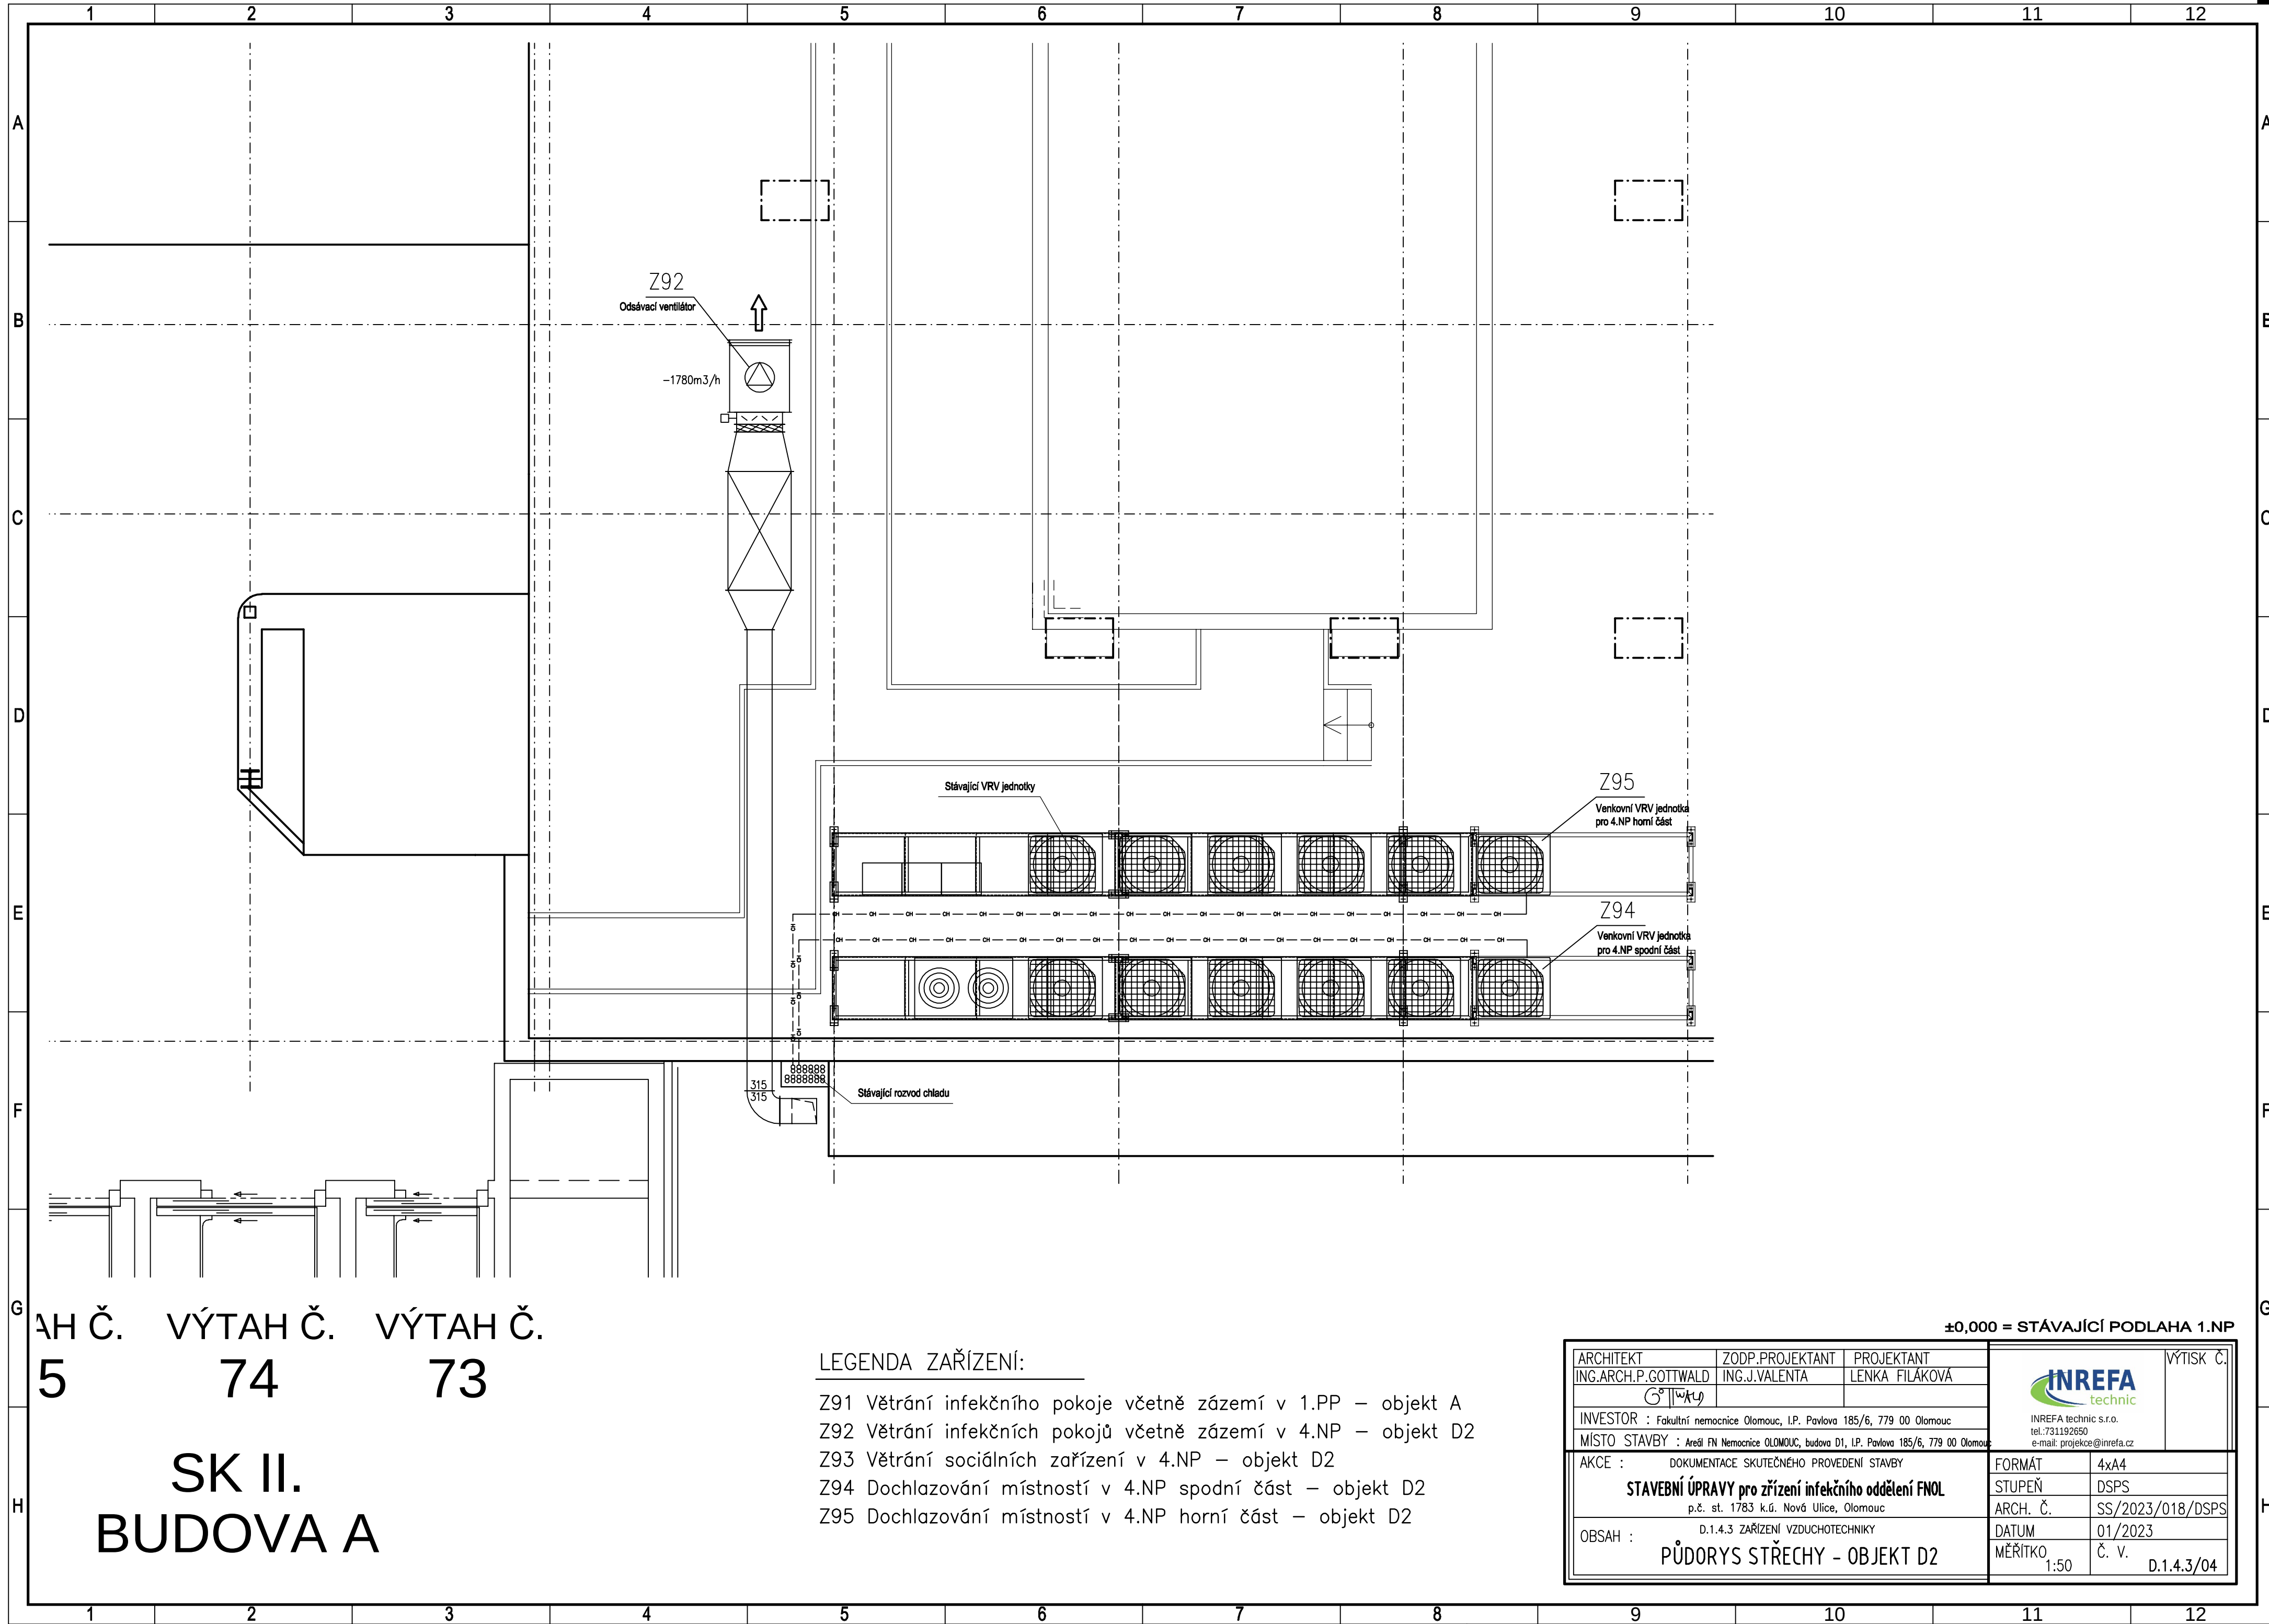

5 AH Č. 74 VÝTAH Č. 73

SK II.
BUDOVA A

LEGENDA ZAŘÍZENÍ:

- Z91 Větrání infekčního pokoje včetně zázemí v 1.PP – objekt A
- Z92 Větrání infekčních pokojů včetně zázemí v 4.NP – objekt D2
- Z93 Větrání sociálních zařízení v 4.NP – objekt D2
- Z94 Dochlazování místností v 4.NP spodní část – objekt D2
- Z95 Dochlazování místností v 4.NP horní část – objekt D2

ARCHITEKT		ZODP.PROJEKTANT	PROJEKTANT	 INREFA technic s.r.o. tel.: 731192650 e-mail: projekce@inrefa.cz	VÝTISK Č.
ING.ARCH.P.GOTTWALD		ING.J.VALENTA	LENKA FILÁKOVÁ		
GOTTWALD					
INVESTOR : Fakultní nemocnice Olomouc, I.P. Pavlova 185/6, 779 00 Olomouc					
MÍSTO STAVBY : Areál FN Nemocnice OLOMOUC, budova D1, I.P. Pavlova 185/6, 779 00 Olomouc					
AKCE : DOKUMENTACE SKUTEČNÉHO PROVEDENÍ STAVBY				FORMÁT	4x A4
STAVEBNÍ ÚPRAVY pro zřízení infekčního oddělení FNOL p.č. st. 1783 k.ú. Nová Ulice, Olomouc				STUPEŇ	DSPS
				ARCH. Č.	SS/2023/018/DSPS
OBSAH : D.1.4.3 ZAŘÍZENÍ VZDUCHOTECHNIKY				DATUM	01/2023
				MĚŘÍTKO	Č. V.
PŮDORYS STŘECHY - OBJEKT D2				1:50	D.1.4.3/04

±0,000 = STÁVAJÍCÍ PODLAHA 1.NP