


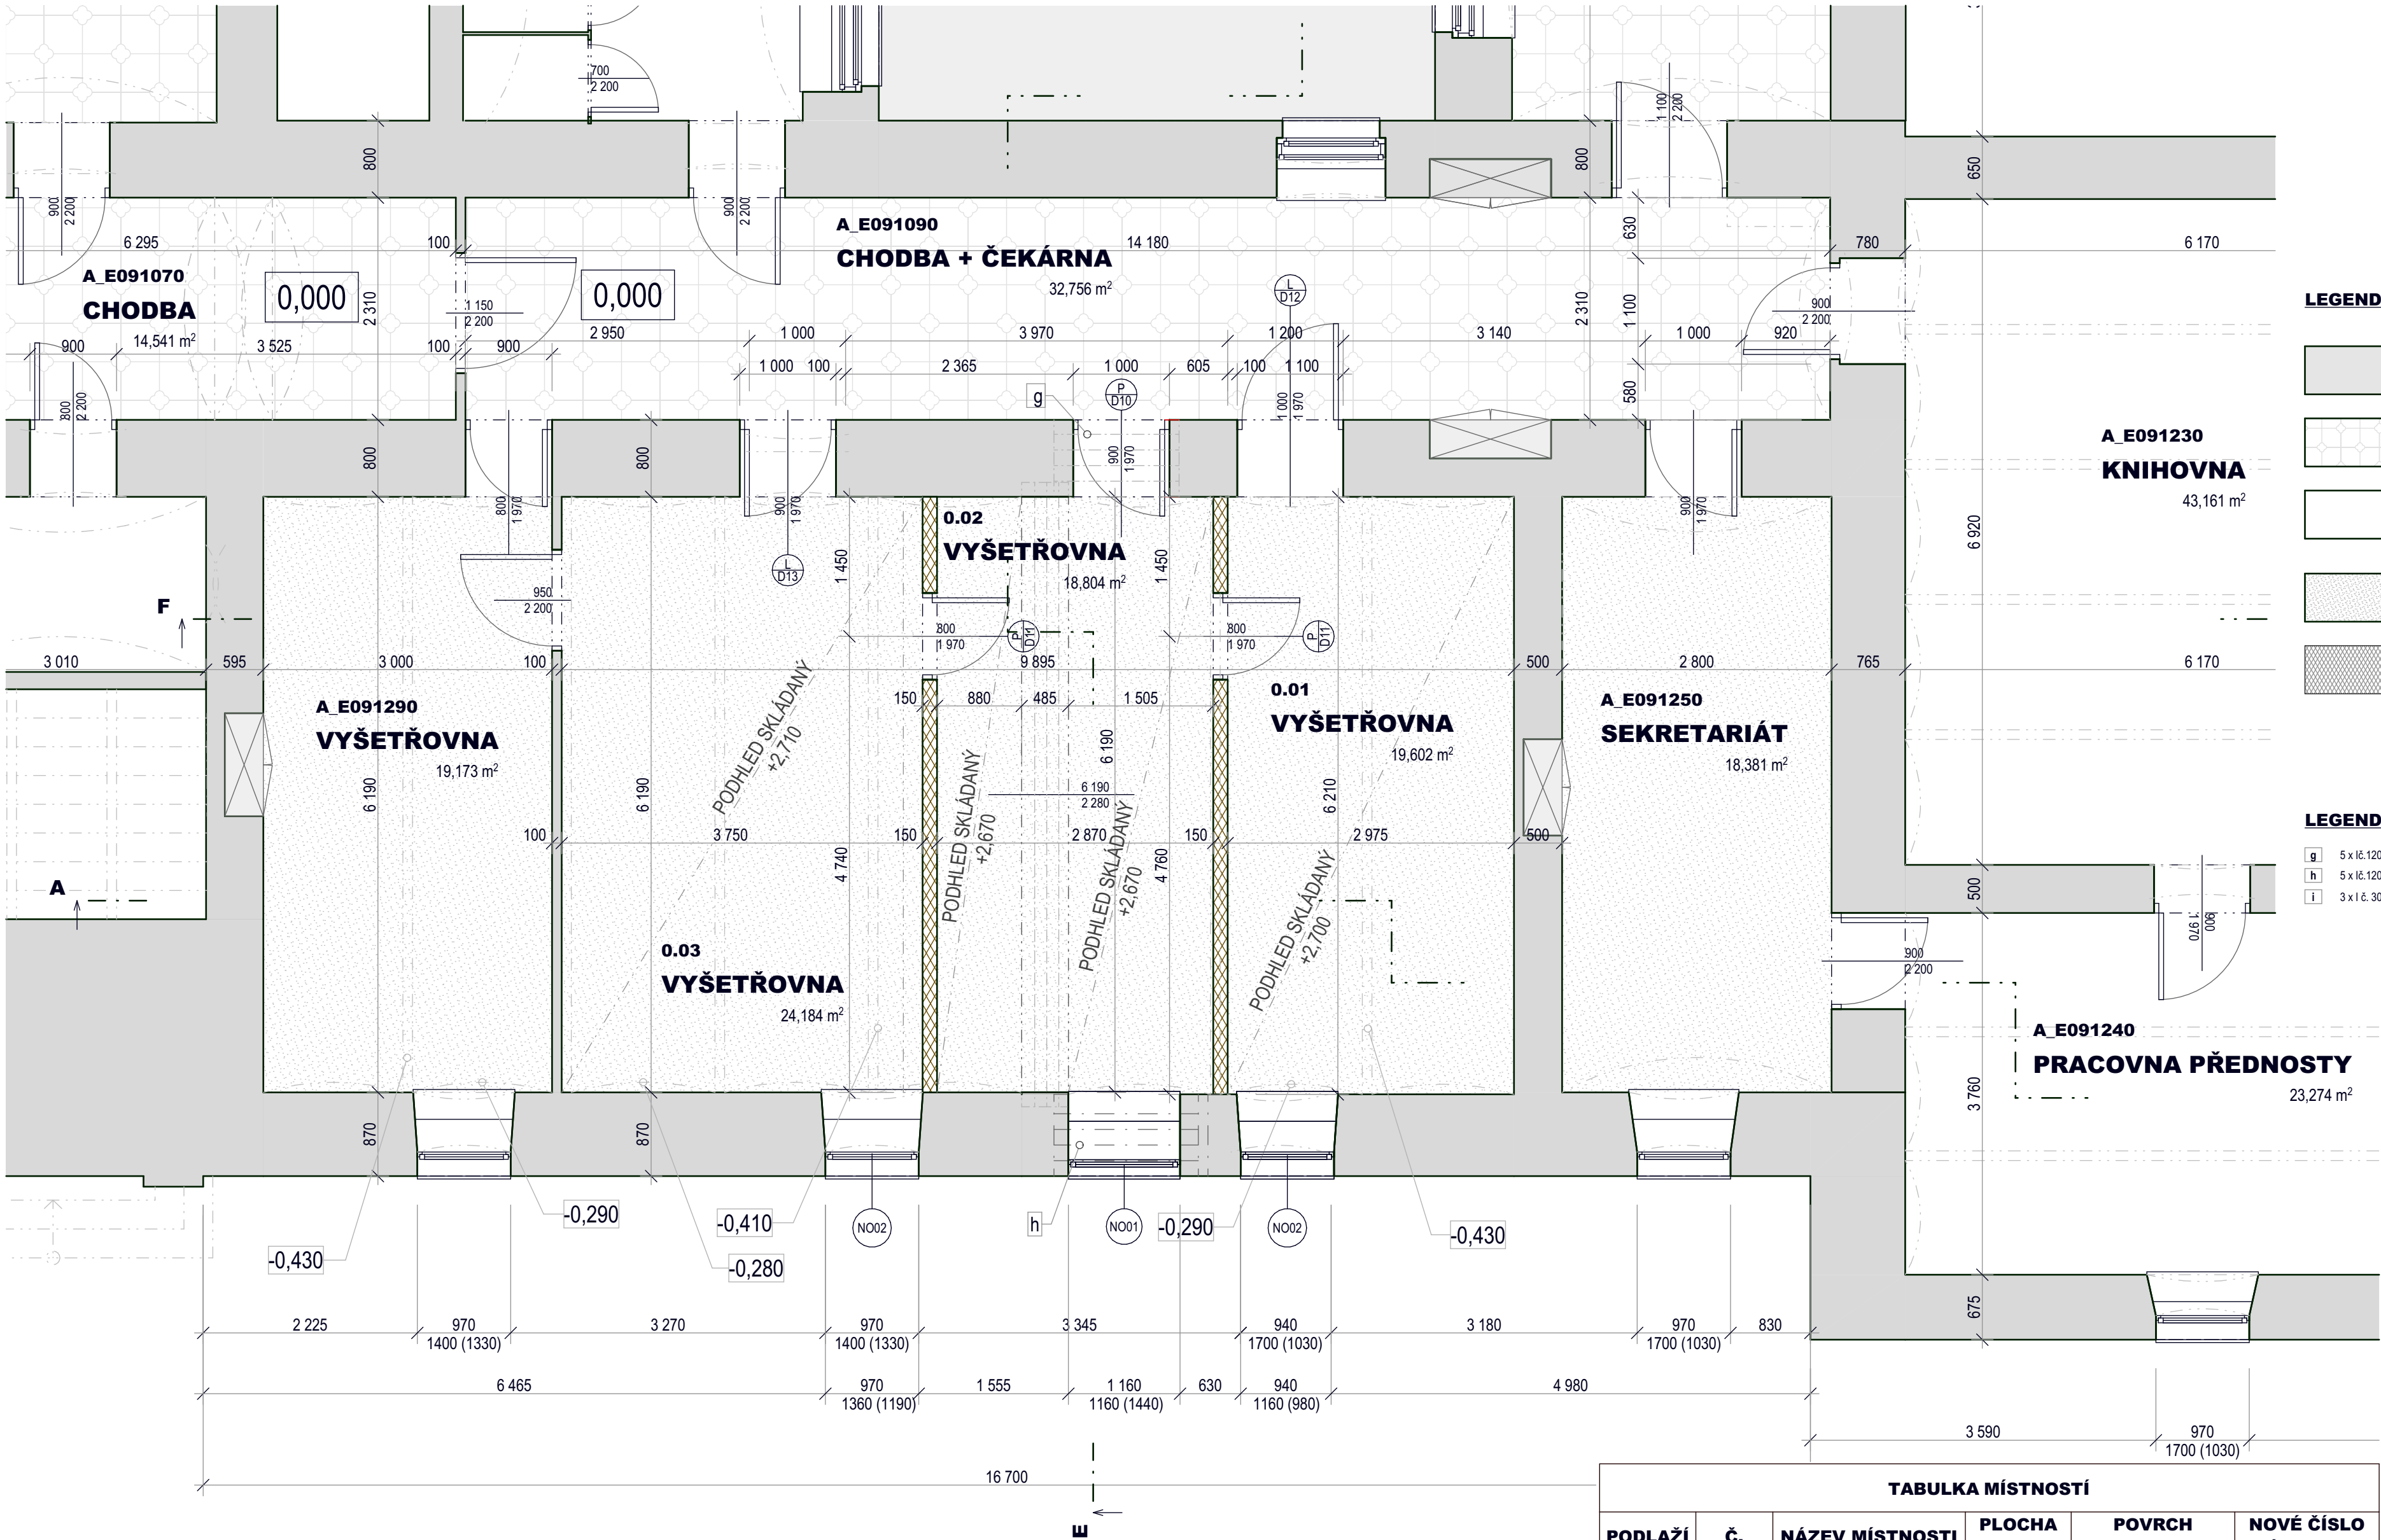

LEGENDA HMOT:

- STÁVAJÍCÍ CIHELNÉ ZDIVO
- STÁVAJÍCÍ POVRCHY PODLAH - CHODBY
- STÁVAJÍCÍ POVRCHY PODLAH - MÍSTNOSTI
- NOVÉ POVRCHY PODLAH - POVLAKOVÉ KRYTINY
- NOVÉ PŘÍČKY - SDK PŘÍČKA S DVOJITÝM OPLÁŠTĚNÍM A TEPELNOU IZOLACÍ Z MINERÁLNÍ VLNY TL 80mm

LEGENDA PŘEKLADŮ:

- g 5 x ič.120 DL. 1300 mm, VYPLNĚN ZDIVEM Z CPP NA MVC 5
- h 5 x ič.120 DL. 1500 mm, VYPLNĚN ZDIVEM Z CPP NA MVC 5
- i 3 x i č. 300 (S275)

DOKUMENTACE SKUTEČNÉHO PROVEDENÍ STAVBY

Historie revizí			
IDrev	ZmID	Název změny	Datum

Projektant


FAKULTNÍ NEMOCNICE[®] OLOMOUC
profesionalita a lidský přístup

FAKULTNÍ NEMOCNICE OLOMOUC
I.P. PAVLOVA 185/6
779 00

STAVEBNÍ ÚPRAVY
1.NP A 1.PP
OBJEKTU E -
KLINIKY ORL

KLINIKA OTORINOLARYNGOLOGICKÁ A CHIRURGIE
HLAVY A KRKU - BUDOVA E

Jméno výkresu
PŮDORYS 1.PP - NOVÝ STAV

Vypracoval
ING. IVO VZÁTEK

Datum
02/2020

Zodpovědný projektant
ING. IVO VZÁTEK

Datum
02/2020

Měřítko výkresu
1:1, 1:50, 1:100

Revize
Číslo výkresu

D.1.01

TABULKA MÍSTNOSTÍ					
PODLAŽÍ	Č.	NÁZEV MÍSTNOSTI	PLOCHA (m2)	POVRCH PODLAHY	NOVÉ ČÍSLO MÍSTNOSTI
1.PP	0.01	VYŠETŘOVNA	19,60	VINYLOVÁ PODLAHA	A_E091280
	0.02	VYŠETŘOVNA	18,80	VINYLOVÁ PODLAHA	A_E091270
	0.03	VYŠETŘOVNA	24,18	VINYLOVÁ PODLAHA	A_E091260
	A_E091070	CHODBA	14,54	KERAMICKÁ DLAŽBA	-
	A_E091090	CHODBA + ČEKÁRNA	32,76	KERAMICKÁ DLAŽBA	-
	A_E091130	CHODBA	22,62	KERAMICKÁ DLAŽBA	-
	A_E091210	AUDIOLOGIE PŘÍPRAVNA	16,81	PVC	-
	A_E091220	AUDIO KOMORA 1	16,31	PVC	-
	A_E091230	KNIHOVNA	43,16	PVC	-
	A_E091240	PRACOVNA PŘEDNOSTY	23,27	KOBEREC	-
	A_E091250	SEKRETARIÁT	18,38	PVC	-
	A_E091290	VYŠETŘOVNA	19,17	PVC	-