


ŘEZ C-C 1:50

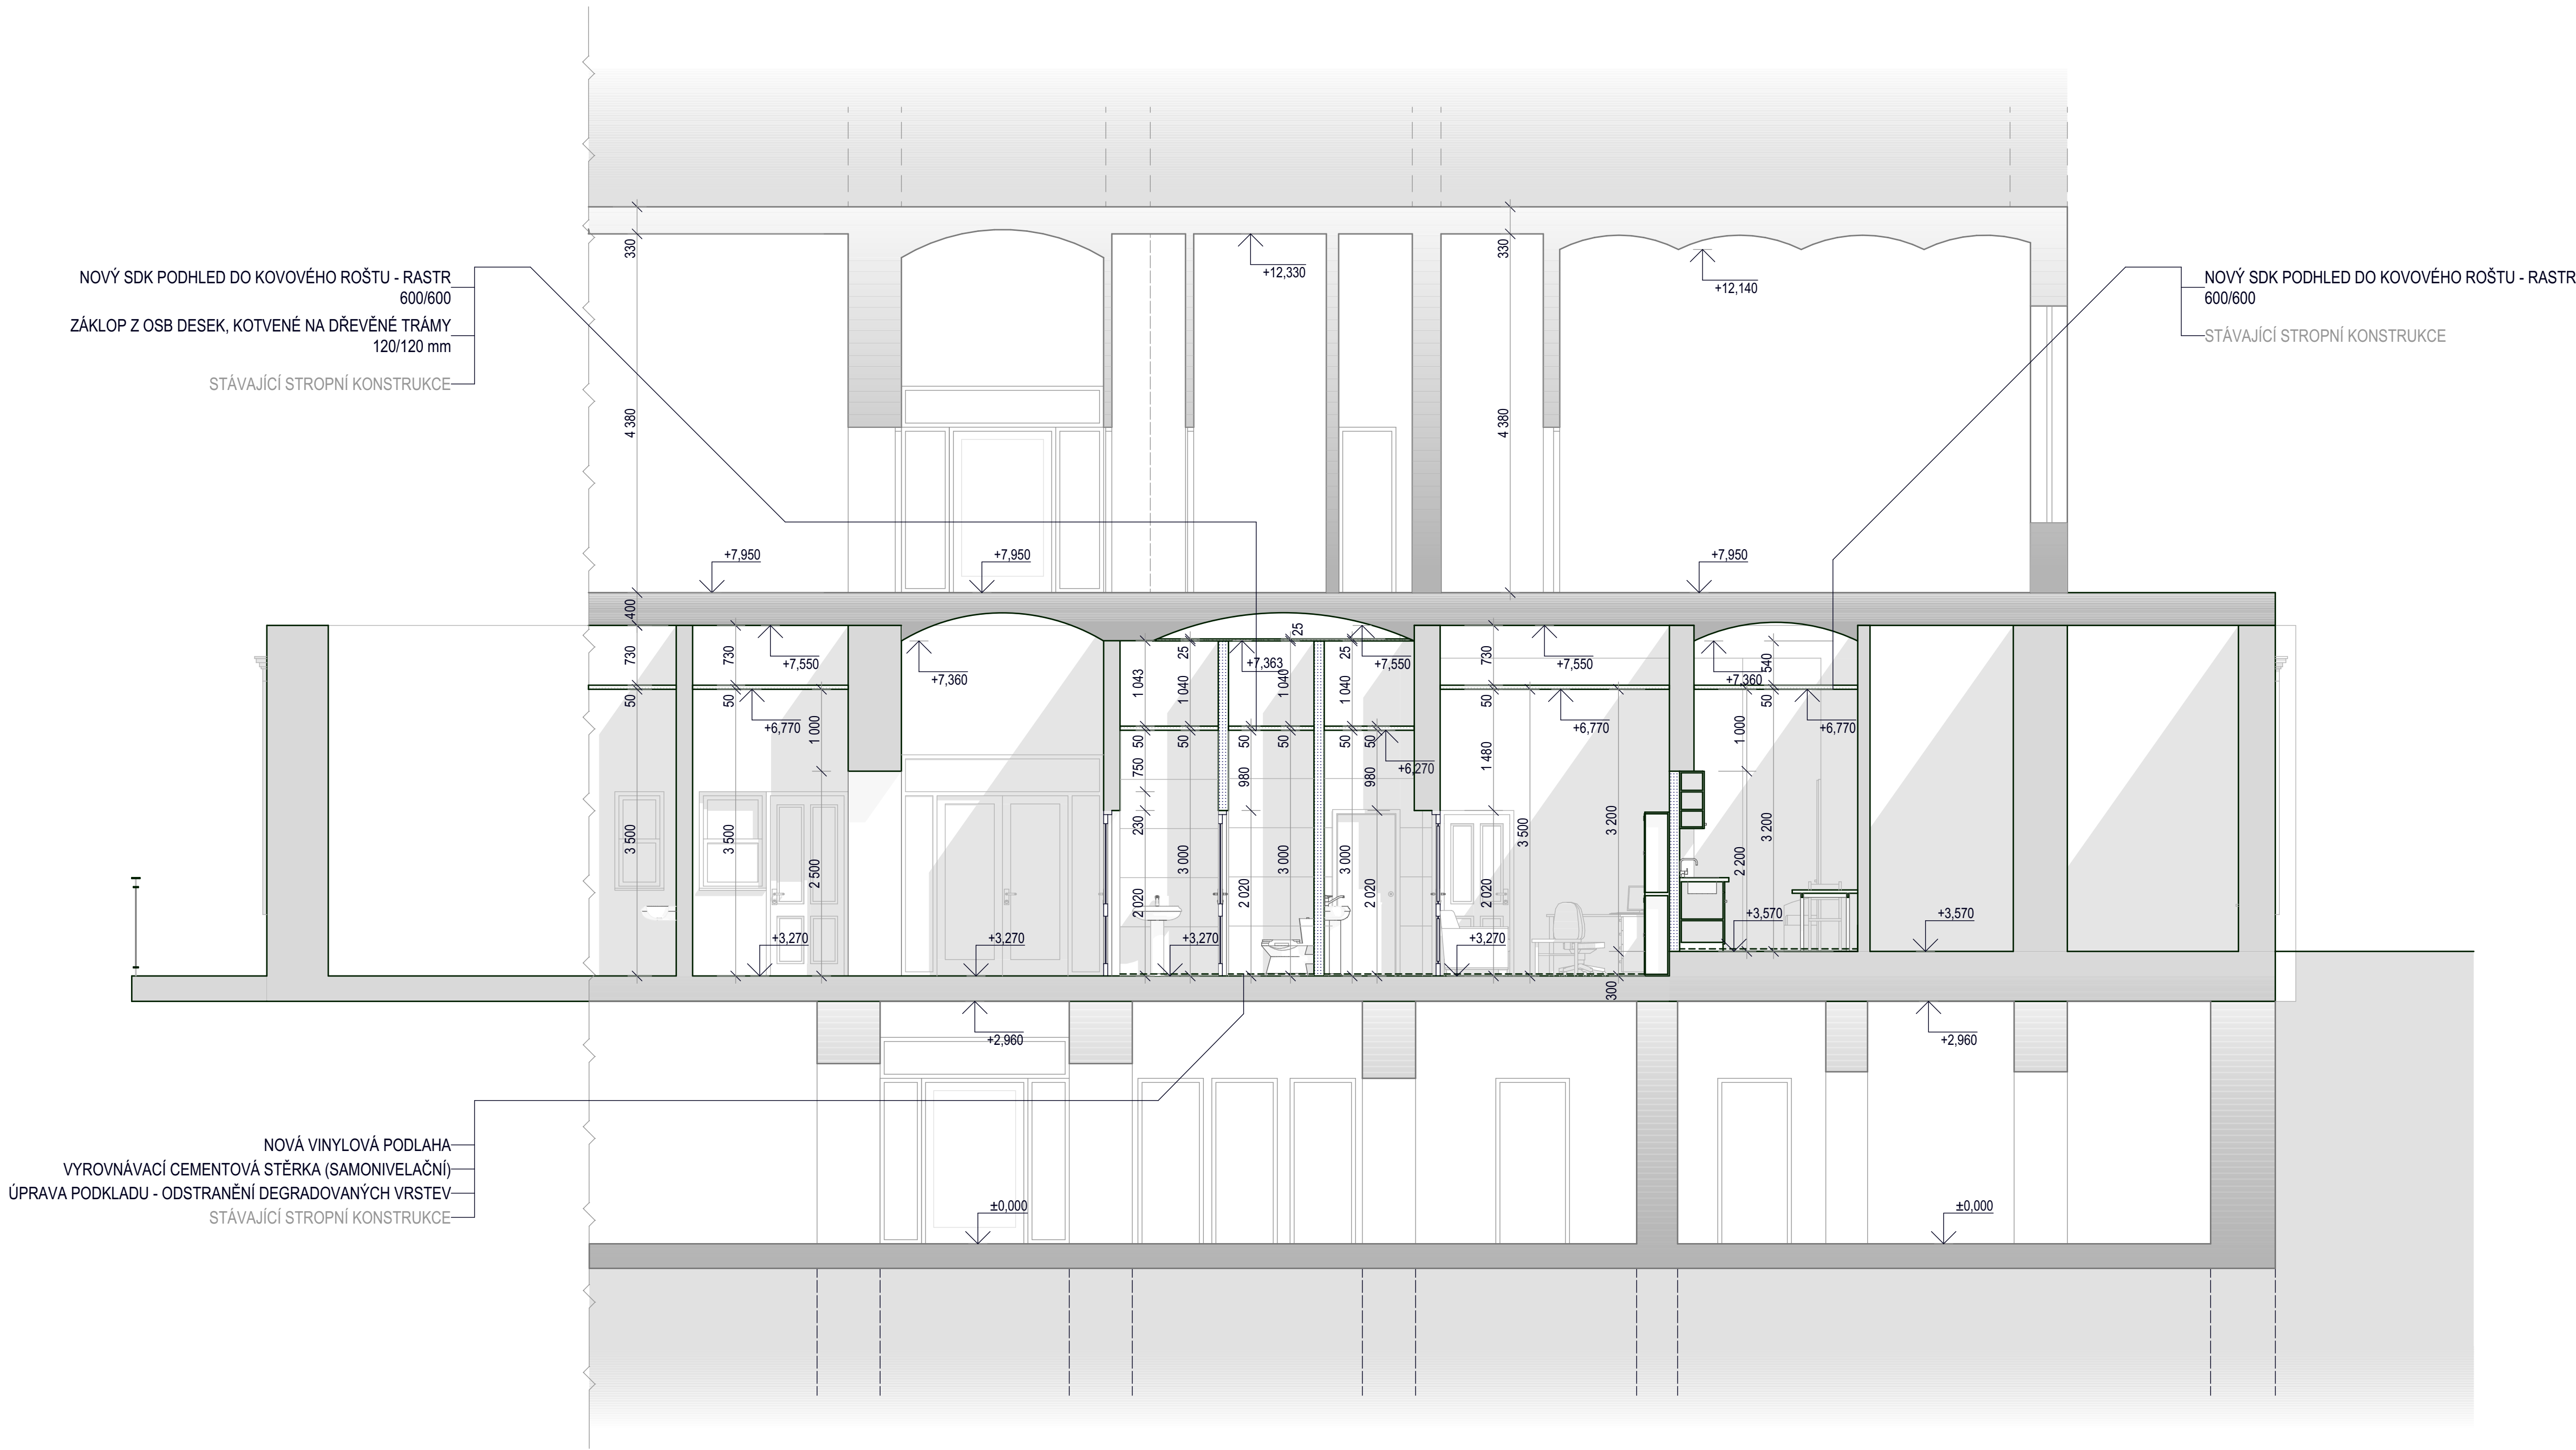

LEGENDA HMOT:

- STÁVAJÍCÍ CHELNÉ ZDIVO
- STÁVAJÍCÍ PLOCHY PODLAH - CHODBY
- STÁVAJÍCÍ PLOCHY PODLAH - MÍSTNOSTI

DOKUMENTACE SKUTEČNÉHO PROVEDENÍ STAVBY

Historie revizí			Datum
Rev.	Zm.	Název změny	

Projektant


FAKULTNÍ NEMOCNICE
OLOMOUC
profesionálita a lidský přístup

FAKULTNÍ NEMOCNICE OLOMOUC
I.P. PAVLOVA 185/6
779 00

**STAVEBNÍ ÚPRAVY
1.NP A 1.PP
OBJEKTU E -
KLINIKY ORL**

KLINIKA OTORINOLARYNGOLOGICKÁ A CHIRURGIE
HLAVY A KRKU - BUDOVA E

Jméno výkresu
ŘEZ C-C

Vypracoval
ING. IVO VZATEK

Datum
02/2020

Zodpovědný projektant
ING. IVO VZATEK

Datum
02/2020

Měřítko výkresu
1:50, 1:100

Revize
D.1.05

Číslo výkresu