


NOVÉ PODLAHY V 1.PP 1:50

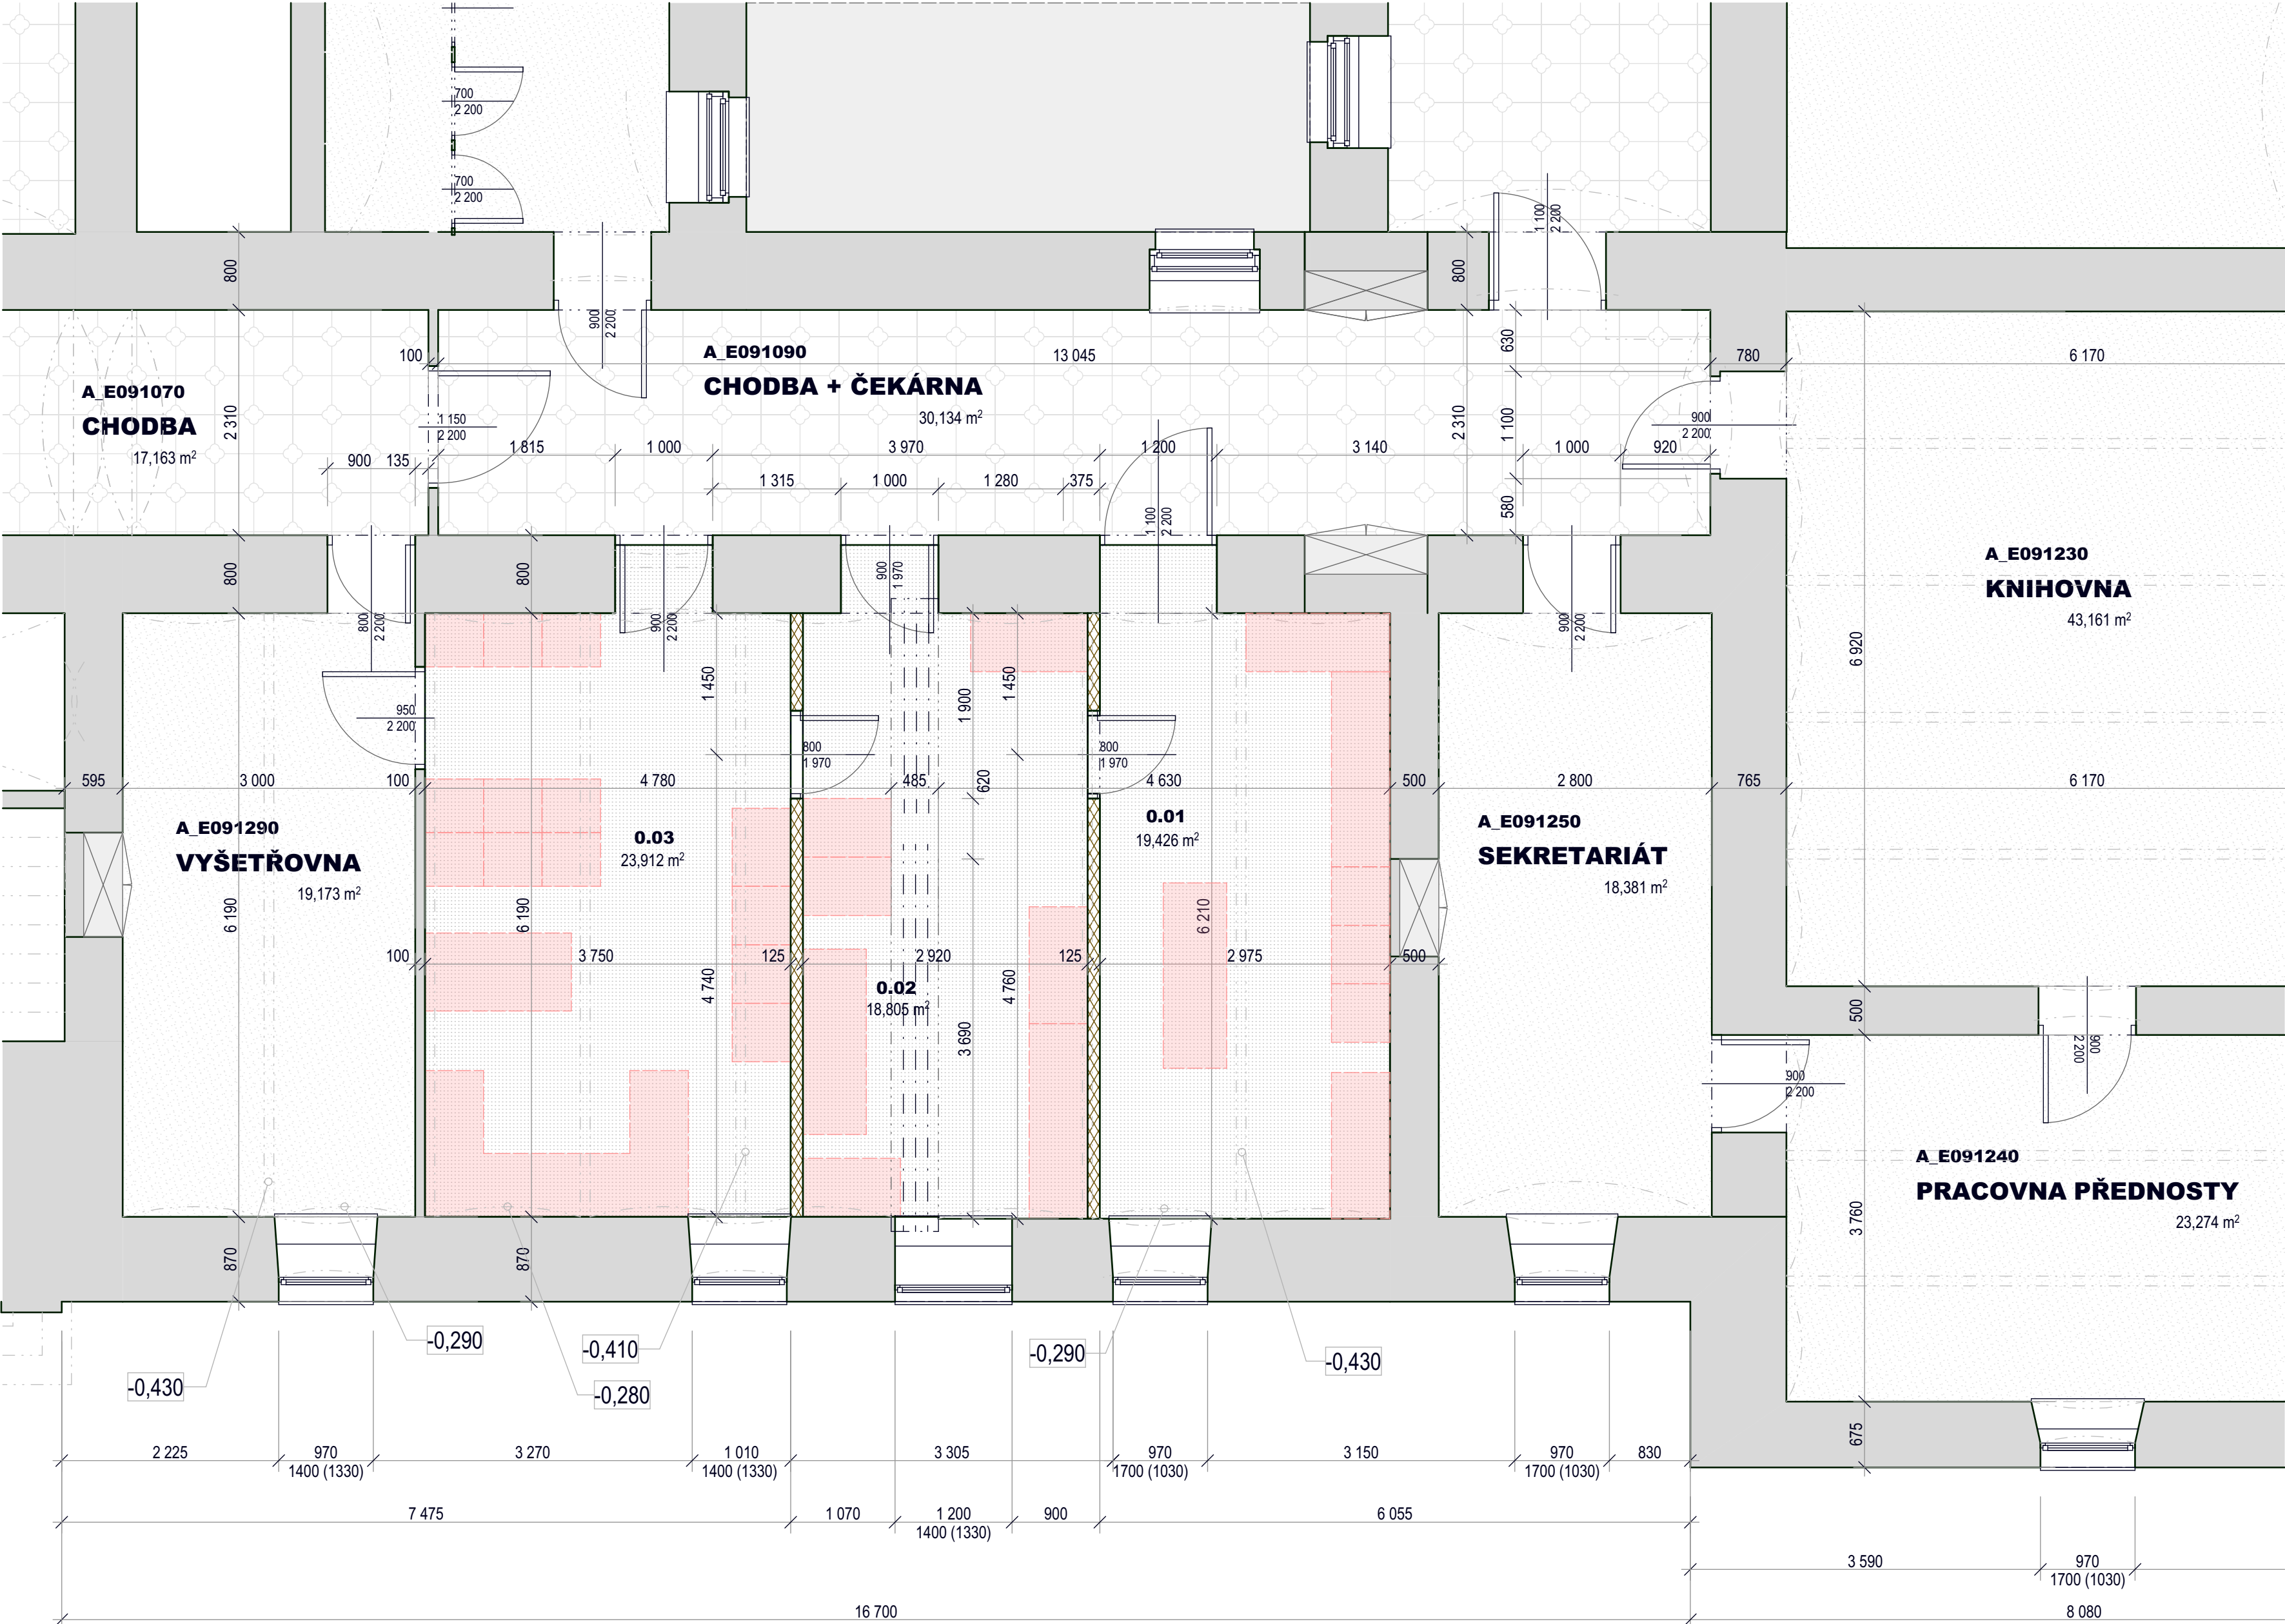

LEGENDA POVRCHŮ PODLAH:

- NOVÁ VINÝLOVÁ PODLAHA S TEXTILNÍ PODLOŽKOU  
TL. 4 mm - ANTISTATICKÁ
- KERAMICKÁ DLÁŽBA SLINUTÁ Z DLÁŽDIC 300 x 300 mm  
TL. 9mm, PROTISKLUVNOST R11/B

DOKUMENTACE SKUTEČNÉHO PROVEDENÍ STAVBY

| Historie revizí |       |             |       |
|-----------------|-------|-------------|-------|
| IDrev           | ZmlID | Název změny | Datum |
|                 |       |             |       |
|                 |       |             |       |
Projektant



FAKULTNÍ NEMOCNICE  
OLOMOUC  
profesionalita a lidský přístup

FAKULTNÍ NEMOCNICE OLOMOUC  
I.P. PAVLOVA 185/6  
779 00

STAVEBNÍ ÚPRAVY  
1.NP A 1.PP  
OBJEKTU E -  
KLINIKY ORL

KLINIKA OTORINOLARYNGOLOGICKÁ A CHIRURGIE  
HLAVY A KRKU - BUDOVA E

Jméno výkresu  
VÝKRES NOVÝCH PODLAH V 1.PP

|                                          |                  |
|------------------------------------------|------------------|
| Vypracoval<br>ING. IVO VZATEK            | Datum<br>02/2020 |
| Zodpovědný projektant<br>ING. IVO VZATEK | Datum<br>02/2020 |

Měřítko výkresu  
1:50, 1:100

Revize  
Číslo výkresu

D.1.08