
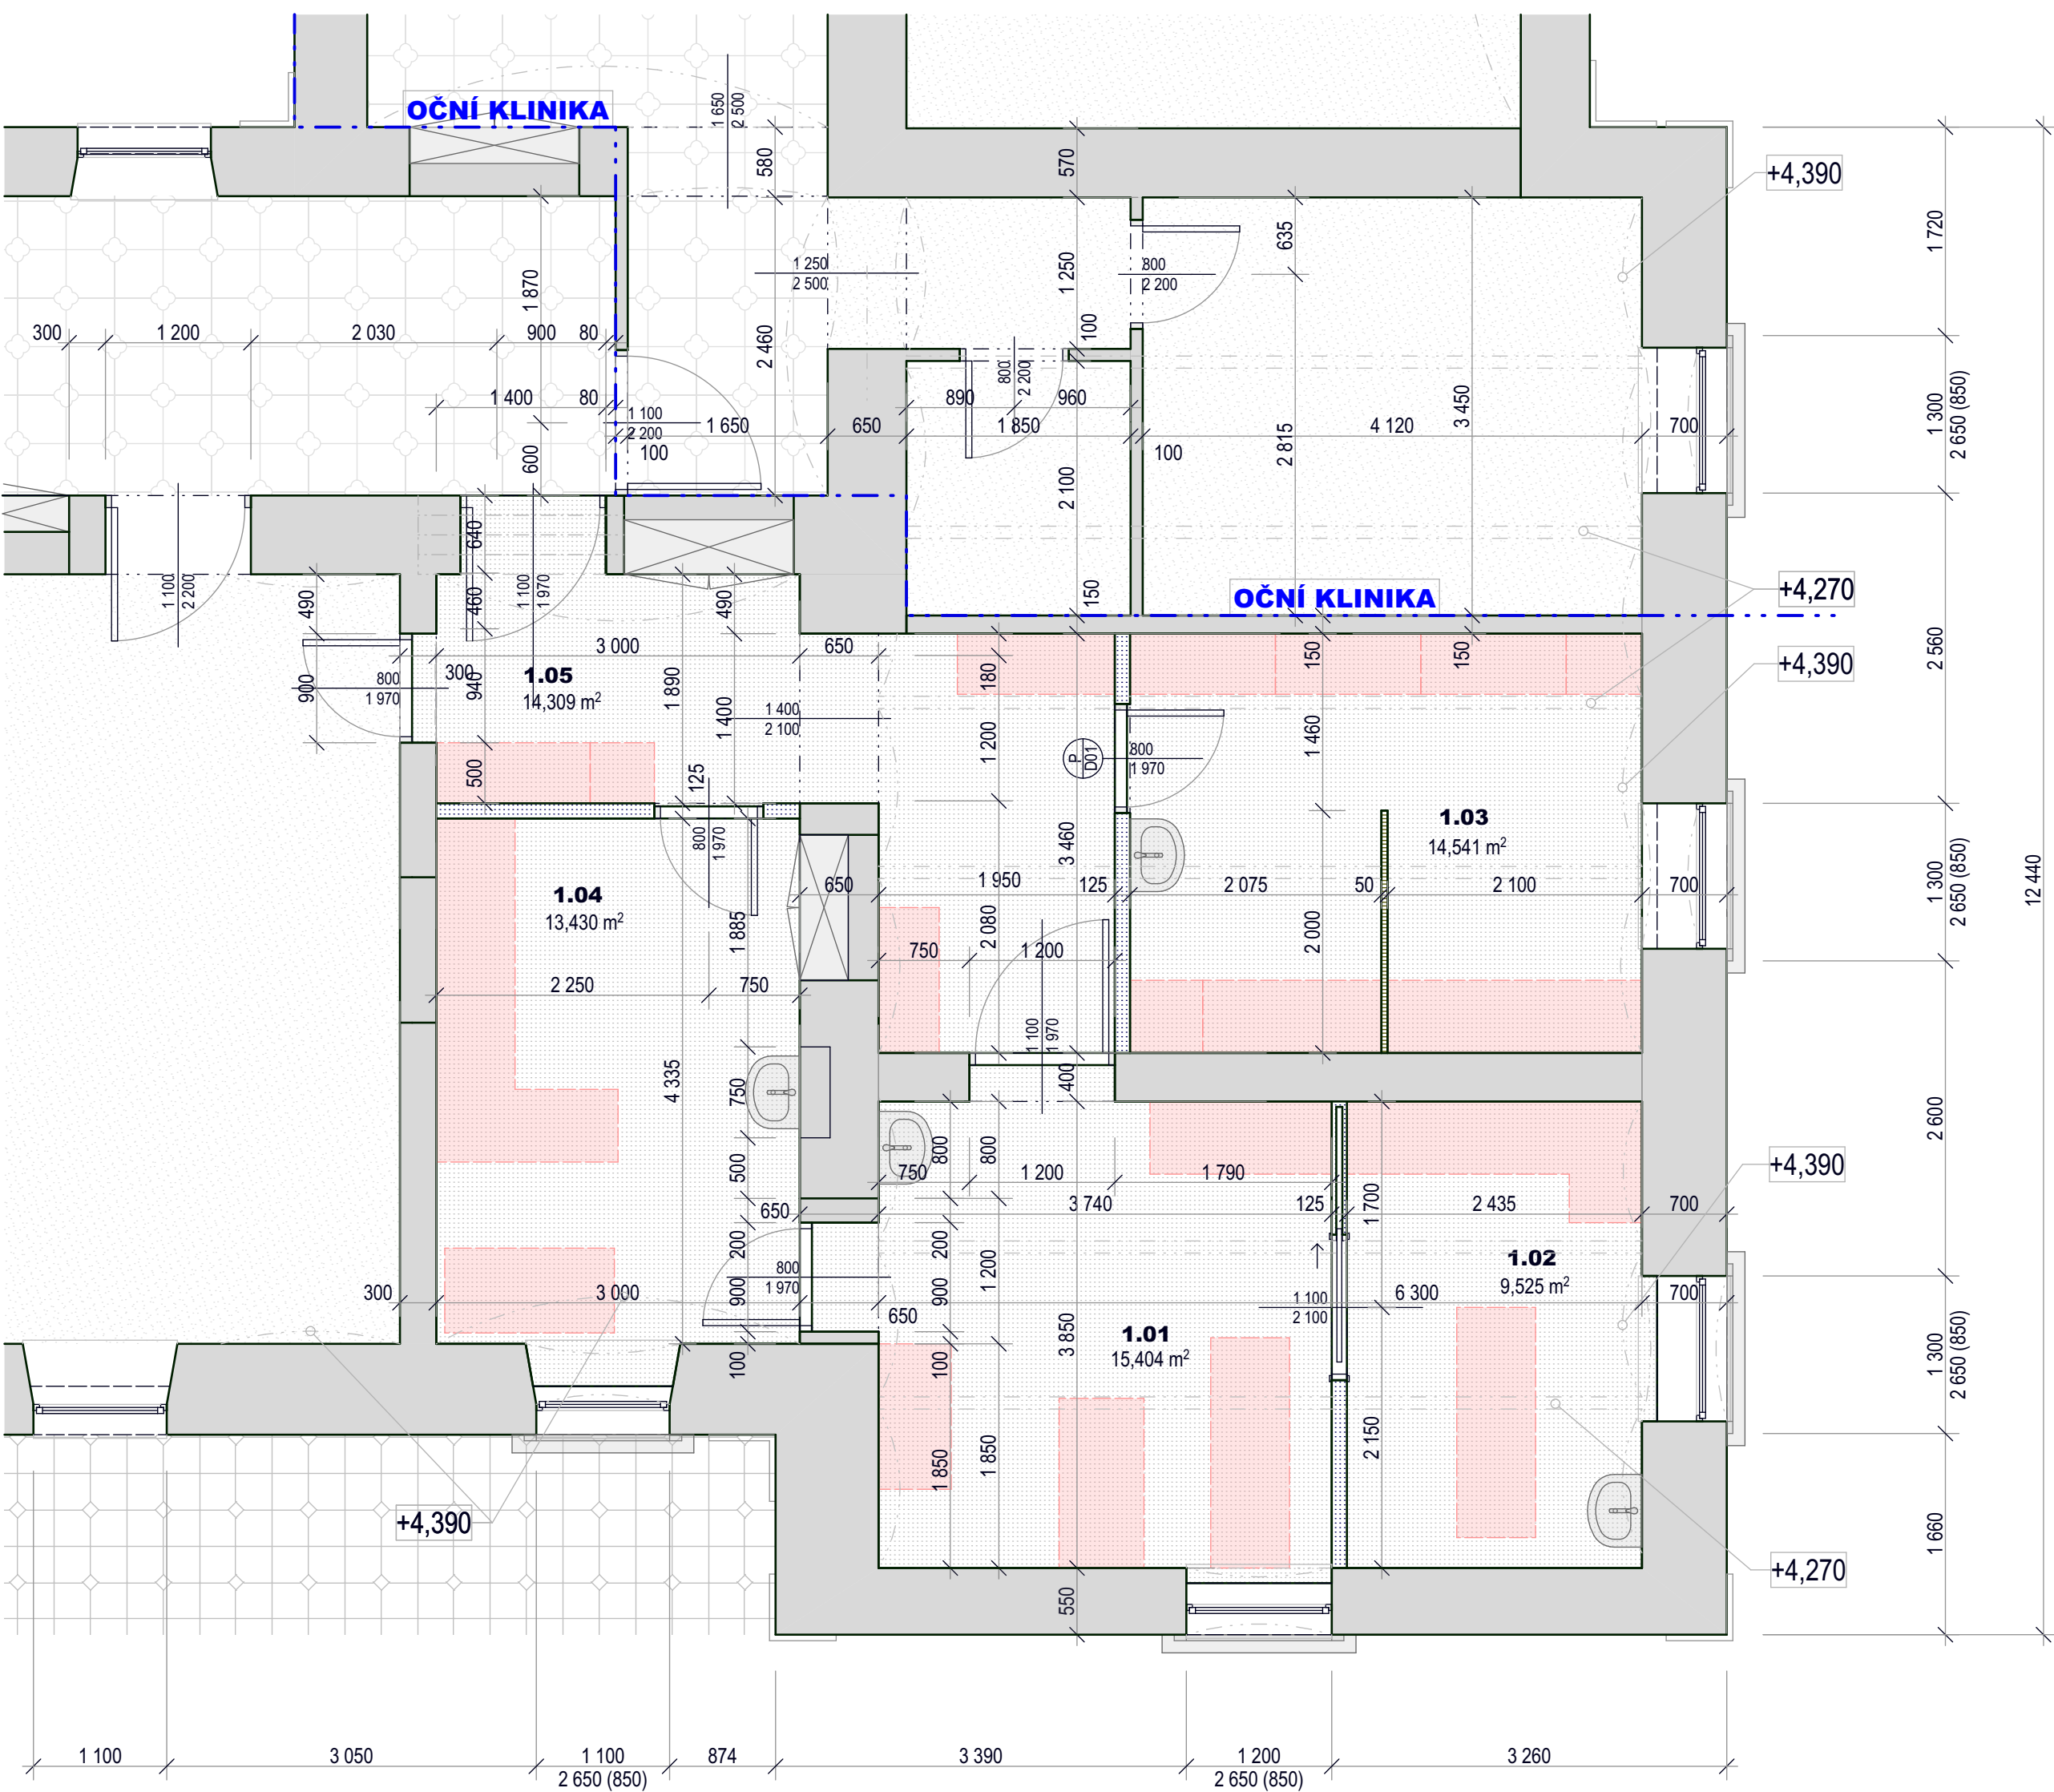


NOVÉ PODLAHY V 1.NP 1:50

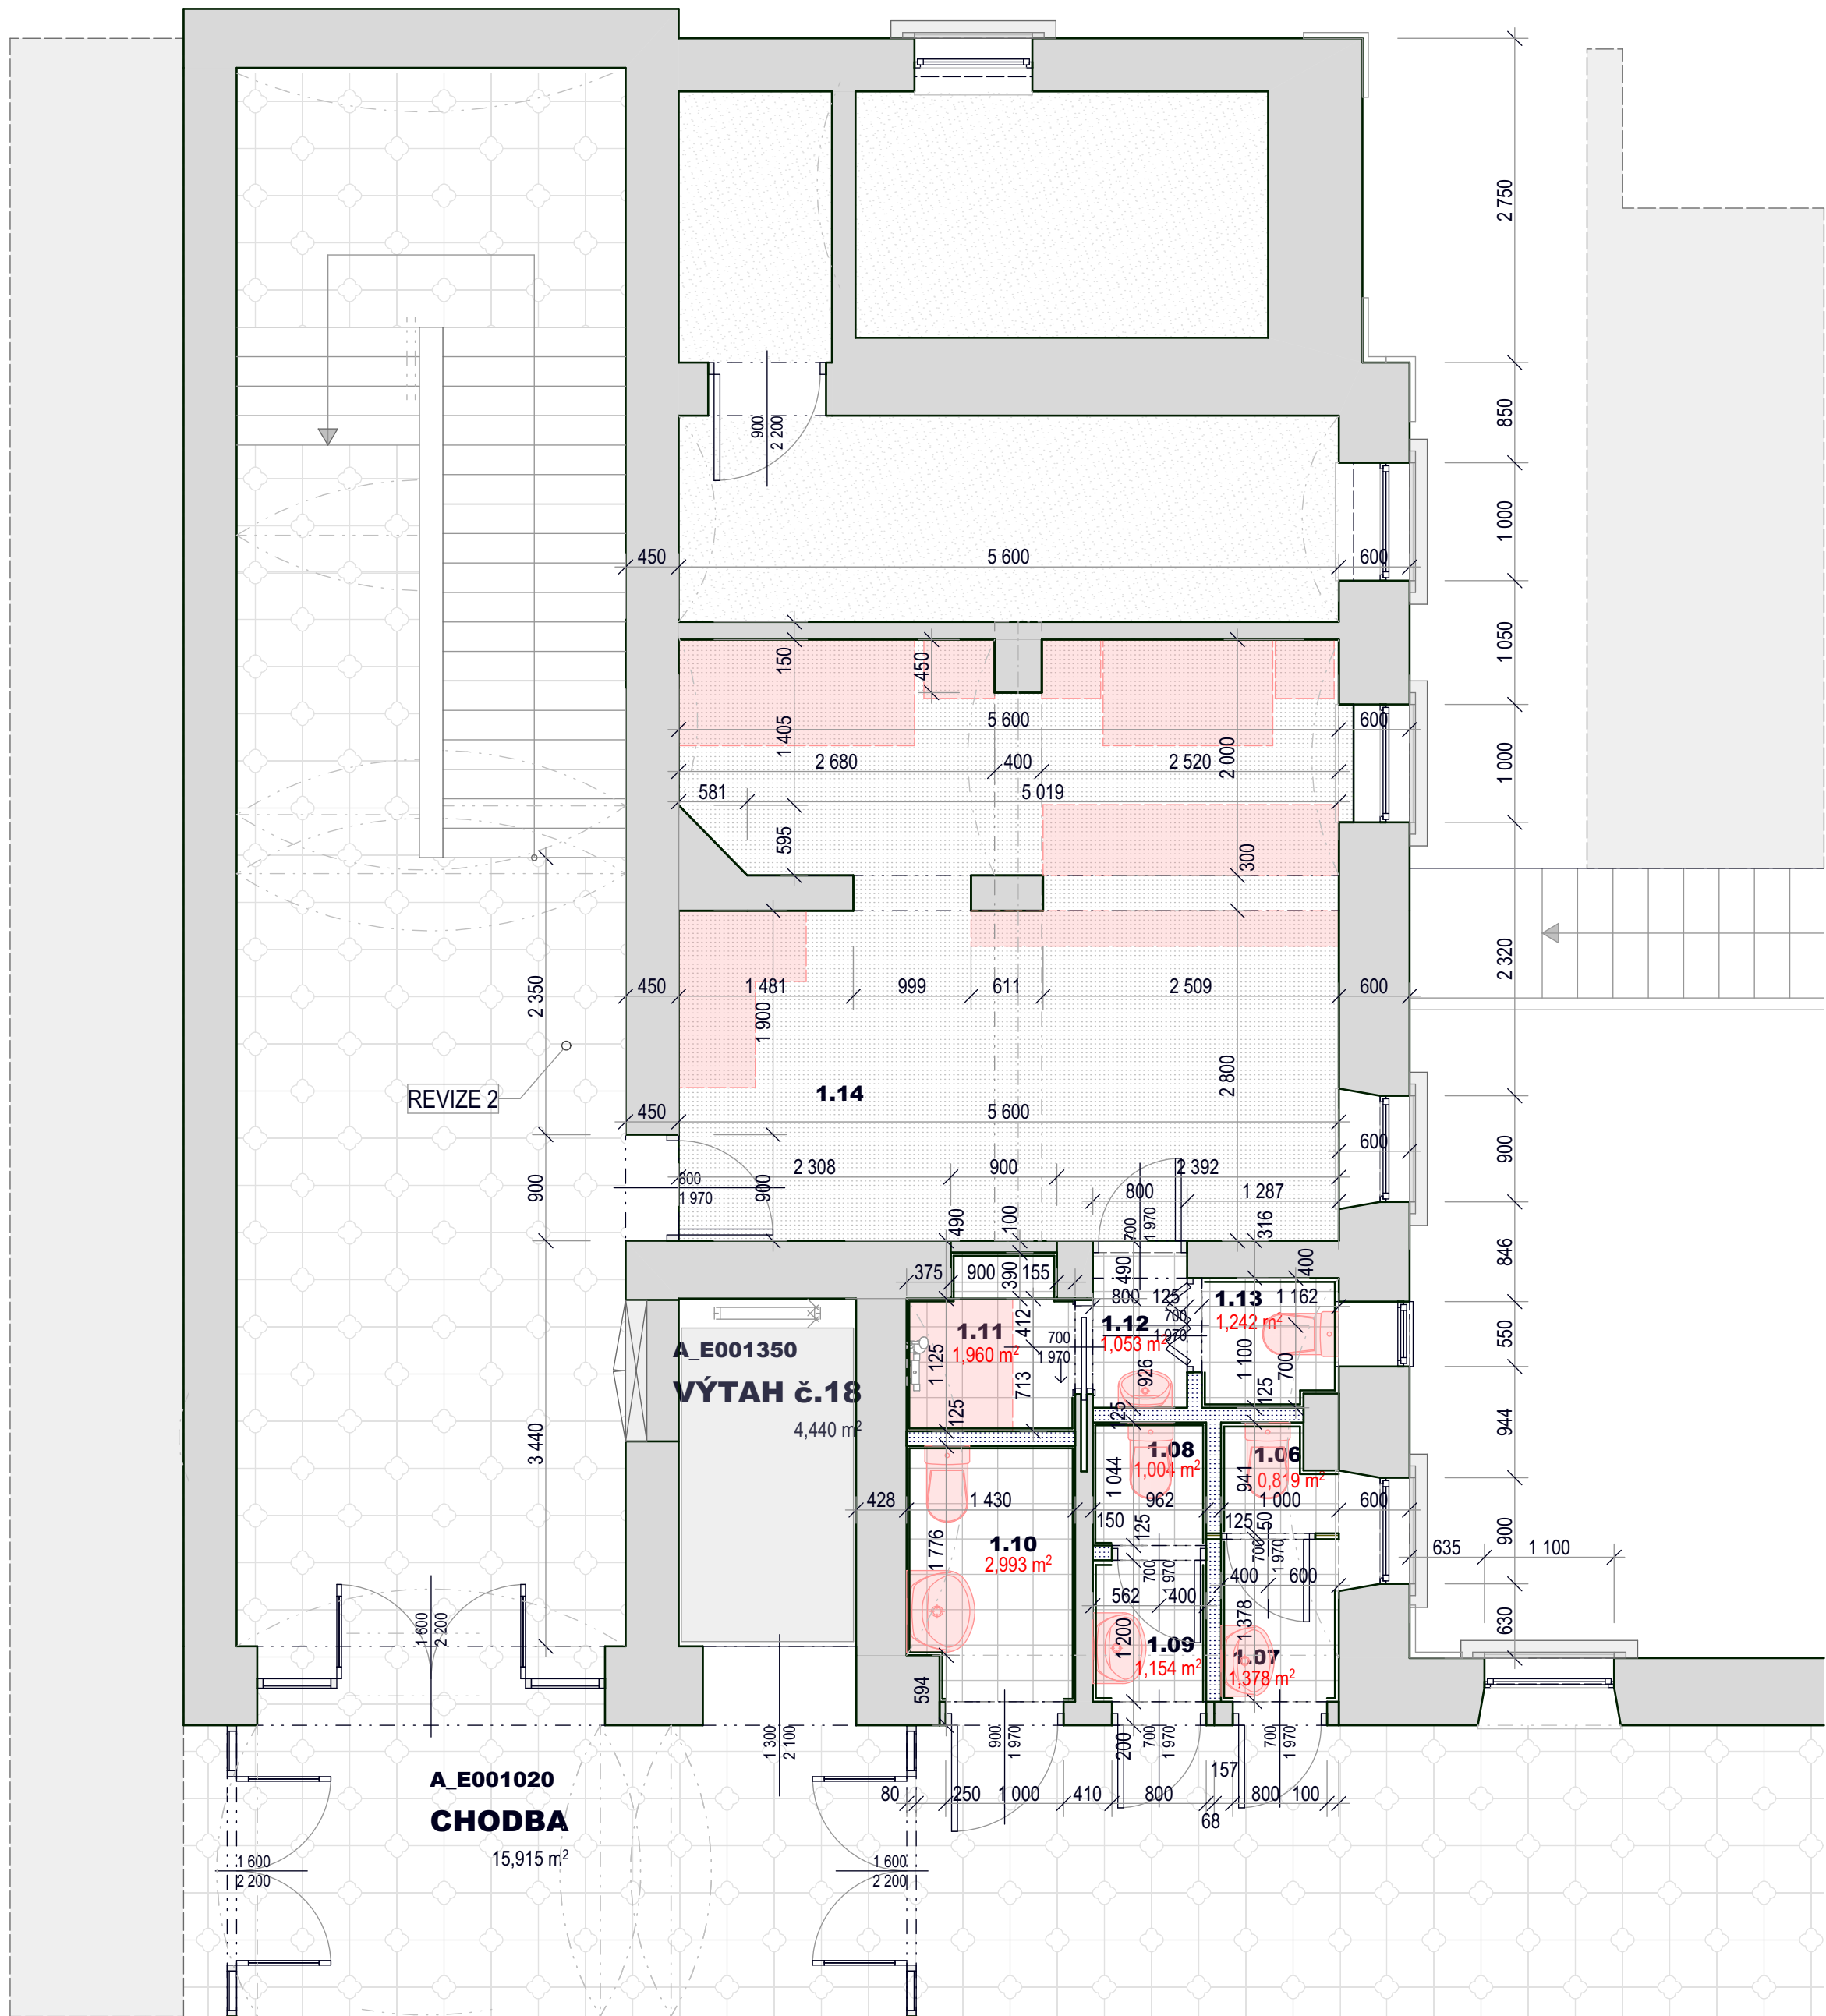

LEGENDA POVRCHŮ PODLAH:

- NOVÁ VINYLOVÁ PODLAHA S TEXTILNÍ PODLOŽKOU
TL. 4 mm - ANTISTATICKÁ
- KERAMICKÁ DLAŽBA SLINUTÁ Z DLAŽDIC 300 x 300 mm
TL. 9mm, PROTISKLUŤNOST R11/B

DOKUMENTACE SKUTEČNÉHO PROVEDENÍ STAVBY

Historie revizí		Datum	
Reviz	Změna	Název změny	

Projektant

**FAKULTNÍ NEMOCNICE
OLOMOUC**
profesionální a lidský přístup

FAKULTNÍ NEMOCNICE OLOMOUC
I.P. PAVLOVA 185/6
779 00

**STAVEBNÍ ÚPRAVY
1.NP A 1.PP
OBJEKTU E -
KLINIKY ORL**

KLINIKA OTORINOLARYNGOLOGICKÁ A CHIRURGIE
HLAVY A KRKU - BUDOVA E

Jméno výkresu

VÝKRES NOVÝCH PODLAH V 1.NP

Vypracoval

ING. IVO VZATEK

Datum

02/2020

Zodpovědný projektant

ING. IVO VZATEK

Datum

02/2020

Měřítko výkresu

1:50

Revize

Číslo výkresu

D.1.09