


NOVÉ PODHLEDY V 1.PP 1:50

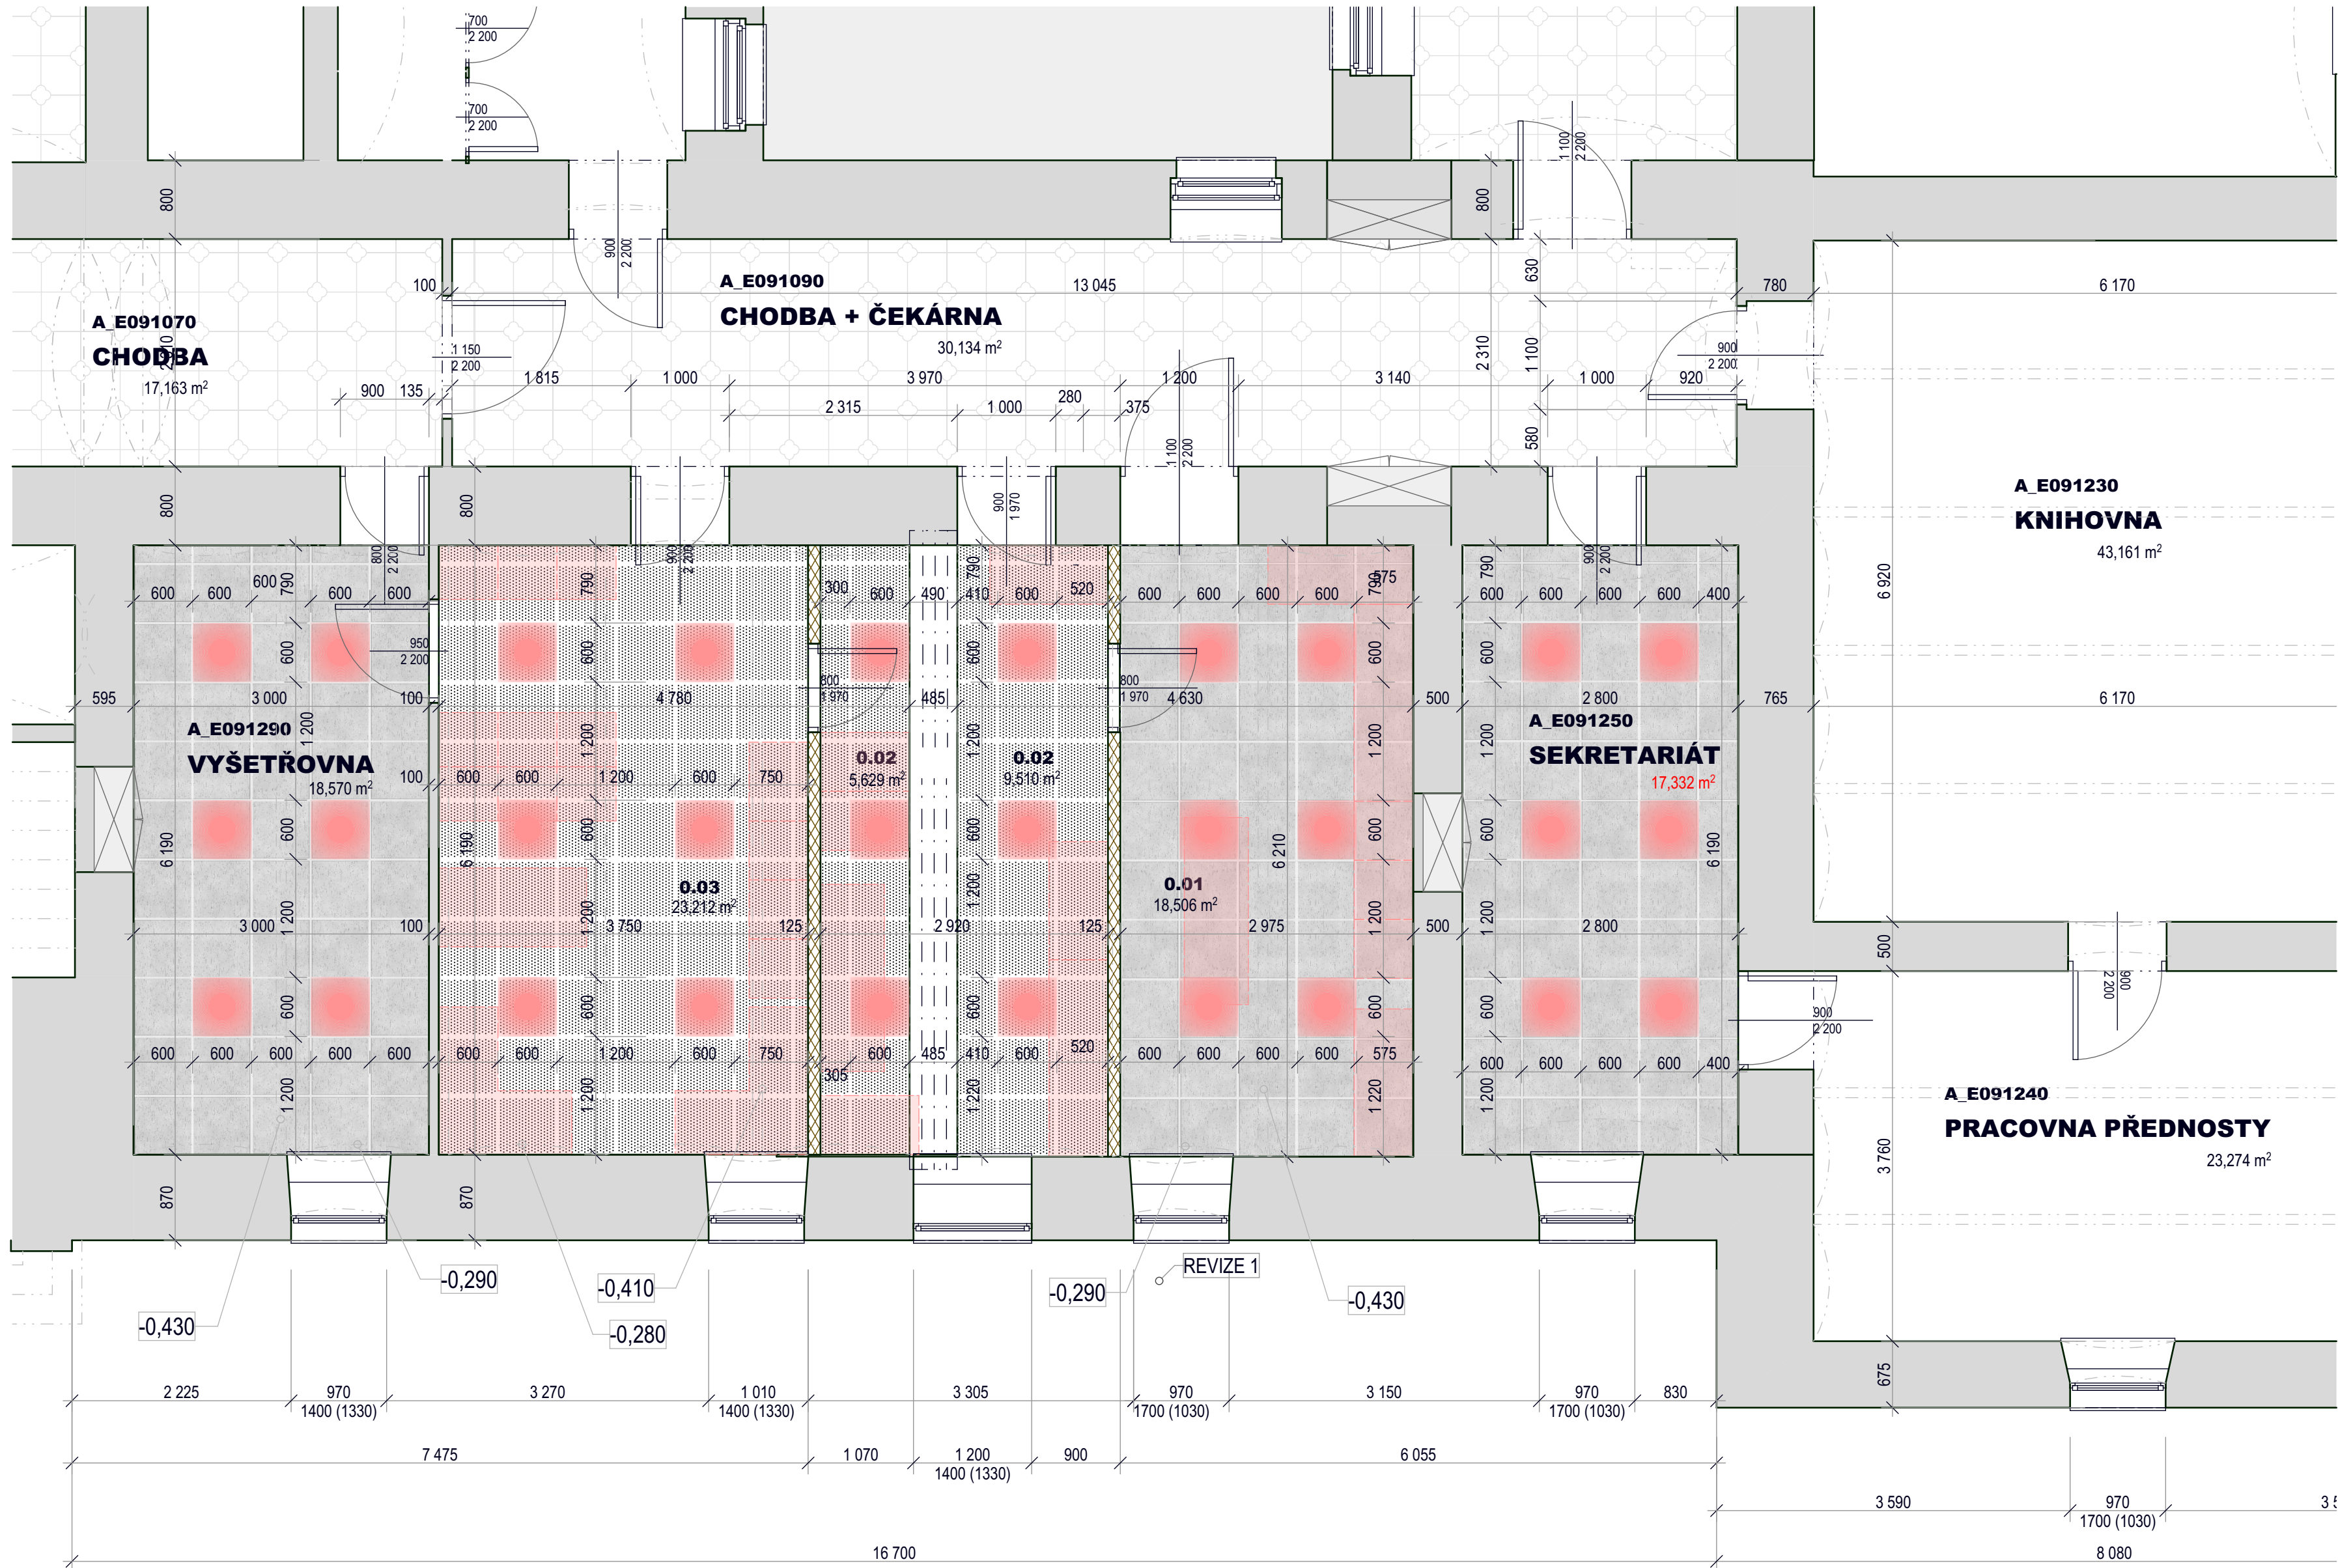

- LEGENDA :**
- NOVÝ KAZETOVÝ PODHLED SDK SYSTÉMU DO KOVOVÉHO ROŠTU V RASTRU 600/600
 - NOVÝ KAZETOVÝ PODHLED SDK SYSTÉMU DO KOVOVÉHO ROŠTU V RASTRU 600/600 - ZVUKOVÉ POHLTVIVÝ, TRÍDA ZVUKOVÉ POHLTVIVOSTI C.
 - VESTAVNÉ SVÍTIDLO LED MONTÁŽ DO STROPNÍHO MODULU M 600 - VIZ ELEKTROINSTALACE
 - SVÍTIDLO - DOWNLIGHT LED - VESTAVĚNO DO PODHLEDU - VIZ ELEKTROINSTALACE
 - NOVÉ STROPNÉ VÝVSTYKY VZT - VIZ VZT

DOKUMENTACE SKUTEČNÉHO PROVEDENÍ STAVBY

Historie revizí			
IDrev	ZmID	Název změny	Datum

Projektant


FAKULTNÍ NEMOCNICE[®] OLOMOUC
profesionalita a lidský přístup

FAKULTNÍ NEMOCNICE OLOMOUC
I.P. PAVLOVA 185/6
779 00

STAVEBNÍ ÚPRAVY
1.NP A 1.PP
OBJEKTU E -
KLINIKY ORL

KLINIKA OTORINOLARYNGOLOGICKÁ A CHIRURGIE
HLAVY A KRKU - BUDOVA E

Jméno výkresu
VÝKRES NOVÝCH PODHLEDŮ V
1.PP

Vypracoval ING. IVO VZATEK	Datum 02/2020
Zodpovědný projektant ING. IVO VZATEK	Datum 02/2020

Měřítko výkresu
1:50, 1:100

Revize
Číslo výkresu

D.1.10