
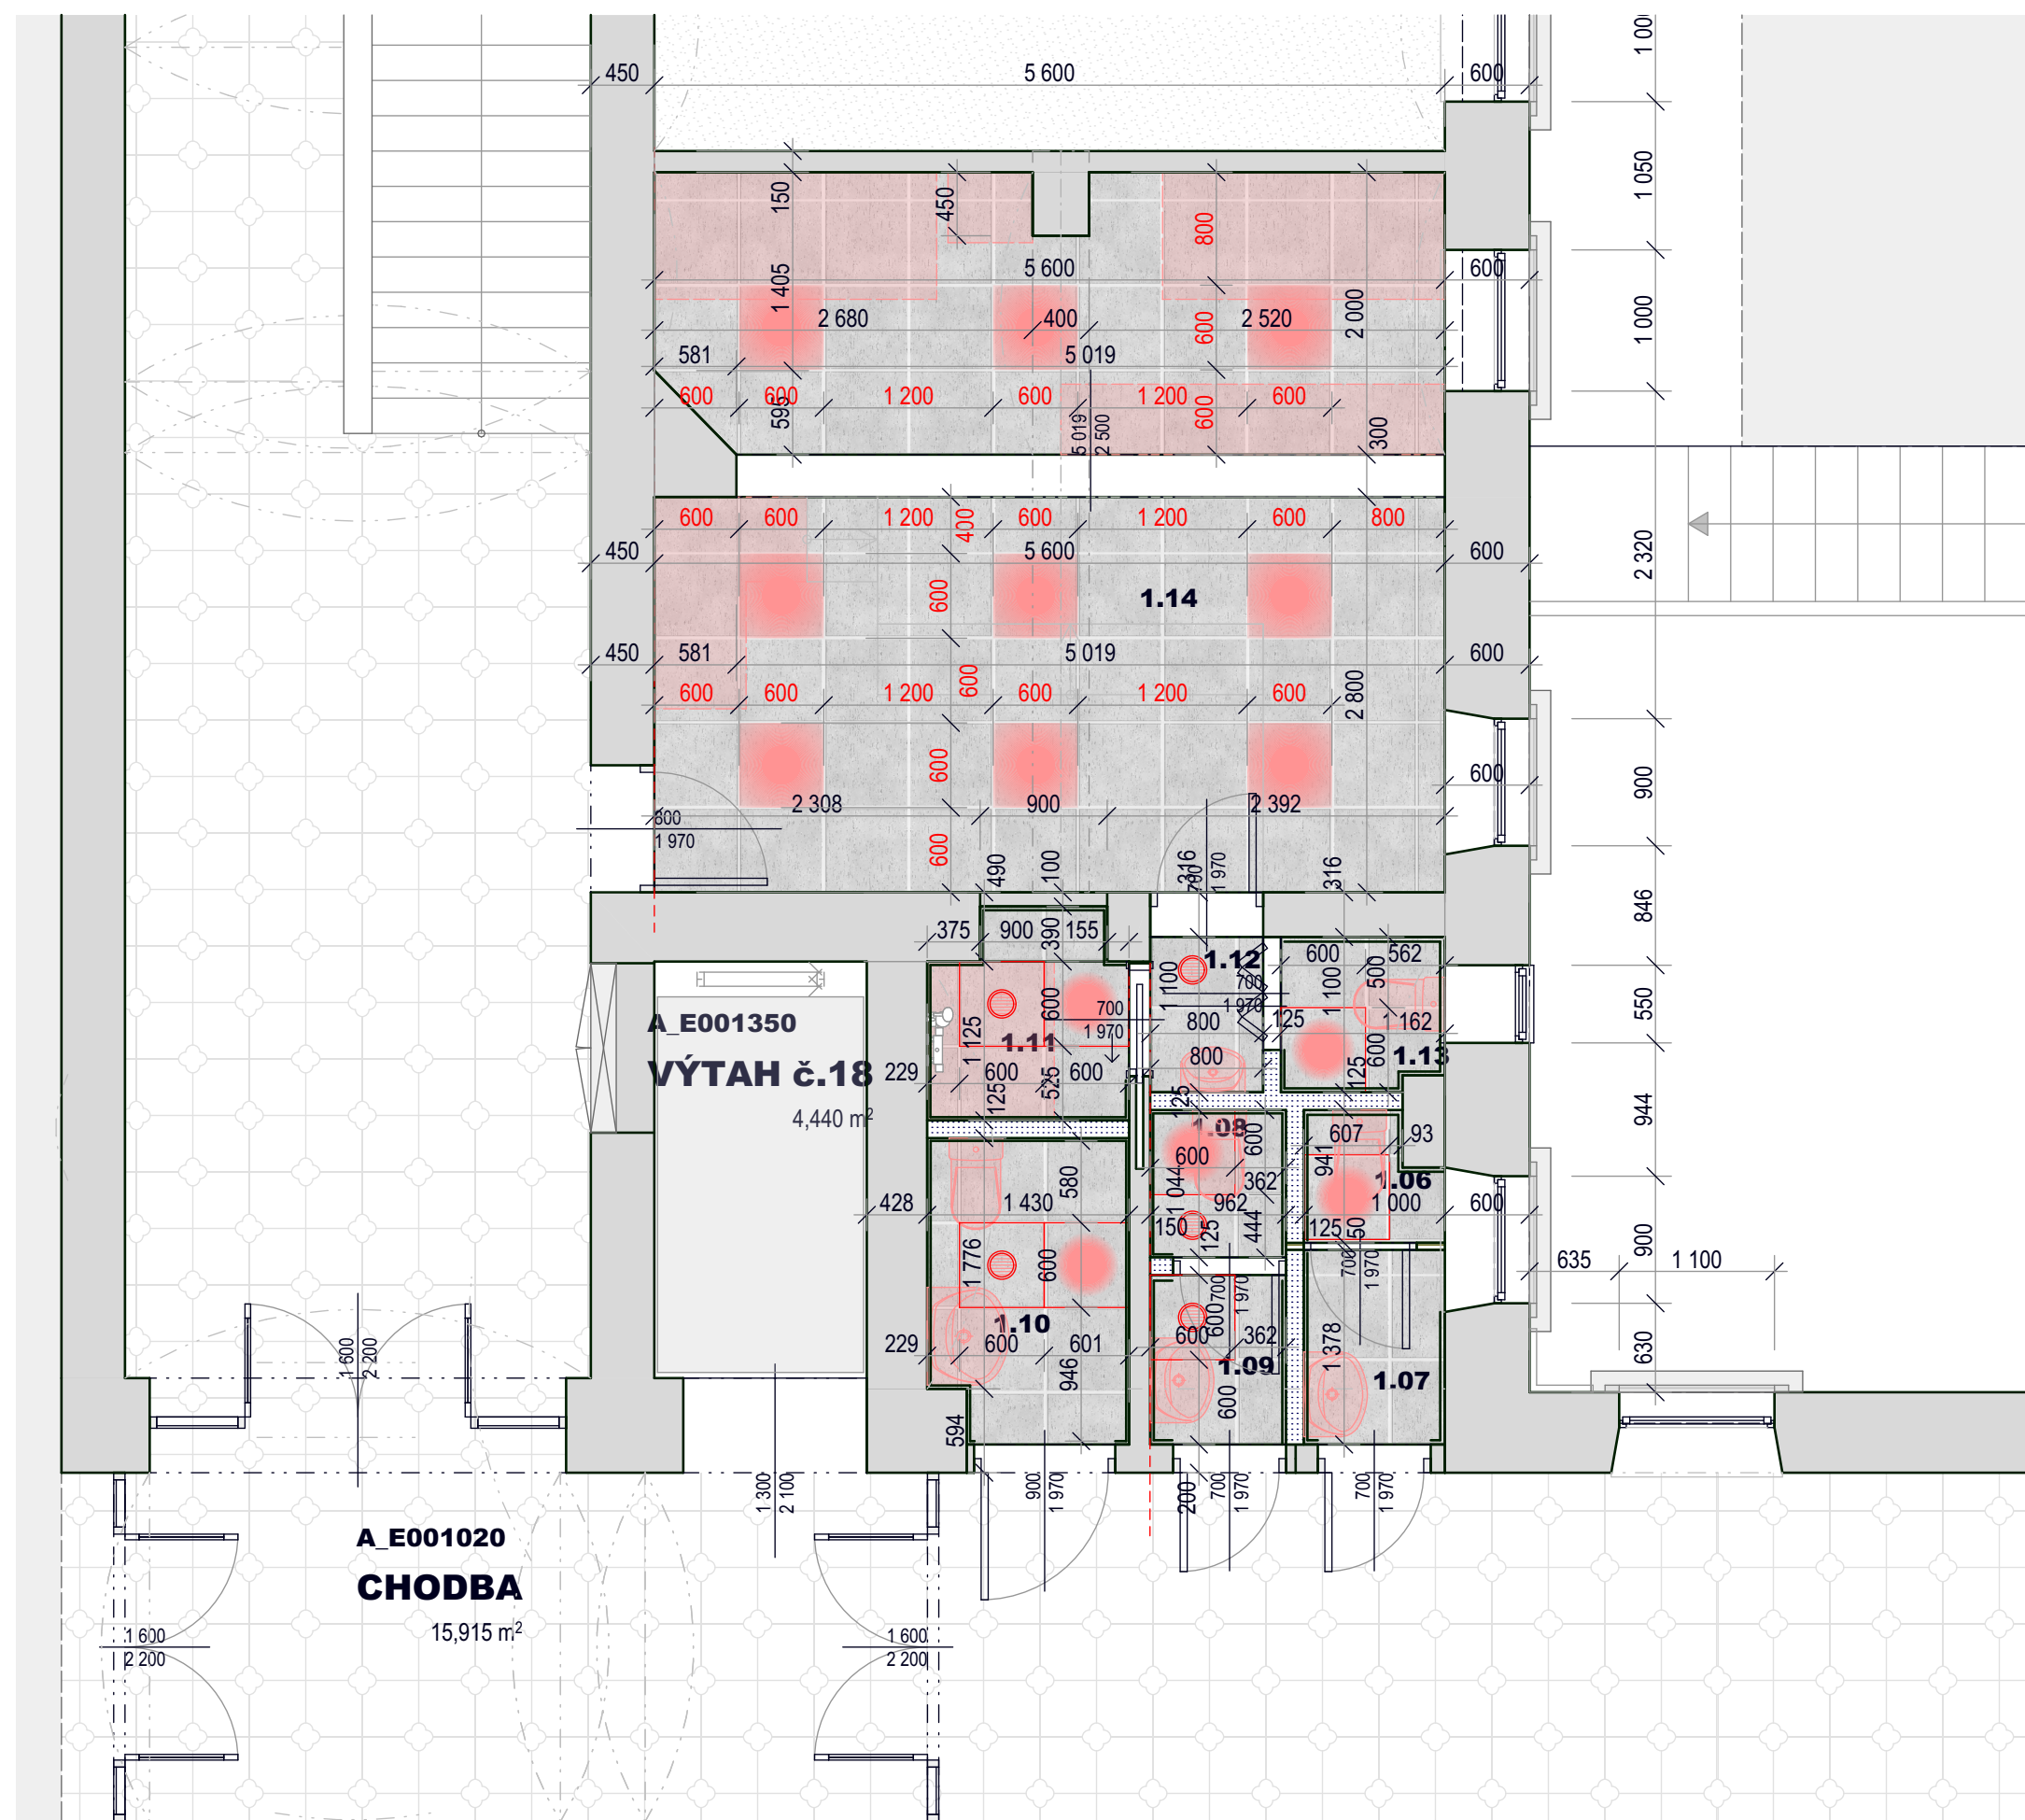


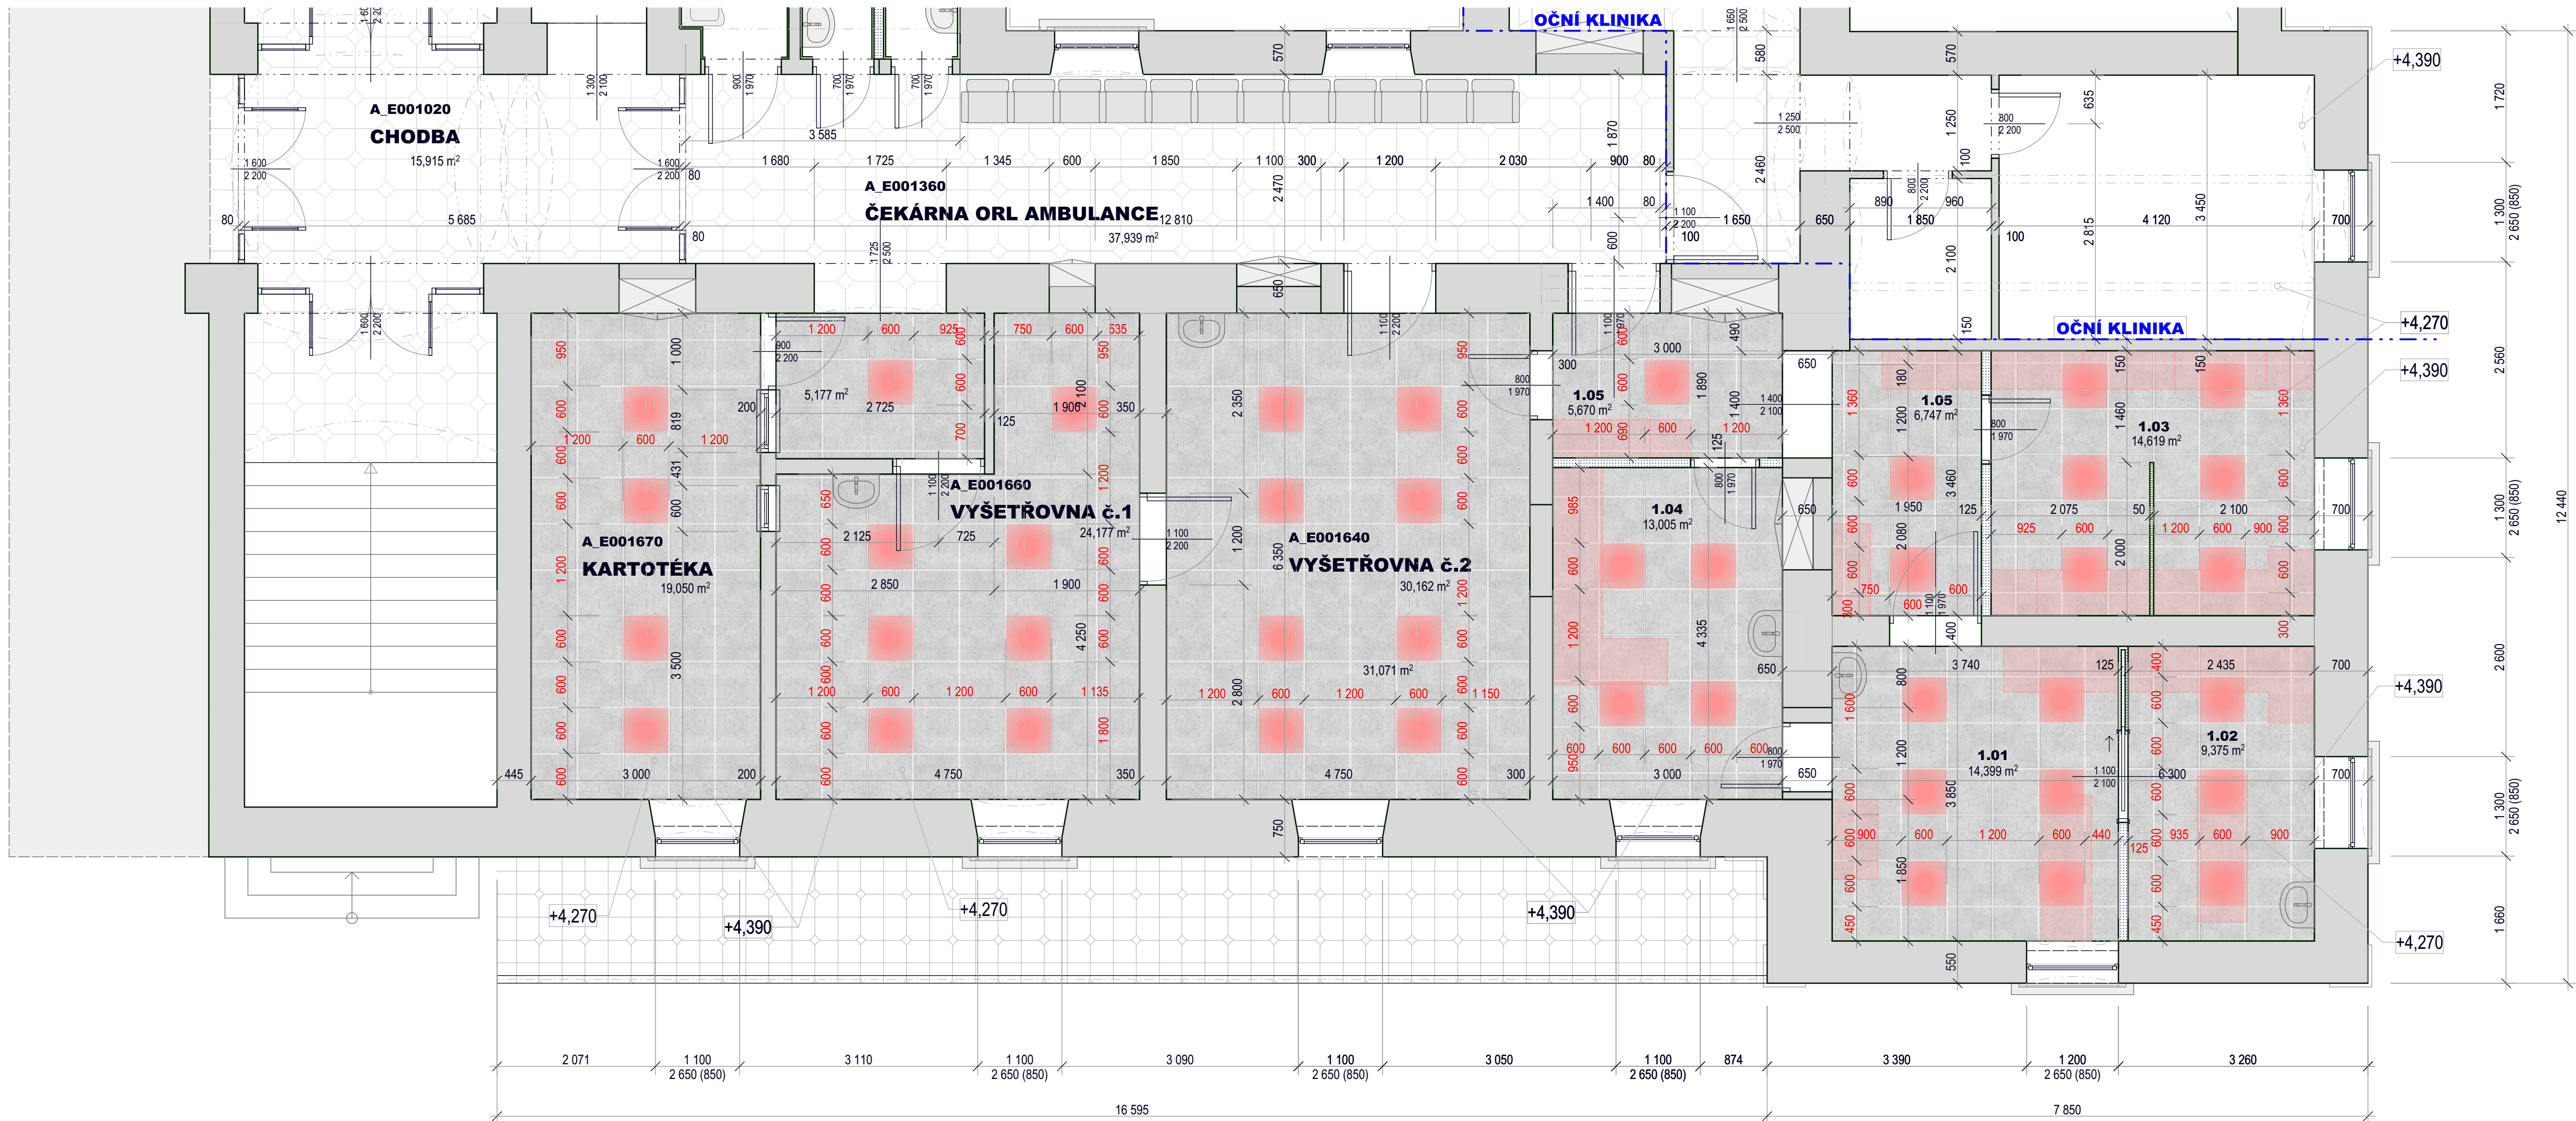

DOKUMENTACE SKUTEČNÉHO PROVEDENÍ STAVBY

Historie revizí		Datum	
Číslo	Změna	Název změny	

Projektant

FAKULTNÍ NEMOCNICE OLOMOUČ
profesionální a lidský přístup

FAKULTNÍ NEMOCNICE OLOMOUČ
I.P. PAVLOVA 185/6
779 00

STAVEBNÍ ÚPRAVY
1.NP A 1.PP
OBJEKTU E -
KLINIKY ORL

KLINIKA OTORINOLARYNGOLOGICKÁ A CHIRURGIE
HLAVY A KRKU - BUDOVA E

Jméno výkresu

VÝKRES NOVÝCH PODHLEDŮ V
1.NP

Vypracoval
ING. IVO VZATEK

Datum
02/2020

Zodpovědný projektant
ING. IVO VZATEK

Datum
02/2020

Měřítko výkresu
1:50

Revize

Číslo výkresu
D.1.11