


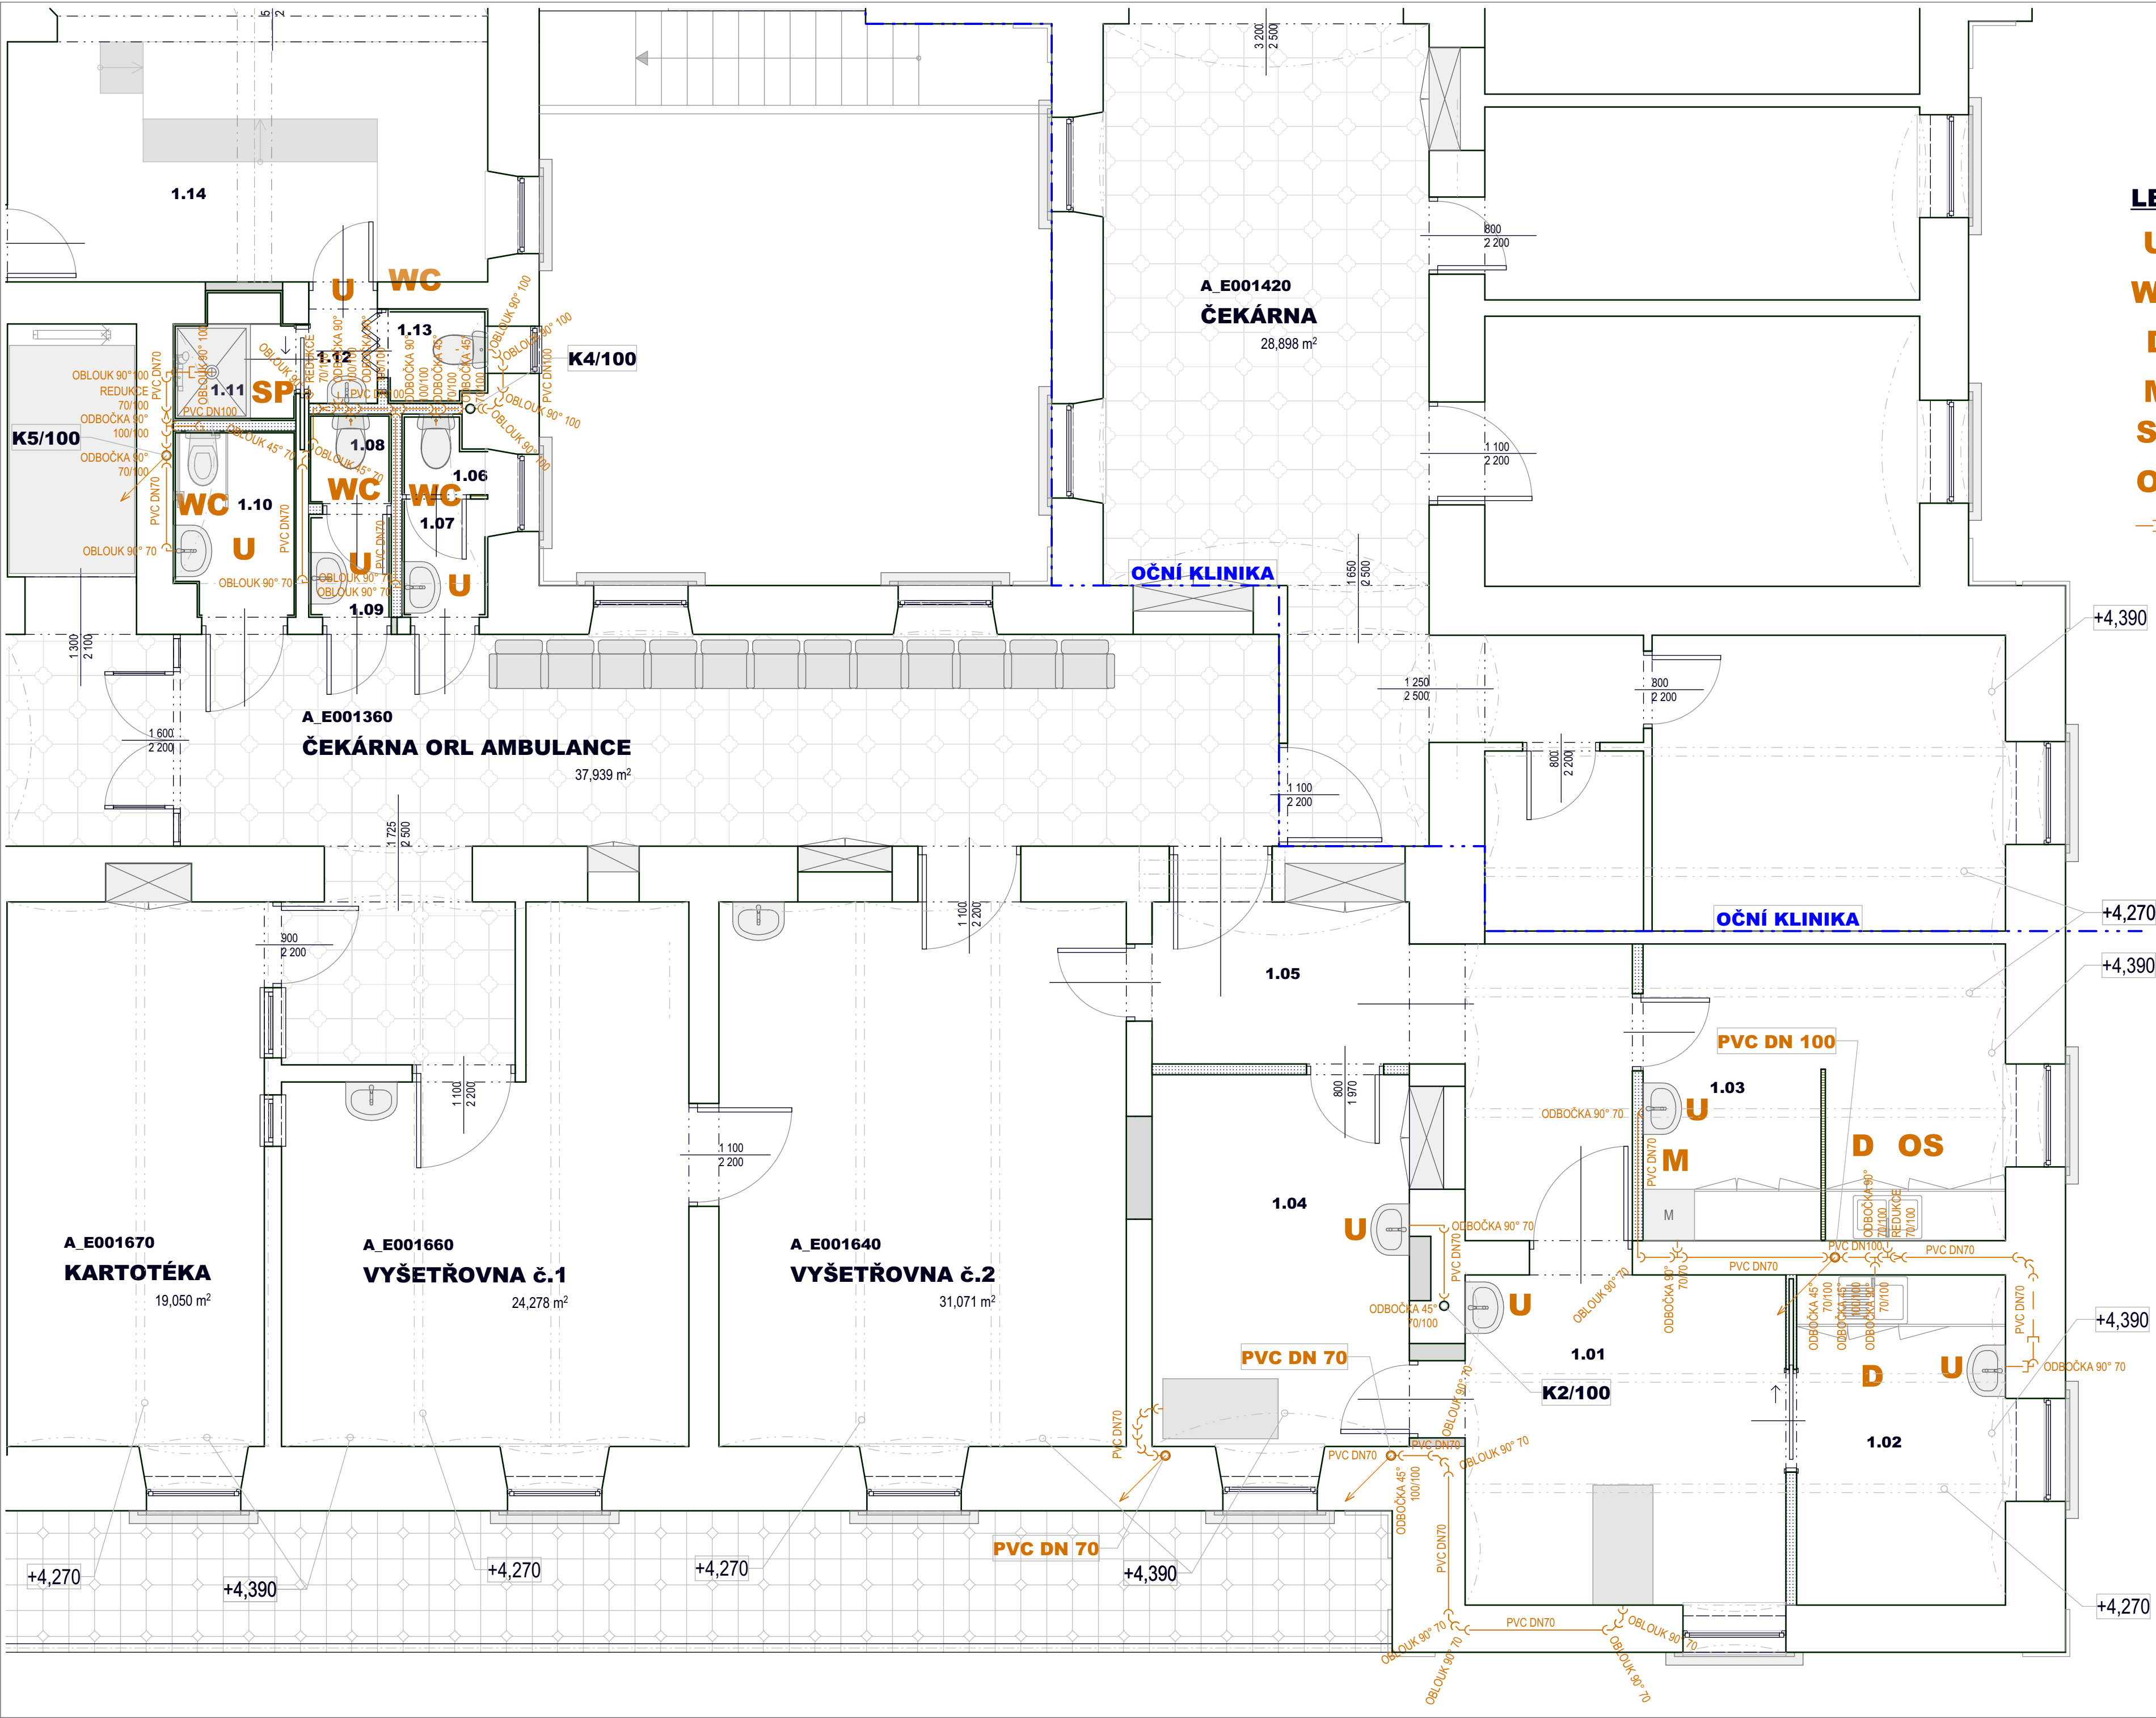

LEGENDA:

- U** UMÝVADLO
- WC** WC MÍSA S NÁDRŽKOU - ZADNÍ PŘIPOJENÍ ŠIKMÉ
- D** DŘEZ
- M** MYČKA
- SP** SPRCHOVÝ KOUT SE ZÁSTĚNOU A SPRCHOVOU BATERIÍ
- OS** OČNÍ SPRCHA
- POTRUBÍ VNITŘNÍ KANALIZACE - PVC

DOKUMENTACE SKUTEČNÉHO PROVEDENÍ STAVBY

Historie revizí			
IDrev	ZmID	Název změny	Datum

Projektant



FAKULTNÍ NEMOCNICE[®]
OLOMOUC
profesionalita a lidský přístup

FAKULTNÍ NEMOCNICE OLOMOUC
I.P. PAVLOVA 185/6
779 00

STAVEBNÍ ÚPRAVY
1.NP A 1.PP
OBJEKTU E -
KLINIKY ORL

KLINIKA OTORINOLARYNGOLOGICKÁ A CHIRURGIE
HLAVY A KRKU - BUDOVA E

Jméno výkresu
SCHÉMA KANALIZACE 1.NP

Vypracoval ING. IVO VZATEK	Datum 02/2020
Zodpovědný projektant ING. IVO VZATEK	Datum 02/2020

Měřítko výkresu 1:50	Číslo výkresu
--------------------------------	---------------

D.1.13