

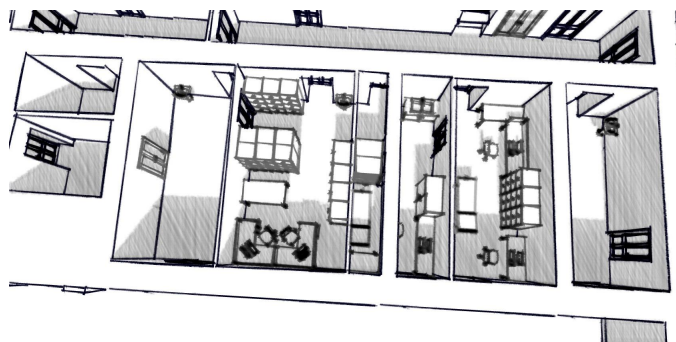


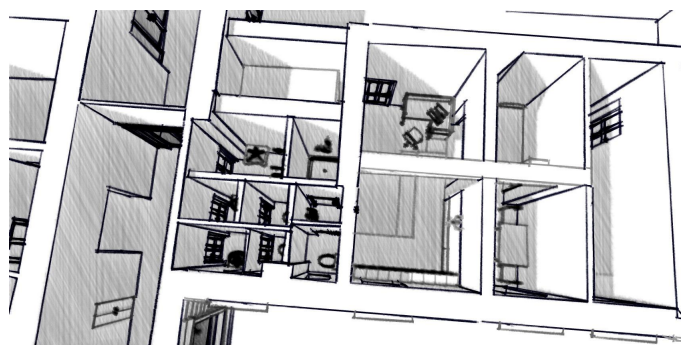

DOKUMENTACE SKUTEČNÉHO PROVEDENÍ

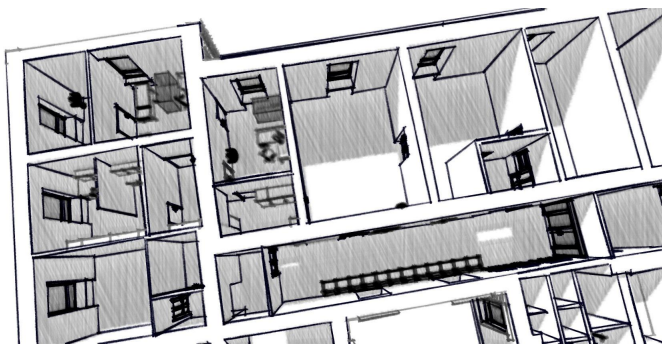

FAKULTNÍ NEMOCNICE®
OLOMOUC

profesionalita a lidský přístup

STAVEBNÍ ÚPRAVY 1.NP A 1.PP OBJEKTU E - KLINIKY ORL

INVESTOR: FAKULTNÍ NEMOCNICE OLOMOUC

PROJEKTANT: ING. IVO VZATEK

VYPRACOVAL: ING. IVO VZATEK

DATUM: 02/2020