
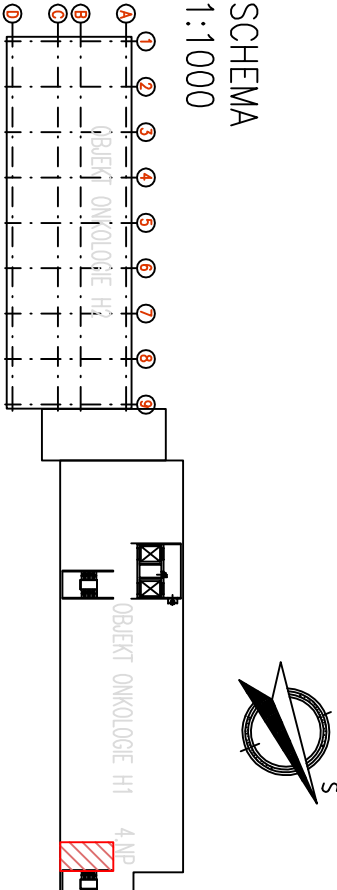


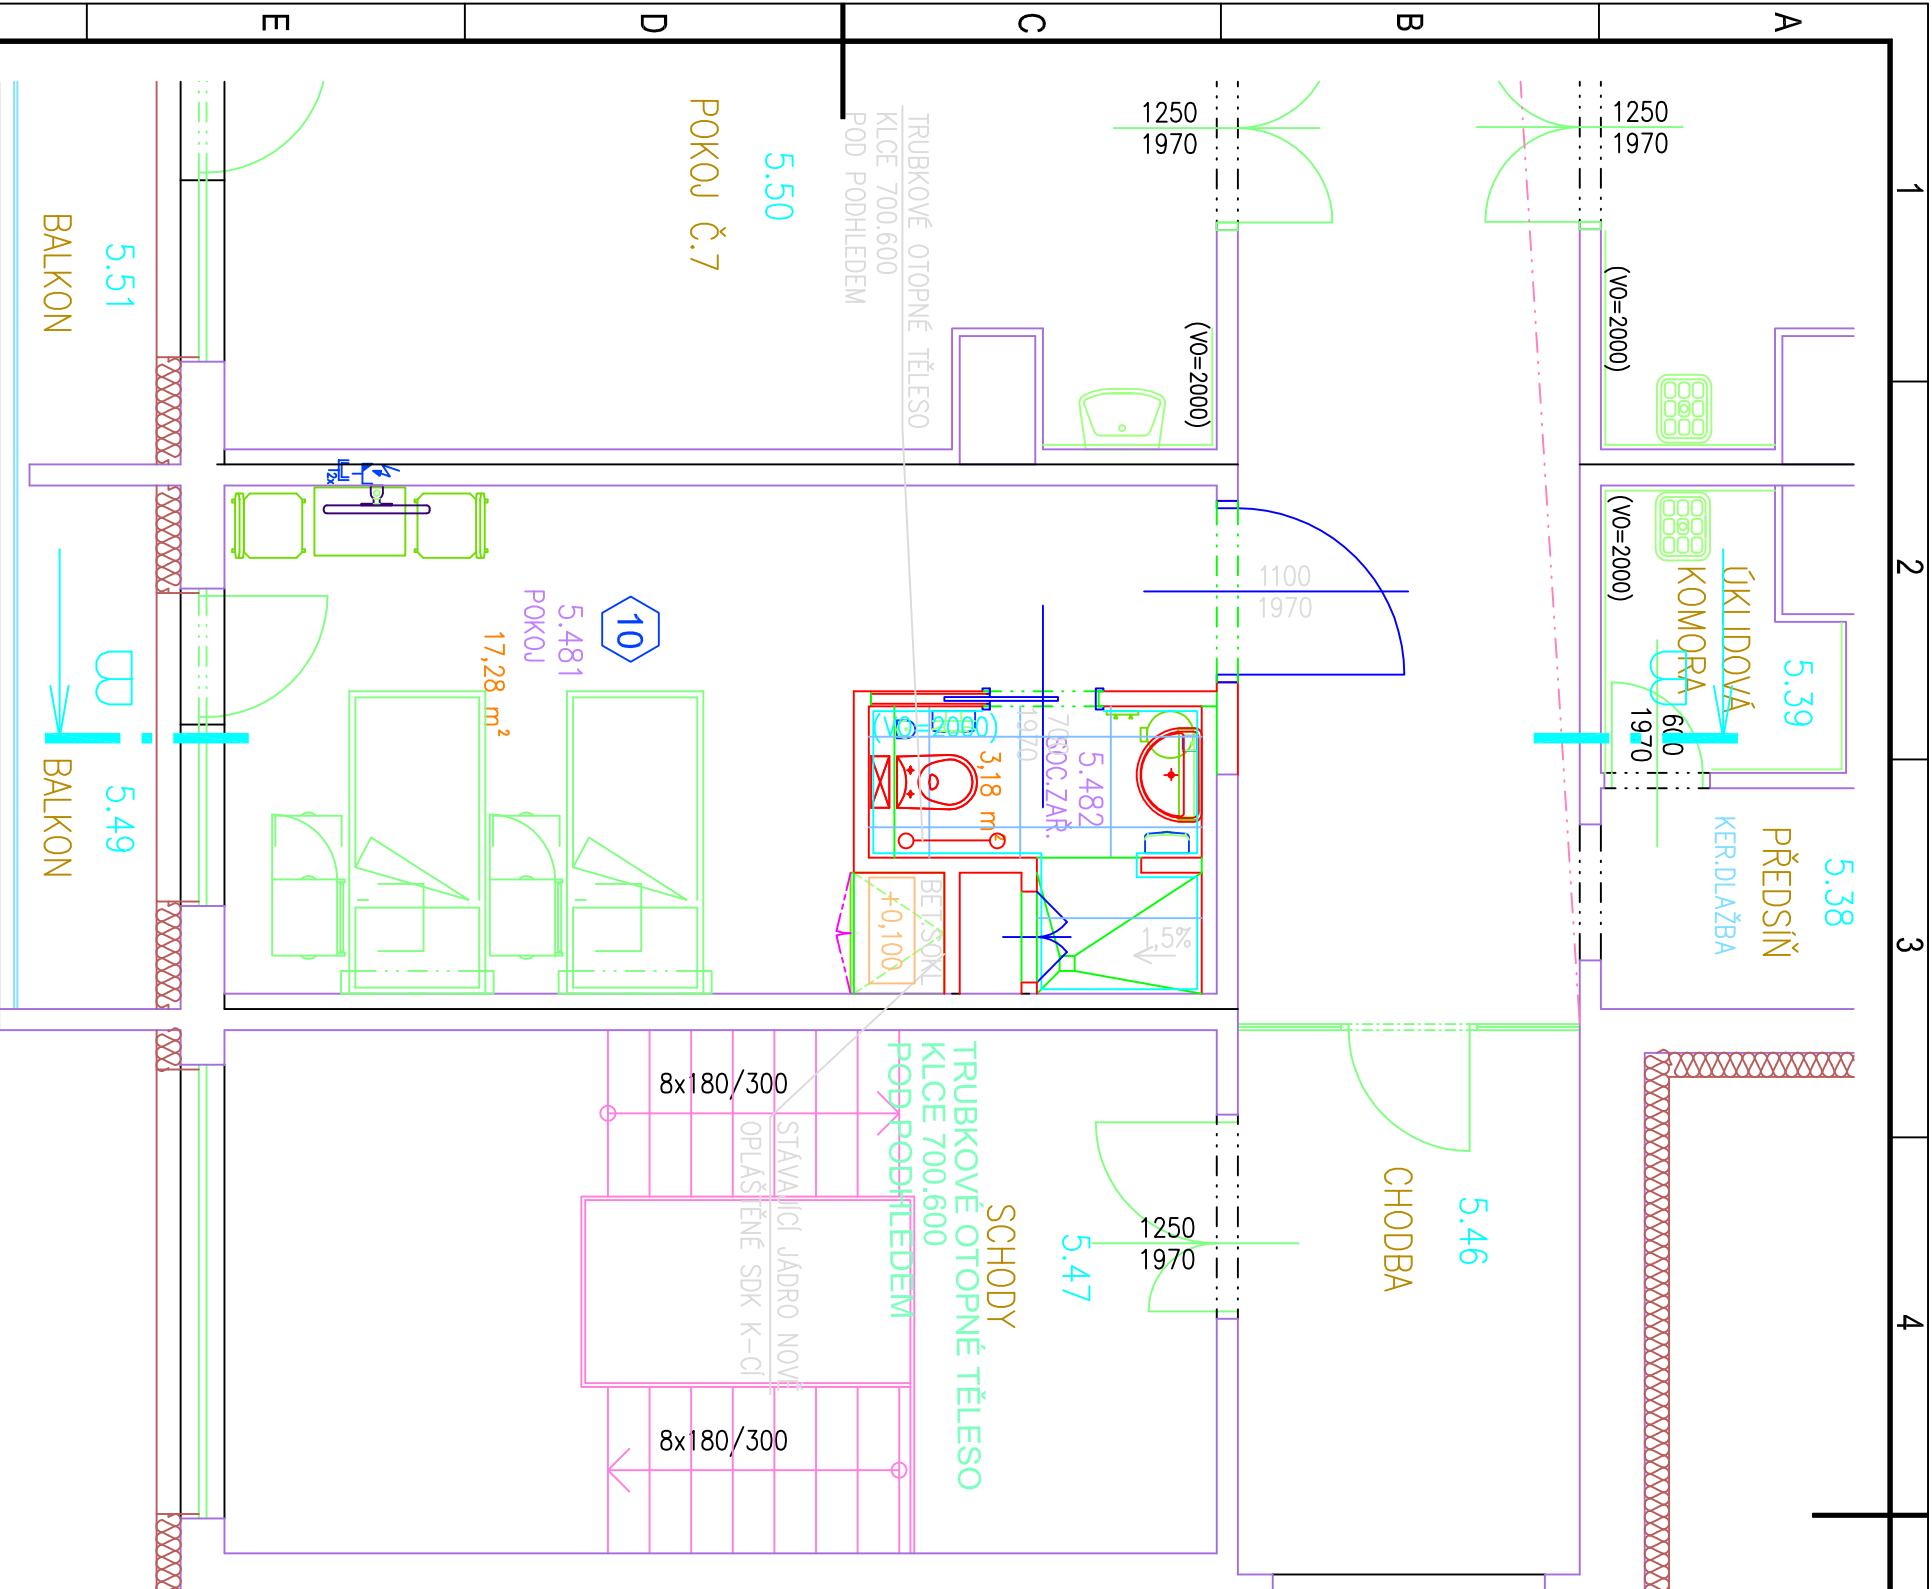

TECHNOLOGICKÁ LEGENDA VIZ v.č. /04

ZMĚNA		DATUM		PROVEDL	
A	SKUTEČNÝ STAV	04/2013	ŠTAJGR	PODPIS	
VYPRACOVAL		ING.PEŘINA	VEP	ING.NEVRLÁ	
ODP. PROJEKTANT		ING.PEŘINA	HIP	ING. HERNÍK M.	
KONTROLOVAL		ING.PEŘINA			
MÍSTO		FN OLOMOUC			
INVESTOR		FN OLOMOUC, I.P.PAVLOVA 185/6, OLOMOUC			
STAVBA		STAVEBNÍ ÚPRAVY V OBJ. H1 KLINIKY PULICNÍCH NEMOCI A TUBERKULÓZY - CYSTICKÁ FIBRÓZA	DATUM	15.9.2012	
F. DOKUMENTACE OBJEKTŮ		POČET A4	DSP+DZS	2	
SO-PS		PS 01 ZDRAVOTNICKÁ TECHNOLOGIE	MĚŘITKO	1:50	
VÝKRES		ZAK. ČÍSLO	898-55 647		
DISPOZICE 5.NP		ARCH. ČÍSLO	898-55 647-71/06		