




4

VÝŘEZ VÝKRESU 1145-05

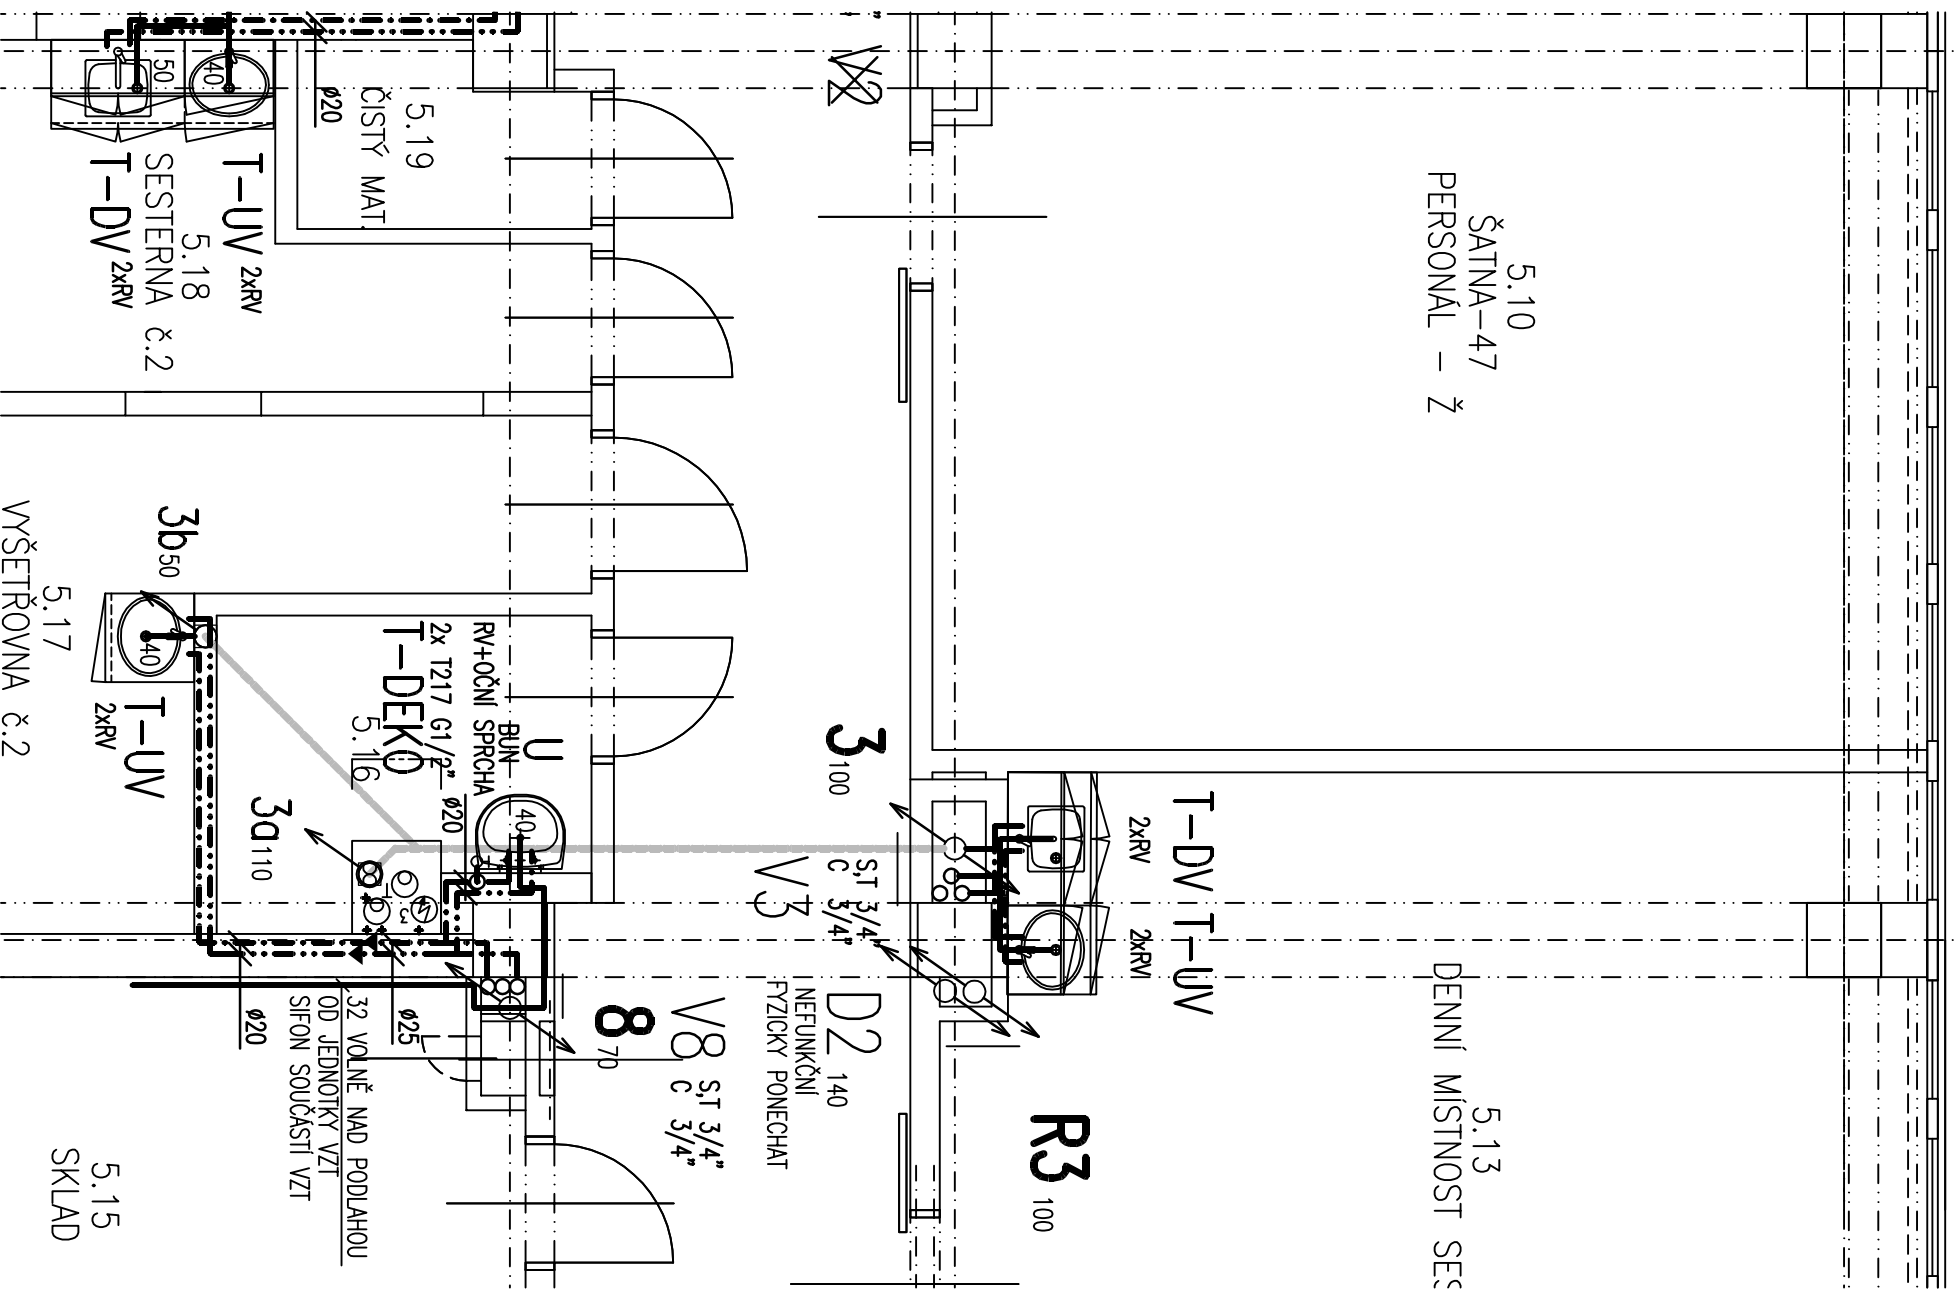

5

VÝŘEZ VÝKRESU 1145-10

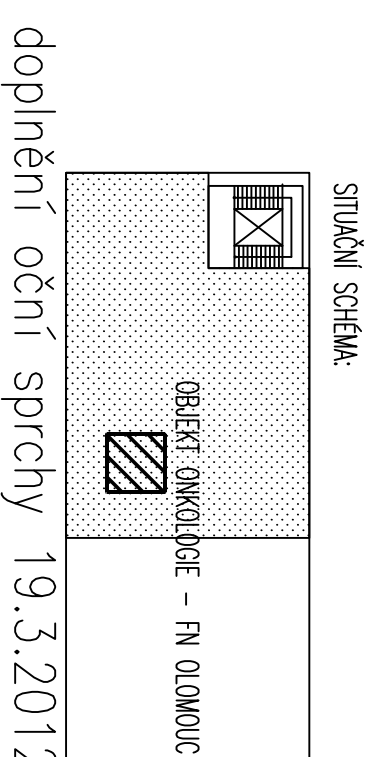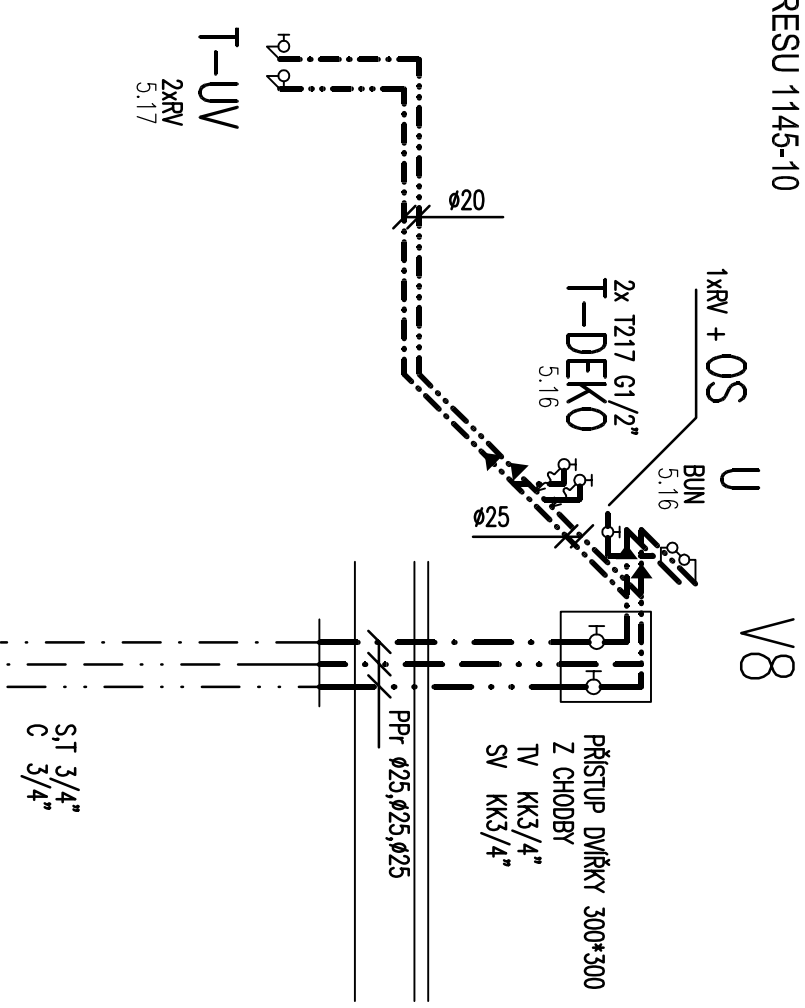

doplnění oční sprchy 19.3.2012



ZMĚNA	DATUM	PROVEDL	PODPIS

<b>ROP Olomouc,</b> akciová společnost Řepčinská 234/82, 779 00 Olomouc Zapsána u KS Ostrava, odd. B, vložka 141	MÍSTO OLOMOUČ	INVESTOR FN OLOMOUČ, I.P. Pavlova 185/6, OLOMOUČ
STAVBA FN OLOMOUČ ONKOLOGICKÁ KLINIKA - PD STAVEBNÍ ÚPRAVY AMBULANTNÍ LÉČBY BOLESTI KARIM	VYPRACOVAL ING. JANEČKOVÁ	VEP ING. KLEČKA
SO-PS F. DOKUMENTACE OBJEKTŮ SO 01 STAVEBNÍ ÚPRAVY PRO KARIM TECHNICKA PROSTŘEDÍ STAVEB ZARÍZENÍ ZDRAVOTNĚ TECHNICKÝCH INSTALACÍ	ODP. PROJEKTANT ING. JANEČKOVÁ	HIP ING. HERNIK
VÝKRES <b>DOPLNĚNÍ OČNÍ SPRCHY</b>	KONTROLOVAL ING. KLEČKA	DATUM 10.2.2012
STAVBA FN OLOMOUČ ONKOLOGICKÁ KLINIKA - PD STAVEBNÍ ÚPRAVY AMBULANTNÍ LÉČBY BOLESTI KARIM	VÝKRES <b>DOPLNĚNÍ OČNÍ SPRCHY</b>	STUPĚŇ DSP+DPS
SO-PS F. DOKUMENTACE OBJEKTŮ SO 01 STAVEBNÍ ÚPRAVY PRO KARIM TECHNICKA PROSTŘEDÍ STAVEB ZARÍZENÍ ZDRAVOTNĚ TECHNICKÝCH INSTALACÍ	MÍSTO OLOMOUČ	POČET A4 10
VÝKRES <b>DOPLNĚNÍ OČNÍ SPRCHY</b>	MÍSTO OLOMOUČ	MĚŘÍTKO 1:50
VÝKRES <b>DOPLNĚNÍ OČNÍ SPRCHY</b>	MÍSTO OLOMOUČ	ZAK. ČÍSLO 898-55 507
VÝKRES <b>DOPLNĚNÍ OČNÍ SPRCHY</b>	MÍSTO OLOMOUČ	ARCH. ČÍSLO doplnění oční sprchy 19.3.2012 <b>898-55 545-1145/05a10</b>