

±0,000 = 228,400 m n.m.

Revize	Vypracoval	Popis revize
		Datum


L PROJEKT PROJEKTOVÁNÍ ZDRAVOTNICKÉ VÝSTAVBY		Hlavní inženýr projektu: ING. JAN KOOMÁNEK Vedoucí projektant zakázky: ING. VÁCLAV KŘEPELKA
---	--	--

Projese:	Zpracovatel dílu: ELMAR group s.r.o. Smržická 115/13, Dížovice, 796 07 Tel: +420 607 890 816 E-mail: p.lysicky@elmarpv.cz	
MAR		
Odpovědný projektant:	Vypracoval:	Kontroloval:
ROMAN VESELÝ	ING. PETR LYSICKÝ	ING. PETR VOLNÝ
Autorizace:		


Akce:	PD - STAVEBNÍ ÚPRAVY OBJEKTU J3 - KNM - LŮŽKOVÉ ODDĚLENÍ			Zakázkové číslo:		Paré:
				Datum:		
				Stupeň:		
				Formát:		
Objekt:	STAVEBNÍ ÚPRAVY OBJEKTU J3 - KNM - LŮŽKOVÉ ODDĚLENÍ			SO 01		

Pozn.:
Schéma zobrazuje pouze osazení VZT jednotek, ostatní prvky jsou patrné z půdorysů a TZ.
V TZ jsou popsány a vysvětleny vazby mezi VZT jednotkou a dalšími regulačními prvky, tj. pohony na ventilech, regulačními klapkami, apod.
Při realizaci je nutno držet se především Soupisu datových bodů, z něhož jsou jednotlivé prvky a jejich funkce jednoznačně identifikovatelné. Prvky náležící dané VZT jednotce mají ve svém číselném označení prostředním dvojitějším určenou příslušnost ke konkrétní VZT jednotce.

YRPP – regulátor průtoku přívod
YRPO – regulátor průtoku odtah

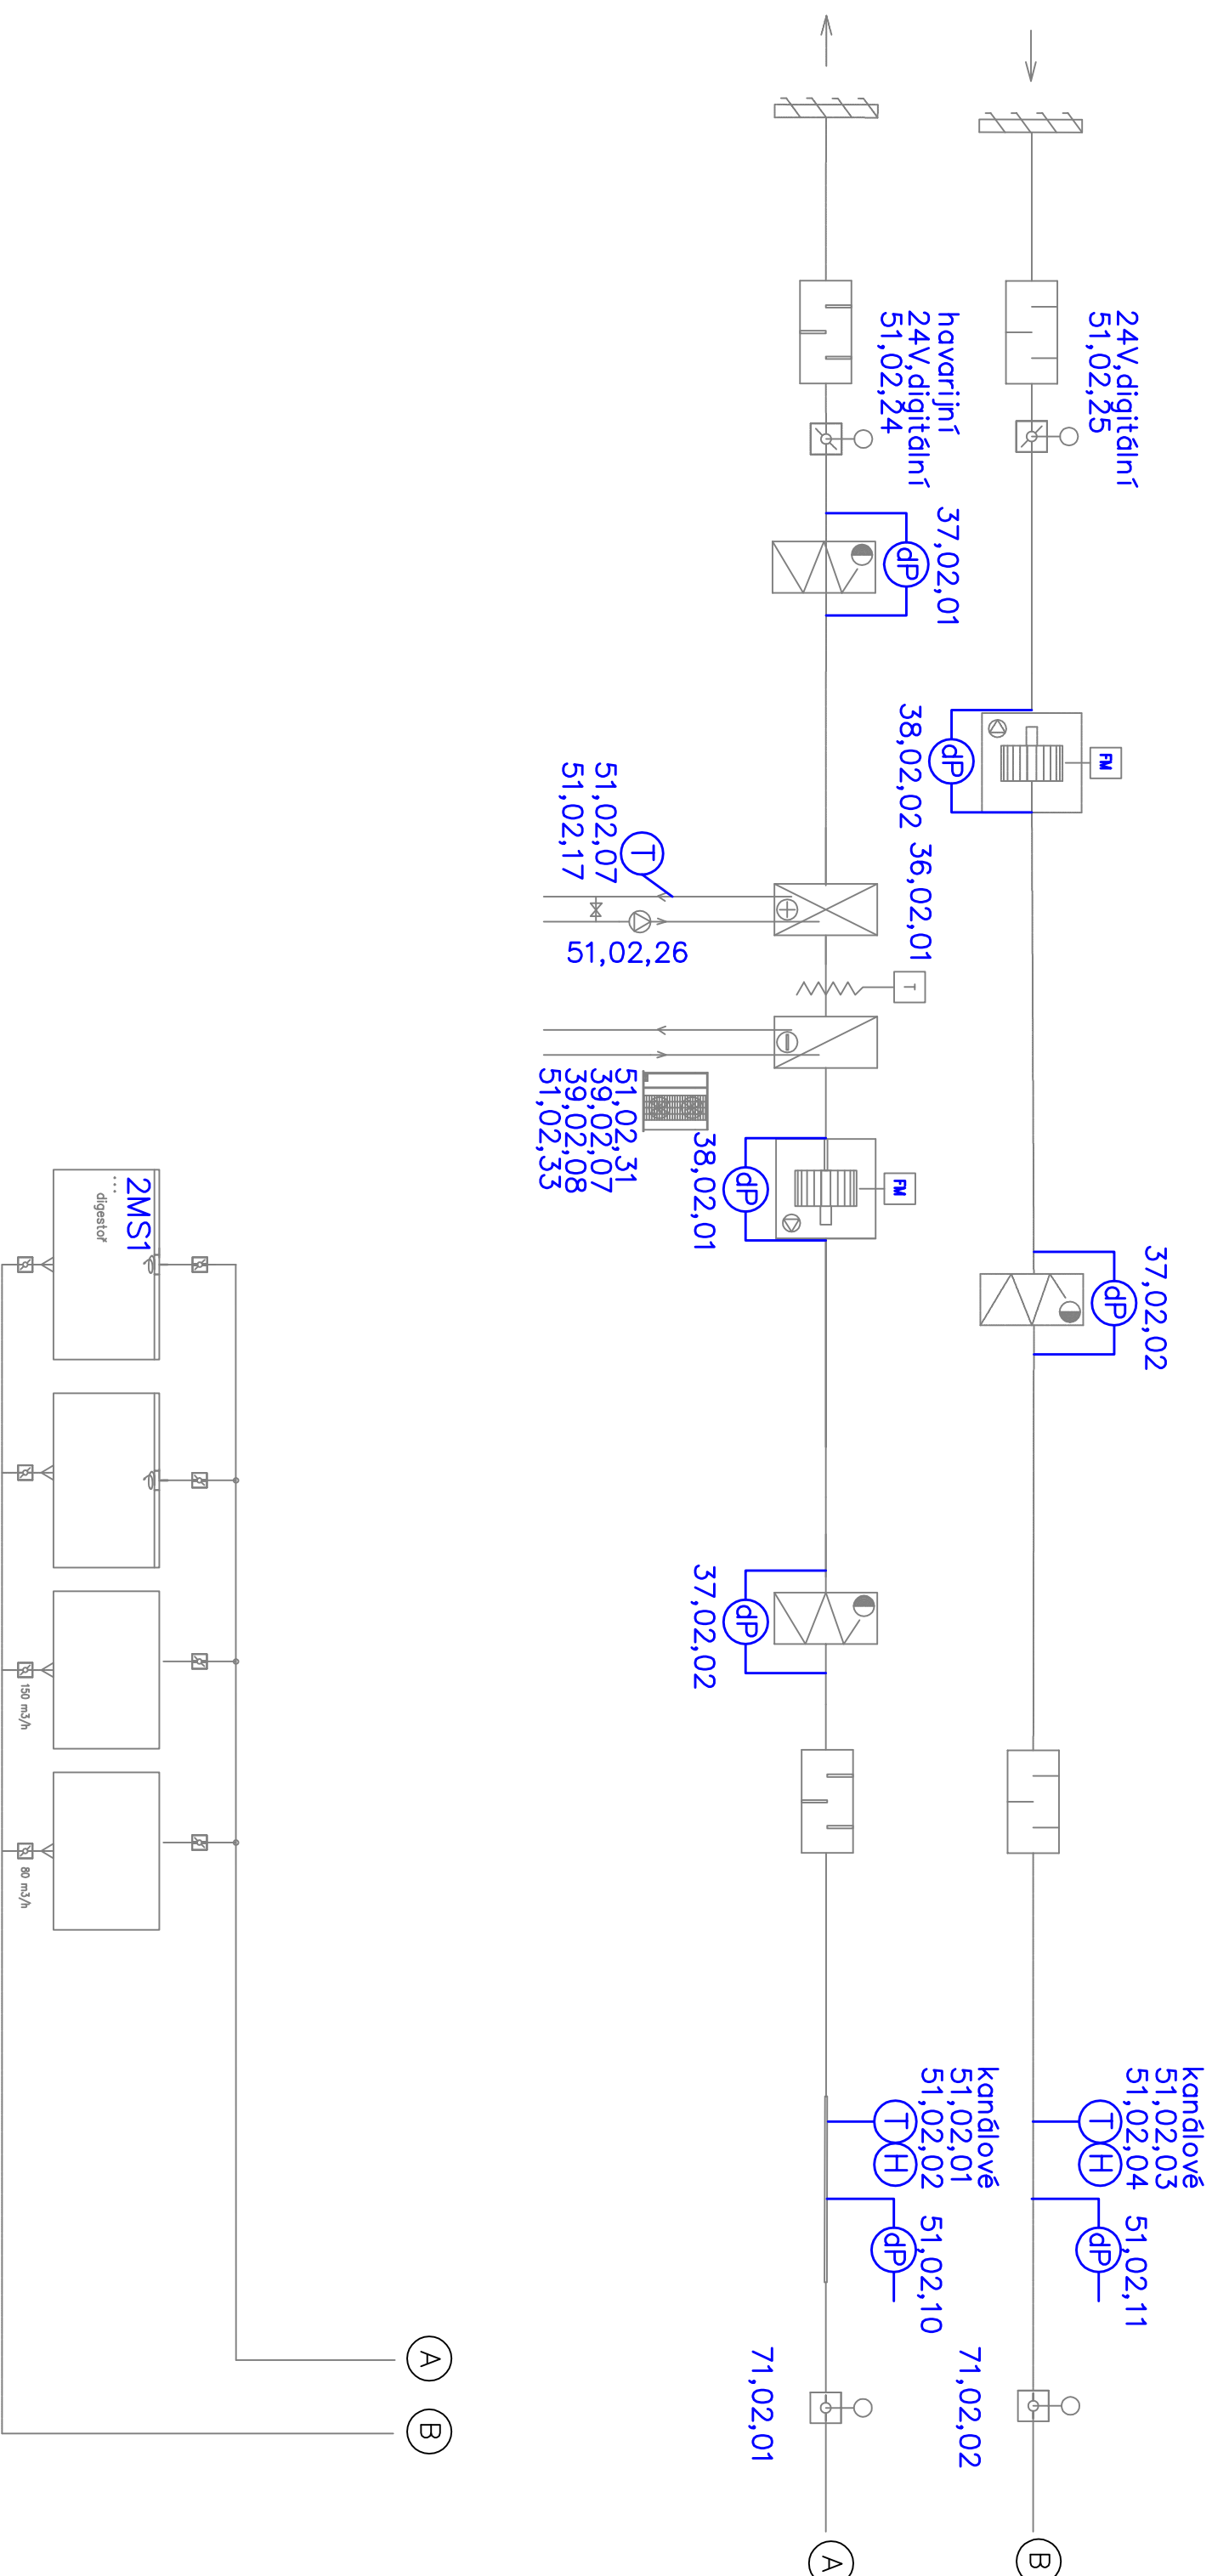

VZT2 – digester
stávající VZT

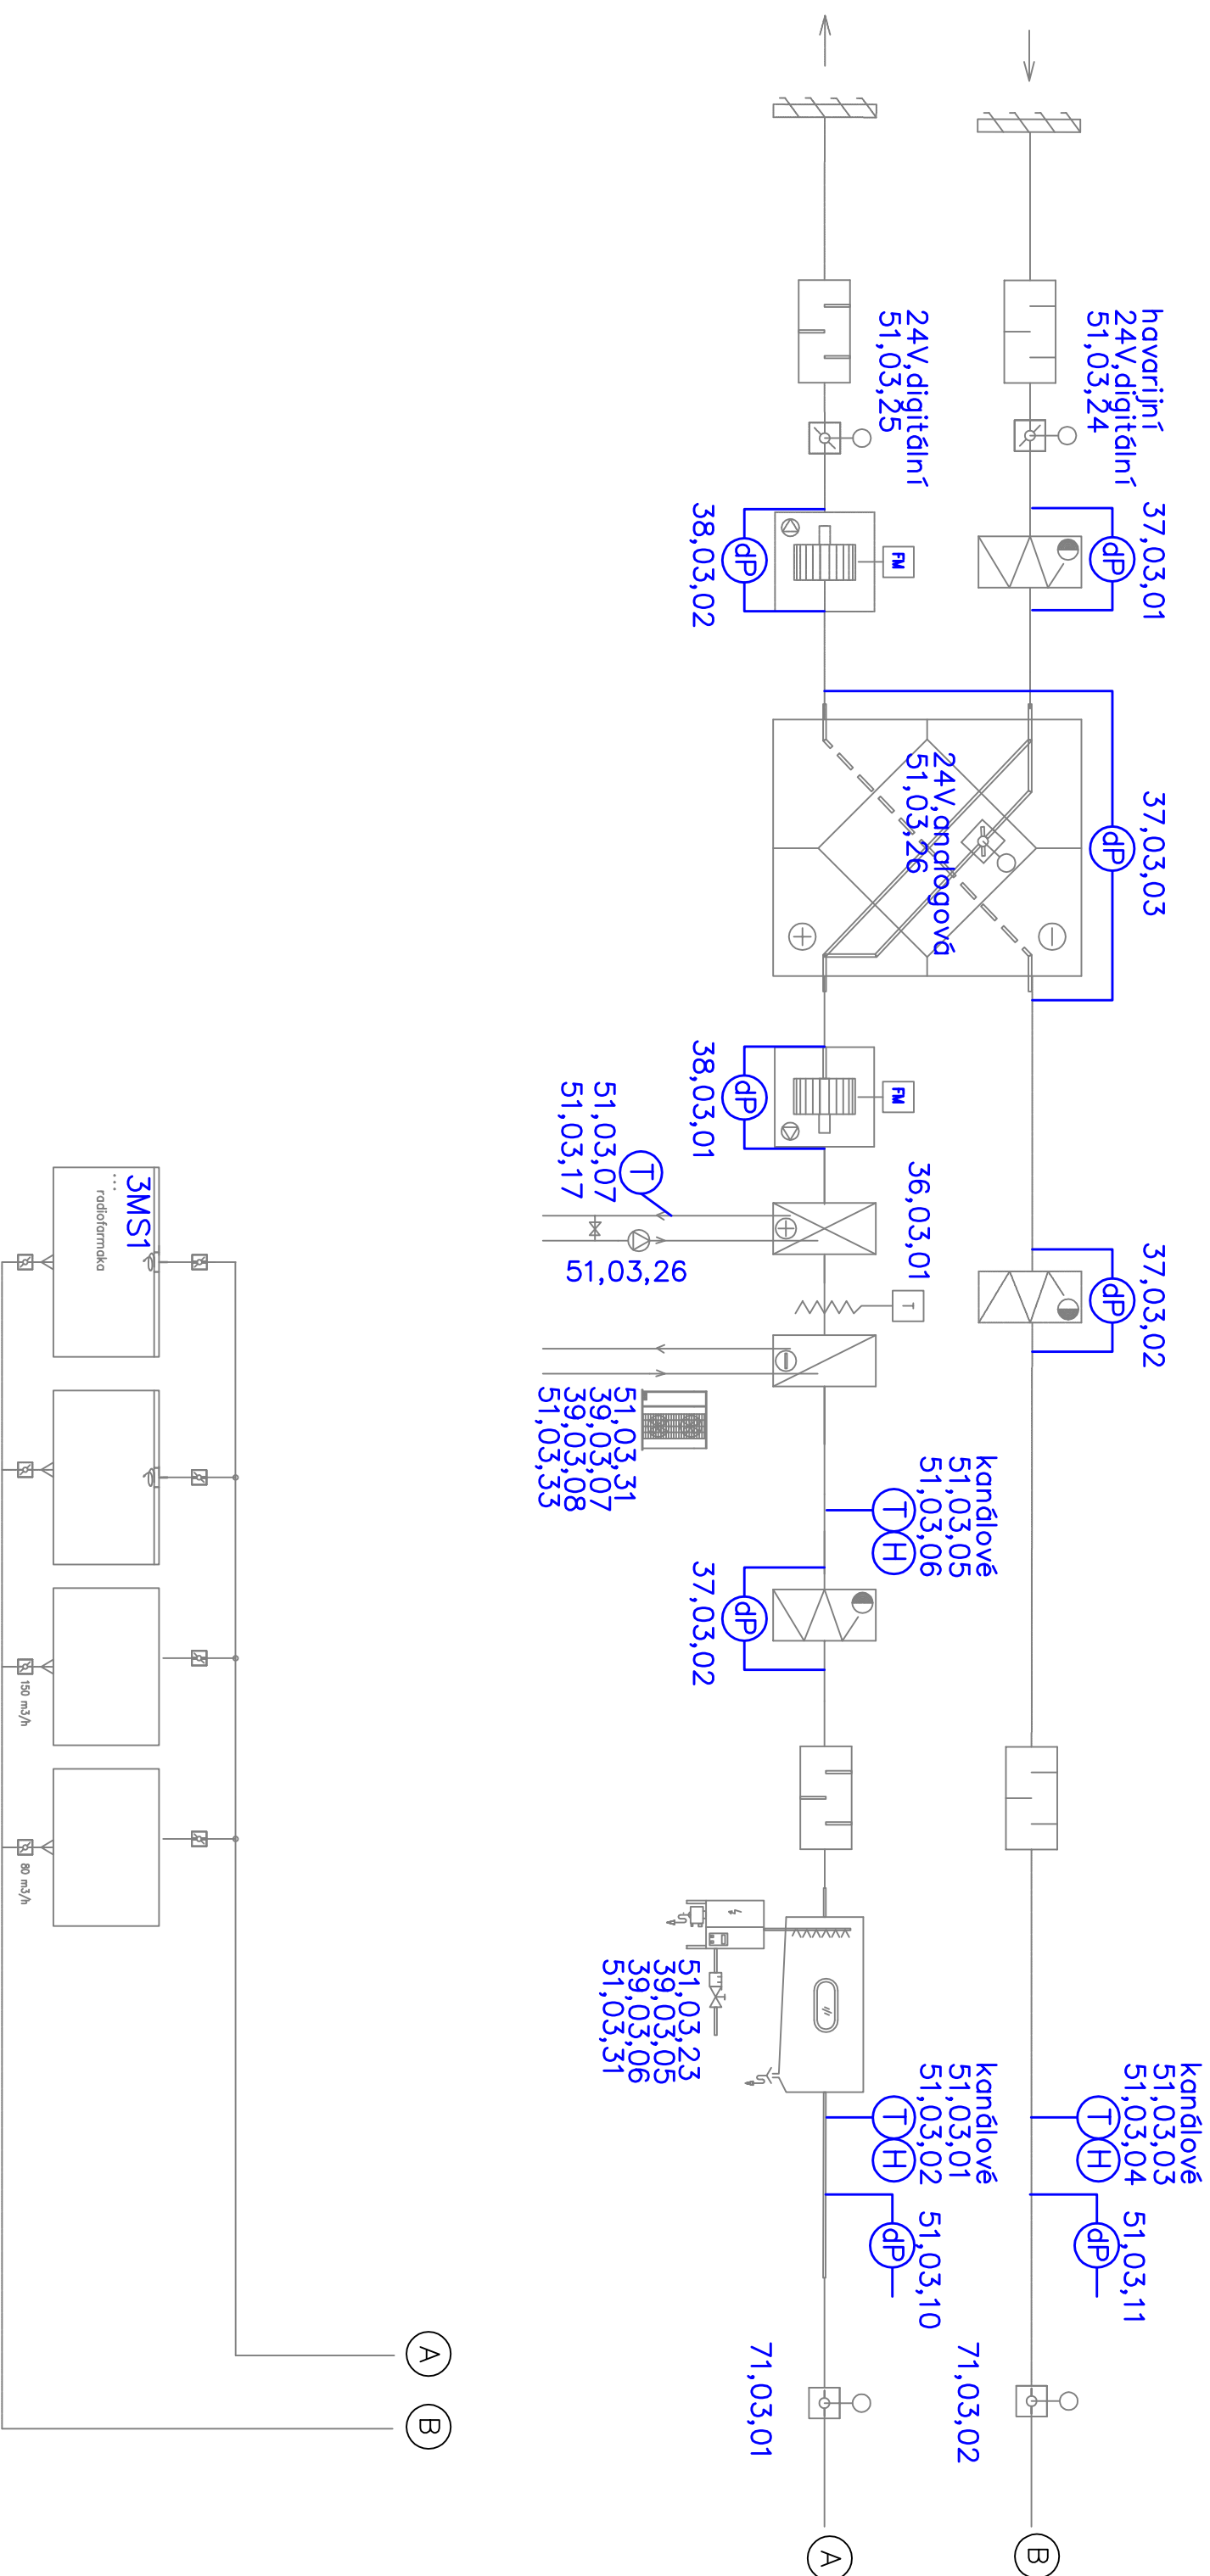

VZT3 – radiofarmaka
stávající VZT

