

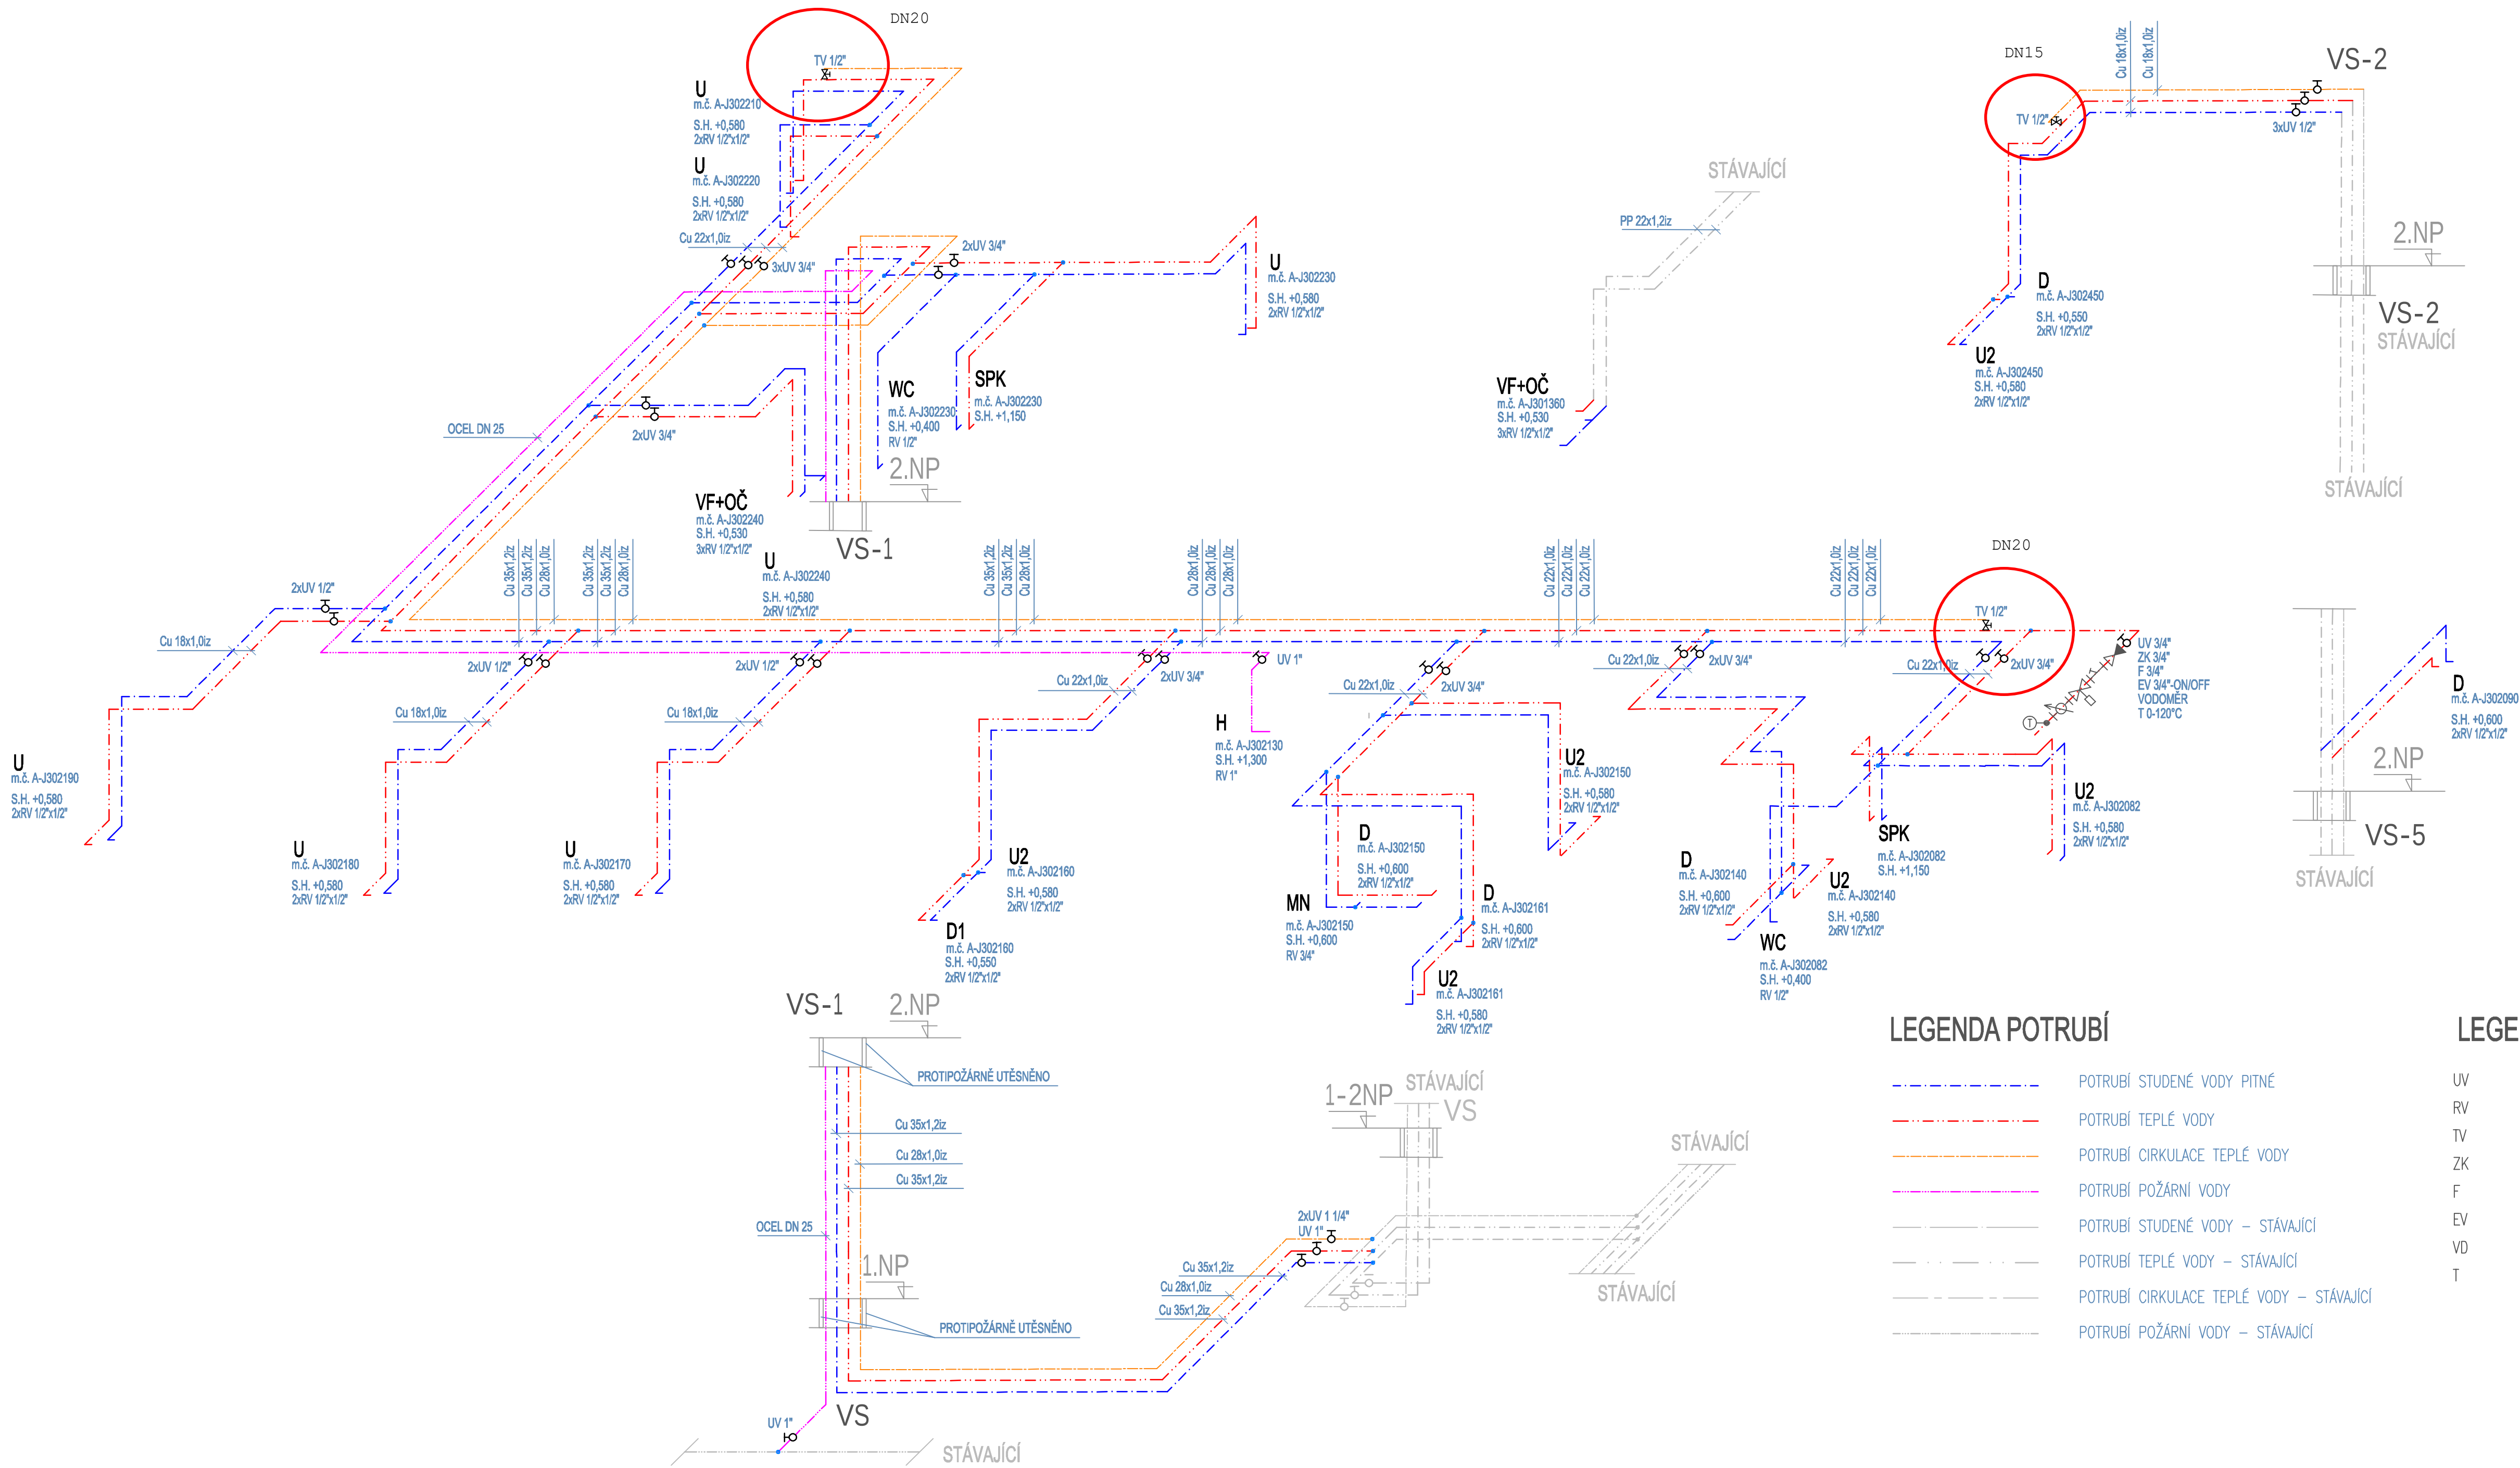


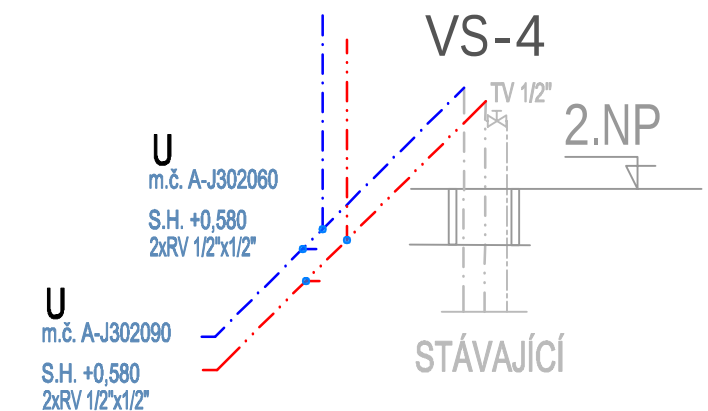


LEGENDA POŘIZOVACÍCH PREDMĚTŮ

- U UMYVADLO
- U2 UMYVADLO ZÁPUSTNÉ
- D DŘEZ (DODÁVKA VYBAVENÍ)
- SPK SPRCHOVÝ KOUT + VANIČKA
- WC KLOZET KOMBINOVANÝ
- VS VODOVODNÍ STOUPAČKA
- MN MÝČKA NÁDOBÍ
- H HYDRANT
- VF-K VÝLEVKA – KOMBINOVANÁ
- OČ OČNÍ SPRCHA

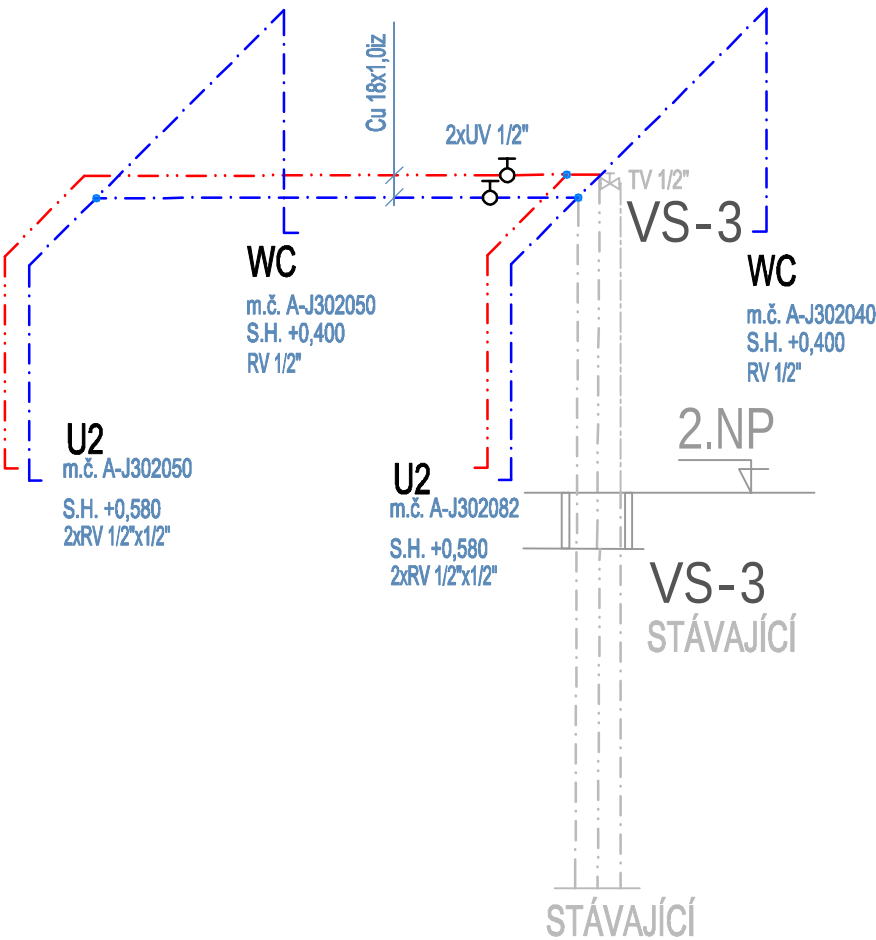

SCHEMA OBJEKTŮ

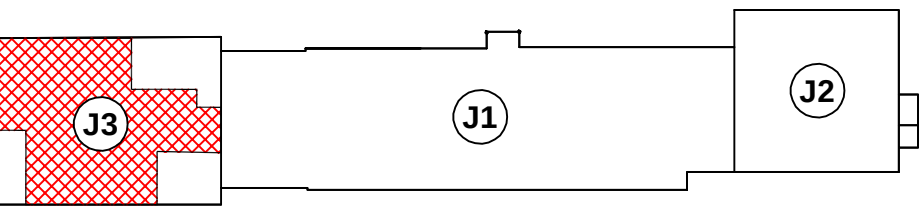

DOKUMENTACE SKUTEČNÉHO PROVEDENÍ STAVBY - MAKENEX S.R.O.

Revize	Vypracoval	Popis revize	Datum

LT PROJEKT PROJEKTOVÁNÍ ZDRAVOTNICKÉ VÝSTAVBY		Hlavní inženýr projektu: ING. JAN KOCHÁNEK Vedoucí projektantů zakázky: ING. VÁCLAV KŘEPELKA	Investor: Fakultní nemocnice Olomouc Zdravotnická 248/7, 779 00 Olomouc Tel: +420 588 441 111 www.fnol.cz
Profese: ZTI	Zpracovatel dílu: Ing. Jan Valenta Křížanova 1537, 757 01 Valašské Meziříčí Tel: +420 731 192 650 E-mail: valenta@v2l.cz		Autorizace:
Odpovědný projektant: ING. JAN VALENTA	Vypracoval: LENKA FILÁKOVÁ	Kontroloval: ING. JAN VALENTA	
Akce: PD - STAVEBNÍ ÚPRAVY OBJEKTU J3 - KNM - LŮŽKOVÉ ODDĚLENÍ			
Objekt: STAVEBNÍ PRÁCE SPOJENÉ S VÝMĚNOU TECHNOLOGIE SPECT/CT V 1.NP SO 02			
Obsah: SCHEMA ROZVODŮ VODY			
Zakázkové číslo:		02 - 2023	Paré:
Datum:		04/2024	
Stupeň:		DSPS	
Formát:		10 A4	
Měřítko:		Číslo výkresu:	D.1.4a.01-002

LEGENDA POTRUBÍ

- POTRUBÍ STUDENÉ VODY PITNÉ
- POTRUBÍ TEPLÉ VODY
- POTRUBÍ CÍRKULACE TEPLÉ VODY
- POTRUBÍ POŽÁRNÍ VODY
- POTRUBÍ STUDENÉ VODY – STÁVAJÍCÍ
- POTRUBÍ TEPLÉ VODY – STÁVAJÍCÍ
- POTRUBÍ CÍRKULACE TEPLÉ VODY – STÁVAJÍCÍ
- POTRUBÍ POŽÁRNÍ VODY – STÁVAJÍCÍ

LEGENDA ARMATUR

- UZAVÍRATELNÝ VENTIL
- ROHOVÝ VENTIL
- SAMOČINNÝ TERMOSTATICKÝ VENTIL
- ZPĚTNÁ KLAPKA
- FILTR
- ELEKTROMAGNETICKÝ (SOLENOIDOVÝ) VENTIL
- VODOMĚR
- TEPLOMĚR