

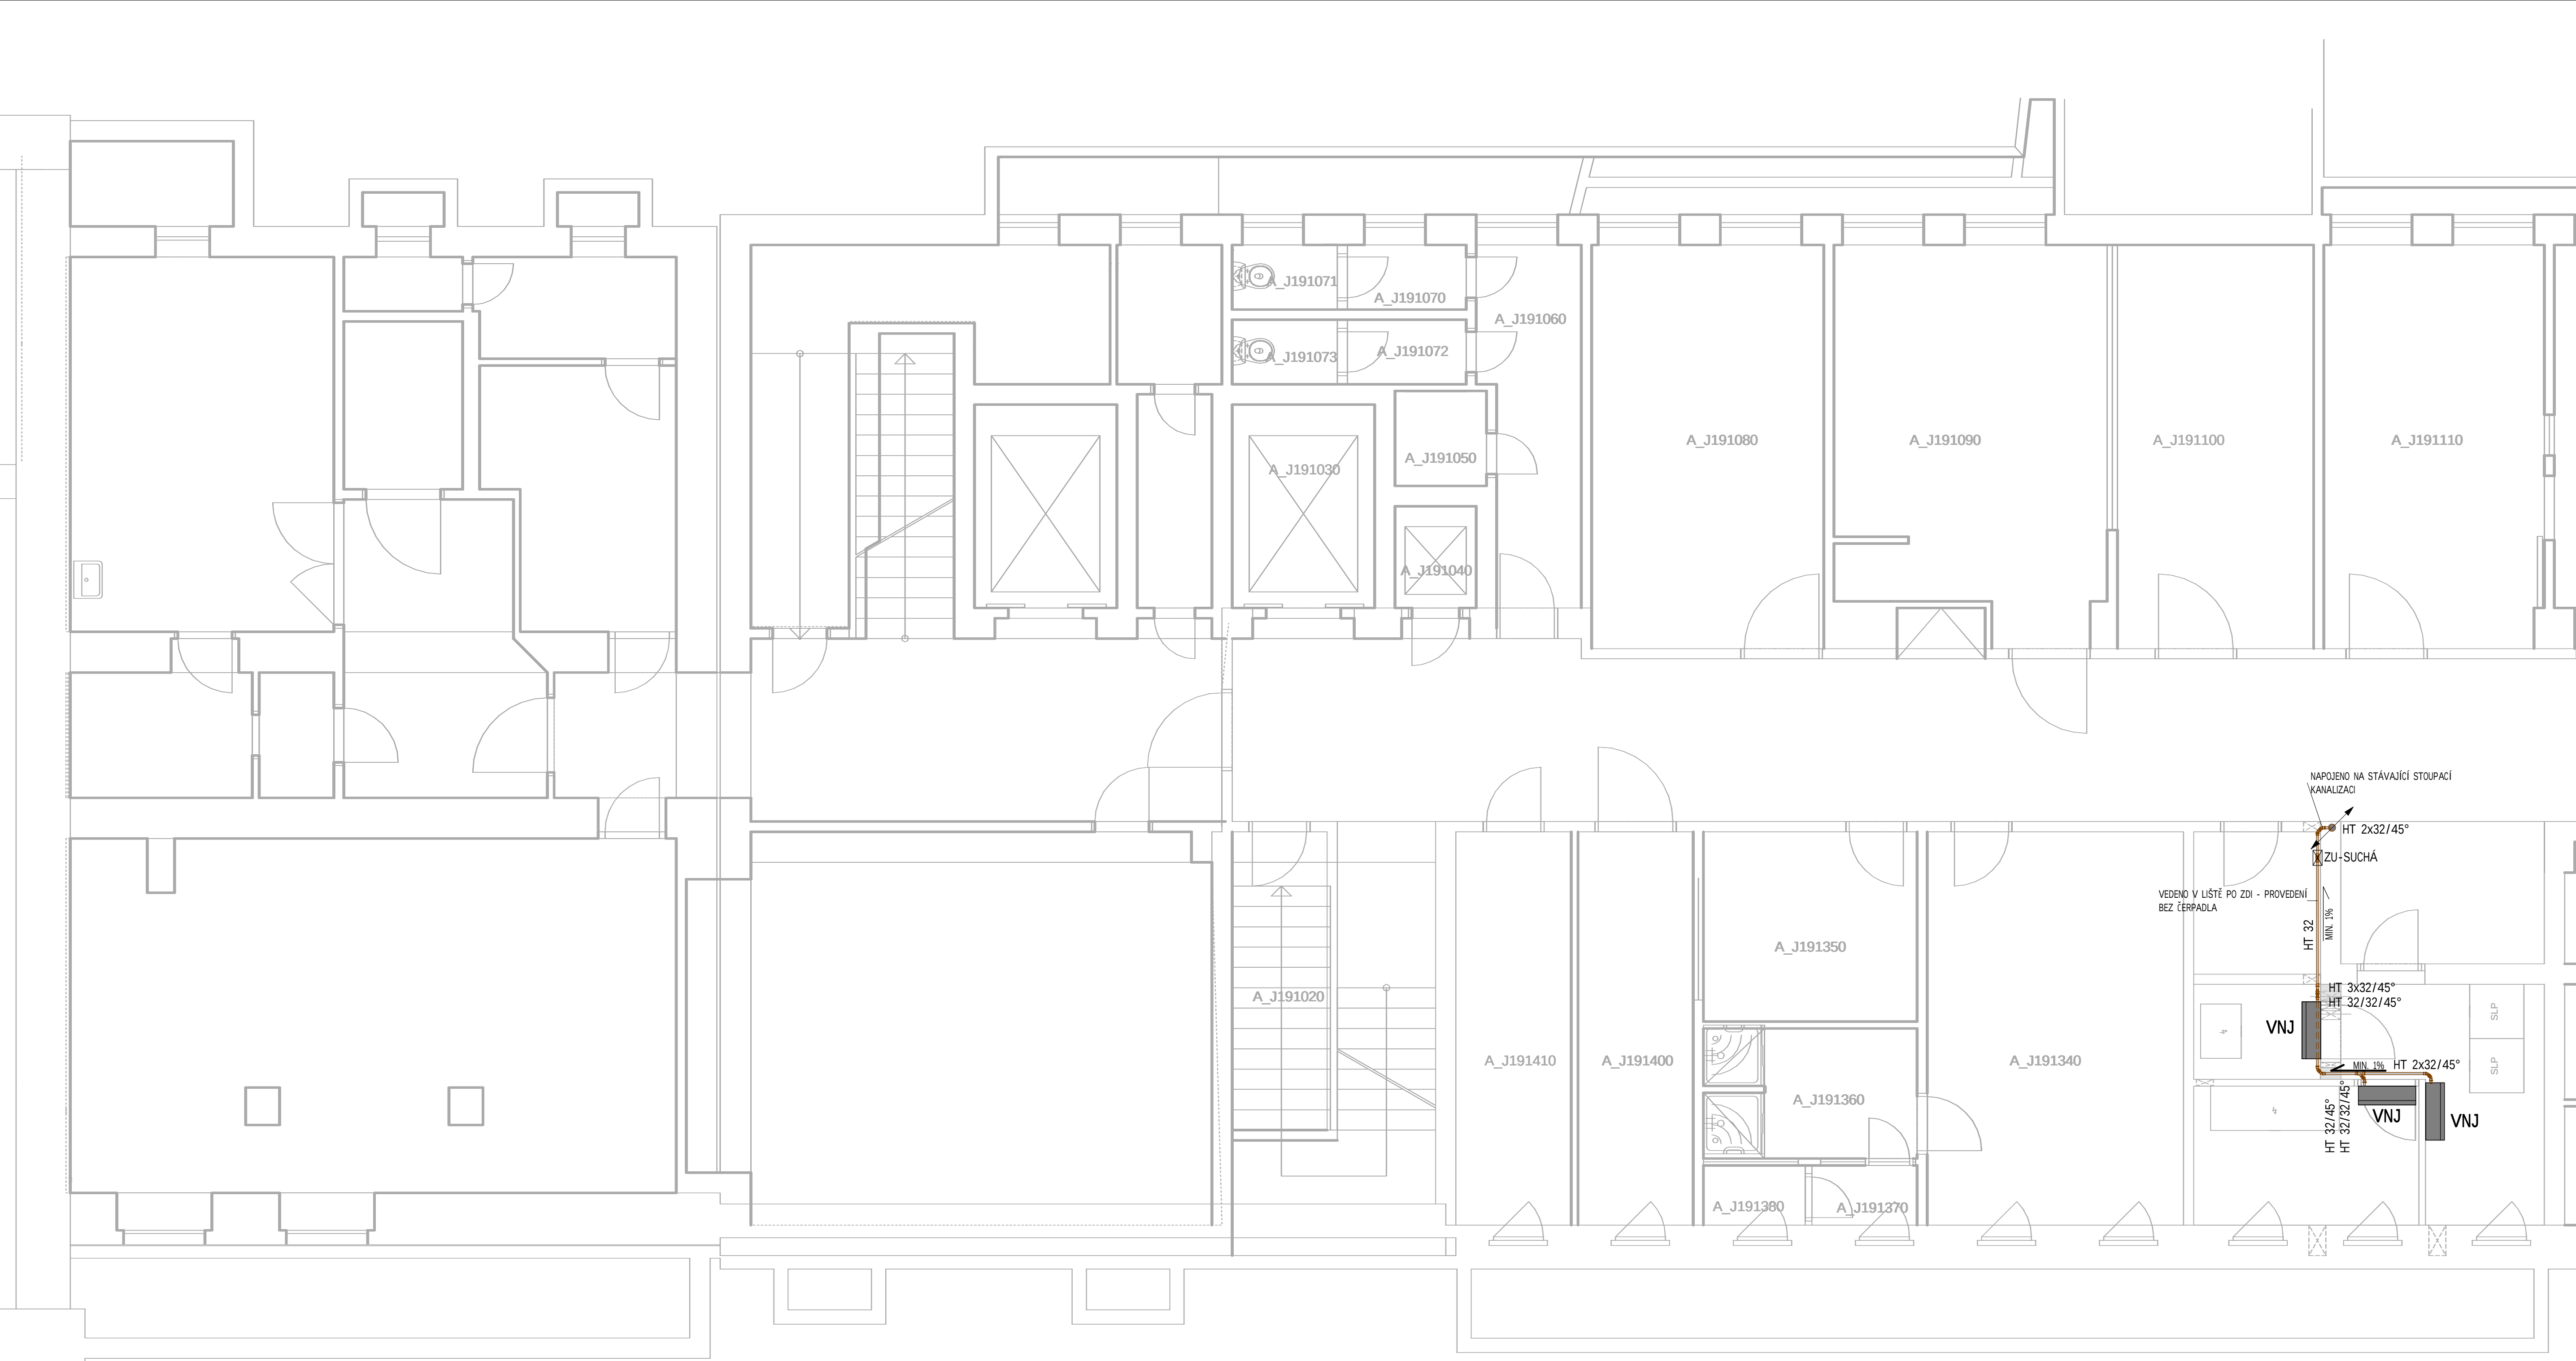


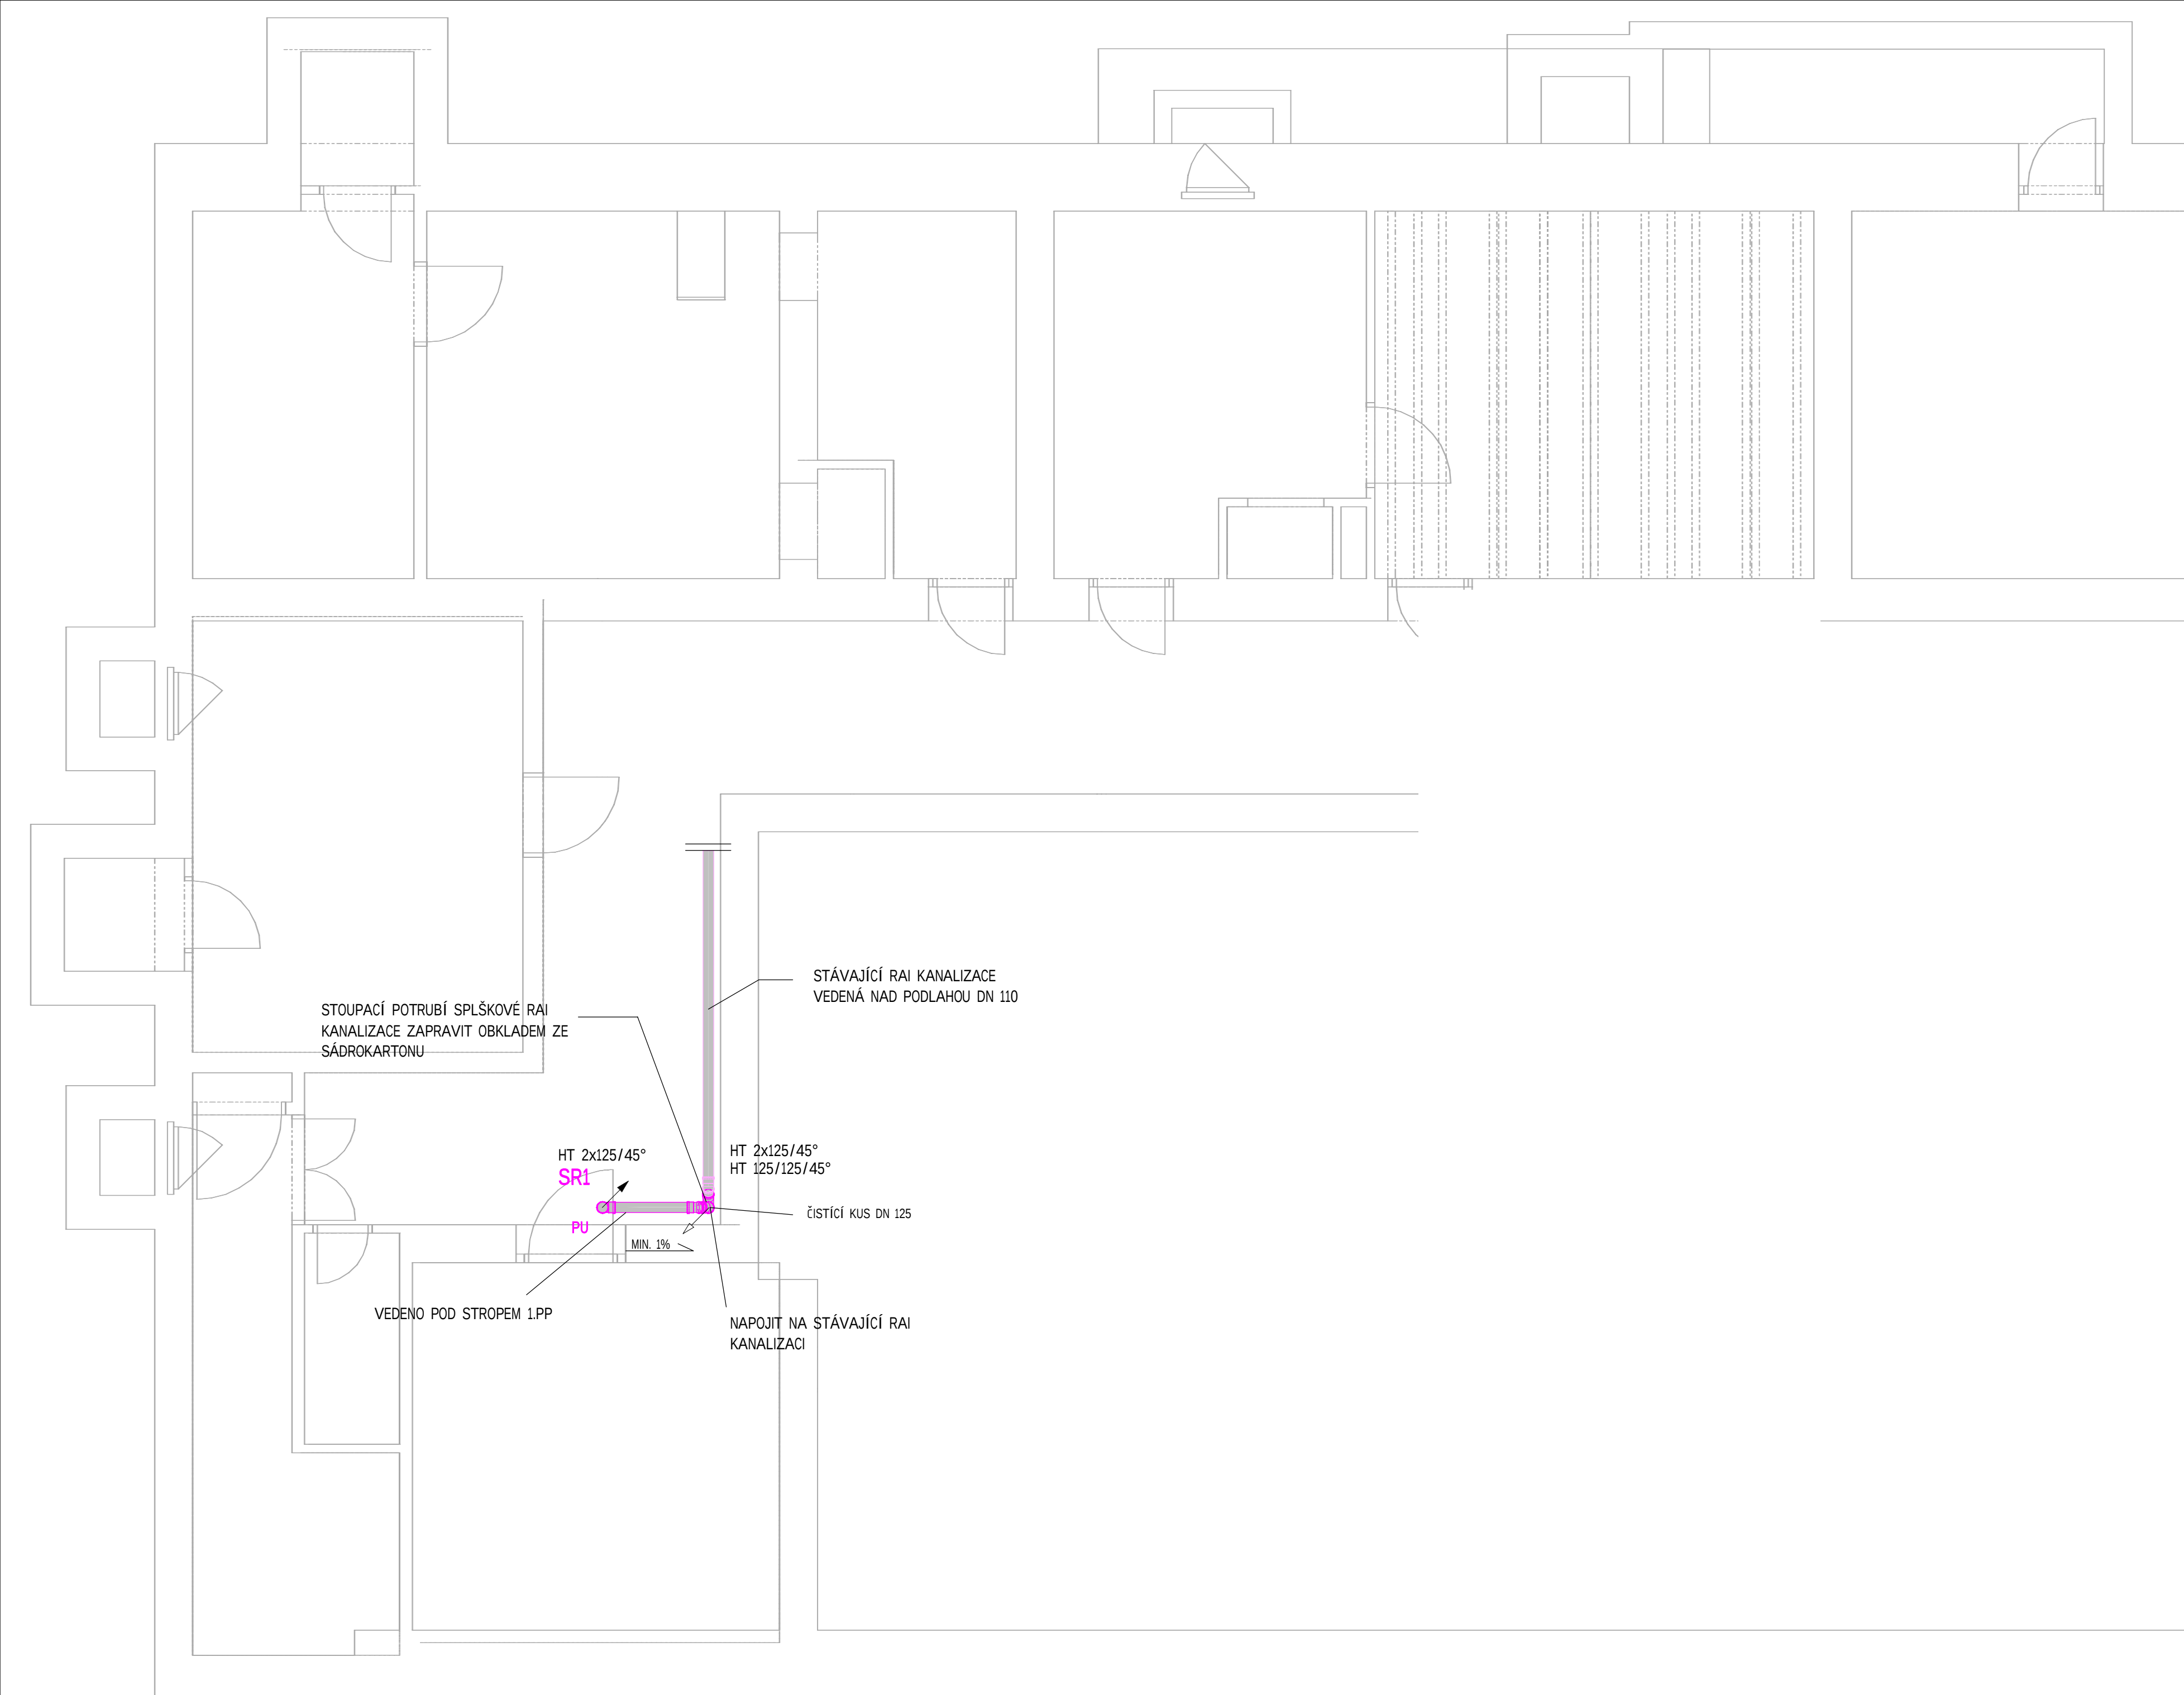


- LEGENDA ZAŘÍZOVACÍ PŘEDMĚTY
- U UMYVADLO vel. 550/450, ZAPACHOVÁ UZÁVĚRKA - SIFON NEREZ POLOHOVACÍ, BATERIE STUJANOVÁ SMĚŠOVACÍ PÁKOVÁ 1/2"x150mm
- U2 UMYVADLO VESTAVNÉ DO PRAC. DESKY V DODÁVCE TECHNOLOGIE, ZAPACHOVÁ UZÁVĚRKA - LAHVOVÝ SIFON VHODNÝ DO NÁBYTKU
- D BATERIE NÁSTĚNNÁ SMĚŠOVACÍ PÁKOVÁ
- DŘEZ V DODÁVCE TECHNOLOGIE, ZAPACHOVÁ UZÁVĚRKA - LAHVOVÝ SIFON VHODNÝ DO NÁBYTKU/ PRO DŘEZ NEBO DVOJDŘEZ
- WC WC MISA KERAMICKÁ KOMBI VČETNĚ NÁDRŽKY A SPLACHOVÁNÍ PRO 2 MÍSTNOSTI VODY, SEDÁTKO, ROHOVÝ VENTIL, PŘIPOJOVACÍ TLAKOVÁ HADÍČKA
- VF-K SAMOSTATNĚ STOJÍCÍ KOMBINOVANÁ NEREZOVÁ VÝLEVKA S UMYVADLEM, MRŽKOU A AUTOMATICKOU BATERIÍ SLUŽBY (OTOČNÉ VÝTOKOVÉ RAMÍNKO, MOŽNOST PŘEPNUTÍ DO REŽIMU START/STOP)
- SPK SPRCHOVÁ BATERIE PÁKOVÁ NÁSTĚNNÁ S RUČNÍ SPRCHOU 1/2"x150mm, DRŽÁK SPRCHOVÝ S NASTAVITELNOU VÝŠKOU, SPRCHOVÁ HADICE, SPRCHOVÁ RŮŽICE, SPRCHOVÁ VANÍČKA
- ČTYRTVORKA 800x800mm SE ZASTĚNOU Z BEZP. SKLA, SIFON, SAMOČISTIČ S OCHRANOU KRYTKOU
- OČ BEZPEČNOSTNÍ RUČNÍ OČNÍ SPRCHA JH S FLEXIBILNÍ HADICÍ - STĚNOVÁ
- VNJ VNITŘNÍ NÁSTĚNNÁ KLIMATIZAČNÍ JEDNOTKA
- VNJ VNITŘNÍ KAZETOVÁ KLIMATIZAČNÍ JEDNOTKA
- OK ODPADNÍ KALICH
- SS STOUPAČKA SPLAŠKOVÉ KANALIZACE
- SR STOUPAČKA RAI KANALIZACE - V ZNP OPATŘENO OBLADEM
- VV VODOVODNÍ STOUPAČKA
- PJ POŽÁRNÍ UCPÁVKA-HAIZETA
- PV PŘÍVZDUŠKOVACÍ VENTIL
- ZU ZAPACHOVÁ UZÁVĚRKA

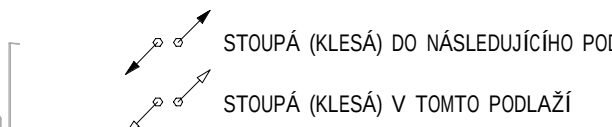

- LEGENDA POTRUBÍ KANALIZACE
- HT POTRUBÍ KANALIZACE SPLAŠKOVÉ - HT
- STAVAJÍCÍ POTRUBÍ KANALIZACE SPLAŠKOVÉ - STAVAJÍCÍ
- RAI - HT NAVRHOVANÉ POTRUBÍ KANALIZACE RAI - HT NAVRHOVANÉ
- POTRUBÍ KANALIZACE RAI STAVAJÍCÍ
- POTRUBÍ KANALIZACE RAI Z NEREZ OCEL
- POTRUBÍ KANALIZACE SPLAŠKOVÉ - PŘEDPOKLAD

VÝPIS MÍSTNOSTÍ -1.PP – NOVÉ			
Č.M.	NÁZEV MÍSTNOSTI	PLOCHA [m²]	POVRCHOVÉ ÚPRAVY
A_J191010	Místnost	69.38	PODHLIED
A_J191300	ROZVODNA SLP	8.17	
A_J191310	CBS	2.62	
A_J191320	ROZVODNA EL	6.81	SDK PODHLIED OBOUSTRANNĚ PROTIPOŽÁRNÍ
A_J191330	SKLAD	3.93	
A_J391010	SCHODIŠTĚ	10.98	
A_J391020	CHODBA	38.57	
A_J391030	ÚKLID	2.09	
A_J391050	SKLAD	19.13	
A_J391060	VYMÍRACÍ MÍSTNOST	20.09	
A_J391070	VSTUPNÍ FILTR	9.36	
A_J391071	LABORATOR	18.66	
A_J391072	STROJOVNA VZT	11.25	
A_J391080	VÝTAH	1.00	
A_J391090	ANGLICKÝ DVOREK	2.21	
A_J391100	SKLAD	15.08	
A_J391110	VÝTAH	1.00	
A_J391120	SKLAD	23.40	
A_J391121	VÝMĚNIKOVÁ STANICE	19.13	
A_J391130	CHODBA	23.96	
A_J391140	VÝTAHOVÁ ŠACHTA	6.30	
A_J391150	PŘEDSÍN	3.47	STÁVAJÍCÍ KAZETOVÝ PODHLIED - DEMONTÁŽ+MONTÁŽ
A_J391160	WC	3.18	
A_J391170	KOTELNA	43.86	
A_J391180	STÁŽOVNA	47.03	
A_J391190	PŘEDSÍN	12.05	
A_J391200	PŘEDSÍN	2.04	
A_J391210	SKLAD	5.09	
A_J391220	ŠATNA ZAMĚSTNANCŮ	21.32	
A_J391230	ŠATNA ZAMĚSTNANCŮ	4.33	
A_J391240	ROZVODNA	10.12	
A_J391250	ARCHIV	14.34	
A_J391260	STROJOVNA OPS	4.43	
Celkový součet:		485,43	

SCHEMA OBJEKTŮ

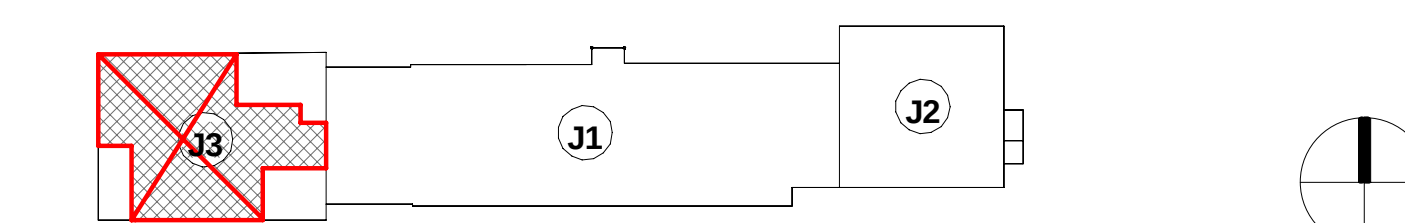

DOKUMENTACE SKUTEČNÉHO PROVEDENÍ STAVBY - MAKENEX S.R.O.

Revize	Vypracoval	Popis obsahu revize	Datum

LT PROJEKT PROJEKTOVÁNÍ ZDRAVOTNICKÉ VÝSTAVBY		Hlavní inženýr projektu: ING. JAN KOCMÁŘEK	Investor: Fakultní nemocnice Olomouc adresa: Zdravotnická 248/7, 779 00 Olomouc tel: +420 588 441 111 email: info@fnol.cz
Profesor: ZTI	Zpracovatel dle: Ing. Jan Valenta, Křížanova 1537, 757 01 Valašské Meziříčí Tel./fax: +420 731 192 650 E-mail: Valenta@vzti.cz	Autorizace:	
Odpovědný projektant: Ing. Jan Valenta	Vypracoval: Lenka Filáková	Kontroloval: Ing. Jan Valenta	
Akce: PD - STAVEBNÍ ÚPRAVY OBJEKTU J3 - KNM - LŮŽKOVÉ ODDĚLENÍ		Základové číslo: Datum: Formát:	02/2023 04/2024 16 x A4
Objekt: STAVEBNÍ ÚPRAVY OBJEKTU J3 - KNM - LŮŽKOVÉ ODDĚLENÍ		SO 01	Stupeň: DPS
Obsah: PŮDORYS 1.PP - KANALIZACE		Mřížka:	Číslo výkresu: D.1.4a.01-101