


# SCHEMA NAPÁJENÍ

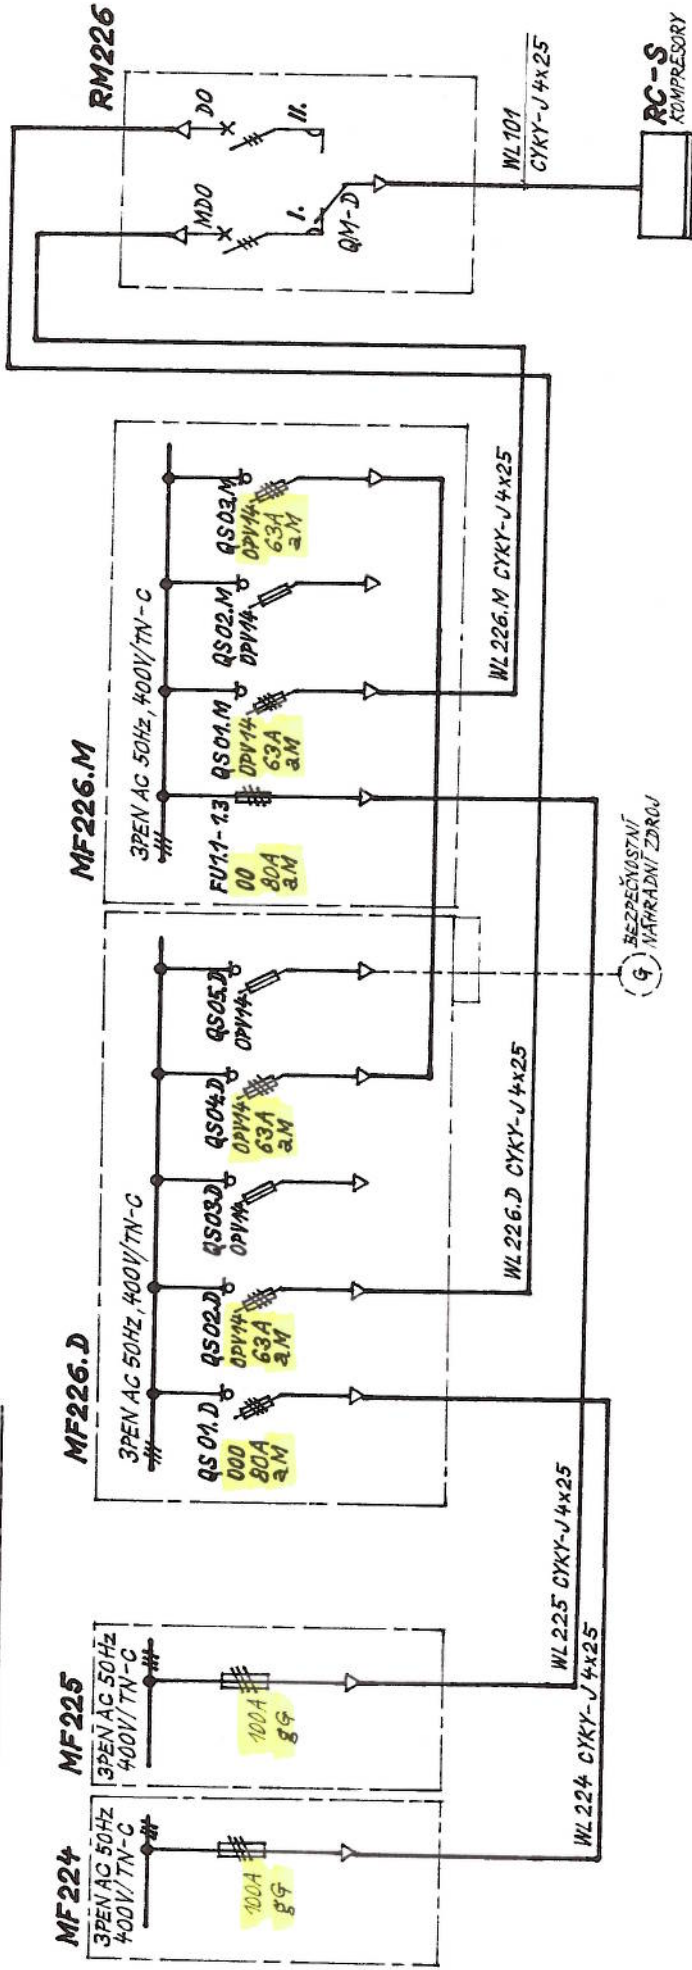

**ZAJISTIT PRO ÚDRŽBU  
NÁHRADNÍ POJISTKY.  
JEDNOTLIVĚ DIMENZE ZDE**

2.7.2010 Sklenář  
IDOP Olomouc

VYPRACOVAL	ING. M. JANEČEK
ODP. PROJEKTANT	SKLENÁŘ
KONTROLOVAL	ING. HANÁK
MÍSTO	FN OLOMOUČ
INVESTOR	FN OLOMOUČ, I. P. PALOUBA G, 47971 OLOMOUČ
STAVBA	KUMOROVÁ MRAZNIČE U TEL/HOK 2", FN OLOMOUČ
DATUM	06/2010
STUPEŇ	R. P.
POČET A4	2
MĚŘITKO	-
ZAK. ČÍSLO	970-55129
ARCH. ČÍSLO	970-55129-E/02

**SCHEMA NAPÁJENÍ RC-S**

SCPS: S001-MRAZNIČE  
TECHNIKA PRŮSTŘEDÍ STAKEB  
ZARÍŽENÍ SYSTÉMOVÁ A BUDOVY