
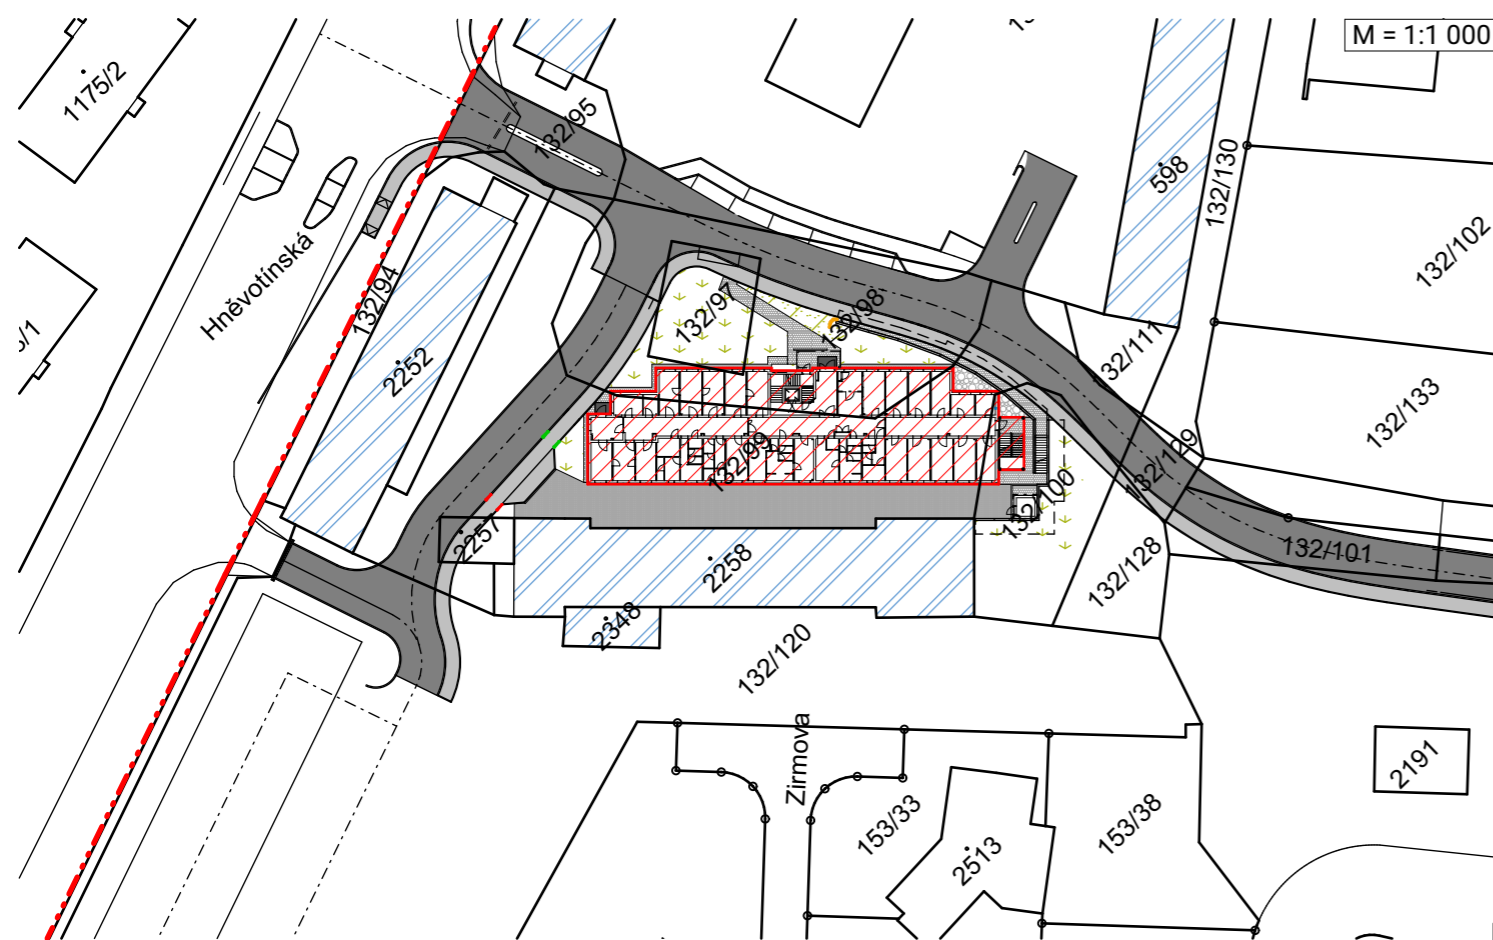


LEGENDA ZNAČEK

- Hranice parcel
- Vstup do objektu
- 76/22** Číslo parcely
- Výškově a polohově zaměřený bod terénu
- Hranice areálu FNOL

LEGENDA PLOCH

- S002 - zastavěná plocha stavbou
- Objekty v sousedství - stávající
- Stávající vnitroareálová komunikace
- Stávající vnitroareálová pěší komunikace
- Zpevněná plocha - asfaltový povrch
- Zpevněná plocha pozemku - pochozí
- Plocha - trávník

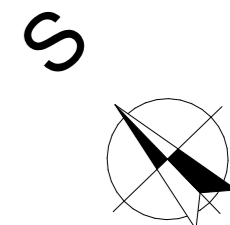

TATO DOKUMENTACE SLOUŽÍ JAKO DOKUMENTACE ZMĚN A SKUTEČNÉHO PROVEDENÍ STAVBY

±0,000 = 239,6 m.n.m. Bp v

ARCHITEKT ING.ARCH.P.GOTTWALD 	ZODP.PROJEKTANT ING.M.OŠTÁDAL 	PROJEKTANT LUKÁŠ KAMRÁD ING. PETR BLAŽEK	Style STUDIO STYLE STUDIO s.r.o. Újezd 2175/9a, 796 01 Prostějov IČ: 485 32 894 DIČ: CZ48532894	VÝTISK Č.
INVESTOR : Fakultní nemocnice Olomouc, I. P. Pavlova 185/6, 779 00 Olomouc				FORMÁT
MÍSTO STAVBY : parc.č.132/97,132/98,132/99,132/100,132/120,st.2252, k.ú. Nová Ulice [710717], Olomouc			STUPEŇ	ZSPD-DSPS
AKCE : STAVEBNÍ POVOLENÍ Novostavba budovy "G"			ARCH. Č.	SS/2022/007/ZSPD
OBSAH : Situace Situacní výkres širších vztahů			DATUM	02/2023
			MĚŘÍTKO	Č. V. 1:1000 C.1