


# SO-07 Podélný profil přípojky splaškové kanalizace - nátok do stávající areálové kanalizace - M 1:75/1:75

KATASTR. ÚZEMÍ  
PARCELA  
VLASTNÍK  
DRUH POVRCHU

Nová Ulice [710717]	
132/98	132/97
Příslušnost hospodařit s majetkem státu: Fakultní nemocnice Olomouc, I. P. Pavlova 185/6, Nová Ulice, 77900 Olomouc	
ZATRAVNĚNÁ PLOCHA	OBJEKT

DLAŽBA

10 601  
**SO-07 NOVÁ PŘÍPOJKA SPLAŠKOVÁ KANALIZACE**      VNITŘNÍ SPLAŠKOVÁ KANALIZACE

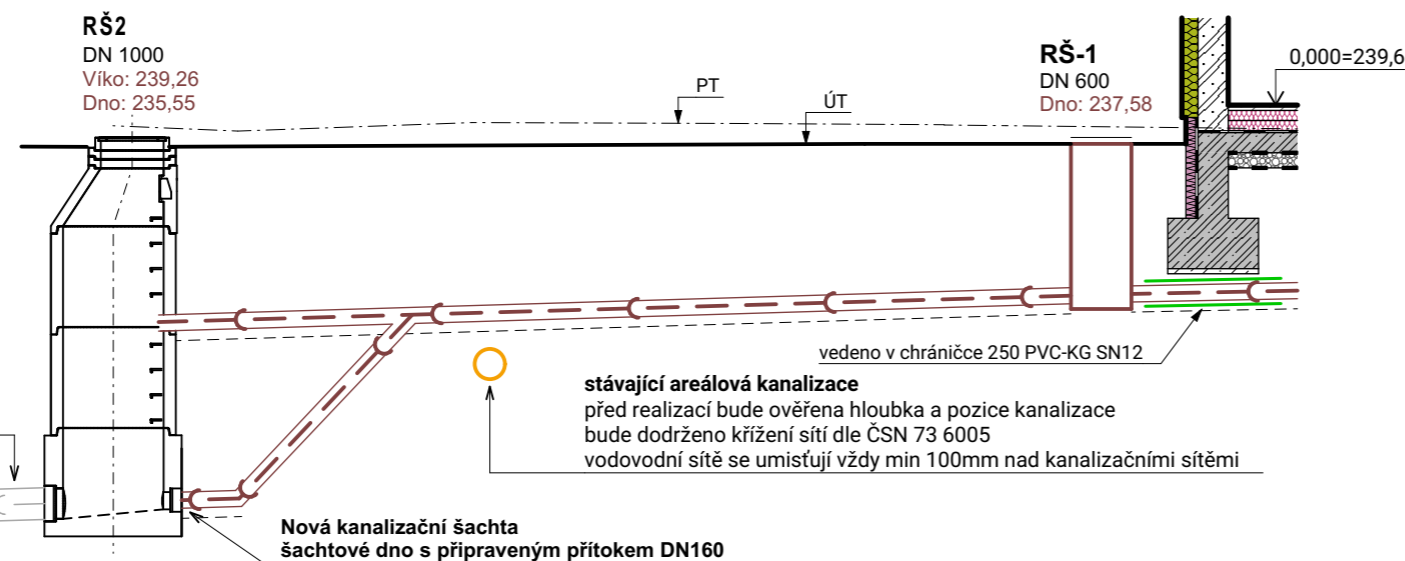

**Odhadovaná pozice areálové kanalizace**  
Bude ověřeno, že stavbu lze provést tak jak je v PD navrženo.

**stávající areálová kanalizace**  
před realizací bude ověřena hloubka a pozice kanalizace bude dodrženo křížení sítí dle ČSN 73 6005 vodovodní sítě se umísťují vždy min 100mm nad kanalizačními sítěmi

**Nová kanalizační šachta**  
šachtové dno s připraveným přítokem DN160

hloubka dna výkopu (k původnímu terénu)		3,870	3,829	2,071		1,867	1,835	1,820
výšková kóta dna výkopu		235,502	235,520	237,335		237,530	237,548	237,558
hloubka dna potrubí (k původnímu terénu)		3,770	3,729	1,971		1,767	1,735	1,720
výšková kóta dna potrubí		235,602	235,620	237,435		237,630	237,648	237,658
Kóta původního terénu	0,000	239,373	239,349	239,407		239,397	239,383	239,377
<b>SROVNÁVACÍ ROVINA 230,0 m n.m.</b>								
staničení	0,00	0,68	1,40	3,00		9,50	10,10	10,60
délka, sklon potrubí	18,7 % 10,60 m							
materiál zemní práce	POTRUBÍ 160 PVC - KG [SN8] OTEVŘENÝ VÝKOP - STAVEBNÍ RÝHA							

**Stávající areálová kanalizace na kterou se napojujeme odvádí v současné době pouze dešťové vody. Dešťová areálová kanalizace se dále napojuje na dešťovou kanalizační přípojku napojenou do jednotného kanalizačního řádu na ul. Hněvotínské. Správcem kanalizačního řádu je Moravská vodárenská a.s. Před realizací přípojky bude u správce vodovodního řádu projednána a odsouhlasena změna užívání kanalizační přípojky. Bude ověřena dimenze a sklon stávající areálové kanalizace a projednána s projektátem kanalizační přípojky**

**POZNÁMKA**

PŘED ZAPOČETÍM VÝKOPOVÝCH PRACÍ INVESTOR STAVBY SPOLU S DODAVATELEM STAVBY ZAJISTÍ VYTÝČENÍ VŠECH PODZEMNÍCH INŽENÝRSKÝCH SÍTÍ. SPLAŠKOVÉ KANALIZAČNÍ POTRUBÍ JE PŘI SOUBĚHU S VODOVODNÍM POTRUBÍM ULOŽENO NIŽE NEŽ VODOVODNÍ POTRUBÍ.

Odstupy a křížení sítí technického vybavení bude provedeno v souladu s ČSN 73 6005. Styk kanalizačních šachet se sítěmi technického vybavení se považuje za křížení.

DNO KANALIZAČNÍHO POTRUBÍ JE NAD PATOU ZAKLADOVÝCH PASŮ NEBO V DOSTATEČNÉ VZDÁLENOSTI MIMO PŘÍTÍŽENÍ ZÁKLADY

V období před provedením terénních úprav bude kanalizační potrubí chráněno proti poškození, pojezd těžké techniky apod.

Před provedením nové splaškové kanalizační přípojky bude provedeno zaměření přesné trasy a hloubky areálové kanalizace. Ověří se stav, dimenze a materiál areálové kanalizace, které se nepodařilo v předprojektové přípravě zajistit.

Kanalizační potrubí odvádějící splaškové odpadní vody bude v souběhu s vodovodním potrubím uloženo pod vodovodním potrubím.

Minimální krytí vnitřní kanalizace ve vozovce/pojizdné ploše je dle ČSN 73 6005 1,0-1,8m (od povrchu potrubí po terén)

Minimální krytí kanalizační přípojky je ve volném terénu 1,0m (od povrchu potrubí po terén)

TATO DOKUMENTACE SLOUŽÍ JAKO DOKUMENTACE ZMĚN A SKUTEČNÉHO PROVEDENÍ STAVBY

±0,000 = 239,6 m.n.m. Bp v

ARCHITEKT ING.ARCH.P.GOTTWALD	ZODP.PROJEKTANT ING.M.OŠTÁDAL	PROJEKTANT ING. PETR VALEČEK	 STYLE STUDIO s.r.o. Újezd 2175/9a, 796 01 Prostějov IČ: 485 32 894 DIČ: CZ48532894	VÝTISK Č.
INVESTOR : Fakultní nemocnice Olomouc, I. P. Pavlova 185/6, 779 00 Olomouc MÍSTO STAVBY : parc.č.132/97,132/98,132/99,132/100,132/120,st.2252, k.ú. Nová Ulice [710717], Olomouc				
AKCE :	STAVEBNÍ POVOLENÍ Novostavba budovy "G" parc.č. 132/97,132/98,132/99,132/100,132/120,st.2252, k.ú. Nová Ulice [710717], Olomouc			
OBSAH :	Přípojka splaškové kanalizace Podélný profil přípojky splaškové kanalizace		FORMÁT 420x297 mm	01
			STUPEŇ ZSPD-DSPS	
			ARCH. Č. SS/2022/007/ZSPD	
			DATUM 02/2023	
			MĚŘÍTKO 1:75	

Příloha dle 499/2006 sb. v platném znění SO 07.