


## PŘÍČNÝ ŘEZ ULOŽENÍ PLASTOVÉHO KANALIZAČNÍHO POTRUBÍ PVC-KG

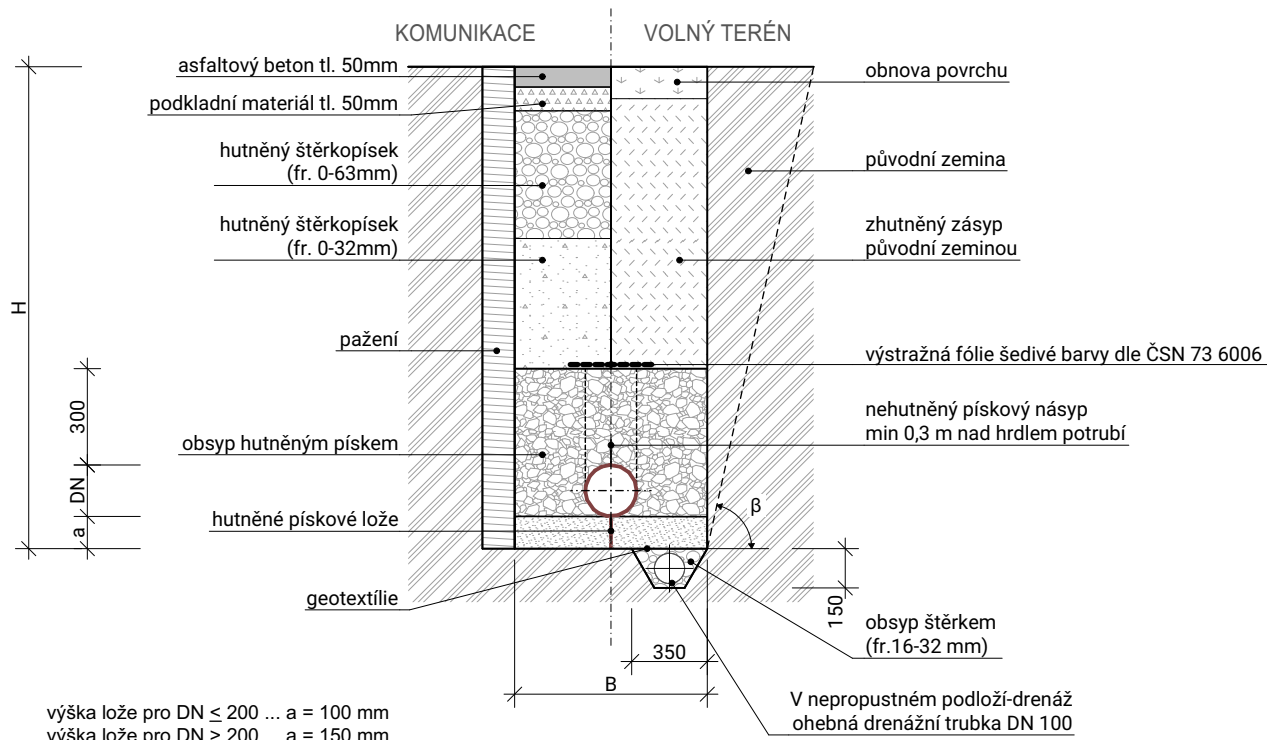

### Šířka rýhy v závislosti na největším průměru potrubí

| DN [mm]         | Nejmenší šířka rýhy B [m] |                 |            |
|-----------------|---------------------------|-----------------|------------|
|                 | Zapažená rýha             | Nezapažená rýha |            |
|                 |                           | β > 60°         | β ≤ 60°    |
| ≤ 225           | ODh + 0,40                | ODh + 0,40      |            |
| > 225 až ≤ 350  | ODh + 0,50                | ODh + 0,50      | ODh + 0,40 |
| > 350 až ≤ 700  | ODh + 0,70                | ODh + 0,70      | ODh + 0,40 |
| > 700 až ≤ 1200 | ODh + 0,85                | ODh + 0,85      | ODh + 0,40 |
| > 1200          | ODh + 1,00                | ODh + 1,00      | ODh + 0,40 |

### Šířka rýhy v závislosti na hloubce rýhy

| Hloubka rýhy H [mm] | Nejmenší šířka rýhy B [m] |
|---------------------|---------------------------|
| ≤ 1,00              | nevyžaduje se             |
| ≥ 1,00 až ≤ 1,75    | 0,80                      |
| > 1,75 až ≤ 4,00    | 0,90                      |
| > 4,00              | 1,00                      |

**Pozn.** Maximální hloubka nezapažených jámy se svislými stěnami H = 1,4 m

**Pozn.** DN(OD) ... vnější průměr potrubí

### Poznámka

Min. spád svodné kanalizace pro dešťové odpadní vody je 1% pro splaškové odpadní vody 2%

Min. spád kanalizační přípojky DN 150 - 2%; DN 200 - 1%

Křížení a souběh podzemních sítí bude provedeno dle ČSN 73 6005.

Minimální krytí potrubí pod terémem dle stanoviska provozovatele v souladu s ČSN 73 6005.

Na urovnání dna rýhy ve směru dle potrubí bude provedeno pískové lože s max. velikostí zrn 10 mm tloušťky

100-150 mm dle dimenze potrubí. Po uložení do lože se provede obsyp pískem 300 mm nad vrch trub a ten se po bocích zhutní.

Nad troubou v žádném případě nehtnit!

TATO DOKUMENTACE SLOUŽÍ JAKO DOKUMENTACE ZMĚN A SKUTEČNÉHO PROVEDENÍ STAVBY

±0,000 = 239,6 m.n.m. Bp v

| ARCHITEKT                                                                                             | ZODP.PROJEKTANT                                                                         | PROJEKTANT        | <b>Style</b><br>STUDIO | VÝTISK Č.        |
|---|-----------------------------------------------------------------------------------------|-------------------|------------------------|------------------|
| ING.ARCH.P.GOTTWALD                                                                                   | ING.M.OŠŤÁDAL                                                                           | ING. PETR VALEČEK |                        |                  |
| <i>Gottwald</i>                                                                                       | <i>Ošťádal</i>                                                                          | BC. MARTIN JAŠEK  |                        |                  |
| INVESTOR : Fakultní nemocnice Olomouc, I. P. Pavlova 185/6, 779 00 Olomouc                            |                                                                                         |                   |                        |                  |
| MÍSTO STAVBY : parc.č.132/97,132/98,132/99,132/100,132/120,st.2252, k.ú. Nová Ulice [710717], Olomouc |                                                                                         |                   |                        |                  |
| AKCE :                                                                                                | STAVEBNÍ POVOLENÍ                                                                       |                   | FORMÁT                 | 210x297 mm       |
|   | Novostavba budovy "G"                                                                   |                   | STUPEŇ                 | ZSPD-DSPS        |
|   | parc.č. 132/97,132/98,132/99,132/100,132/120,st.2252, k.ú. Nová Ulice [710717], Olomouc |                   | ARCH. Č.               | SS/2022/007/ZSPD |
| OBSAH :                                                                                               | Přípojka splaškové kanalizace                                                           |                   | DATUM                  | 02/2023          |
|   | Příčný řez - kanalizační potrubí                                                        |                   | MĚŘÍTKO                | Č. V. 02         |
|   |                                                                                         |                   | 1:30                   |                  |

Příloha dle 499/2006 sb. v platném znění S0 07.