


KANALIZAČNÍ ŠACHTA S LITINOVÝM POKLOPEM A15
A S BETONOVÝM PRSTENCEM

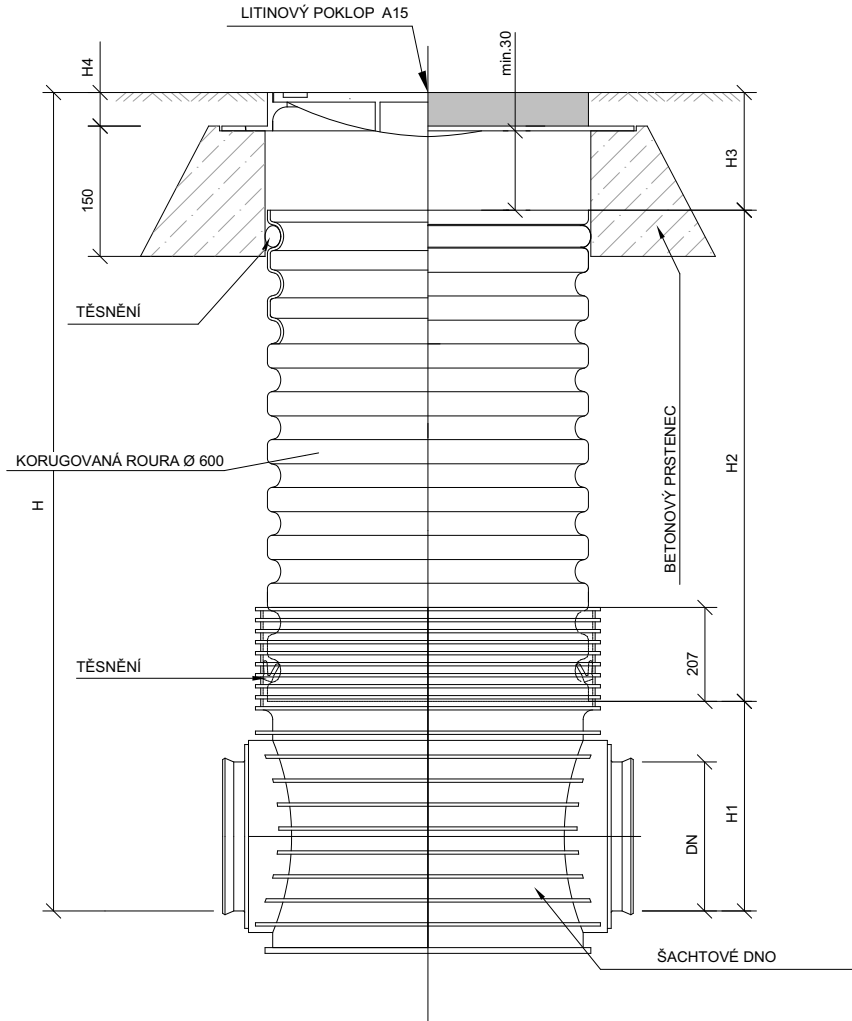

| DN/OD | DN/ID | | H1 (mm) | | |
|-------|-------|----------|---------|-----|----------|
| | KG | X-stream | UR DIN | KG | X-stream |
| 160 | 150 | 150 | 351 | 351 | 351 |
| 200 | 200 | 200 | 374 | 374 | 374 |
| 250 | 250 | 250 | 399 | 399 | 399 |
| 315 | 300 | 300 | 428 | 428 | 428 |
| 400 | X | X | 471 | X | X |

| TYP VSTUPU | H4 (mm) |
|------------|---------|
| A15 | 80 |
| B125 | 80 |
| D400 | 115 |

TATO DOKUMENTACE SLOUŽÍ JAKO DOKUMENTACE ZMĚN A
SKUTEČNÉHO PROVEDENÍ STAVBY

±0,000 = 239,6 m.n.m. Bp v

| | | | | |
|---|---|---|--|------------------|
| ARCHITEKT ING.ARCH.P.GOTTWALD <i>Gottwald</i> | ZODP.PROJEKTANT ING.M.OŠŤÁDAL <i>Ošťádal</i> | PROJEKTANT ING. PETR VALEČEK BC. MARTIN JAŠEK | STYLE STUDIO s.r.o. Újezd 2175/9a, 796 01 Prostějov IČ: 485 32 894 DIČ: CZ48532894 | VÝTISK Č. |
| INVESTOR : Fakultní nemocnice Olomouc, I. P. Pavlova 185/6, 779 00 Olomouc | | | | |
| MÍSTO STAVBY : parc.č.132/97,132/98,132/99,132/100,132/120,st.2252, k.ú. Nová Ulice [710717], Olomouc | | | | |
| AKCE : | STAVEBNÍ POVOLENÍ Novostavba budovy "G" parc.č. 132/97,132/98,132/99,132/100,132/120,st.2252, k.ú. Nová Ulice [710717], Olomouc | | FORMÁT | 210x297 mm |
| OBSAH : | Připojka splaškové kanalizace Příčný řez - kanalizační šachta RŠ1 | | STUPEŇ | ZSPD-DSPS |
| | | | ARCH. Č. | SS/2022/007/ZSPD |
| | | | DATUM | 02/2023 |
| | | | MĚŘÍTKO | Č. V. 1:15 03 |

Příloha dle 499/2006 sb. v platném znění S0 07.